
Begane Grond

ZUURKAST!!

WELK DEEL VAN PLAFOND DIENT LAGER TE ZIJN VOOR VAN 2800+VL???

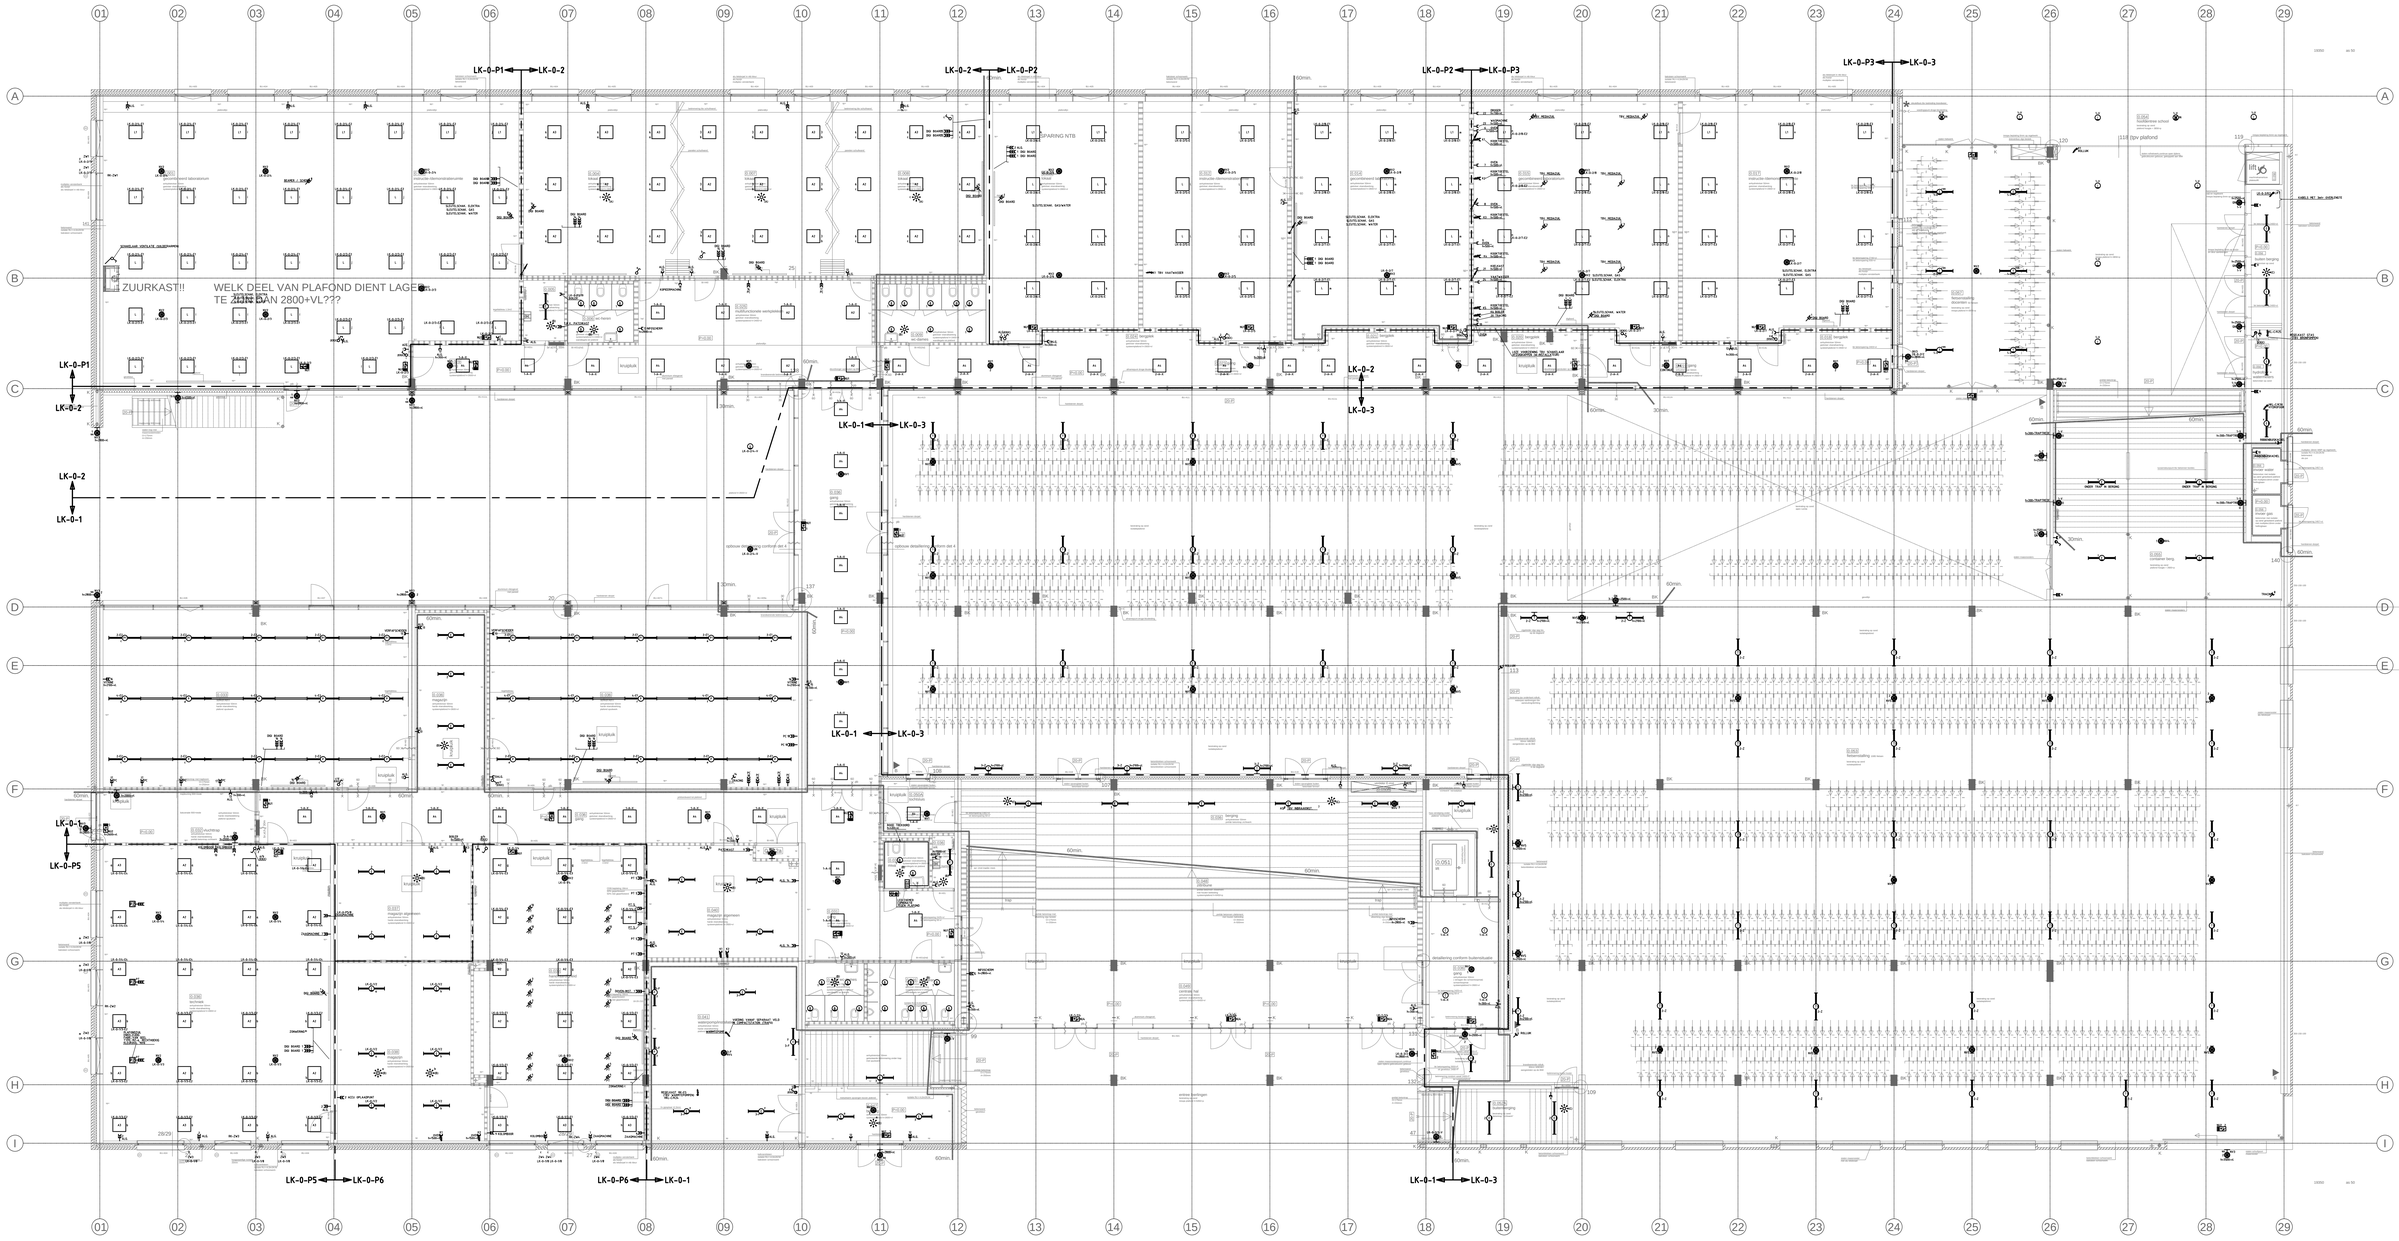

Begane Grond

Begane Grond

Gemeente Amstelveen

Vastgoed Bouwzaken

Laan Nieuwer-Amstel 1, 1182 JR Amstelveen, Postbus 4, 1180 BA Amstelveen, T (020) 5404666, F (020) 5404142

Adres : Sportlaan 27			
Gebouwfunctie School			
Discipline : Licht– en Krachtinstallatie			
Bouwlaag : Begane grond			
Datum 14-3-14	Status Revisie	Formaat A0	Schaal 1:100
Tek.nr. ELK_B_001			

Filenaam Sportlaan27_ELK_B_001