




DAK (KETELHUIS)

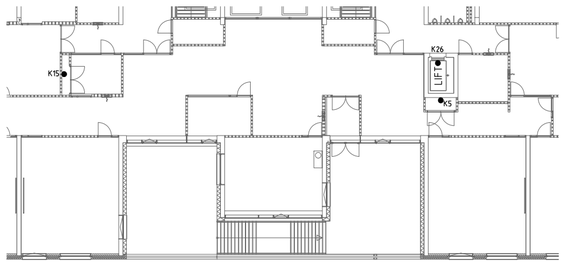


3e VERDIEPING

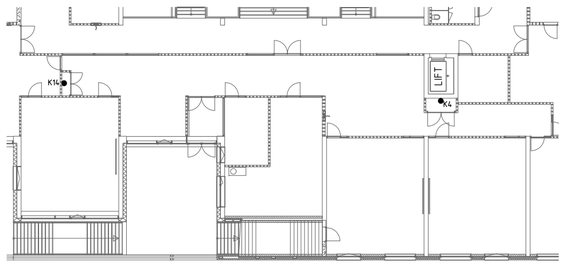


2e VERDIEPING

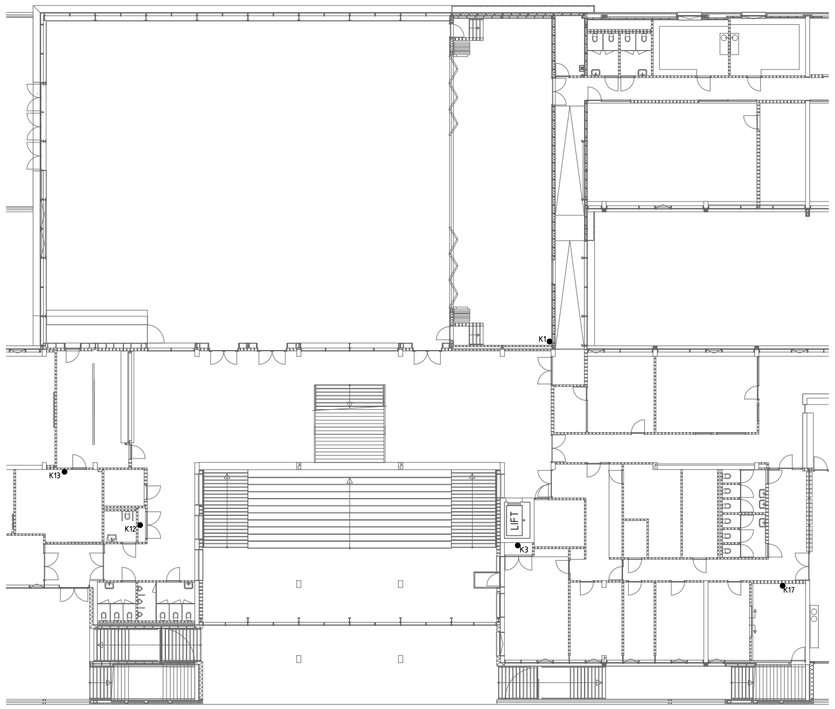

1e VERDIEPING
BEGANE GROND

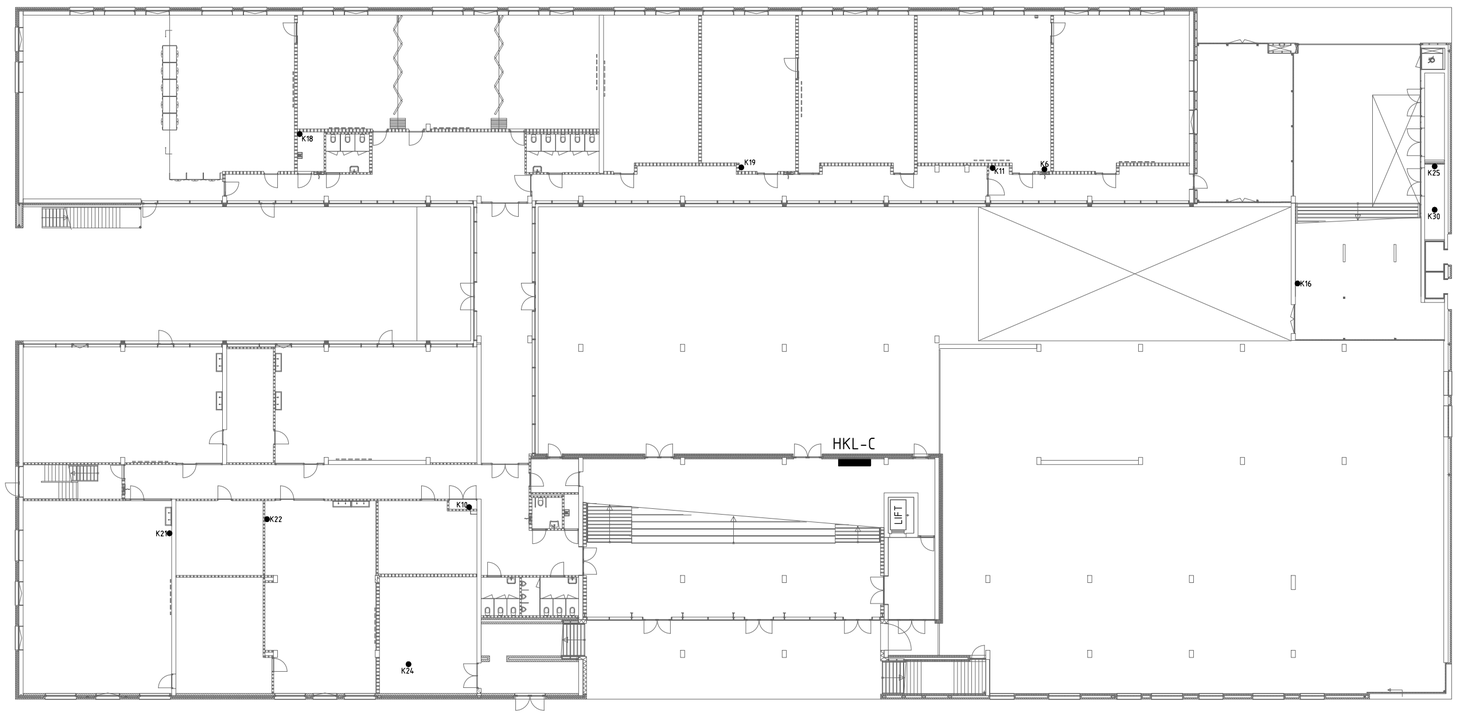

AANZICHT HOOFDVERDEELKAST HKL-C

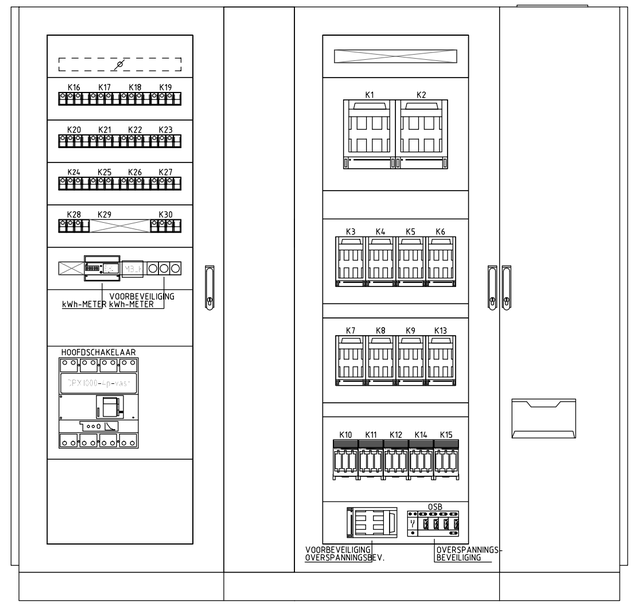

SYMBOLENVERKLARING:

■	VERDEELKAST
•	AANSLUITPUNT (ASP)

GROEPENVERKLARING:

K1	VERDEELKAST LK-1-4	K11	VERDEELKAST LK-0-2	K21	VERDEELKAST LK-0-P5
K2	REGELKAST-COLLEGE	K12	VERDEELKAST LK-1-1	K22	VERDEELKAST LK-0-P6
K3	VERDEELKAST LK-1-2	K13	VERDEELKAST LK-1-3	K23	RESERVE
K4	VERDEELKAST LK-2-2	K14	VERDEELKAST LK-2-1	K24	REGELKAST RK-ES
K5	VERDEELKAST LK-3-2	K15	VERDEELKAST LK-3-1	K25	REGELKAST GT-AS
K6	VERDEELKAST LK-0-P3	K16	VERDEELKAST LK-0-3	K26	LIFT
K7	RESERVE	K17	VERDEELKAST LK-1-5	K27	RESERVE
K8	RESERVE	K18	VERDEELKAST LK-0-P1	K28	RESERVE
K9	RESERVE	K19	VERDEELKAST LK-0-P2	K29	RESERVE RUIMTE
K10	VERDEELKAST LK-0-1	K20	RESERVE	K30	HYDROFOOR

Gemeente Amstelveen

Vastgoed Bouwzaken

Laan Nieuwer-Amstel 1, 1182 JR Amstelveen, Postbus 4, 1180 BA Amstelveen, T (020) 5404666, F (020) 5404142

Adres : Sportlaan 27
Gebouwfunctie School
Discipline : Licht– en Krachtinstallatie
Bouwlaag : Groepenverklaring verdeelkast HKL–C

Datum 15-1-14	Status Revisie	Formaat A2	Schaal n.v.t.
Tek.nr. ELK_X_300			

Filenaam Sportlaan27_ELK_X_300