

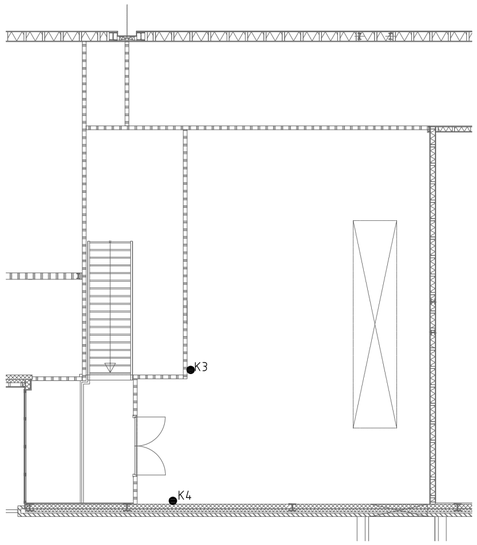


2e VERDIEPING

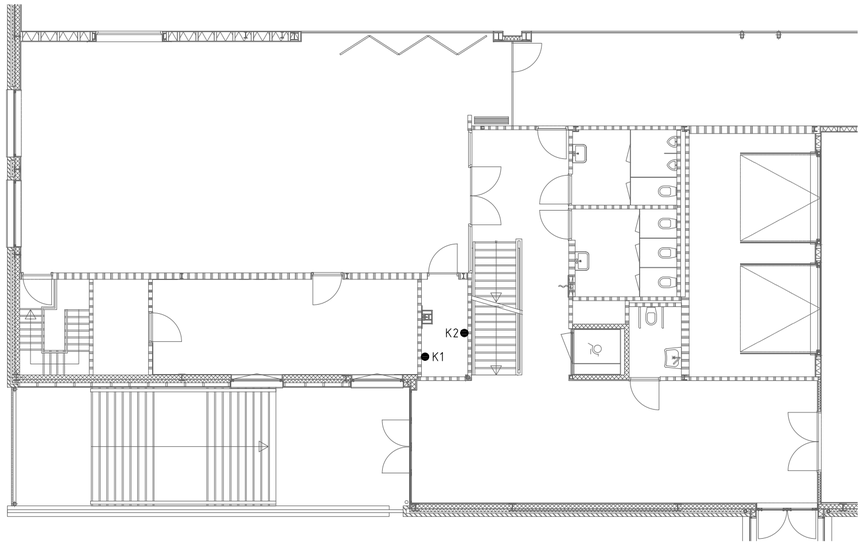


1e VERDIEPING

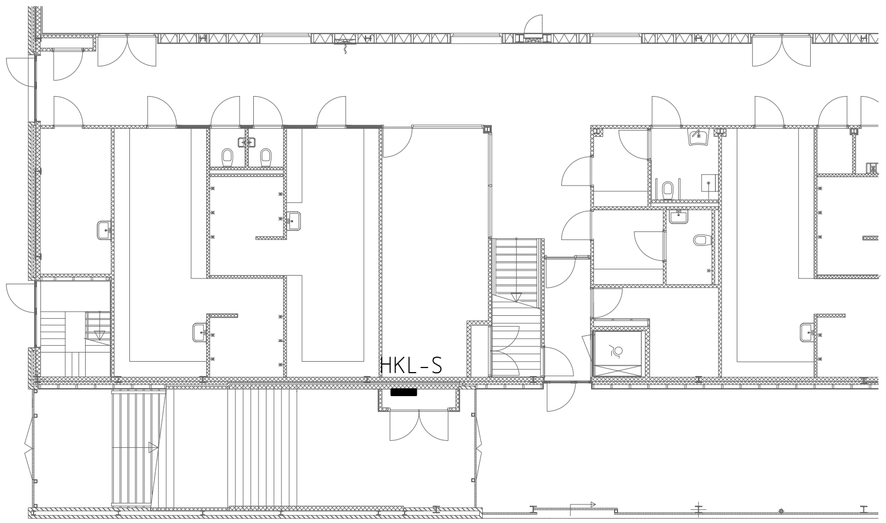

BEGANE GROND

AANZICHT VERDEELKAST HKL-S

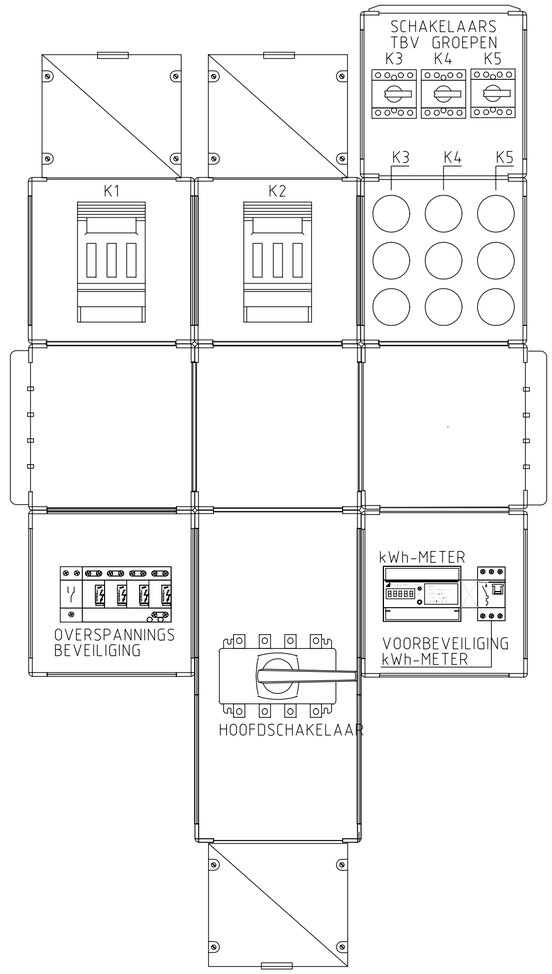

SYMBOLENVERKLARING:

■	VERDEELKAST
•	AANSLUITPUNT (ASP)

GROEPENVERKLARING:

K1	VERDEELKAST LKS-1-1
K2	VERDEELKAST LKS-1-2
K3	LIFT
K4	REGELKAST
K5	RESERVE

Gemeente Amstelveen

Vastgoed Bouwzaken

Laan Nieuwer-Amstel 1, 1182 JR Amstelveen, Postbus 4, 1180 BA Amstelveen, T (020) 5404666, F (020) 5404142

Adres : Sportlaan 27
Gebouwfunctie School
Discipline : Licht- en Krachtinstallatie
Bouwlaag : Groepenverklaring verdeelkast HKL-S

Datum 15-1-14	Status Revisie	Formaat A2	Schaal n.v.t.
Tek.nr. ELK_X_301			

Filenaam Sportlaan27_ELK_X_301