
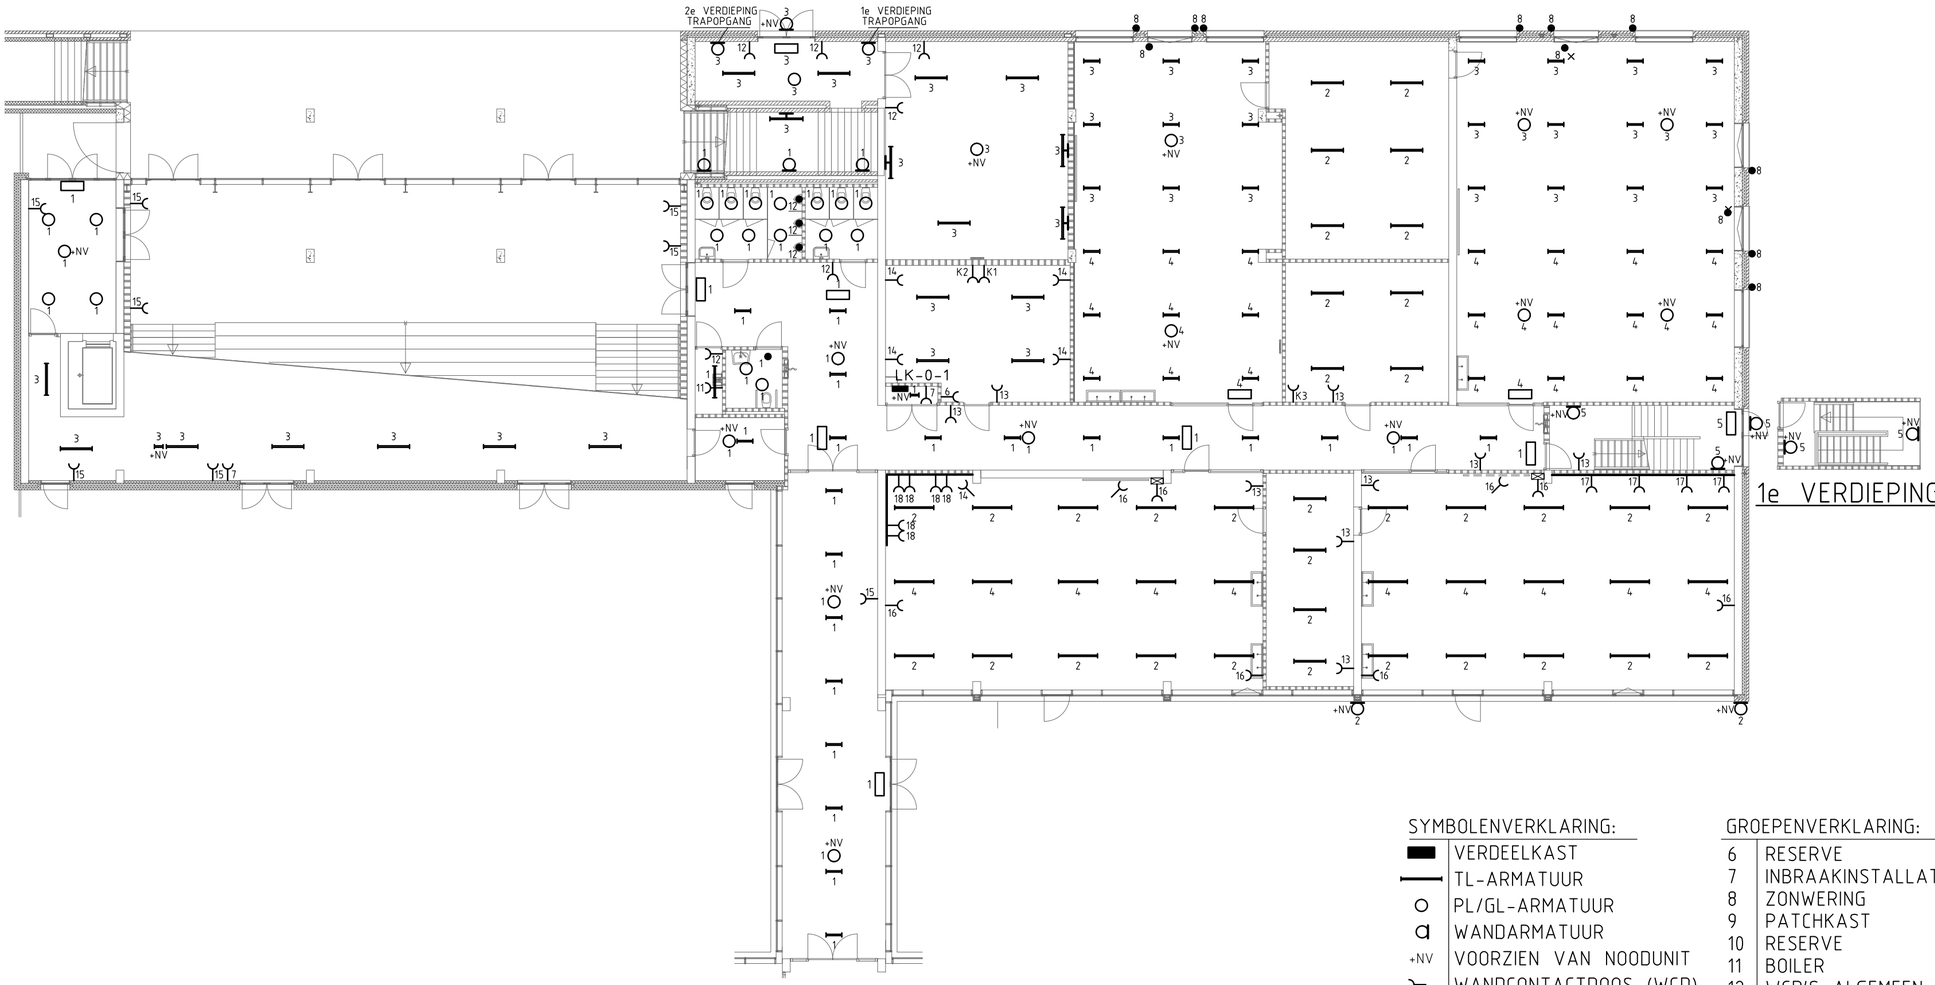


1e VERDIEPING

BEGANE GROND

AANZICHT VERDEELKAST LK-0-1

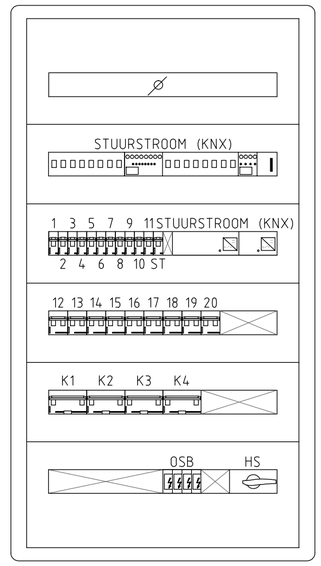

SYMBOLENVERKLARING:

▬	VERDEELKAST
─	TL-ARMATUUR
○	PL/GL-ARMATUUR
◑	WANDARMATUUR
+NV	VOORZIEN VAN NOODUNIT
⊢	WANDCONTACTDOOS (WCD)
⊥	WCD BOVEN PLAFOND
•	AANSLUITPUNT (ASP)
⁂	ASP BOVEN PLAFOND
▭	VLUCHTWEG AANDUIDING
⊠	VERTICALE WANDGOOT
═	WANDGOOT

GROEPENVERKLARING:

6	RESERVE	16	DIGIBOARDEN, VITRINE, VERFAFSCHEIDERS
7	INBRAAKINSTALLATIE	17	WERKPLEKKEN
8	ZONWERING	18	WERKPLEKKEN
9	PATCHKAST	19	RESERVE
10	RESERVE	20	RESERVE
11	BOILER	K1	CEE-FORM ALGEMEEN
12	WCD'S ALGEMEEN, URINOIRS	K2	CEE-FORM ALGEMEEN
13	WCD'S ALGEMEEN	K3	BOILER MAGAZIJN
14	WCD'S ALGEMEEN, TRACING	K4	RESERVE
15	WCD'S ALG., INFOSCHERM		

Gemeente Amstelveen

Vastgoed Bouwzaken

Laan Nieuwer-Amstel 1, 1182 JR Amstelveen, Postbus 4, 1180 BA Amstelveen, T (020) 5404666, F (020) 5404142

Adres : Sportlaan 27
Gebouwfunctie School

Discipline : Licht- en Krachtinstallatie
Bouwlaag : Groepenverklaring verdeelkast LK-0-1

Datum 15-1-14	Status Revisie	Formaat A2	Schaal n.v.t.
Tek.nr. ELK_X_302			

Filenaam Sportlaan27_ELK_X_302