

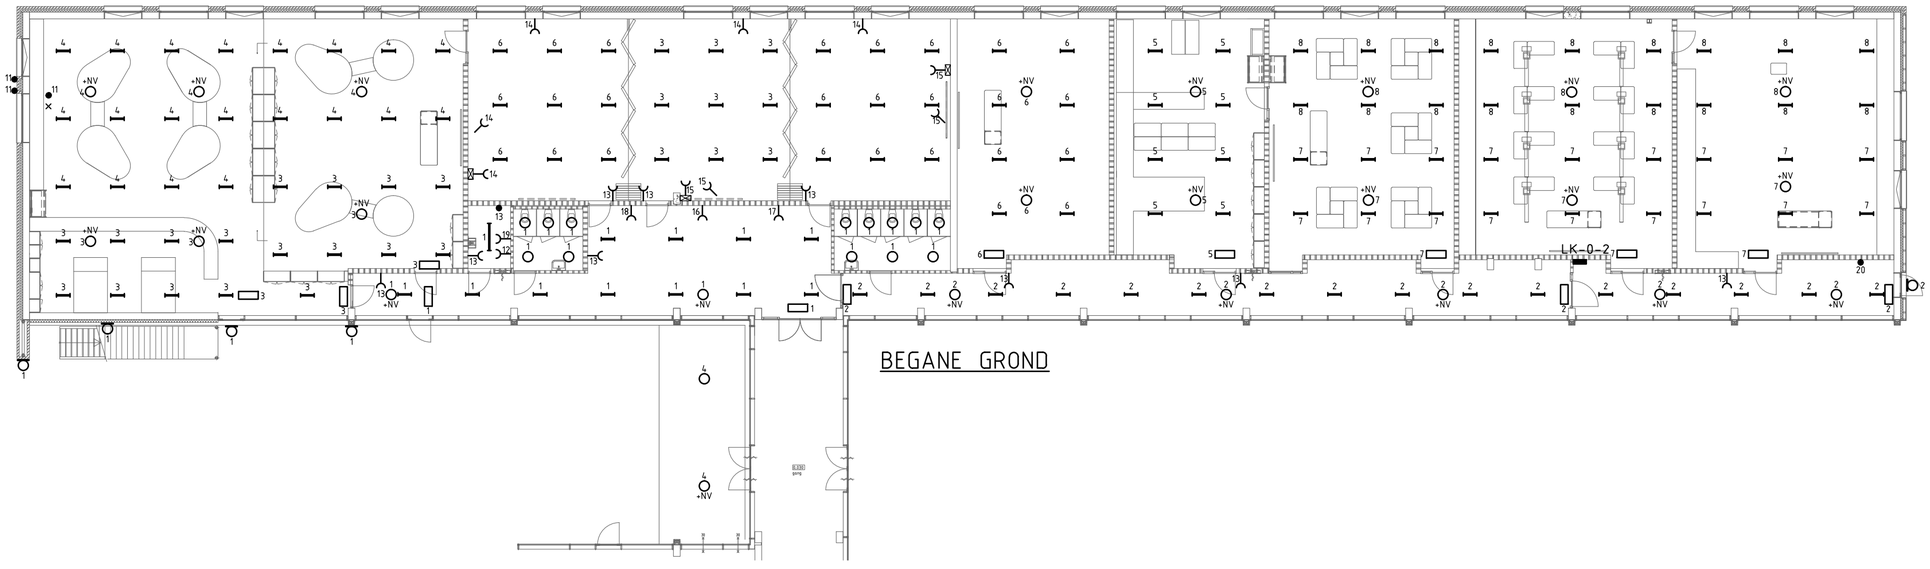


BEGANE GROND

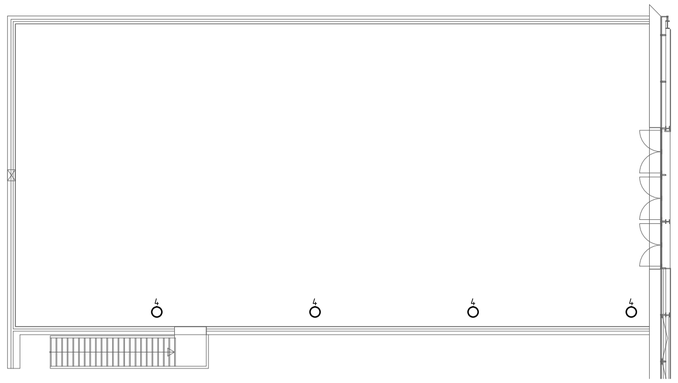

1e VERDIEPING

AANZICHT VERDEELKAST LK-0-2

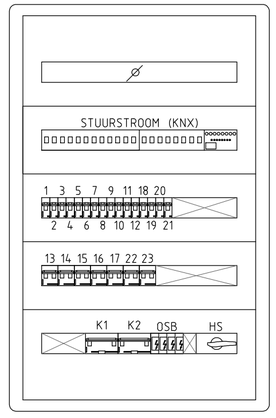

SYMBOLENVERKLARING:

▬	VERDEELKAST
⊢	TL-ARMATUUR
○	PL/GL-ARMATUUR
◑	WANDARMATUUR
+NV	VOORZIEN VAN NOODUNIT
⊱	WANDCONTACTDOOS (WCD)
•	AANSLUITPUNT (ASP)
⬮	ASP BOVEN PLAFOND
▭	VLUCHTWEG AANDUIDING
✉	VERTICALE WANDGOOT

GROEPENVERKLARING:

9	RESERVE	19	INBRAAKINSTALLATIE
10	RESERVE	20	BRANDMELDINSTALLATIE
11	ZONWERING	21	RESERVE
12	PATCHKAST	22	RESERVE
13	WCD'S ALGEMEEN, INFOSCHERM	23	RESERVE
14	WCD'S ALGEMEEN, DIGI BOARDEN	K1	RESERVE
15	DIGI BOARDEN	K2	RESERVE
16	WERKPLEKKEN		
17	WERKPLEKKEN		
18	KOPIEERAPPARAAT		

Gemeente Amstelveen

Vastgoed Bouwzaken

Laan Nieuwer-Amstel 1, 1182 JR Amstelveen, Postbus 4, 1180 BA Amstelveen, T (020) 5404666, F (020) 5404142

Adres : Sportlaan 27

Gebouwfunctie School

Discipline : Licht- en Krachtinstallatie

Bouwlaag : Groepenverklaring verdeelkast LK-0-2

Datum 15-1-14	Status Revisie	Formaat A2	Schaal n.v.t.
Tek.nr. ELK_X_303			

Filenaam Sportlaan27_ELK_X_303