

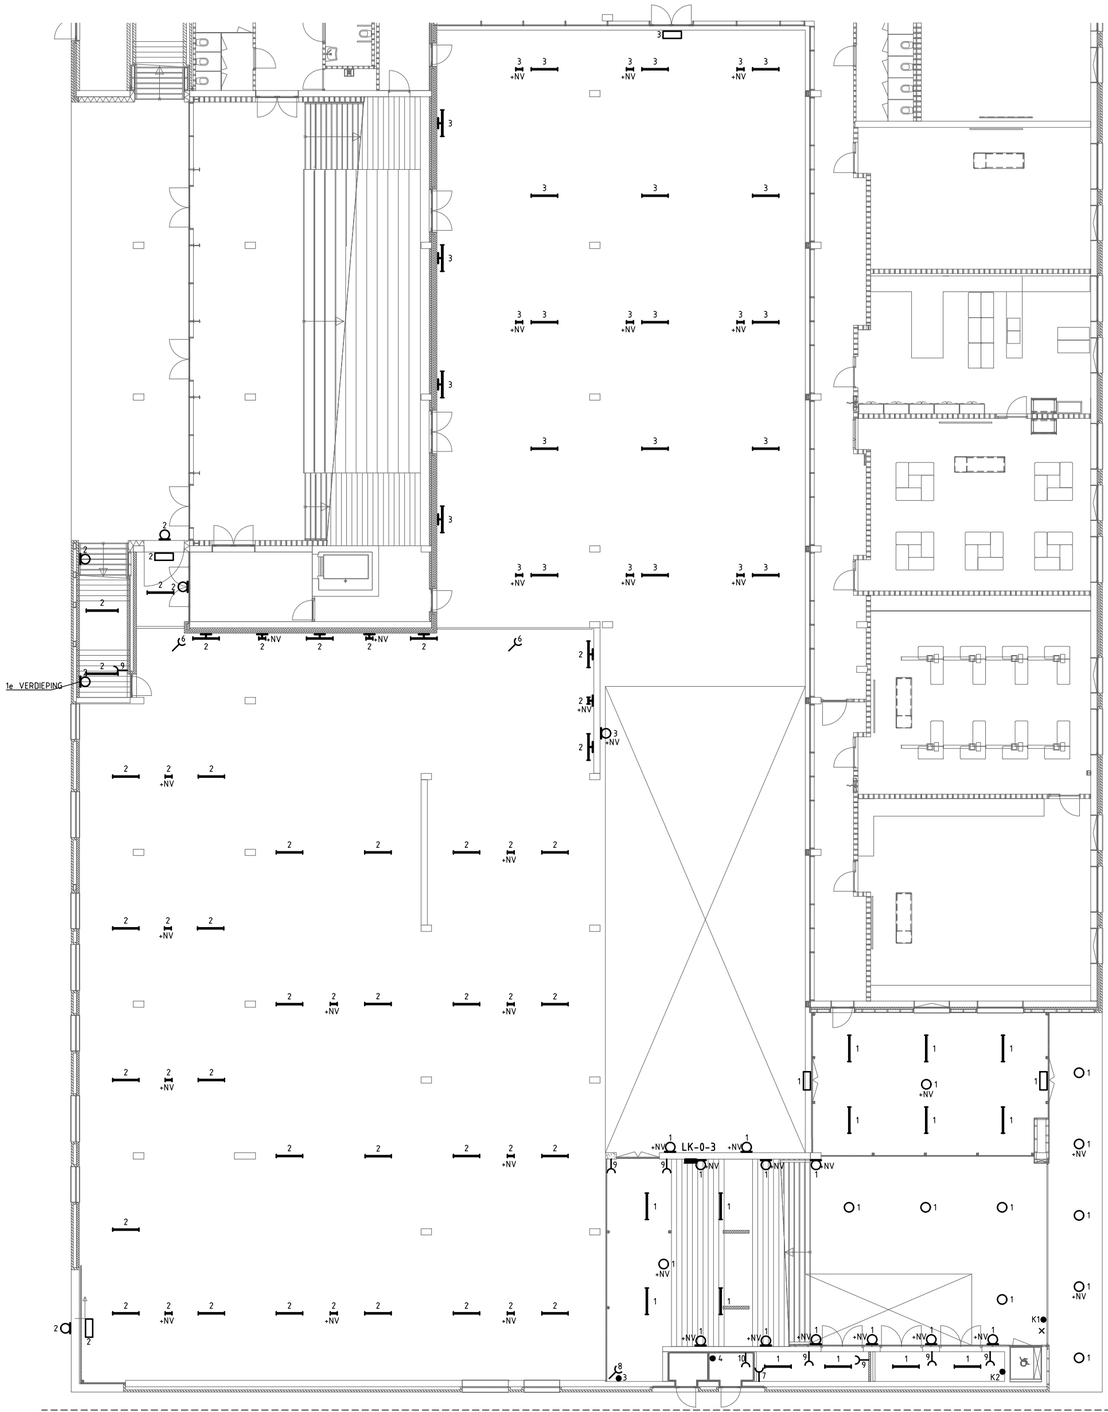


BEGANE GROND

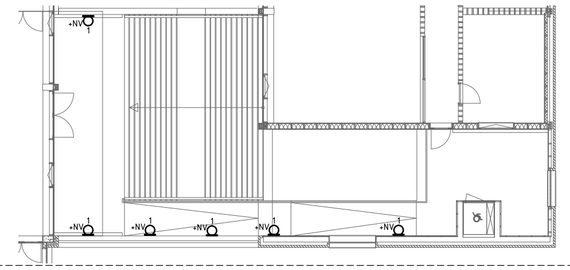

1e VERDIEPING

AANZICHT VERDEELKAST LK-0-3

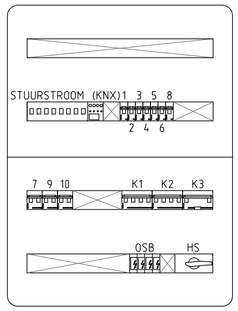

SYMBOLENVERKLARING:

▬	VERDEELKAST
─	TL-ARMATUUR
○	PL/GL-ARMATUUR
◑	WANDARMATUUR
+NV	VOORZIEN VAN NOODUNIT
⊁	WANDCONTACTDOOS (WCD)
⊀	WCD BOVEN PLAFOND
•	AANSLUITPUNT (ASP)
✱	ASP BOVEN PLAFOND
▭	VLUCHTWEG AANDUIDING

GROEPENVERKLARING:

3	LEDVERLICHTING LOOPBRUG
4	VOORZIENINGEN GASMETER
5	RESERVE
6	ROLLUIKEN
7	VERWARMING
8	TRACING
9	WCD'S ALGEMEEN
10	VERWARMING
K1	ROLLUIK ENTREE
K2	PLATEAULIFT
K3	RESERVE

Gemeente Amstelveen

Vastgoed Bouwzaken

Laan Nieuwer-Amstel 1, 1182 JR Amstelveen, Postbus 4, 1180 BA Amstelveen, T (020) 5404666, F (020) 5404142

Adres : Sportlaan 27
Gebouwfunctie School

Discipline : Licht– en Krachtinstallatie
Bouwlaag : Groepenverklaring verdeelkast LK–0–3

Datum 15-1-14	Status Revisie	Formaat A2	Schaal n.v.t.
Tek.nr. ELK_X_304			

Filenaam Sportlaan27_ELK_X_304