
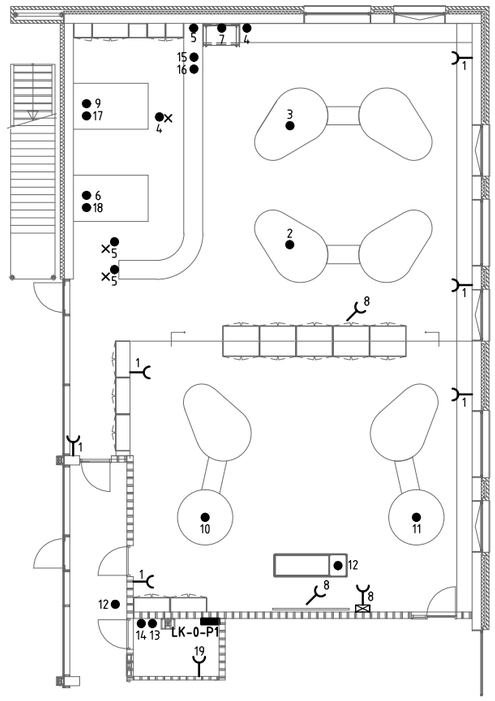


AANZICHT VERDEELKAST LK-0-P1

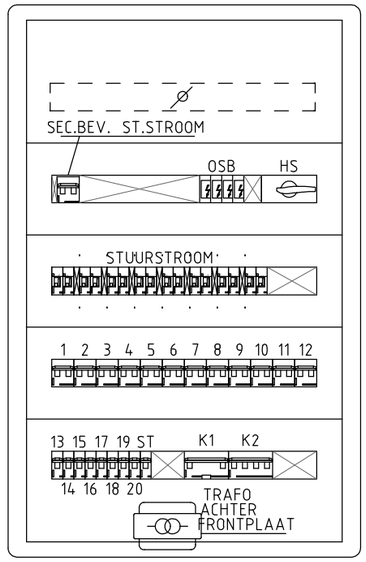

SYMBOLENVERKLARING:

▬	VERDEELKAST
⊢	WANDCONTACTDOOS (WCD)
⅄	WCD BOVEN PLAFOND
•	AANSLUITPUNT (ASP)
✕	ASP BOVEN PLAFOND
⊠	VERTICALE WANDGOOT

GROEPENVERKLARING:

1	WCD'S ALGEMEEN	12	DOCENTTAFEL + GASKLEP
2	PRAKTIJKTAFEL	13	GASKLEP
3	PRAKTIJKTAFEL	14	WATERKLEP
4	PRAKTIJKTAFEL	15	GASKLEP
5	PRAKTIJKTAFEL + GAS EN WATERKLEP	16	WATERKLEP
6	PRAKTIJKTAFEL	17	BOILER
7	ZUURKAST	18	BOILER
8	DIGI BOARD, BEAMER	19	BOILER
9	KOELKAST/VRIEZER	20	RESERVE
10	PRAKTIJKTAFEL	K1	RESERVE
11	PRAKTIJKTAFEL	K2	RESERVE

Gemeente Amstelveen

Vastgoed Bouwzaken

Laan Nieuwer-Amstel 1, 1182 JR Amstelveen, Postbus 4, 1180 BA Amstelveen, T (020) 5404666, F (020) 5404142

Adres : Sportlaan 27
Gebouwfunctie School

Discipline : Licht– en Krachtinstallatie
Bouwlaag : Groepenverklaring verdeelkast LK–0–P1

Datum 15-1-14	Status Revisie	Formaat A3	Schaal n.v.t.
Tek.nr. ELK_X_305			

Filenaam :