
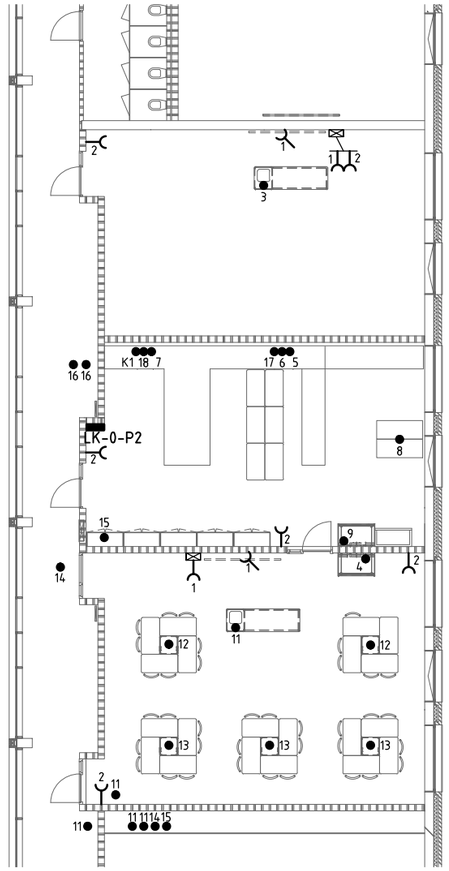


AANZICHT VERDEELKAST LK-0-P2

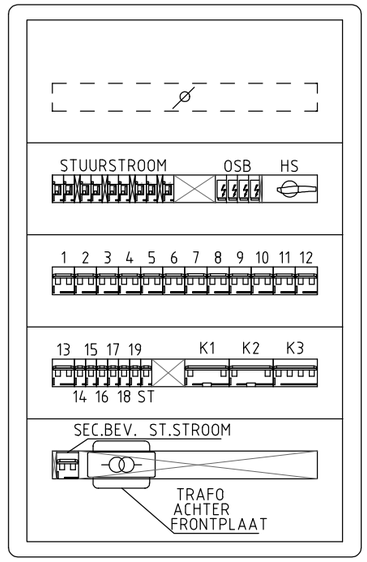

SYMBOLENVERKLARING:

▬	VERDEELKAST
⊢	WANDCONTACTDOOS (WCD)
⅄	WCD BOVEN PLAFOND
•	AANSLUITPUNT (ASP)
•	ASP BOVEN PLAFOND
⊠	VERTICALE WANDGOOT

GROEPENVERKLARING:

1	DIGIBOARDEN	12	PRAKTIJKTAFEL
2	WCD'S ALGEMEEN	13	PRAKTIJKTAFEL
3	DOCENTTAFEL	14	GASKLEP
4	ZUURKAST	15	WATERKLEP
5	WCD'S ALGEMEEN	16	GASKLEP EN WATERKLEP
6	KOELKAST, VRIESKAST	17	BOILER
7	WCD'S ALGEMEEN	18	BOILER
8	PRAKTIJKTAFEL	19	RESERVE
9	ZUURKAST	K1	VAATWASSER
10	RESERVE	K2	RESERVE
11	PRAKTIJKTAFEL + GASKLEP EN WATERKLEP	K3	RESERVE

Gemeente Amstelveen

Vastgoed Bouwzaken

Laan Nieuwer-Amstel 1, 1182 JR Amstelveen, Postbus 4, 1180 BA Amstelveen, T (020) 5404666, F (020) 5404142

Adres : Sportlaan 27

Gebouwfunctie School

Discipline : Licht– en Krachtinstallatie

Bouwlaag : Groepenverklaring verdeelkast LK–0–P2

Datum 15-1-14	Status Revisie	Formaat A3	Schaal n.v.t.
Tek.nr. ELK_X_306			

Filenaam :