

AANZICHT VERDEELKAST LK-0-P3

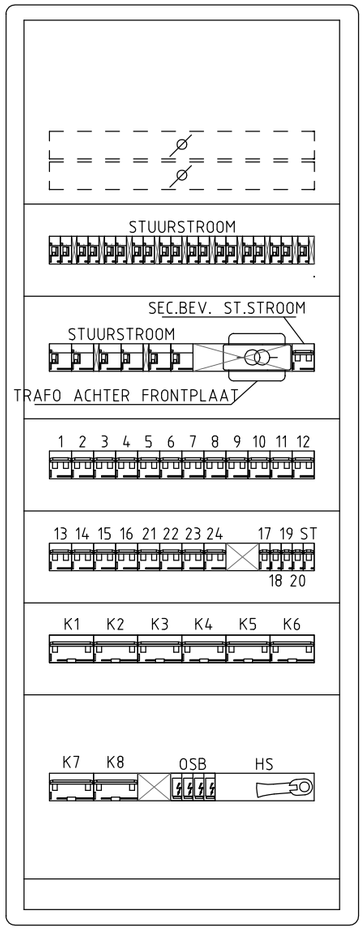

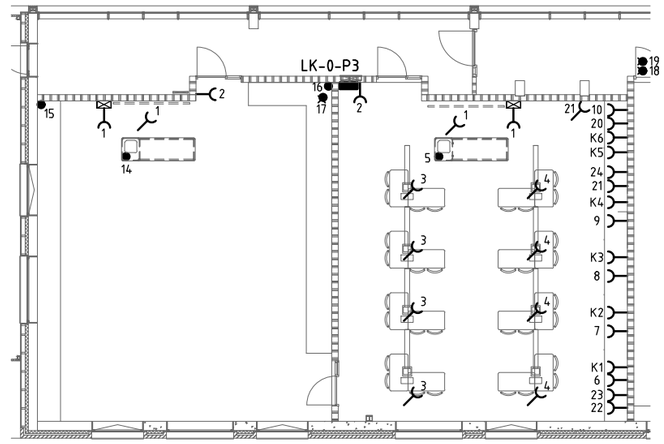

SYMBOLENVERKLARING:

▬	VERDEELKAST
⊱	WANDCONTACTDOOS (WCD)
⅄	WCD BOVEN PLAFOND
•	AANSLUITPUNT (ASP)
⅄	ASP BOVEN PLAFOND
✉	VERTICALE WANDGOOT

GROEPENVERKLARING:

1	DIGIBOARDEN	12	RESERVE	24	VAATWASSER
2	WCD'S ALGEMEEN	13	RESERVE	K1	KOOKTOESTEL
3	MEDIAZUIL	14	DOCENTTAFEL	K2	KOOKTOESTEL
4	MEDIAZUIL	15	PRAKTIJKTAFEL	K2	KOOKTOESTEL
5	DOCENTTAFEL + GAS EN WATERKLEP	16	PRAKTIJKTAFEL	K3	KOOKTOESTEL
		17	GASKLEP	K4	KOOKTOESTEL
6	OVEN	18	GASKLEP	K5	KOOKTOESTEL
7	OVEN	19	WATERKLEP	K6	BOILER
8	OVEN	20	TRACING	K7	RESERVE
9	OVEN	21	KOELKAST	K8	RESERVE
10	OVEN	22	DROGER		
11	RESERVE	23	WASMACHINE		

Gemeente Amstelveen

Vastgoed Bouwzaken

Laan Nieuwer-Amstel 1, 1182 JR Amstelveen, Postbus 4, 1180 BA Amstelveen, T (020) 5404666, F (020) 5404142

Adres : Sportlaan 27

Gebouwfunctie School

Discipline : Licht– en Krachtinstallatie

Bouwlaag : Groepenverklaring verdeelkast LK–0–P3

Datum 15-1-14	Status Revisie	Formaat A3	Schaal n.v.t.
Tek.nr. ELK_X_307			

Filenaam :