
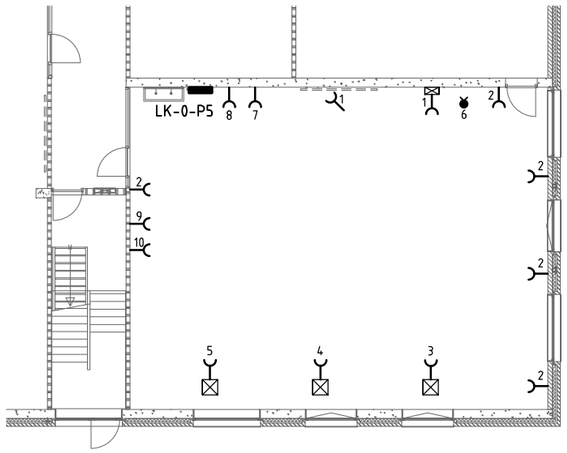


AANZICHT VERDEELKAST LK-0-P5

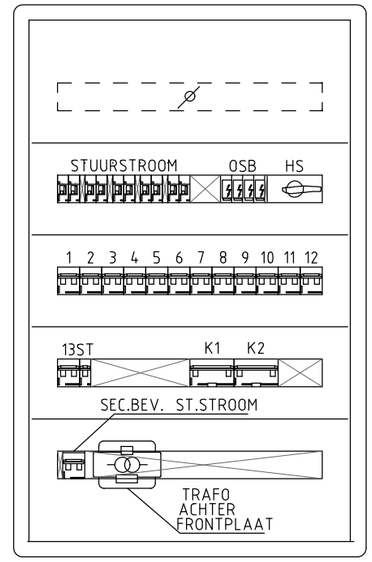

SYMBOLENVERKLARING:

■	VERDEELKAST
⊢	WANDCONTACTDOOS (WCD)
⅄	WCD BOVEN PLAFOND
•	AANSLUITPUNT (ASP)
•	ASP BOVEN PLAFOND
✉	VERTICALE WANDGOOT

GROEPENVERKLARING:

1	DIGIBOARD	9	KOLOMBOOR
2	WCD'S ALGEMEEN	10	KOLOMBOOR
3	PRAKTIJKTAFEL	11	RESERVE
4	PRAKTIJKTAFEL	12	RESERVE
5	PRAKTIJKTAFEL	13	RESERVE
6	RESERVE AANSLUITPUNT	K1	RESERVE
7	ZAAGMACHINE	K2	RESERVE
8	ZAAGMACHINE		

Gemeente Amstelveen

Vastgoed Bouwzaken

Laan Nieuwer-Amstel 1, 1182 JR Amstelveen, Postbus 4, 1180 BA Amstelveen, T (020) 5404666, F (020) 5404142

Adres : Sportlaan 27

Gebouwfunctie School

Discipline : Licht– en Krachtinstallatie

Bouwlaag : Groepenverklaring verdeelkast LK–0–P5

Datum 15-1-14	Status Revisie	Formaat A3	Schaal n.v.t.
Tek.nr. ELK_X_308			

Filenaam :