
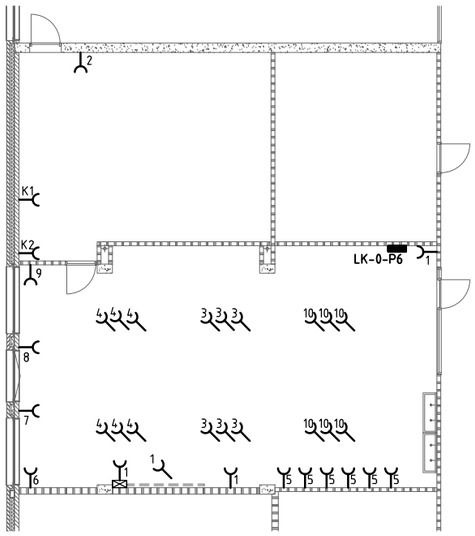


AANZICHT VERDEELKAST LK-0-P6

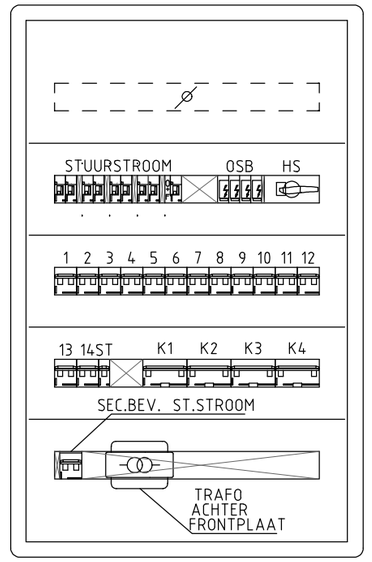

SYMBOLENVERKLARING:

▬	VERDEELKAST
⊢	WANDCONTACTDOOS (WCD)
⅄	WCD BOVEN PLAFOND
⊠	VERTICALE WANDGOOT

GROEPENVERKLARING:

1	DIGI BOARD, DOVEN-INST., WCD ALG.	10	ACCU OPLAADPUNT
2	PRAKTIJKTAFEL	11	RESERVE
3	PRAKTIJKTAFEL	12	RESERVE
4	PRAKTIJKTAFEL	13	RESERVE
5	PRAKTIJKTAFEL	14	RESERVE
6	ZAAGMACHINE	K1	OVEN
7	ZAAGMACHINE	K2	OVEN
8	KOLOMBOOR	K3	RESERVE
9	KOLOMBOOR	K4	RESERVE

Gemeente Amstelveen

Vastgoed Bouwzaken

Laan Nieuwer-Amstel 1, 1182 JR Amstelveen, Postbus 4, 1180 BA Amstelveen, T (020) 5404666, F (020) 5404142

Adres : Sportlaan 27

Gebouwfunctie School

Discipline : Licht– en Krachtinstallatie

Bouwlaag : Groepenverklaring verdeelkast LK–0–P6

Datum 15-1-14	Status Revisie	Formaat A3	Schaal n.v.t.
Tek.nr. ELK_X_309			

Filenaam :