
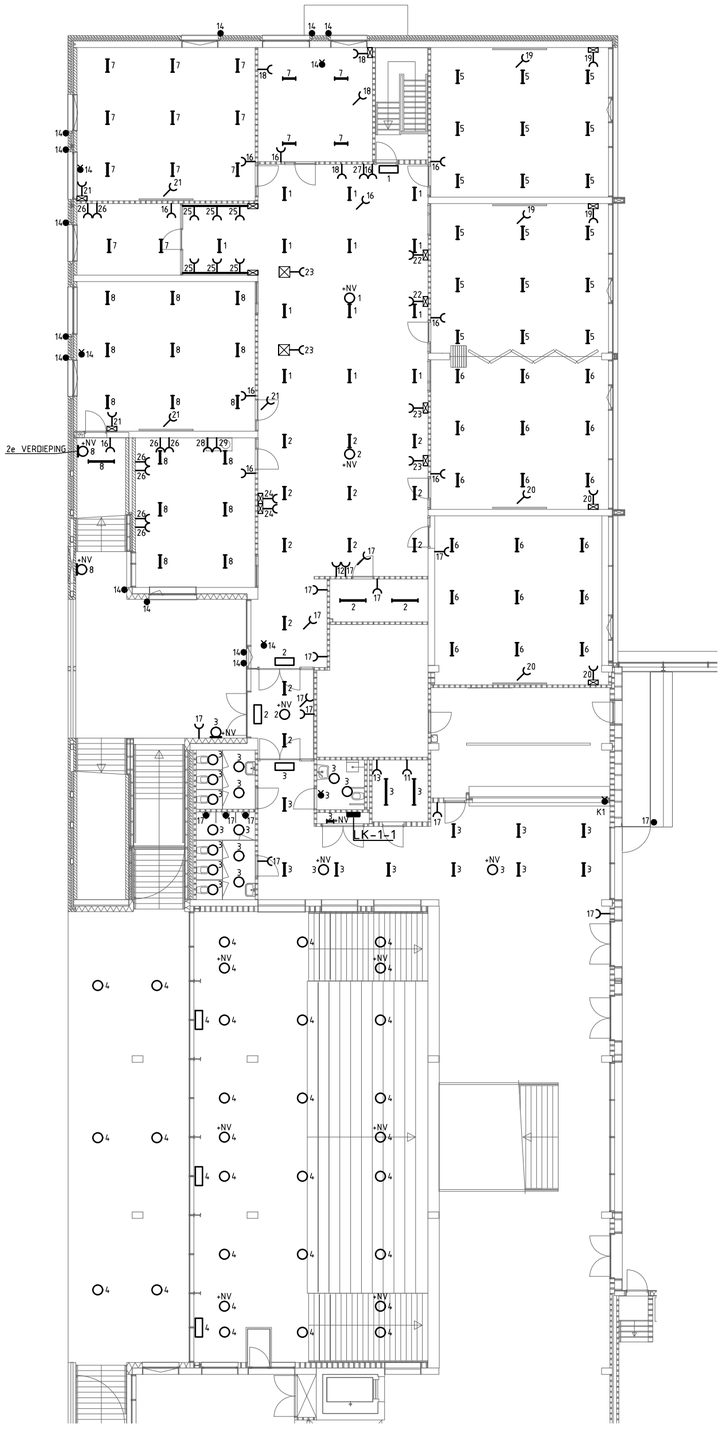


AANZICHT VERDEELKAST LK-1-1

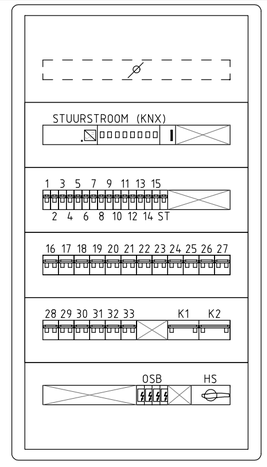

SYMBOLENVERKLARING:

▬	VERDEELKAST
▬	TL-ARMATUUR
○	PL/GL-ARMATUUR
◑	WANDARMATUUR
+NV	VOORZIEN VAN NOODUNIT
⊱	WANDCONTACTDOOS (WCD)
⊱	WCD BOVEN PLAFOND
•	AANSLUITPUNT (ASP)
•	ASP BOVEN PLAFOND
▭	VLUCHTWEG AANDUIDING
⊠	PLAFONDZUIL
▭	VERTICALE WANDGOOT
▬	WANDGOOT

GROEPENVERKLARING:

3	MIVA INSTALLATIE	22	WERKPLEKKEN
9	RESERVE	23	WERKPLEKKEN
10	RESERVE	24	WERKPLEKKEN
11	SUBCENTRALE INBRAAKINSTALLATIE	25	WERKPLEKKEN
12	FRISDRANKAUTOMAAT	26	WERKPLEKKEN
13	PATCHKAST	27	KOPIEERAPPARAAT
14	ZONWERING	28	KOFFIEZETAPPARAAT
15	RESERVE	29	CLOSE IN BOILER
16	WCD'S ALGEMEEN, LOCKERS	30	RESERVE
17	WCD'S ALGEMEEN, URINOIRS, LOCKERS, INFOSCHERM, ROLLUIK	31	RESERVE
		32	RESERVE
18	DIGI-BOARDEN WCD ALGEMEEN, INFOSCHERM	33	RESERVE
19	DIGI-BOARDEN	K1	ROLLUIK
20	DIGI-BOARDEN	K2	RESERVE
21	DIGI-BOARDEN, LOCKERS		

Gemeente Amstelveen

Vastgoed Bouwzaken

Laan Nieuwer-Amstel 1, 1182 JR Amstelveen, Postbus 4, 1180 BA Amstelveen, T (020) 5404666, F (020) 5404142

Adres : Sportlaan 27

Gebouwfunctie School

Discipline : Licht– en Krachtinstallatie

Bouwlaag : Groepenverklaring verdeelkast LK–1–1

Datum 15-1-14	Status Revisie	Formaat A2	Schaal n.v.t.
Tek.nr. ELK_X_310			

Filenaam: Sportlaan27_ELK_X_310