
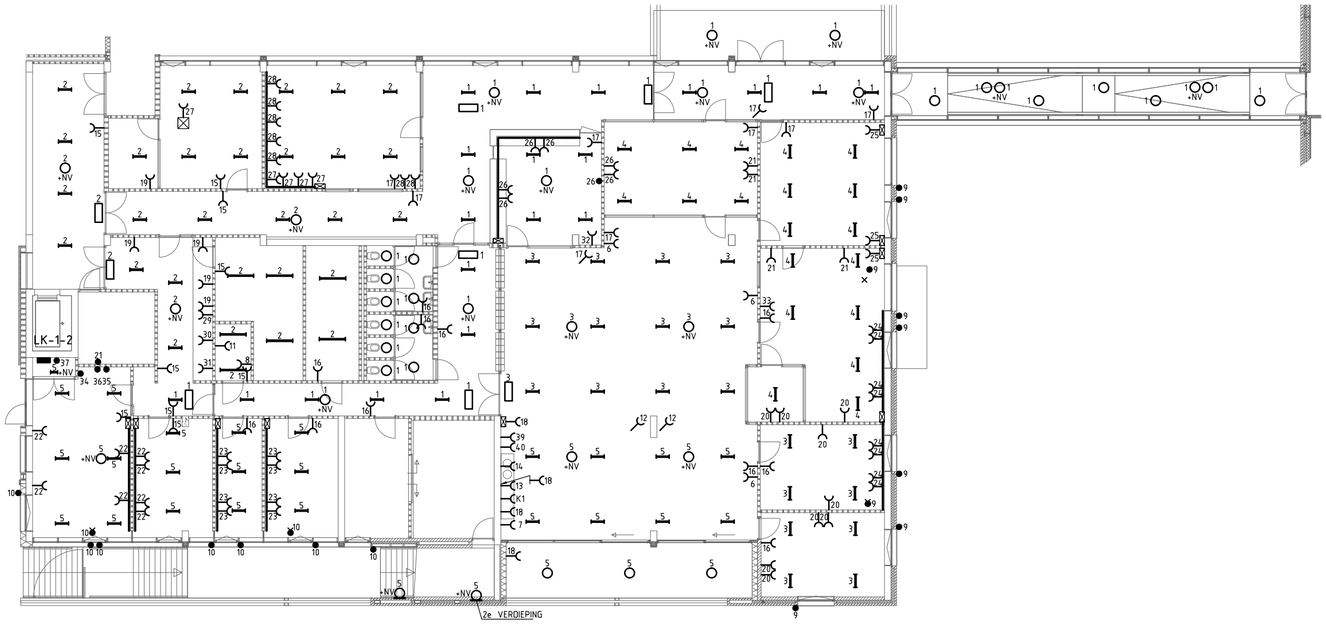


AANZICHT VERDEELKAST LK-1-2

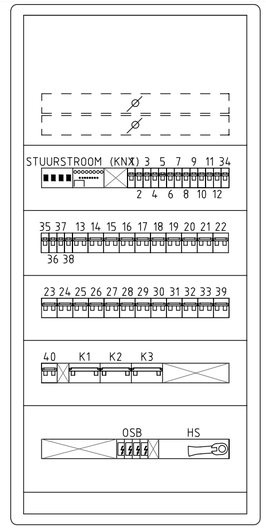

SYMBOLENVERKLARING:

▬	VERDEELKAST
─	TL-ARMATUUR
○	PL/GL-ARMATUUR
◑	WANDARMATUUR
+NV	VOORZIEN VAN NOODUNIT
⊢	WANDCONTACTDOOS (WCD)
⊥	WCD BOVEN PLAFOND
•	AANSLUITPUNT (ASP)
✱	ASP BOVEN PLAFOND
▭	VLUCHTWEG AANDUIDING
⊠	PLAFONDZUIL
✉	VERTICALE WANDGOOT
═	WANDGOOT

GROEPENVERKLARING:

6	RESERVE	25	WERKPLEKKEN
7	KOFFIEAPPARAAT	26	WERKPLEKKEN, TOUCHSCREEN KNX SYSTEEM
8	SUBCENTRALE INBRAAKINSTALLATIE	27	WERKPLEKKEN
9	ZONWERING	28	WERKPLEKKEN
10	ZONWERING	29	KOPIEERAPPARAAT
11	PATCHKAST	30	KOPIEERAPPARAAT
12	BEAMER, INFOSCHERM	31	KOPIEERAPPARAAT
13	VAATWASSER	32	KOPIEERAPPARAAT
14	BOILER	33	KOPIEERAPPARAAT
15	WCD'S ALGEMEEN	34	CENT APP. INTERCOM, TOUCHSCREEN KNX SYSTEEM
16	WCD'S ALGEMEEN	35	INBRAAKINSTALLATIE
17	WCD'S ALGEMEEN, INFOSCHERM	36	BRANDMELDINSTALLATIE
18	WCD'S ALGEMEEN, KOELKAST	37	LESTIJDSIGNALERINGSINSTALLATIE
19	WCD'S ALGEMEEN	38	RESERVE
20	WCD'S ALGEMEEN, WERKPLEKKEN	39	KOFFIEAPPARAAT
21	WCD'S ALG., WERKPLEKKEN, GOVS	40	KOFFIEAPPARAAT
22	WERKPLEKKEN	K1	ALGEMEEN
23	WERKPLEKKEN	K2	RESERVE
24	WERKPLEKKEN	K3	RESERVE

Gemeente Amstelveen

Vastgoed — Bouwzaken

Laan Nieuwer-Amstel 1, 1182 JR Amstelveen, Postbus 4, 1180 BA Amstelveen, T (020) 5404666, F (020) 5404142

Adres : Sportlaan 27
Gebouwfunctie School
Discipline : Licht– en Krachtinstallatie
Bouwlaag : Groepenverklaring verdeelkast LK–1–2

Datum 15-1-14	Status Revisie	Formaat A2	Schaal n.v.t.
Tek.nr. ELK_X_311			

Filenaam Sportlaan27_ELK_X_311