
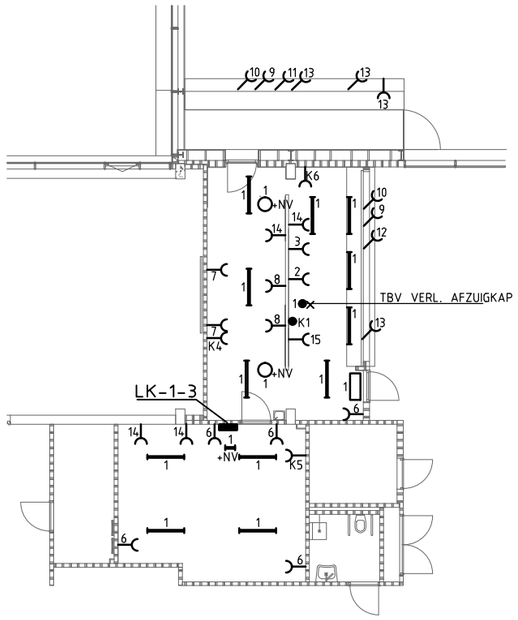


AANZICHT VERDEELKAST LK-1-3

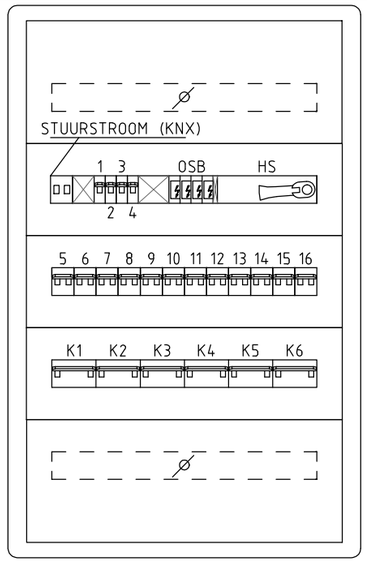

SYMBOLENVERKLARING:

▬	VERDEELKAST
─	TL-ARMATUUR
○	PL/GL-ARMATUUR
+NV	VOORZIEN VAN NOODUNIT
⊱	WANDCONTACTDOOS (WCD)
•	AANSLUITPUNT (ASP)
	ASP BOVEN PLAFOND
▭	VLUCHTWEG AANDUIDING

GROEPENVERKLARING:

2	WCD ALGEMEEN KEUKEN	15	HETELUCHT OVEN
3	WCD ALGEMEEN KEUKEN	16	RESERVE
4	RESERVE	K1	RESERVE AANSLUITINC
5	RESERVE	K2	RESERVE
6	WCD ALGEMEEN BERGING, KEUKEN	K3	WCD ALGEMEEN
7	WCD ALGEMEEN KEUKEN	K4	VAATWASSER
8	WCD ALGEMEEN KEUKEN	K5	BOILER BERGING
9	WCD ALGEMEEN UITGIFTEBALIES	K6	RESERVE
10	KASSA'S		
11	WARMTEVITRINES		
12	WARMTEVITRINES		
13	KOELWERKBANKEN, KOELVITRINE, SOEP-AUTOMAAT		
14	VRIESKASTEN, KOELKASTEN		

Gemeente Amstelveen

Vastgoed Bouwzaken

Laan Nieuwer-Amstel 1, 1182 JR Amstelveen, Postbus 4, 1180 BA Amstelveen, T (020) 5404666, F (020) 5404142

Adres : Sportlaan 27

Gebouwfunctie School

Discipline : Licht- en Krachtinstallatie

Bouwlaag : Groepenverklaring verdeelkast LK-1-3

Datum 15-1-14	Status Revisie	Formaat A3	Schaal n.v.t.
Tek.nr. ELK_X_312			

Filenaam :