

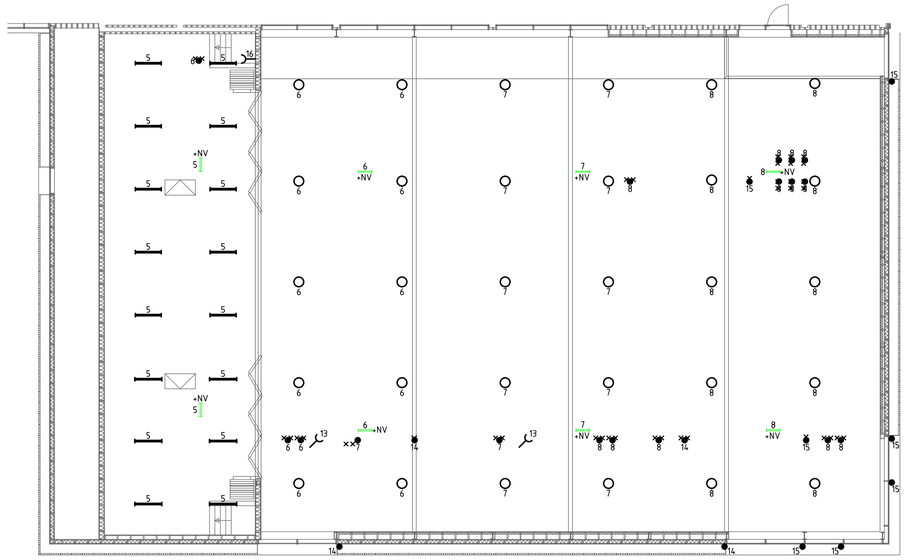


2e VERDIEPING

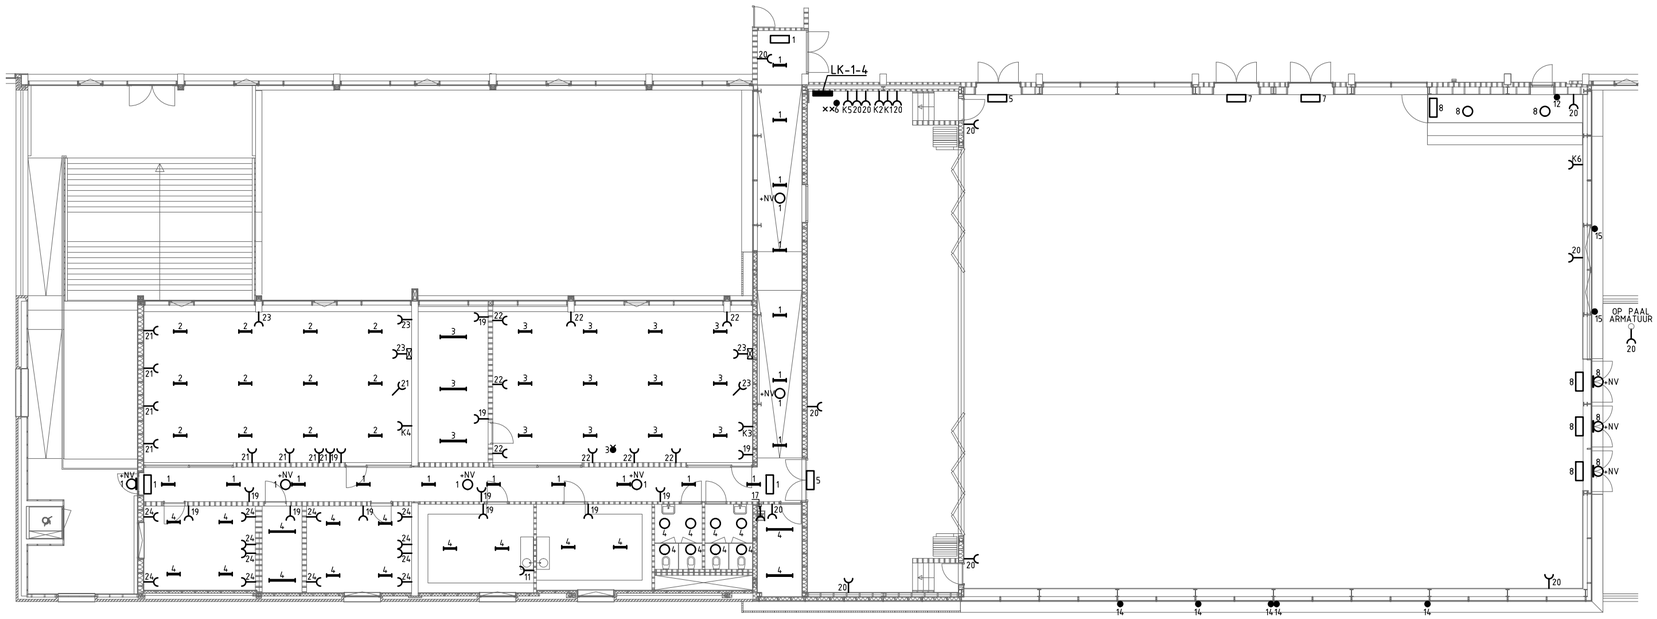

1e VERDIEPING

AANZICHT VERDEELKAST LK-1-4

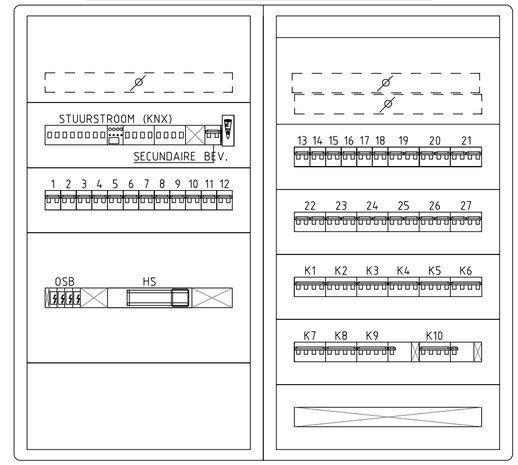

SYMBOLENVERKLARING:

	VERDEELKAST
	TL-ARMATUUR
	PL/GL-ARMATUUR
	WANDARMATUUR
+NV	VOORZIEN VAN NOODUNIT
	WANDCONTACTDOOS (WCD)
	WCD BOVEN PLAFOND
	AANSLUITPUNT (ASP)
	ASP BOVEN PLAFOND
	ASP TBV LEDSTRIPS
	VLUCHTWEG AANDUIDING
	VERTICALE WANDGOOT

GROEPENVERKLARING:

6	LEDSTRIPS	22	WCD'S ALGEMEEN
7	LEDSTRIPS	23	WCD'S ALG., DIGIBOARDEN
8	LEDSTRIPS	24	WCD'S ALG., WERKPLEKKEN
9	RESERVE	25	RESERVE
10	RESERVE	26	RESERVE
11	BOILER	27	RESERVE
12	TOUCHSCREEN KNX SYSTEEM	K1	GELUID AULA
13	BEAMERS / SCHERM	K2	LICHT AULA
14	ZONWERING	K3	LICHT DRAMARUIMTE
15	ZONWERING	K4	LICHT MUZIEKRUIMTE
16	FILMDOEK	K5	ALG. CEE-FORM AULA
17	BOILER	K6	ALG. CEE-FORM AULA
18	RESERVE	K7	RESERVE
19	WCD'S ALGEMEEN	K8	RESERVE
20	WCD'S ALGEMEEN	K9	RESERVE
21	WCD'S ALG., DIGIBOARD (1x)	K10	RESERVE

Gemeente Amstelveen

Vastgoed Bouwzaken

Laan Nieuwer-Amstel 1, 1182 JR Amstelveen, Postbus 4, 1180 BA Amstelveen, T (020) 5404666, F (020) 5404142

Adres : Sportlaan 27

Gebouwfunctie School

Discipline : Licht– en Krachtinstallatie

Bouwlaag : Groepenverklaring verdeelkast LK–1–4

Datum 15-1-14	Status Revisie	Formaat A2	Schaal n.v.t.
Tek.nr. ELK_X_313			

Filenaam Sportlaan27_ELK_X_313