
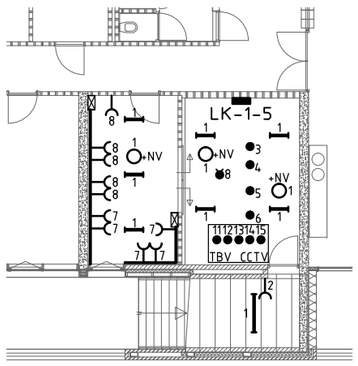


AANZICHT VERDEELKAST LK-1-5

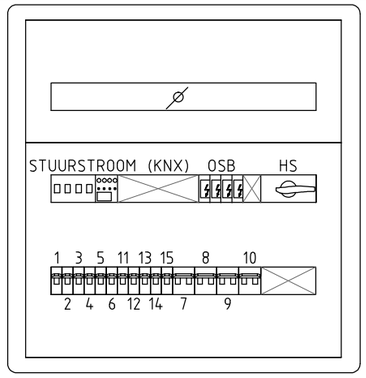

SYMBOLENVERKLARING:

▬	VERDEELKAST
———	TL-ARMATUUR
○	PL/GL-ARMATUUR
+NV	VOORZIEN VAN NOODUNIT
⊱	WANDCONTACTDOOS (WCD)
•	AANSLUITPUNT (ASP)
	ASP BOVEN PLAFOND
▭	VLUCHTWEG AANDUIDING
⊠	VERTICALE WANDGOOT
———	WANDGOOT

GROEPENVERKLARING:

2	WCD ALGEMEEN	9	RESERVE
3	SERVER	10	RESERVE
4	SERVER	11	VOEDINGEN CCTV INST.
5	SERVER	12	VOEDINGEN CCTV INST.
6	SERVER	13	VOEDINGEN CCTV INST.
7	WERKPLEKKEN	14	VOEDINGEN CCTV INST.
8	WERKPLEKKEN, FAINCOILUNIT	15	VOEDINGEN CCTV INST.

Gemeente Amstelveen

Vastgoed Bouwzaken

Laan Nieuwer-Amstel 1, 1182 JR Amstelveen, Postbus 4, 1180 BA Amstelveen, T (020) 5404666, F (020) 5404142

Adres : Sportlaan 27

Gebouwfunctie School

Discipline : Licht– en Krachtinstallatie

Bouwlaag : Groepenverklaring verdeelkast LK–1–5

Datum 15-1-14	Status Revisie	Formaat A3	Schaal n.v.t.
Tek.nr. ELK_X_314			

Filenaam :