
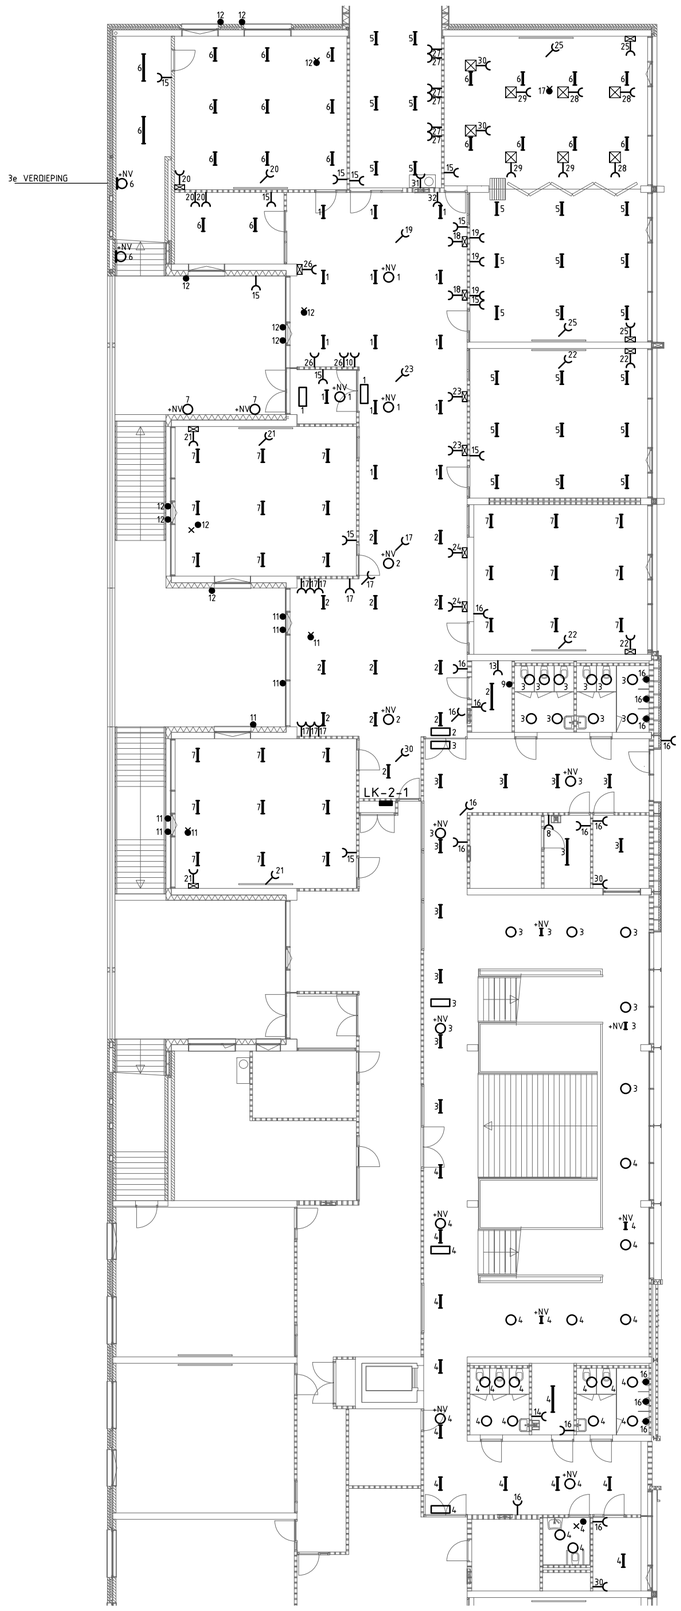



## AANZICHT VERDEELKAST LK-2-1

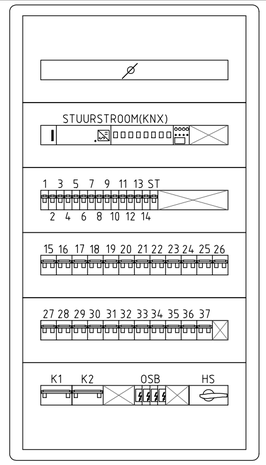


SYMBOLENVERKLARING:

| | |
|---|---|
| ▬ | VERDEELKAST |
| —— | TL-ARMATUUR |
| ○ | PL/GL-ARMATUUR |
| ◑ | WANDARMATUUR |
| +NV | VOORZIEN VAN NOODUNIT |
| ⊁ | WANDCONTACTDOOS (WCD) |
| ⊀ | WCD BOVEN PLAFOND |
| • | AANSLUITPUNT (ASP) |
| ⁍ | ASP BOVEN PLAFOND |
| ▭ | VLUCHTWEG AANDUIDING |
| ⊠ | PLAFONDZUIL |
| ⊠ | VERTICALE WANDGOOT |
| —— | WANDGOOT |

GROEPENVERKLARING:

| | | | |
|---|---|---|---|
| 4 | VERLICHTING, MIVA INSTALLATIE | 23 | WERKPLEKKEN, LOCKERS |
| 8 | BOILER | 24 | WERKPLEKKEN |
| 9 | SUBCENTRALE INBRAAKINSTALLATIE | 25 | WERKPLEKKEN |
| 10 | FRISDRANKAUTOMAAT | 26 | WERKPLEKKEN |
| 11 | ZONWERING | 27 | WERKPLEKKEN |
| 12 | ZONWERING | 28 | WERKPLEKKEN |
| 13 | PATCHKAST | 29 | WERKPLEKKEN |
| 14 | BOILER | 30 | WCD ALG., WERKPLEKKEN, LO |
| 15 | WCD'S ALGEMEEN | 31 | KOFFIEAUTOMAAT |
| 16 | WCD'S ALG., URINOIRS, LOCKERS, INFOSCHERM | 32 | KOPIEERAPPARAAT |
| | | 33 | RESERVE |
| 17 | WCD ALGMEEN., INFOSCHERM, FAINCOILUNIT, LOCKERS | 34 | RESERVE |
| | | 35 | RESERVE |
| 18 | WERKPLEKKEN | 36 | RESERVE |
| 19 | DIGIBOARDEN, LOCKERS | 37 | RESERVE |
| 20 | DIGIBOARDEN, WERKPLEKKEN | K1 | RESERVE |
| 21 | DIGIBOARDEN | K2 | RESERVE |
| 22 | WERKPLEKKEN | | |

Gemeente Amstelveen
Vastgoed Bouwzaken
Laan Nieuwer-Amstel 1, 1182 JR Amstelveen, Postbus 4, 1180 BA Amstelveen, T (020) 5404666, F (020) 5404142

Adres : Sportlaan 27
Gebouwfunctie School
Discipline : Licht– en Krachtinstallatie
Bouwlaag : Groepenverklaring verdeelkast LK–2–1

| | | | |
|---|---|---|---|
| Datum 15-1-14 | Status Revisie | Formaat A2 | Schaal n.v.t. |
| Tek.nr. ELK_X_315 | | | |