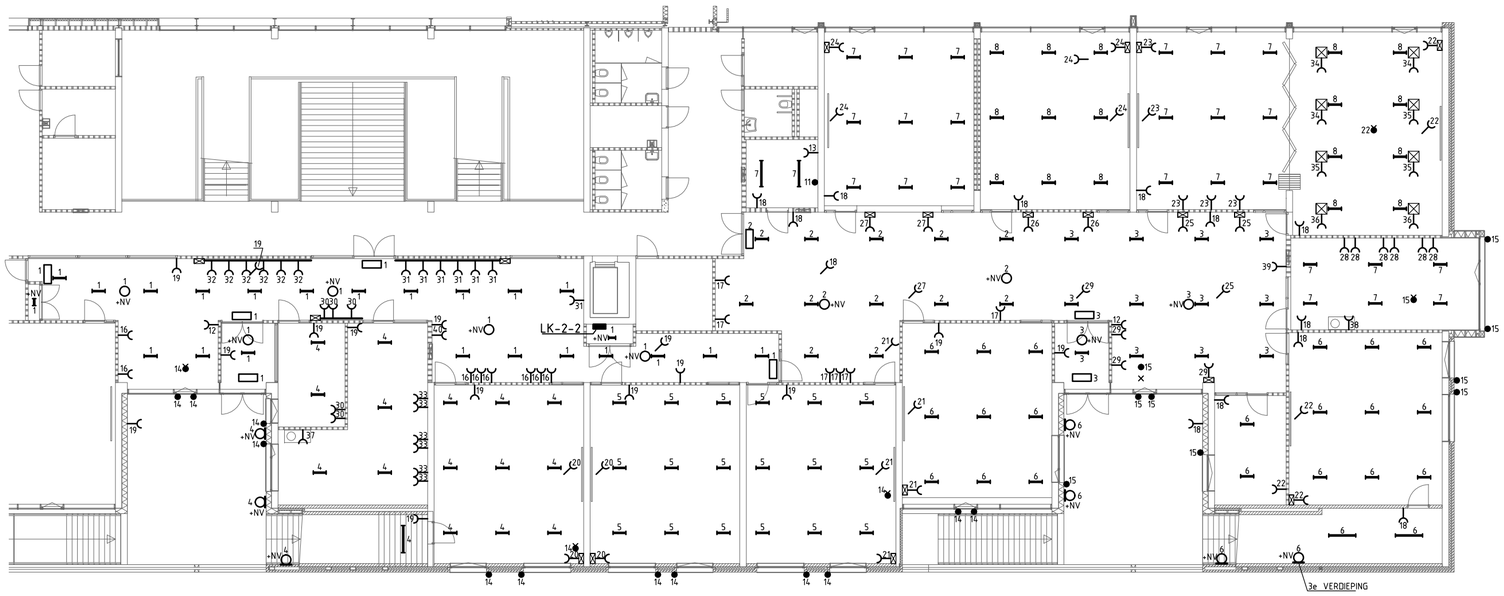



SYMBOLENVERKLARING:

▬	VERDEELKAST
▬	TL-ARMATUUR
○	PL/GL-ARMATUUR
◑	WANDARMATUUR
+NV	VOORZIEN VAN NOODUNIT
⊁	WANDCONTACTDOOS (WCD)
⅄	WCD BOVEN PLAFOND
•	AANSLUITPUNT (ASP)
•	ASP BOVEN PLAFOND
▭	VLUCHTWEG AANDUIDING
⊠	PLAFONDZUIL
▭	VERTICALE WANDGOOT
▬	WANDGOOT

GROEPENVERKLARING:

9	RESERVE
10	RESERVE
11	SUBCENTRALE INBRAAKINSTALLATIE
12	FRISDRANKAUTOMATEN
13	PATCHKAST
14	ZONWERING
15	ZONWERING
16	WCD'S ALGEMEEN
17	WCD'S ALGEMEEN, INFOSCHERM
18	WCD'S ALGEMEEN, LOCKERS
19	WCD'S ALGEMEEN, LOCKERS, INFOSCHERM
20	DIGI BOARDEN
21	DIGI BOARDEN, INFOSCHERM
22	DIGI BOARD, WERKPLEKKEN, FAINCOILUNIT
23	DIGI BOARDEB, WERKPLEKKEN
24	DIGI BOARDEN
25	WERKPLEKKEN, LOCKERS
26	WERKPLEKKEN
27	WERKPLEKKEN, LOCKERS
28	WERKPLEKKEN
29	WCD'S ALGEMEEN, WERKPLEKKEN, LOCKERS
30	WERKPLEKKEN
31	WERKPLEKKEN, INFOSCHERM (1x)
32	WERKPLEKKEN
33	WERKPLEKKEN
34	WERKPLEKKEN
35	WERKPLEKKEN
36	WERKPLEKKEN
37	KOFFIEAUTOMAAT
38	KOFFIEAUTOMAAT
39	KOPIEERAPPARAAT
40	KOPIEERAPPARAAT

AANZICHT VERDEELKAST LK-2-2

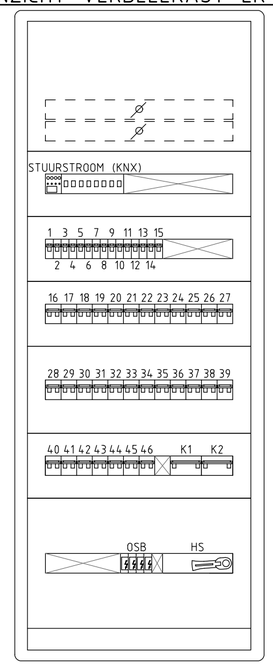

GROEPENVERKLARING:

41	RESERVE
42	RESERVE
43	RESERVE
44	RESERVE
45	RESERVE
46	RESERVE
K1	RESERVE
K2	RESERVE

Gemeente Amstelveen

Vastgoed — Bouwzaken

Laan Nieuwer-Amstel 1, 1182 JR Amstelveen, Postbus 4, 1180 BA Amstelveen, T (020) 5404666, F (020) 5404142

Adres : Sportlaan 27

Gebouwfunctie School

Discipline : Licht- en Krachtinstallatie

Bouwlaag : Groepenverklaring verdeelkast LK-2-2

Datum 15-1-14	Status Revisie	Formaat A2	Schaal n.v.t.
Tek.nr. ELK_X_316			

Filenaam Sportlaan27_ELK_X_316