
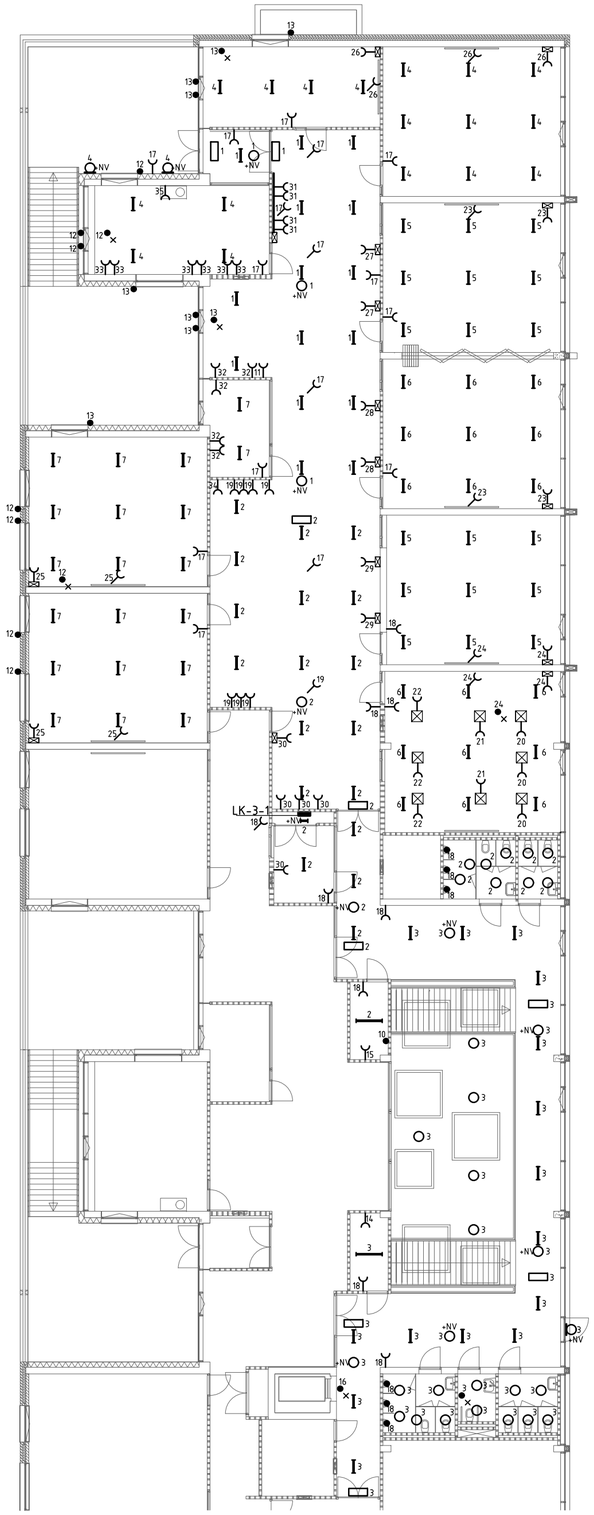


AANZICHT VERDEELKAST LK-3-1

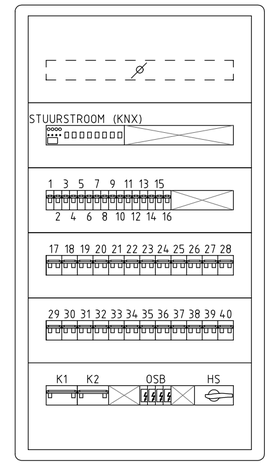

SYMBOLENVERKLARING:

▬	VERDEELKAST
─	TL-ARMATUUR
○	PL/GL-ARMATUUR
◑	WANDARMATUUR
+NV	VOORZIEN VAN NOODUNIT
⊁	WANDCONTACTDOOS (WCD)
⊀	WCD BOVEN PLAFOND
•	AANSLUITPUNT (ASP)
✱	ASP BOVEN PLAFOND
▭	VLUCHTWEG AANDUIDING
⊠	PLAFONDZUIL
⊠	VERTICALE WANDGOOT
═	WANDGOOT

GROEPENVERKLARING:

8	RESERVE	25	DIGI BOARDEN
9	RESERVE	26	DIGI BOARDEN
10	SUB CENTRALE INBRAAKINSTALLATIE	27	WCD'S WERKPLEKKEN
11	FRISDRANKAUTOMAAT	28	WCD'S WERKPLEKKEN
12	ZONWERING	29	WCD'S WERKPLEKKEN
13	ZONWERING	30	WCD'S WERKPLEKKEN
14	PATCHKAST	31	WCD'S WERKPLEKKEN
15	PATCHKAST	32	WCD'S ALG., WERKPLEKKEI
16	ASPIRATIE (BRANDMELD) LIFTSCHACHT	33	WCD'S WERKPLEKKEN
17	WCD'S ALGEMEEN, LOCKERS, INFOSCHERM	34	KOPIEERAPPARAAT
18	WCD'S ALGEMEEN, URINOIRS, LOCKERS	35	KOFFIEAUTOMAAT
19	WCD'S ALGEMEEN, INFOSCHERM, LOCKERS	36	RESERVE
20	WCD'S WERKPLEKKEN	37	RESERVE
21	WCD'S WERKPLEKKEN	38	RESERVE
22	WCD'S WERKPLEKKEN	39	RESERVE
23	DIGI BOARDEN	40	RESERVE
24	DIGI BOARDEN, FAINCOILUNIT	K1	RESERVE
		K2	RESERVE

Gemeente Amstelveen
Vastgoed Bouwzaken
Laan Nieuwer-Amstel 1, 1182 JR Amstelveen, Postbus 4, 1180 BA Amstelveen, T (020) 5404666, F (020) 5404142

Adres : Sportlaan 27
Gebouwfunctie School
Discipline : Licht– en Krachtinstallatie
Bouwlaag : Groepenverklaring verdeelkast LK–3–1

Datum 15-1-14	Status Revisie	Formaat A2	Schaal n.v.t.
Tek.nr. ELK_X_317			

Filenaam Sportlaan27_ELK_X_316