

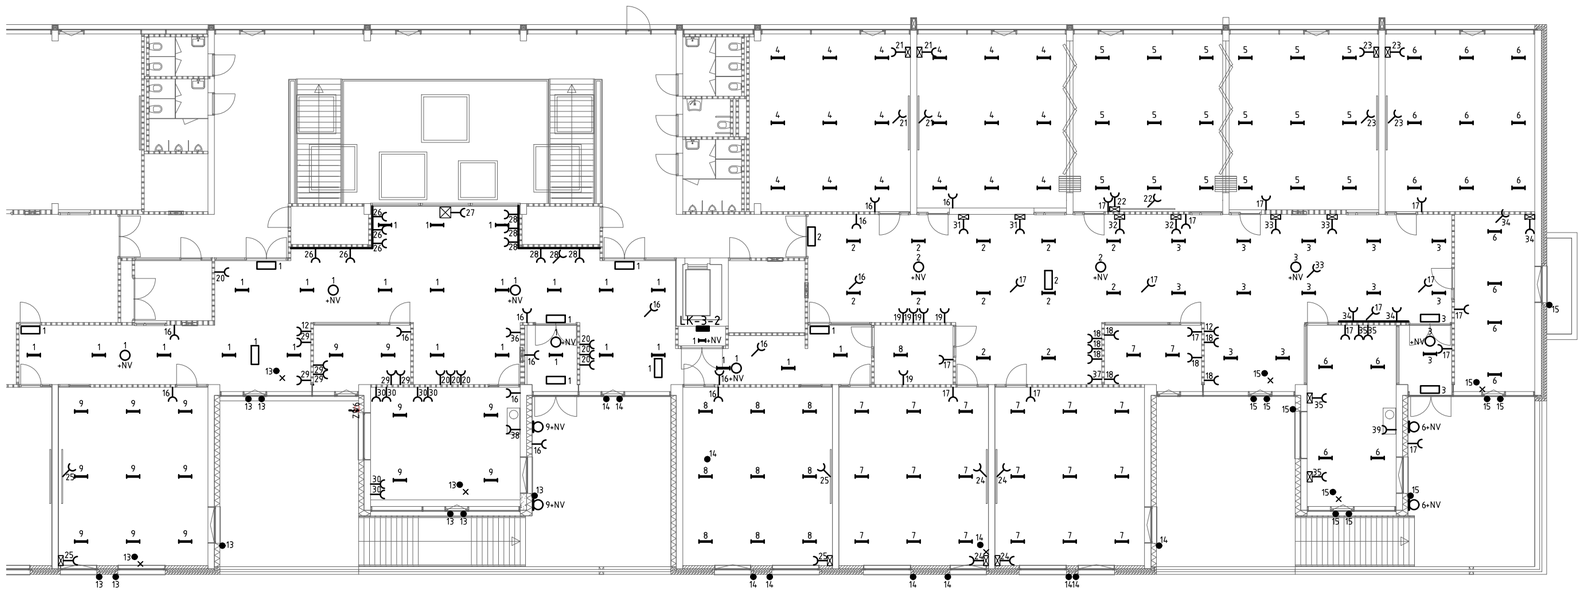


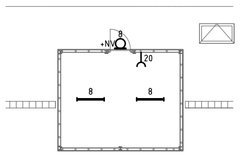

KETELHUIS OP DAK

AANZICHT VERDEELKAST LK-3-2

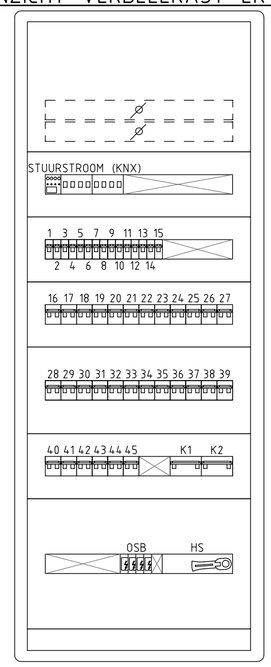

SYMBOLENVERKLARING:

	VERDEELKAST
	TL-ARMATUUR
	PL/GL-ARMATUUR
	WANDARMATUUR
+NV	VOORZIEN VAN NOODUNIT
	WANDCONTACTDOOS (WCD)
	WCD BOVEN PLAFOND
	AANSLUITPUNT (ASP)
	ASP BOVEN PLAFOND
	VLUCHTWEG AANDUIDING
	PLAFONDZUIL
	VERTICALE WANDGOOT
	WANDGOOT

GROEPENVERKLARING:

10	RESERVE	23	DIGI BOARDEN	36	KOPIEERAPPARAAT
11	RESERVE	24	DIGI BOARDEN	37	KOPIEERAPPARAAT
12	FRISDRANKAUTOMATEN	25	DIGI BOARDEN	38	KOFFIEAUTOMAAT
13	ZONWERING	26	WERKPLEKKEN	39	KOFFIEAUTOMAAT
14	ZONWERING	27	WERKPLEKKEN	40	RESERVE
15	ZONWERING	28	WERKPLEKKEN, INFOSCHERM	41	RESERVE
16	WCD'S ALG, LOCKERS	29	WCD,S ALG, WERKPLEKKEN	42	RESERVE
17	WCD'S ALG, LOCKERS, INFOSCHERM	30	WCD'S WERKPLEKKEN	43	RESERVE
18	WCD'S ALG, WERKPLEKKEN	31	WCD'S WERKPLEKKEN	44	RESERVE
19	WCD'S ALG, INFOSCHERM, WERKPLEKKEN	32	WCD'S WERKPLEKKEN	45	RESERVE
20	WCD'S ALG, INFOSCHERM	33	WCD'S WERKPLEKKEN, LOCKERS	K1	RESERVE
21	DIGI BOARDEN	34	WCD'S WERKPLEKKEN, DIGIBOARD	K2	RESERVE
22	DIGI BOARDEN	35	WCD'S WERKPLEKKEN		

Gemeente Amstelveen

Vastgoed Bouwzaken

Laan Nieuwer-Amstel 1, 1182 JR Amstelveen, Postbus 4, 1180 BA Amstelveen, T (020) 5404666, F (020) 5404142

Adres : Sportlaan 27

Gebouwfunctie School

Discipline : Licht– en Krachtinstallatie

Bouwlaag : Groepenverklaring verdeelkast LK–3–2

Datum 15-1-14	Status Revisie	Formaat A2	Schaal n.v.t.
Tek.nr. ELK_X_318			

Filenaam Sportlaan27_ELK_X_318