
NAAR BEDIENING- EN SIGNALERINGSPANEEL BSP-1 TBV SIGNALERING OSB

ZWAKSTROOMKABEL 4x0,8

OVERSPANNINGSBEVEILIGING KLASSE B

OMSCHRIJVING	AFSTAND m	Ioant A	Ibel A	SPAN. VERL. V	GEINST. VERM. kVA	GELIJK. VERM. kVA	INCL. 25% RES.
VERDEELKAST LK-1+4 (2x) YMvKmbzh 5x70mm2	48m.	-	215.2	3.2	172.1	121.2	151.5
REGELKAST-COLLEGE (2x) YMvKmbzh 5x50mm2	44m.	-	211.1	4.0	140.0	140.0	-
VERDEELKAST LK-1-2 YMvKmbzh 5x35mm2	18m.	-	63.1	1.3	59.4	35.8	44.8
VERDEELKAST LK-2-2 YMvKmbzh 5x35mm2	22m.	-	58.9	1.5	54.6	33.5	41.9
VERDEELKAST LK-3-2 YMvKmbzh 5x35mm2	26m.	-	55.4	1.6	51.5	31.6	39.5
VERDEELKAST LK-0-P3 YMvKmbzh 5x50mm2	43m.	-	83.3	3.0	80.3	46.9	58.6
RESERVE	-	-	-	-	-	-	-
RESERVE	-	-	-	-	-	-	-
RESERVE	-	-	-	-	-	-	-
VERDEELKAST LK-0-1 YMvKmbzh 5x16mm2	36m.	-	42.0	3.6	38.9	23.6	29.5
VERDEELKAST LK-0-2 YMvKmbzh 5x16mm2	48m.	-	30.6	3.5	21.3	17.2	21.5
VERDEELKAST LK-1-1 YMvKmbzh 5x16mm2	35m.	-	38.5	3.2	34.6	21.9	27.4
VERDEELKAST LK-1-3 YMvKmbzh 5x25mm2	49m.	-	79.3	4.4	65.6	38.6	55.4
VERDEELKAST LK-2-1 YMvKmbzh 5x25mm2	38m.	-	49.0	2.9	44.8	27.8	34.8
VERDEELKAST LK-3-1 YMvKmbzh 5x25mm2	41m.	-	47.7	3.0	42.7	27.1	33.9
VERDEELKAST LK-0-3 YMvKmbzh 5x10mm2	52m.	-	29.2	5.7	19.9	14.5	20.4
VERDEELKAST LK-1-5 YMvKmbzh 5x10mm2	40m.	-	11.1	1.7	7.6	6.2	7.8
VERDEELKAST LK-0-P1 YMvKmbzh 5x10mm2	70m.	-	23.7	6.2	23.7	13.2	16.5
VERDEELKAST LK-0-P2 YMvKmbzh 5x10mm2	55m.	-	21.6	4.4	22.9	12.1	15.1
RESERVE	-	-	-	-	-	-	-
VERDEELKAST LK-0-P5 YMvKmbzh 5x6mm2	59m.	-	10.0	3.7	10.1	5.6	7.0
VERDEELKAST LK-0-P6 YMvKmbzh 5x6mm2	51m.	-	17.0	5.4	17.5	9.5	11.9
RESERVE	-	-	-	-	-	-	-
REGELKAST RK-ES YMvKmbzh 5x4mm2	44m.	-	22.2	9.6	15.0	15.0	-
REGELKAST GT-AS YMvK-as 4x4mm2	75m.	-	16.3	12.0	11.0	11.0	-
LIFT YMvKmbzh 5x10mm2	40m.	-	7.1	2.8	5.0	5.0	-
RESERVE	-	-	-	-	-	-	-
RESERVE	-	-	-	-	-	-	-
HYDROFOOR YMvK-as 4x2,5mm2	72m.	-	1.1	1.3	0.8	0.8	

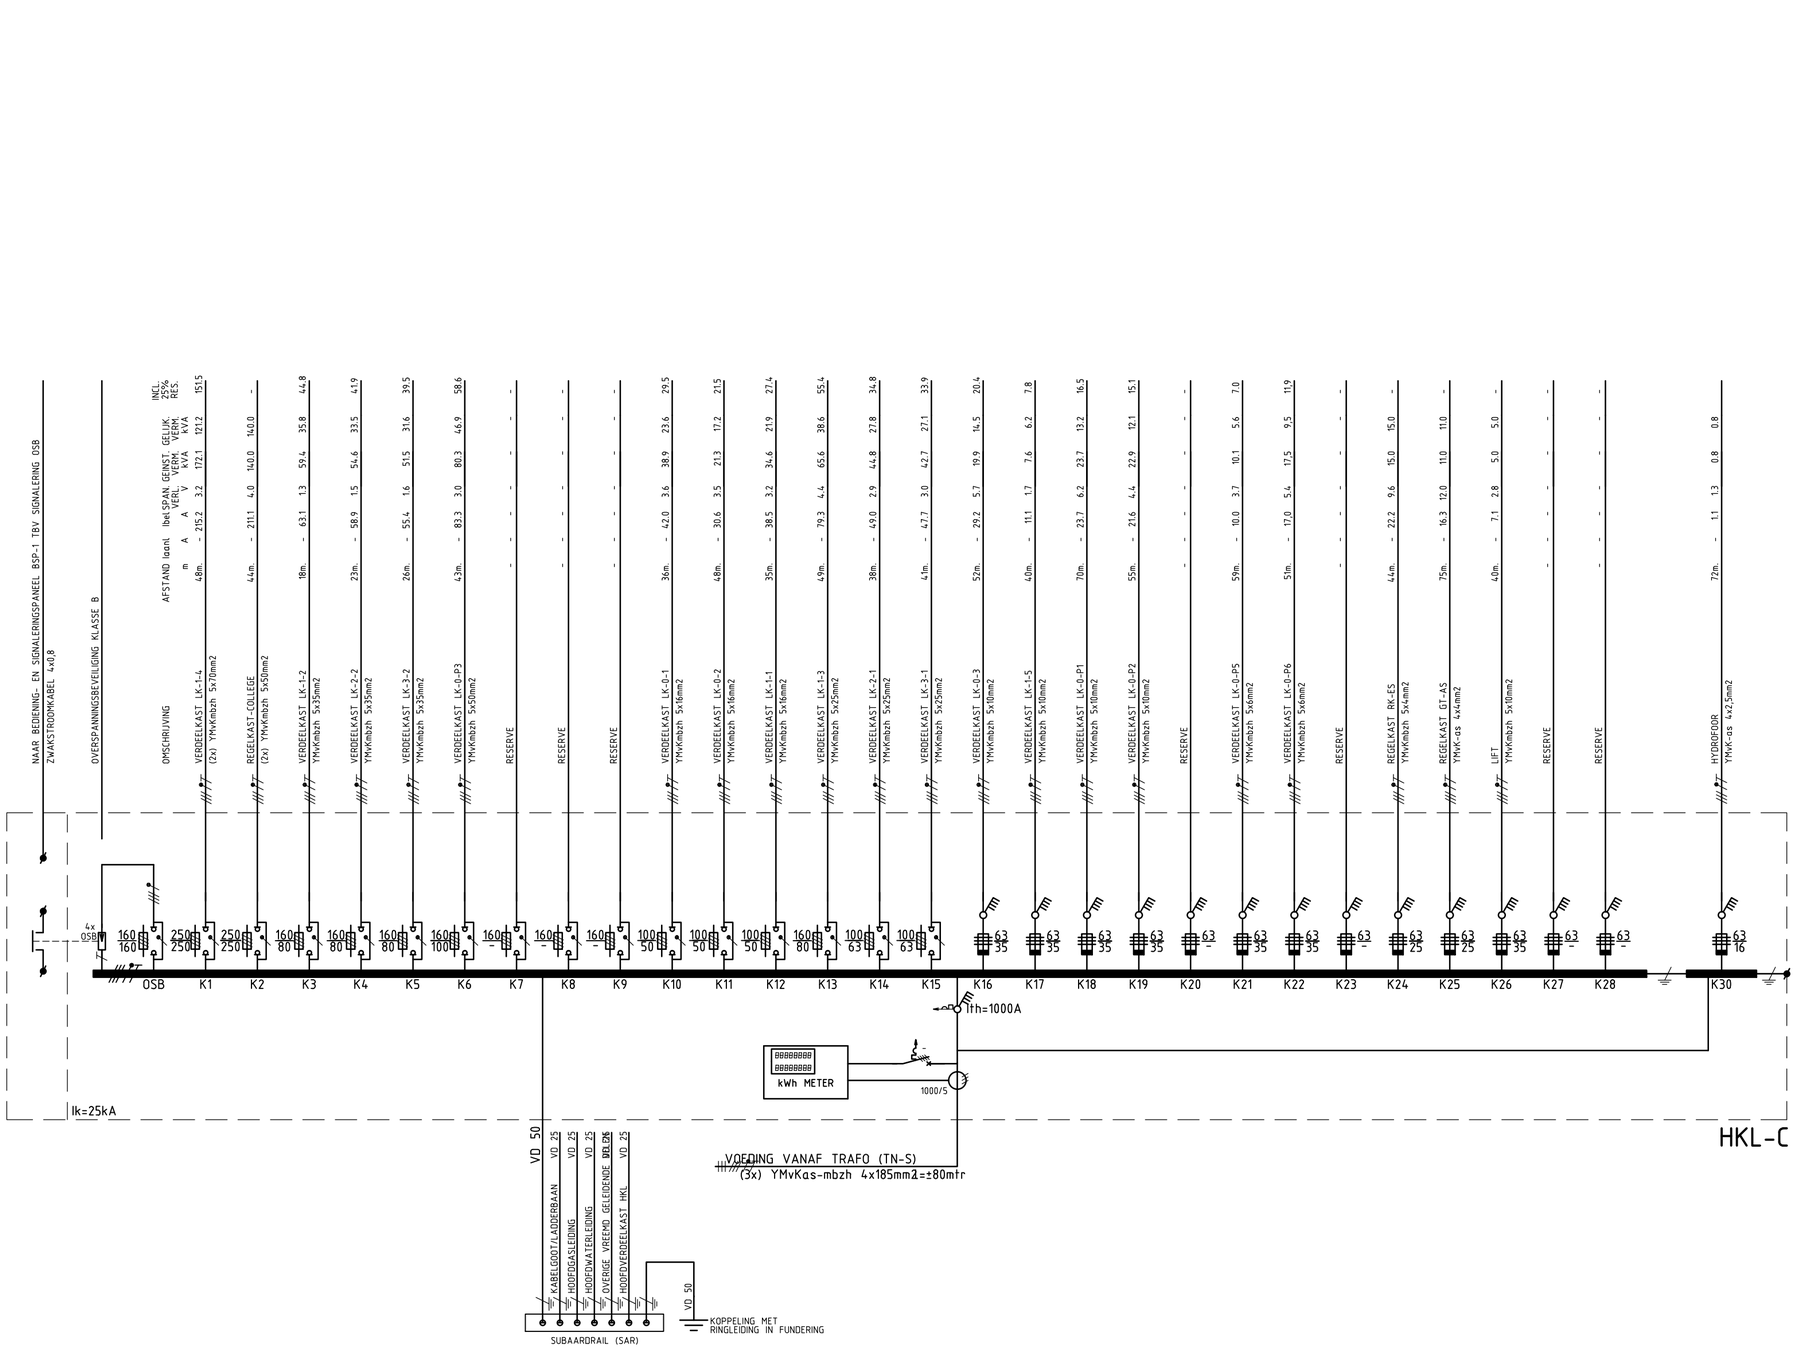

HKL-C

230 / 400V - 50Hz

TOTAAL GEINSTALLEERD VERMOGEN: =939,4 kVA
TOTAAL GELIJKTIJDIG VERMOGEN: =658,1 kVA
TOTAAL GELIJKTIJDIG VERMOGEN: (INCL 25% RESERVE) =526.5 kVA
OVERALL GELIJKTIJDIG VERMOGEN (0,8) =526.5 kVA

OPMERKINGEN:
FABR.LEGRAND
TYPE:XL3-4000 (PLAATSTAAL)
AFM: 2030x2225x475mm (hxbxd)
KLEUR:RAL 7035
- VOEDINGSKABEL ONDERUIT DE VERDEELKAST
- AFGAANDE KABELS BOVEN- ONDERUIT DE VERDEELKAST
- VERDEELKAST VOORZIEN VAN RESOPAL HKL-C
- VERDEELKAST VOORZIEN VAN CILINDERSLOT MET 2 SLEUTELS
- OVERSPANNINGSBEV.: DBMAXI+FM

ALLE BEKABELING / BUISLEIDINGEN
HALOGEENVRIJ EN MOEILIJK BRANDBAAR
UITSLUITEND BUISLEIDINGEN IN TECHNIEK RUIMTEN
OF BUITEN SLAGVAST UITVOEREN (HOSTALIET)

Gemeente Amstelveen

Vastgoed Bouwzaken

Laan Nieuwer-Amstel 1, 1182 JR Amstelveen, Postbus 4, 1180 BA Amstelveen, T (020) 5404666, F (020) 5404142

Adres : Sportlaan 27
Gebouwfunctie School

Discipline : Licht– en Krachtinstallatie
Bouwlaag : Installatieschema verdeelkast HKL–C

Datum 15-1-14	Status Revisie	Formaat A2	Schaal n.v.t.
Tek.nr. ELK_X_400			

Filenaam Sportlaan27_ELK_X_400