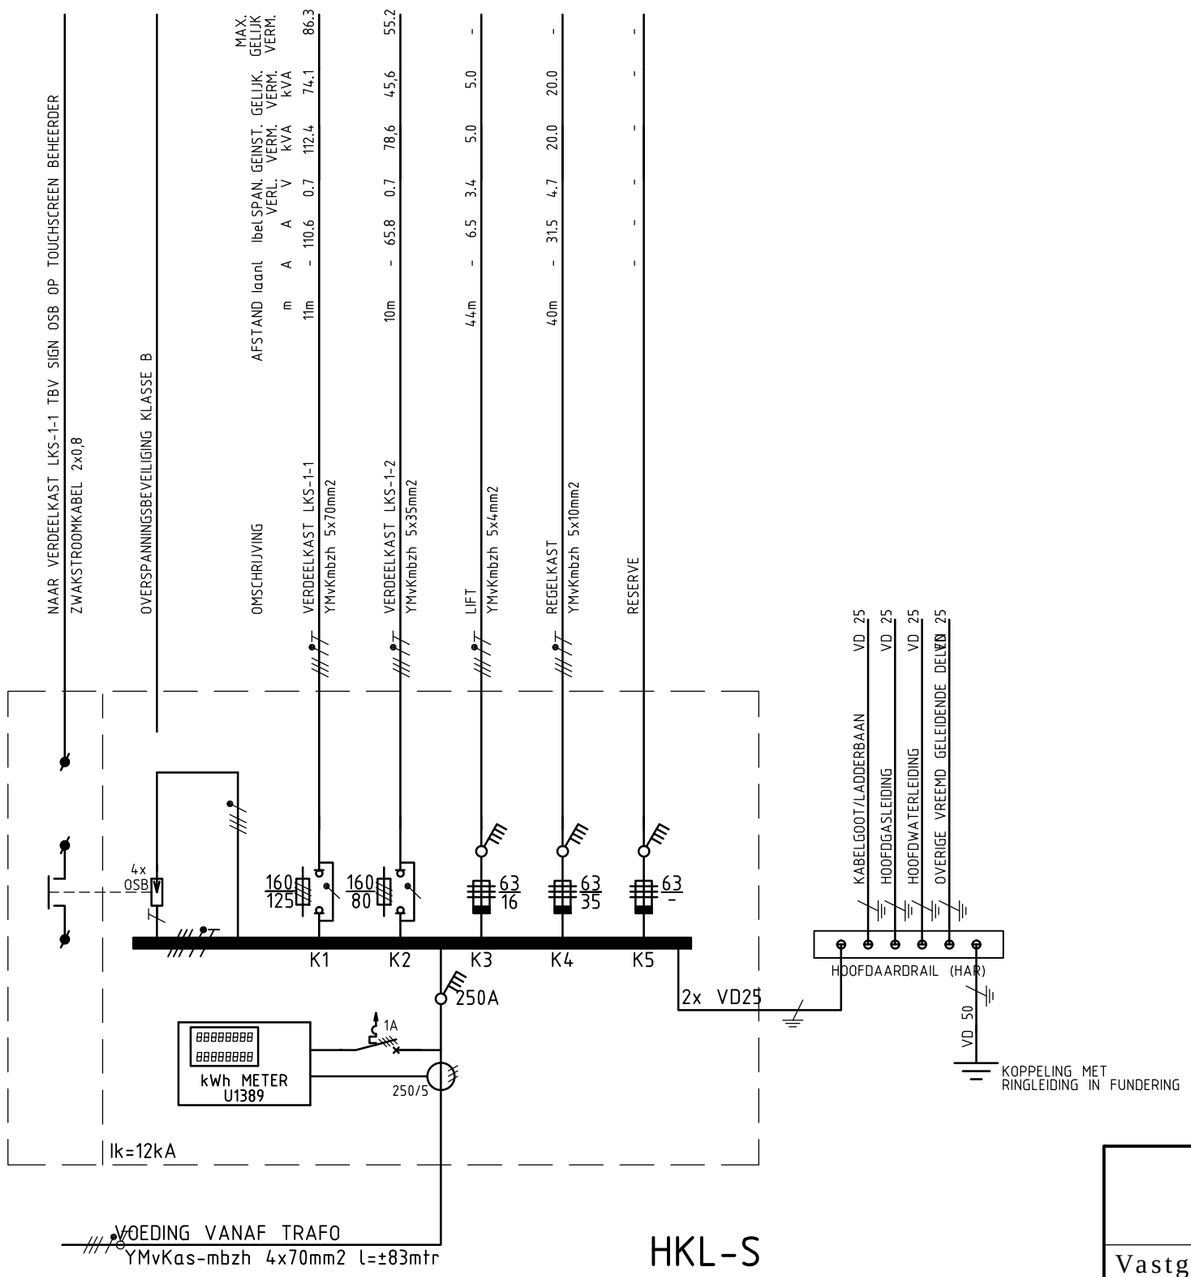


HKL-S

HKL-S

230 / 400V - 50Hz

TOTAAL GEINSTALLEERD VERMOGEN:	=215.2 kVA
TOTAAL GELIJKTIJDIG VERMOGEN:	=144.7 KVA
MAX. GELIJKTIJDIG VERMOGEN:	=138.0 kVA
OVERALL GELIJKTIJDIG VERMOGEN (0,8)	=115.8 kVA

OPMERKINGEN:

FABR.HOLEC
TYPE:HALYESTER
AFM: 1550x810x200mm
KLEURRAL 7035
- VOEDINGSKABEL ONDERUIT DE VERDEELKAST
- AFGAANDE KABELS BOVENUIT DE VERDEELKAST
- VERDEELKAST VOORZIEN VAN RESOPAL HKL-S
- OVERSPANNINGSBEV. : DBMAXI+FM

ALLE BEKABELING / BUISLEIDINGEN
HALOGEENVRIJ EN MOEILIJK BRANDBAAR
UITSLUITEND BUISLEIDINGEN IN TECHNIEK RUIMTEN
OF BUITEN SLAGVAST UITVOEREN (HOSTALIET)

Gemeente Amstelveen

Vastgoed Bouwzaken

Laan Nieuwer-Amstel 1, 1182 JR Amstelveen, Postbus 4, 1180 BA Amstelveen, T (020) 5404666, F (020) 5404142

Adres : Sportlaan 27
Gebouwfunctie School

Discipline : Licht– en Krachtinstallatie
Bouwlaag : Installatieschema verdeelkast HKL–S

Datum 15-1-14	Status Revisie	Formaat A3	Schaal n.v.t.
Tek.nr. ELK_X_401			

Filenaam :