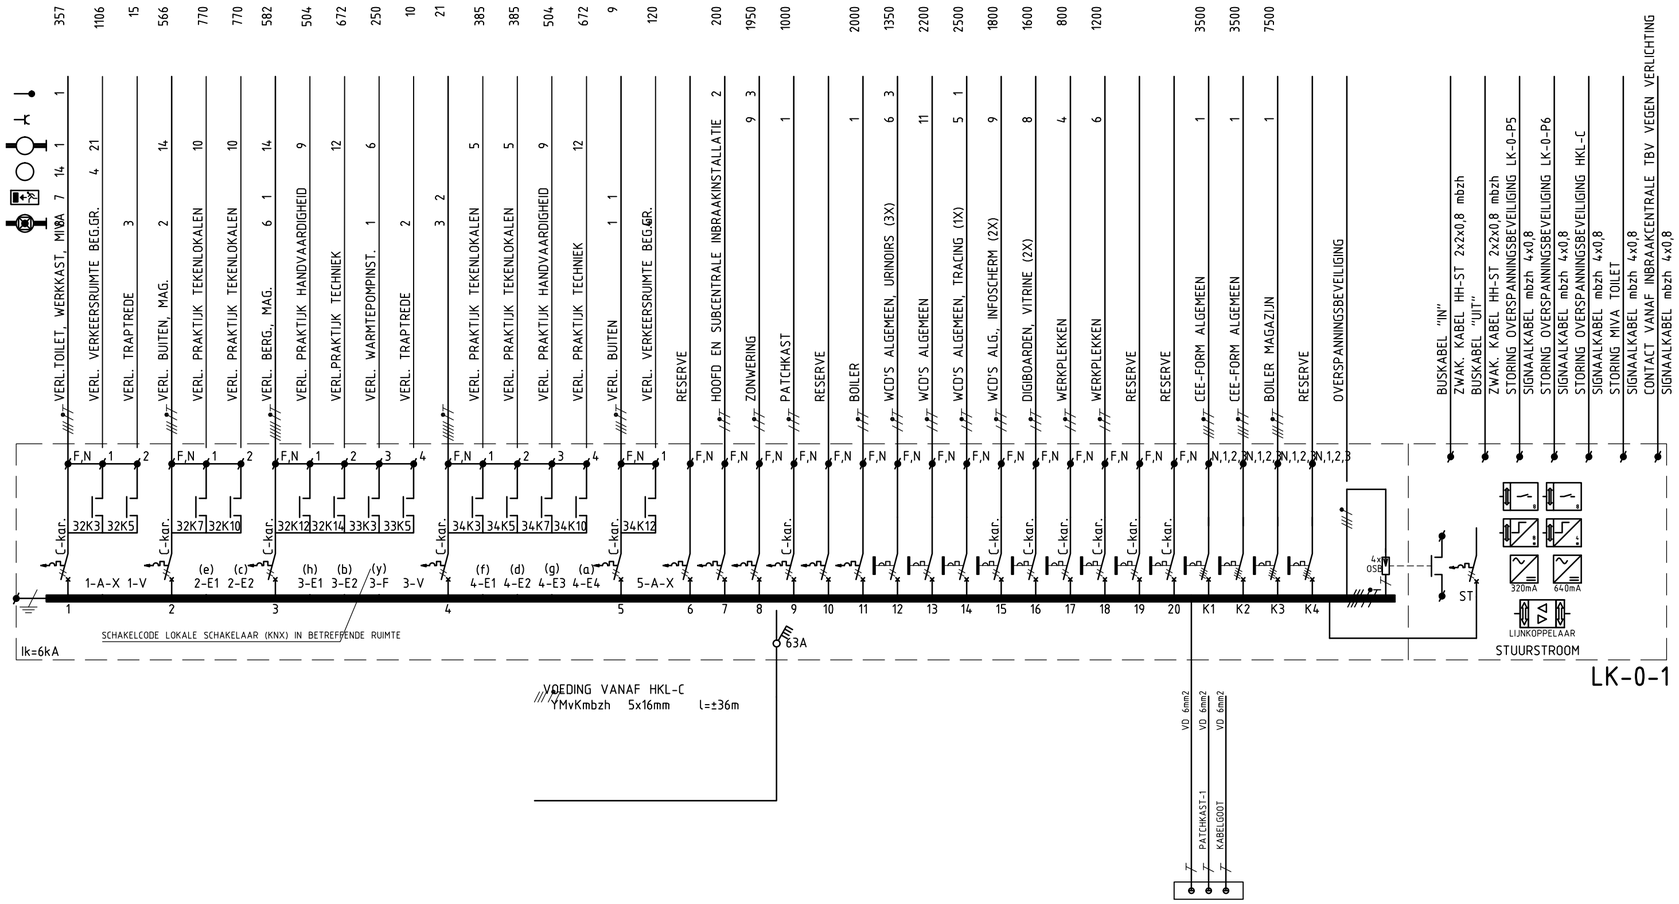


LK-0-1

230 / 400V - 50 Hz

GEINSTALLEERD VERMOGEN: GELIJKTIJDIG VERMOGEN:

LICHT:	= 7,7kVA	LICHT:	100%=	7,7kVA
WCD'S ALG.:	= 12,8kVA	WCD'S ALG.:	50%=	6,4kVA
WERKPLEKKEN:	= 3,0kVA	WERKPLEKKEN:	60%=	1,8kVA
DIVERSEN:	= 15,4kVA	DIVERSEN:	50%=	7,7kVA
TOTAAL	= 38,9kVA	TOTAAL		= 23,6kVA

GELIJKTIJDIG VERMOGEN INCL. 25% RESERVE VERMOGEN = 29,5kVA

OPMERKINGEN:
FABR.LEGRAND
TYPE:XL3-160 (PLAATSTAAL)
AFM: 1050x575x190mm (hxbxd)
KLEURRAL 7035
- VOEDINGSKABEL ONDERUIT DE VERDEELKAST
- AFGAANDE KABELS BOVENUIT DE VERDEELKAST
- VERDEELKAST VOORZIEN VAN RESOPAL LK-0-1
- VERDEELKAST LK-0-1 IS BEVEILIGD MET EEN 50A MESPATROON IN VERDEELKAST HKL-C
- VERDEELKAST VOORZIEN VAN CILINDERSLOT MET 2 SLEUTELS
- EIB COMPONENTEN DIENEN DOOR KASTENBOUWER TE WORDEN INGEE

INDIEN NIET NADER AANGEGEVEN:
- LEIDINGEN YMvKmbzh 2,5 EN/OF VD 2,5 IN ø16 EN/OF ø19
- INSTALLATIEAUTOMAAT: 1P+N 16A/B-KARAKTERISTIEK
  3P+N 16A/B-KARAKTERISTIEK
- AARDLEKAUTOMAAT: 1P+N 16A/30mA/B-KARAKTERISTIEK
  3P+N 16A/30mA/B-KARAKTERISTIEK
- OVERSPANNINGSBEV. : T275MFM

ALLE BEKABELING / BUISLEIDINGEN HALOGEENVRIJ EN MOEILIJK BRANDBAAR UITSLUITEND BUISLEIDINGEN IN TECHNIEK RUIMTEN OF BUITEN SLAGVAST UITGEVOERD (HOSTALIET)

Gemeente Amstelveen

Vastgoed Bouwzaken

Laan Nieuwer-Amstel 1, 1182 JR Amstelveen, Postbus 4, 1180 BA Amstelveen, T (020) 5404666, F (020) 5404142

Adres : Sportlaan 27
Gebouwfunctie School

Discipline : Licht- en Krachtinstallatie
Bouwlaag : Installatieschema verdeelkast LK-0-1

Datum 15-1-14	Status Revisie	Formaat A2	Schaal n.v.t.
Tek.nr. ELK_X_402			

Filenaam Sportlaan27_ELK_X_402