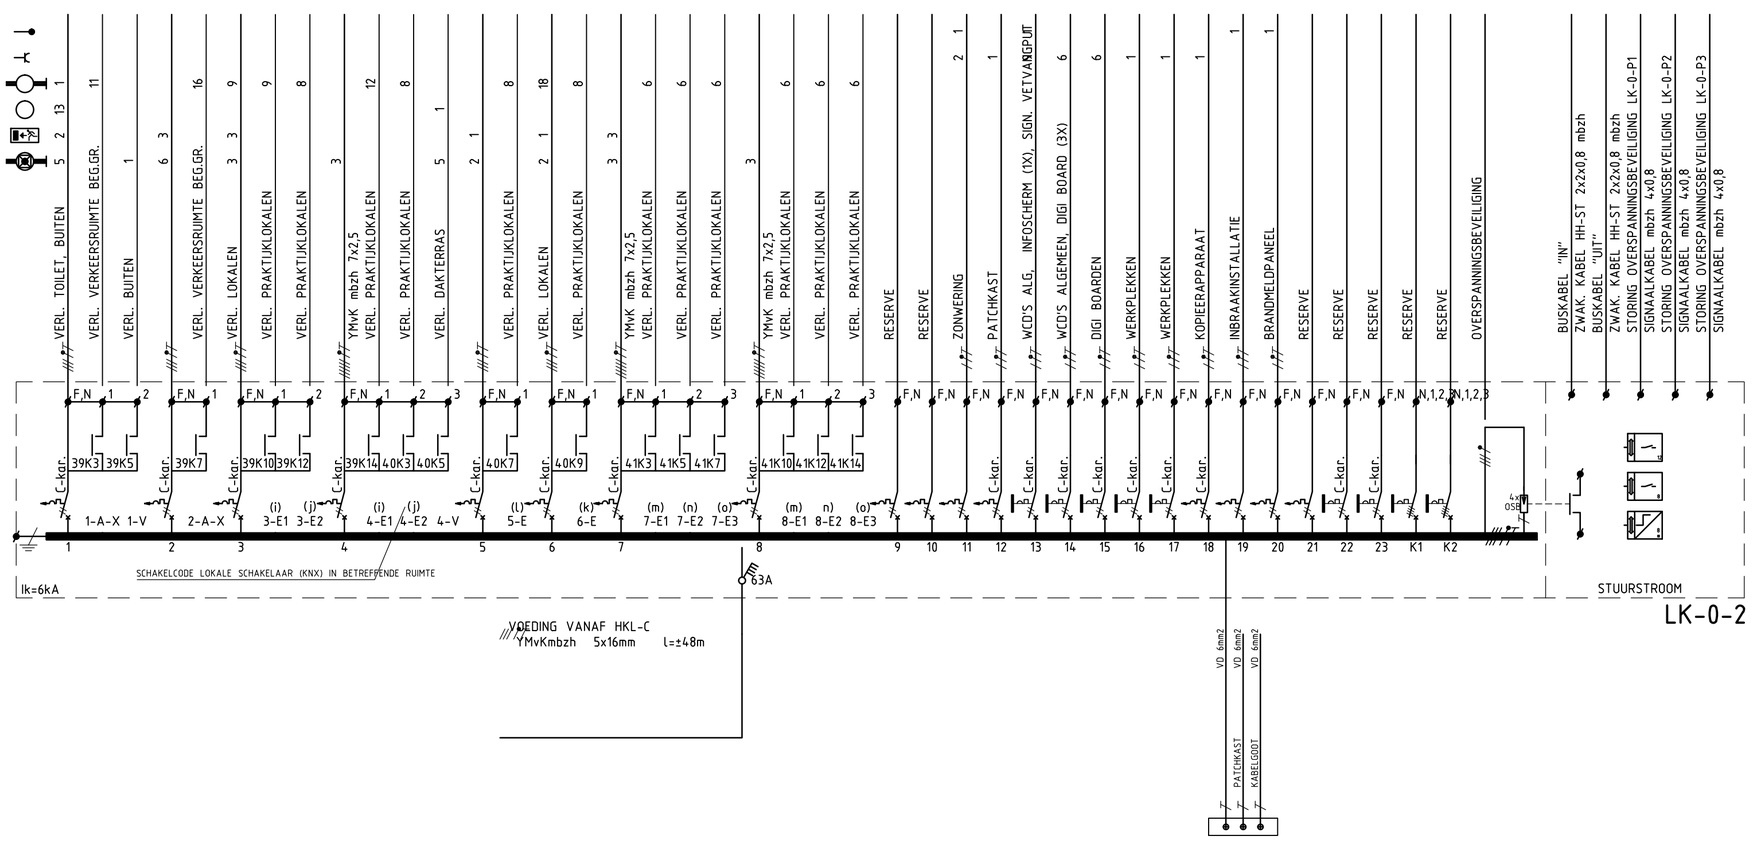


LK-0-2

230 / 400V - 50 Hz

GEINSTALLEERD VERMOGEN:		GELIJKTIJDIG VERMOGEN:	
LICHT:	= 12,8kVA	LICHT: 100%=	12,8kVA
WCD'S ALG.:	= 2,2kVA	WCD'S ALG.: 50%=	1,1kVA
WERKPLEKKEN:	= 1,4kVA	WERKPLEKKEN 60%=	0,8kVA
DIVERSEN:	= 4,9kVA	DIVERSEN: 50%=	2,5kVA
TOTAAL	= 21,3kVA	TOTAAL	= 17,2kVA

GELIJKTIJDIG VERMOGEN INCL. 25% RESERVE VERMOGEN = 21,5kVA

OPMERKINGEN:
FABR.LEGRAND
TYPE:XL3-160 (PLAATSTAAL)
AFM: 900x575x190mm (hxbxd)
KLEUR:RAL 7035
- VOEDINGSKABEL ONDERUIT DE VERDEELKAST
- AFGAANDE KABELS BOVENUIT DE VERDEELKAST
- VERDEELKAST VOORZIEN VAN RESOPAL LK-0-2
- VERDEELKAST LK-0-2 IS BEVEILIGD MET EEN 50A MESPATROON IN VERDEELKAST HKL-C
- VERDEELKAST VOORZIEN VAN CILINDERSLOT MET 2 SLEUTELS
- EIB COMPONENTEN DIENEN DOOR KASTENBOUWER TE WORDEN INGEE

INDIEN NIET NADER AANGEGEVEN:
- LEIDINGEN YMvKmbzh 2,5 EN/OF VD 2,5 IN ø16 EN/OF ø19
- INSTALLATIEAUTOMAAT: 1P+N 16A/B-KARAKTERISTIEK, 4,5kA
  1P+N 16A/C-KARAKTERISTIEK, 4,5kA
  3P+N 16A/B-KARAKTERISTIEK, 6kA
- AARDLEKAUTOMAAT: 1P+N 16A/30mA/C-KARAKTERISTIEK, 6kA
- OVERSPANNINGSBEV. : DG MOD 275

ALLE BEKABELING / BUISLEIDINGEN
HALOGEENVRIJ EN MOEILIJK BRANDBAAR
UITSLUITEND BUISLEIDINGEN IN TECHNIEK RUIMTEN
OF BUITEN SLAGVAST UITVOEREN (HOSTALIET)

Gemeente Amstelveen

Vastgoed Bouwzaken

Laan Nieuwer-Amstel 1, 1182 JR Amstelveen, Postbus 4, 1180 BA Amstelveen, T (020) 5404666, F (020) 5404142

Adres : Sportlaan 27
Gebouwfunctie School

Discipline : Licht– en Krachtinstallatie
Bouwlaag : Installatieschema verdeelkast LK–0–2

Datum 15-1-14	Status Revisie	Formaat A2	Schaal n.v.t.
Tek.nr. ELK_X_403			

Filenaam Sportlaan27_ELK_X_403