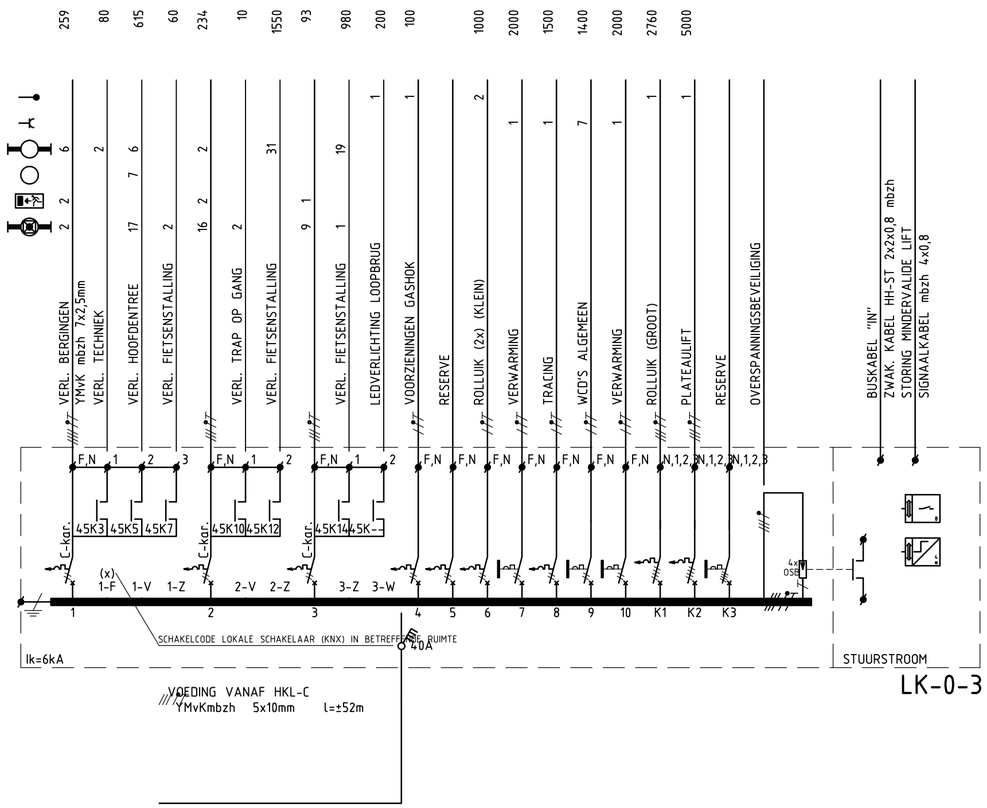


LK-0-3

230 / 400V - 50 Hz

GEINSTALLEERD VERMOGEN:			GELIJKTIJDIG VERMOGEN:		
LICHT:	=	4,1kVA	LICHT:	100%=	4,1kVA
WCD'S ALG.:	=	1,4kVA	WCD'S ALG.:	50%=	0,7kVA
PLATEAULIFT	=	5,0kVA	WERKPLEKKEN:	100%=	5,0kVA
DIVERSEN:	=	9,4kVA	DIVERSEN:	50%=	4,7kVA
TOTAAL	=	19,9kVA	TOTAAL	=	14,5kVA

GELIJKTIJDIG VERMOGEN INCL. 25% RESERVE VERMOGEN = 17,9kVA

OPMERKINGEN:
FABR.HOLEC
TYPE:HALYESTER
AFM: 720x540x170mm (hxbxd)
KLEURRAL 7035
- VOEDINGSKABEL ONDERUIT DE VERDEELKAST
- AFGAANDE KABELS BOVENUIT DE VERDEELKAST
- VERDEELKAST VOORZIEN VAN RESOPAL LK-0-3
- VERDEELKAST LK-0-3 IS BEVEILIGD MET EEN 35A MESPATROON IN VERDEELKAST HKL-C
- VERDEELKAST VOORZIEN VAN CILINDERSLOT MET 2 SLEUTELS
- EIB COMPONENTEN DIENEN DOOR KASTENBOUWER TE WORDEN INGEBOUW.

INDIEN NIET NADER AANGEGEVEN:
- LEIDINGEN YMvKmbzh 2,5 EN/OF VD 2,5 IN Ø16 EN/OF Ø19
- INSTALLATIEAUTOMAAT: 1P+N 16A/B-KARAKTERISTIEK
  3P+N 16A/B-KARAKTERISTIEK
- AARDLEKAUTOMAAT: 1P+N 16A/30mA/B-KARAKTERISTIEK
  3P+N 16A/30mA/B-KARAKTERISTIEK
- OVERSPANNINGSBEV. : T275MFM

ALLE BEKABELING / BUISLEIDINGEN
HALOGEENVRIJ EN MOEILIJK BRANDBAAR
UITSLUITEND BUISLEIDINGEN IN TECHNIEK RUIMTEN
OF BUITEN SLAGVAST UITVOEREN (HOSTALIET)

Gemeente Amstelveen

Vastgoed — Bouwzaken

Laan Nieuwer-Amstel 1, 1182 JR Amstelveen, Postbus 4, 1180 BA Amstelveen, T (020) 5404666, F (020) 5404142

Adres : Sportlaan 27
Gebouwfunctie School
Discipline : Licht– en Krachtinstallatie
Bouwlaag : Installatieschema verdeelkast LK–0–3

Datum 15-1-14	Status Revisie	Formaat A2	Schaal n.v.t.
Tek.nr. ELK_X_404			

Filenaam Sportlaan27_ELK_X_404