

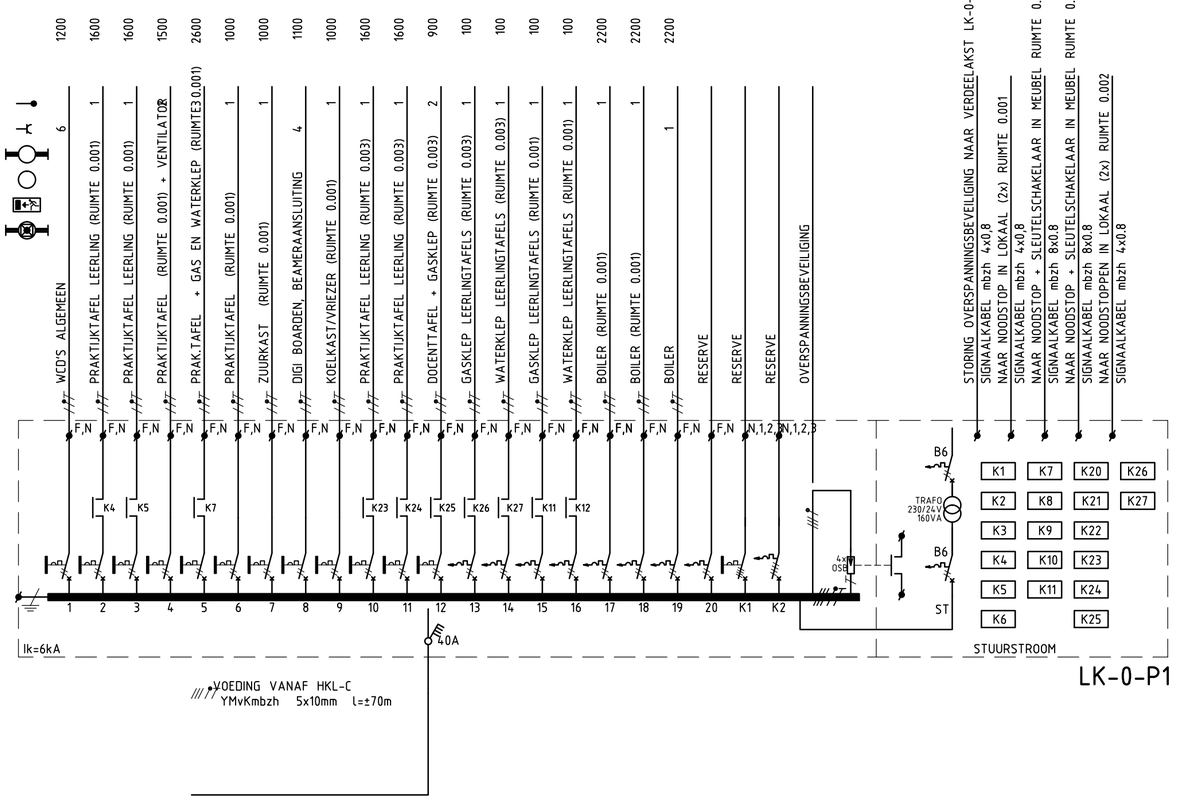


STUURSTROOMSCHEMA NOODSTOPSCHAKELAAR
GECOMBINEERD LABORATORIUM 0.001

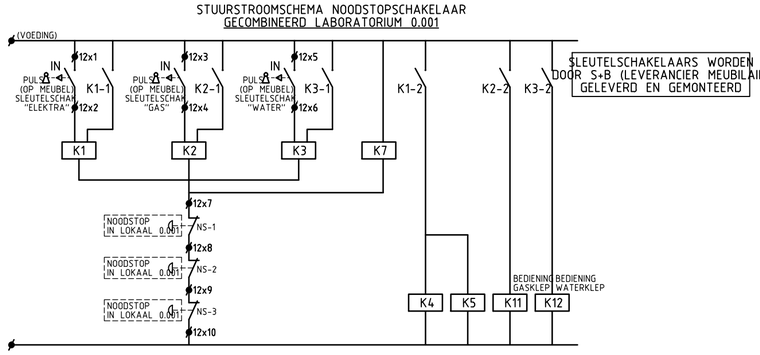

STUURSTROOMSCHEMA NOODSTOPSCHAKELAAR
INSTRUCTIE-/DEMONSTRATIERUIMTE 0.003

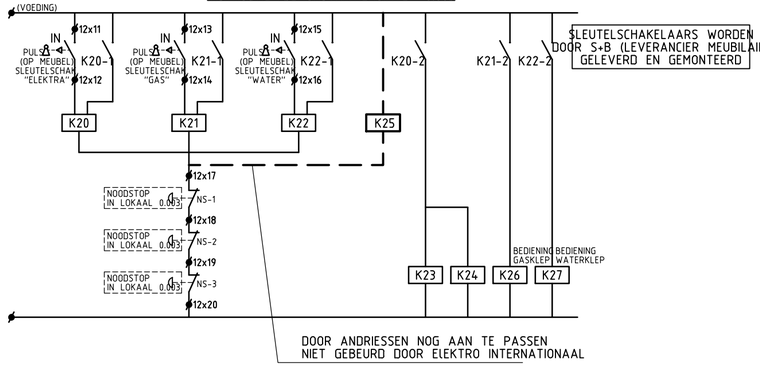

LK-0-P1

230 / 400V - 50 Hz

GEINSTALLEERD VERMOGEN:
WCD'S ALG.: = 1,2kVA
WERKPLEKKEN: = 12,8kVA
DIVERSEN: = 9,7kVA
TOTAAL = 23,7kVA

GELIJKTIJDIG VERMOGEN:
WCD'S ALG.: 50%= 0,6kVA
WERKPLEKKEN: 60%= 7,7kVA
DIVERSEN: 50%= 4,9kVA
TOTAAL = 13,2kVA

GELIJKTIJDIG VERMOGEN INCL. 25% RESERVE VERMOGEN = [illegible]

OPMERKINGEN:
FABR.LEGRAND
TYPE:XL3-160 (PLAATSTAAL)
AFM: 900x575x190mm (hxbxd)
KLEUR RAL 7035
- VOEDINGSKABEL BOVENUIT DE VERDEELKAST
- AFGAANDE KABELS BOVENUIT DE VERDEELKAST
- VERDEELKAST VOORZIEN VAN RESOPAL LK-0-P1
- VERDEELKAST LK-0-P1 IS BEVEILIGD MET EEN 35A MESPATROON IN VERDEELKAST HKL-C
- VERDEELKAST VOORZIEN VAN CILINDERSLOT MET 2 SLEUTELS

INDIEN NIET NADER AANGEGEVEN:
- LEIDINGEN YMvKmbzh 2,5 EN/OF VD 2,5 IN Ø16 EN/OF Ø19
- INSTALLATIEAUTOMAAT: 1P+N 16A/B-KARAKTERISTIEK 4,5kA
  3P+N 16A/B-KARAKTERISTIEK 6kA
- AARDLEKAUTOMAAT: 1P+N 16A/30mA/B-KARAKTERISTIEK 6kA
  3P+N 16A/30mA/B-KARAKTERISTIEK 6kA
- OVERSPANNINGSBEV. : DEHN GUARD DG MOD 275

ALLE BEKABELING / BUISLEIDINGEN
HALOGEENVRIJ EN MOEILIJK BRANDBAAR
UITSLUITEND BUISLEIDINGEN IN TECHNIEK RUIMTEN
OF BUITEN SLAGVAST UITVOEREN (HOSTALIET)

Gemeente Amstelveen

Vastgoed Bouwzaken

Laan Nieuwer-Amstel 1, 1182 JR Amstelveen, Postbus 4, 1180 BA Amstelveen, T (020) 5404666, F (020) 5404142

Adres : Sportlaan 27
Gebouwfunctie School
Discipline : Licht- en Krachtinstallatie
Bouwlaag : Installatieschema verdeelkast LK-0-P1

Datum 15-1-14	Status Revisie	Formaat A2	Schaal n.v.t.
Tek.nr. ELK_X_405			

Filenaam Sportlaan27_ELK_X_405