

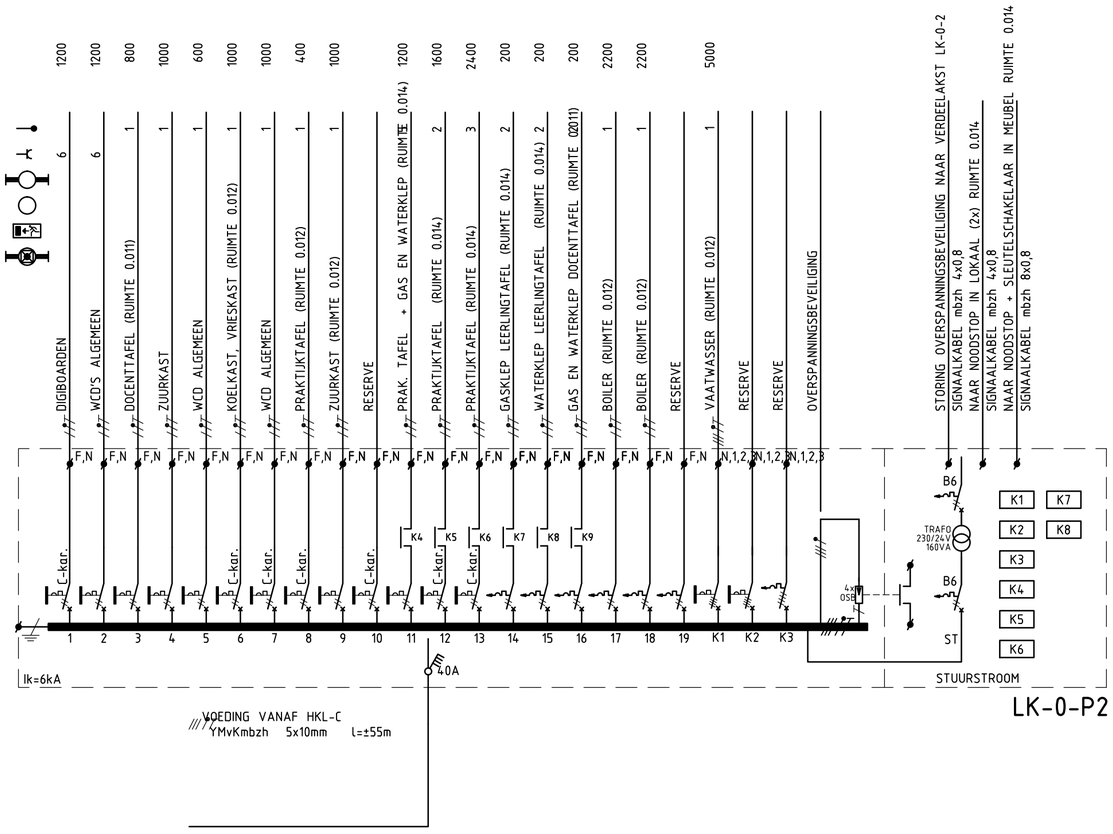


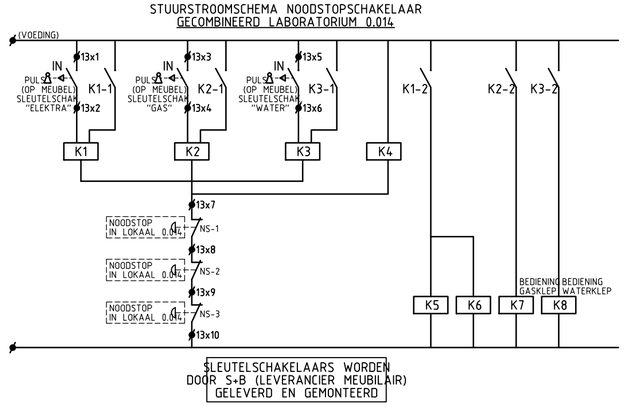

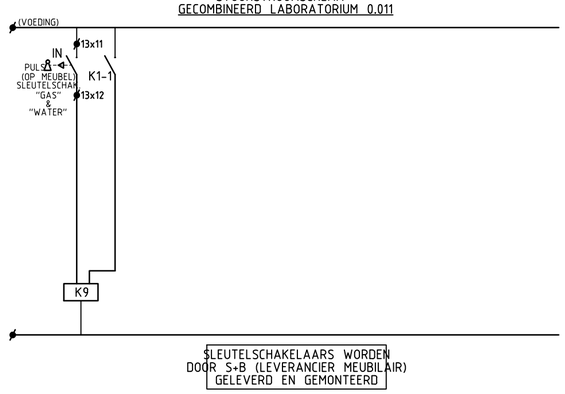

LK-0-P2

230 / 400V - 50 Hz

GEINSTALLEERD VERMOGEN: GELIJKTIJDIG VERMOGEN:

WCD'S ALG.:	= 2,8kVA	WCD'S ALG.: 50%=	1,4kVA
WERKPLEKKEN:	= 6,2kVA	WERKPLEKKEN:60%=	3,7kVA
DIVERSEN:	= 14,4kVA	DIVERSEN: 50%=	7,2kVA
TOTAAL	= 23,4kVA	TOTAAL	= 12,3kVA

GELIJKTIJDIG VERMOGEN INCL. 25% RESERVE VERMOGEN = 15,0kVA

OPMERKINGEN:
FABR.LEGRAND
TYPE:XL3-160 (PLAATSTAAL)
AFM: 900x575x190mm (hxbxd)
KLEUR RAL 7035
- VOEDINGSKABEL BOVENUIT DE VERDEELKAST
- AFGAANDE KABELS BOVENUIT DE VERDEELKAST
- VERDEELKAST VOORZIEN VAN RESOPAL LK-0-P2
- VERDEELKAST LK-0-P2 IS BEVEILIGD MET EEN 35A MESPATROON IN VERDEELKAST HKL-C
- VERDEELKAST VOORZIEN VAN CILINDERSLOT MET 2 SLEUTELS

INDIEN NIET NADER AANGEGEVEN:
- LEIDINGEN YMvKmbzh 2,5 EN/OF VD 2,5 IN Ø16 EN/OF Ø19
- INSTALLATIEAUTOMAAT: 1P+N 16A/B-KARAKTERISTIEK 4,5kA
  3P+N 16A/B-KARAKTERISTIEK 6kA
- AARDLEKAUTOMAAT: 1P+N 16A/30mA/B-KARAKTERISTIEK 6kA
  1P+N 16A/30mA/C-KARAKTERISTIEK 6kA
  3P+N 16A/30mA/B-KARAKTERISTIEK
- OVERSPANNINGSBEV. : DEHN GUARD DG MOD 275
- MAGNEETSCHAKELAAR. : 25A

ALLE BEKABELING / BUISLEIDINGEN HALOGEENVRIJ EN MOEILIJK BRANDBAAR UITSLUITEND BUISLEIDINGEN IN TECHNIEK RUIMTEN OF BUITEN SLAGVAST UITVOEREN (HOSTALIET)

Gemeente Amstelveen

Vastgoed Bouwzaken

Laan Nieuwer-Amstel 1, 1182 JR Amstelveen, Postbus 4, 1180 BA Amstelveen, T (020) 5404666, F (020) 5404142

Adres : Sportlaan 27
Gebouwfunctie School
Discipline : Licht- en Krachtinstallatie
Bouwlaag : Installatieschema verdeelkast LK-0-P2

Datum 15-1-14	Status Revisie	Formaat A2	Schaal n.v.t.
Tek.nr. ELK_X_406			

Filenaam Sportlaan27_ELK_X_406