
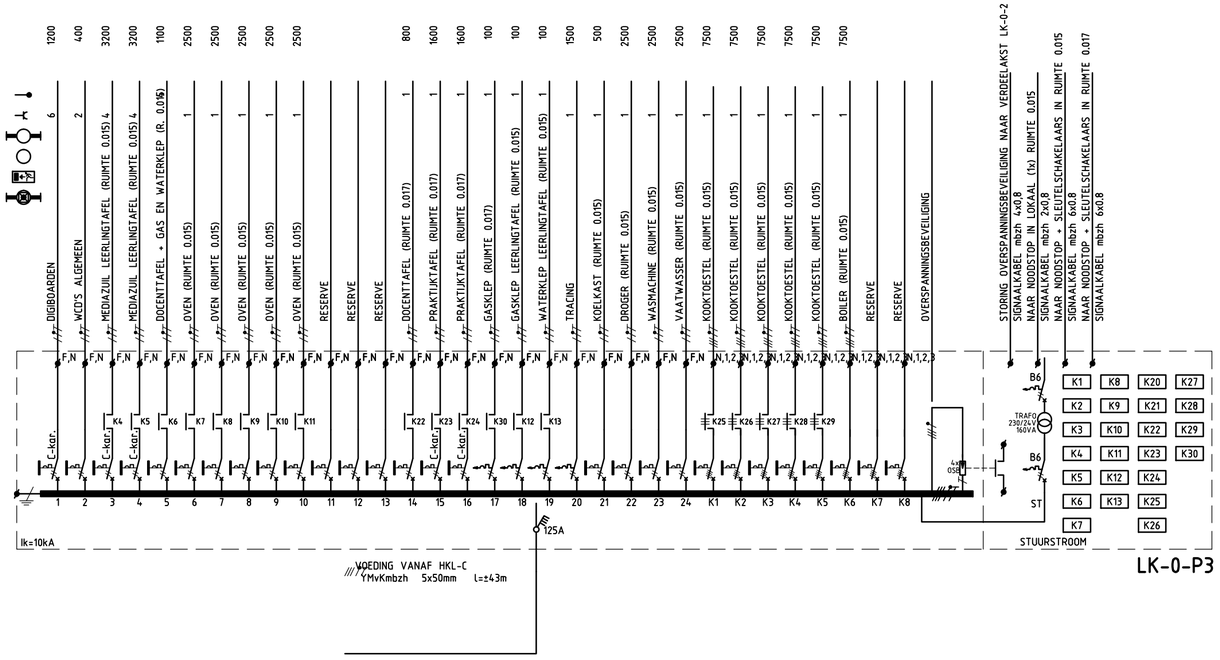


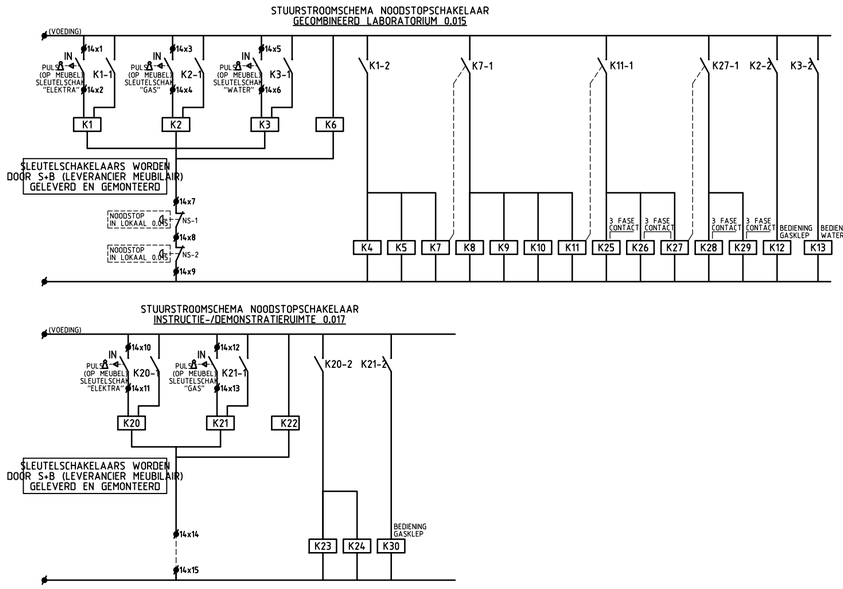

LK-0-P3

230 / 400V - 50 Hz

GEINSTALLEERD VERMOGEN:		GELIJKTIJDIG VERMOGEN:	
WCD'S ALG.:	= 0,4kVA	WCD'S ALG.: 50%=	0,2kVA
WERKPLEKKEN:	= 11,6kVA	WERKPLEKKEN: 50%=	5,8kVA
KEUKEN/PANTRY:	= 67,0kVA	KEUKEN/PANTRY: 60%=	40,2kVA
DIVERSEN:	= 1,3kVA	DIVERSEN: 50%=	0,7kVA
TOTAAL	= 80,3kVA	TOTAAL	= 46,9kVA

GELIJKTIJDIG VERMOGEN INCL. 25% RESERVE VERMOGEN = 58,65kVA

OPMERKINGEN:
FABR.LEGRAND
TYPE:XL3-400 (PLAATSTAAL)
AFM: 1500x575x218mm (hxbxd)
KLEUR:RAL 7035
- VOEDINGSKABEL ONDERUIT DE VERDEELKAST
- AFGAANDE KABELS BOVENUIT DE VERDEELKAST
- VERDEELKAST VOORZIEN VAN RESOPAL LK-0-P3
- VERDEELKAST LK-0-P3 IS BEVEILIGD MET EEN 100A MESPATROON IN VERDEELKAST HKL-C
- VERDEELKAST VOORZIEN VAN CILINDERSLOT MET 2 SLEUTELS

INDIEN NIET NADER AANGEGEVEN:
- LEIDINGEN YMvKmbzh 2,5 EN/OF VD 2,5 IN ø16 EN/OF ø19
- INSTALLATIEAUTOMATEN: 1P+N 16A/B-KARAKTERISTIEK 6kA
- AARDLEKAUTOMAAT: 1P+N 16A/30mA/B-KARAKTERISTIEK 6kA
  1P+N 16A/30mA/C-KARAKTERISTIEK 6kA
  3P+N 16A/30mA/B-KARAKTERISTIEK 6kA
- OVERSPANNINGSBEV. : DEHN GUARD DG MOD 275
- MAGNEETSCHAKELAAR. : 25A

ALLE BEKABELING / BUISLEIDINGEN HALOGEENVRIJ EN MOEILIJK BRANDBAAR UITSLUITEND BUISLEIDINGEN IN TECHNIEK RUIMTEN OF BUITEN SLAGVAST UITVOEREN (HOSTALIET)

Gemeente Amstelveen

Vastgoed — Bouwzaken

Laan Nieuwer-Amstel 1, 1182 JR Amstelveen, Postbus 4, 1180 BA Amstelveen, T (020) 5404666, F (020) 5404142

Adres : Sportlaan 27
Gebouwfunctie School

Discipline : Licht- en Krachtinstallatie
Bouwlaag : Installatieschema verdeelkast LK-0-P3

Datum 15-1-14	Status Revisie	Formaat A2	Schaal n.v.t.
Tek.nr. ELK_X_407			

Filenaam Sportlaan27_ELK_X_407