
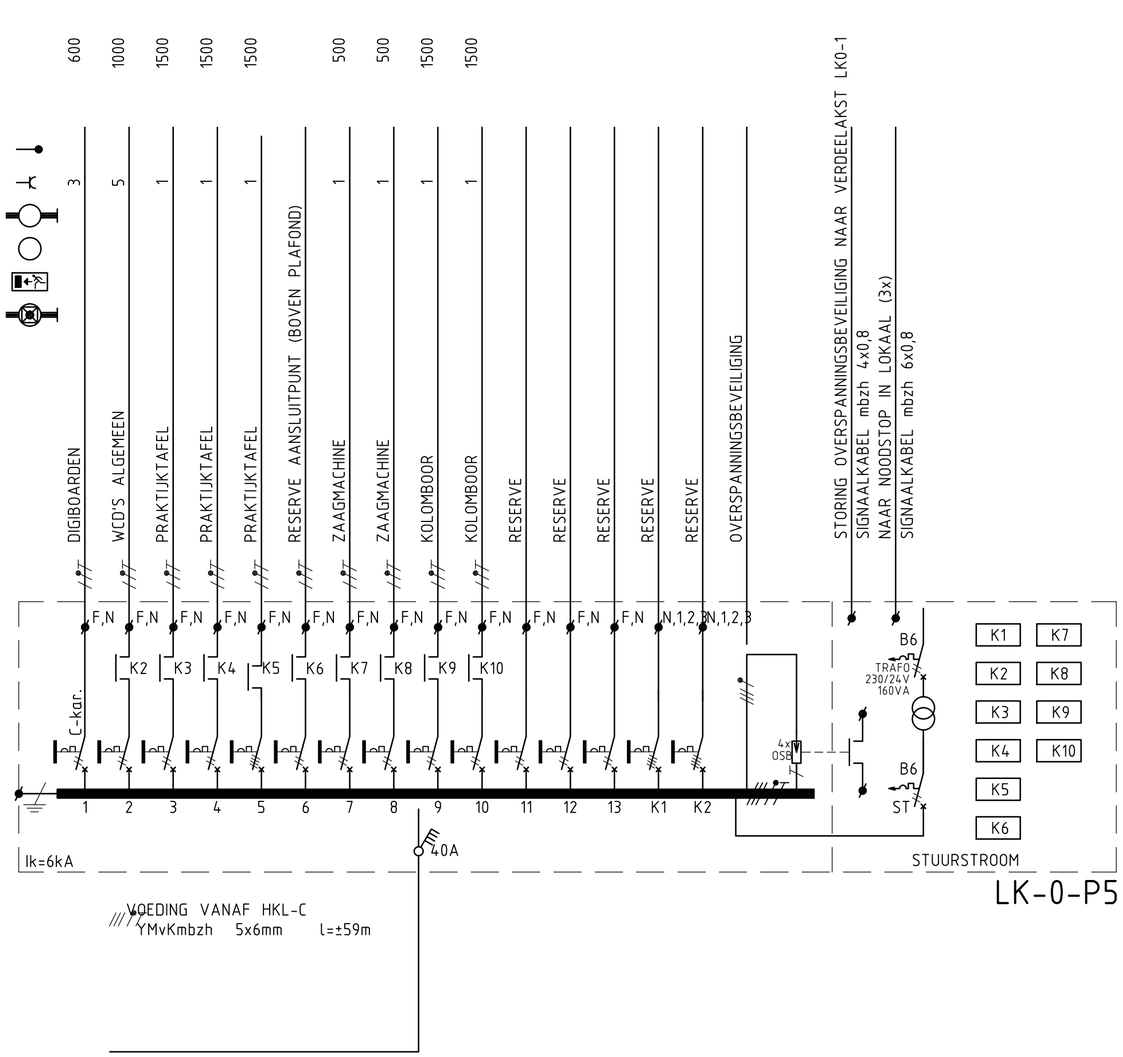


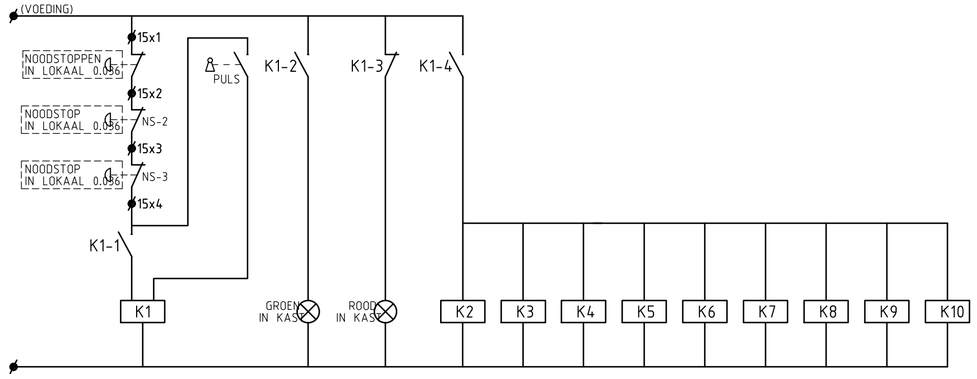

LK-0-P5

230 / 400V - 50 Hz

GEINSTALLEERD VERMOGEN:			GELIJKTIJDIG VERMOGEN:		
WCD'S ALG.:	=	1,0kVA	WCD'S ALG.:	50%=	0,5kVA
WERKPLEKKEN:	=	5,1kVA	WERKPLEKKEN:	60%=	3,1kVA
DIVERSEN:	=	4,0kVA	DIVERSEN:	50%=	2,0kVA
TOTAAL	=	10,1kVA	TOTAAL	=	5,6kVA

GELIJKTIJDIG VERMOGEN INCL. 25% RESERVE VERMOGEN = 7,0kVA

OPMERKINGEN:
FABR.LEGRAND
TYPE:XL3-160 (PLAATSTAAL)
AFM: 900x757x190mm (hxbxd)
KLEUR RAL 7035
- VOEDINGSKABEL BOVENUIT DE VERDEELKAST
- AFGAANDE KABELS BOVENUIT DE VERDEELKAST
- VERDEELKAST VOORZIEN VAN RESOPAL LK-0-P5
- VERDEELKAST LK-0-P5 IS BEVEILIGD MET EEN 35A MESPATROON IN VERDEELKAST HKL-C
- VERDEELKAST VOORZIEN VAN CILINDERSLOT MET 2 SLEUTELS

INDIEN NIET NADER AANGEGEVEN:
- LEIDINGEN YMvKmbzh 2,5 EN/OF VD 2,5 IN Ø16 EN/OF Ø19
- INSTALLATIEAUTOMAAT: 1P+N 16A/B-KARAKTERISTIEK
  3P+N 16A/B-KARAKTERISTIEK
- AARDLEKAUTOMAAT: 1P+N 16A/30mA/B-KARAKTERISTIEK
  3P+N 16A/30mA/B-KARAKTERISTIEK
- OVERSPANNINGSBEV. : DEHN GUARD DG MOD 275

ALLE BEKABELING / BUISLEIDINGEN
HALOGEENVRIJ EN MOEILIJK BRANDBAAR
UITSLUITEND BUISLEIDINGEN IN TECHNIEK RUIMTEN
OF BUITEN SLAGVAST UITVOEREN (HOSTALIET)

Gemeente Amstelveen

Vastgoed — Bouwzaken

Laan Nieuwer-Amstel 1, 1182 JR Amstelveen, Postbus 4, 1180 BA Amstelveen, T (020) 5404666, F (020) 5404142

Adres : Sportlaan 27
Gebouwfunctie School

Discipline : Licht- en Krachtinstallatie
Bouwlaag : Installatieschema verdeelkast LK-0-P5

Datum 15-1-14	Status Revisie	Formaat A2	Schaal n.v.t.
Tek.nr. ELK_X_408			

Filenaam Sportlaan27_ELK_X_408