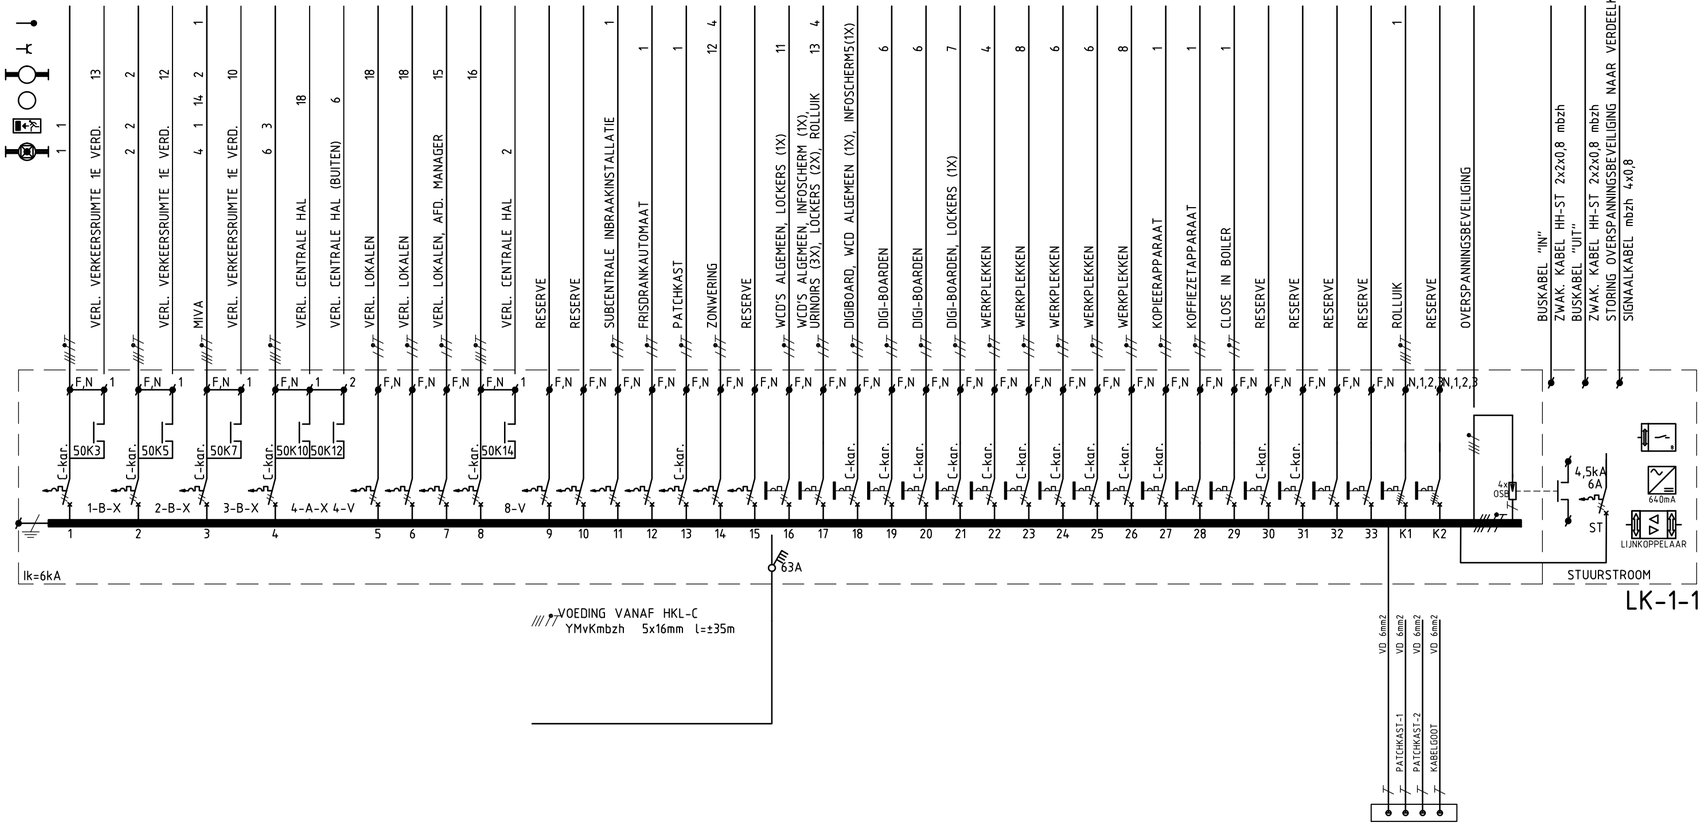


LK-1-1

230 / 400V - 50 Hz

GEINSTALLEERD VERMOGEN:		GELIJKTIJDIG VERMOGEN:	
LICHT:	= 6,9kVA	LICHT: 100%=	6,9kVA
WCD'S ALG.:	= 4,4kVA	WCD'S ALG.: 50%=	2,2kVA
WERKPLEKKEN:	= 11,4kVA	WERKPLEKKEN 60%=	6,8kVA
DIVERSEN:	= 12,4kVA	DIVERSEN: 50%=	6,2kVA
TOTAAL	= 35,1kVA	TOTAAL	= 22,1kVA

GELIJKTIJDIG VERMOGEN INCL. 25% RESERVE VERMOGEN = 27,6kVA

OPMERKINGEN:
FABR.LEGRAND
TYPE:XL3-160 (PLAATSTAAL)
AFM: 1050x575x190mm (hxbxd)
KLEUR RAL 7035
- VOEDINGSKABEL ONDERIN DE VERDEELKAST
- AFGAANDE KABELS BOVENUIT DE VERDEELKAST
- VERDEELKAST VOORZIEN VAN RESOPAL LK-1-1
- VERDEELKAST LK-1-1 IS BEVEILIGD MET EEN 50A MESPATROON IN VERDEELKAST HKL-C
- VERDEELKAST VOORZIEN VAN CILINDERSLOT MET 2 SLEUTELS

INDIEN NIET NADER AANGEGEVEN:
- LEIDINGEN YMvKmbzh 2,5 EN/OF VD 2,5 IN Ø16 EN/OF Ø19
- INSTALLATIEAUTOMAAT: 1P+N 16A/B-KARAKTERISTIEK 4,5kA
  1P+N 16A/C-KARAKTERISTIEK 4,5kA
- AARDLEKAUTOMAAT: 1P+N 16A/30mA/B-KARAKTERISTIEK 6kA
  1P+N 16A/30mA/C-KARAKTERISTIEK 6kA
  3P+N 16A/30mA/B-KARAKTERISTIEK 6kA
- OVERSPANNINGSBEV. : DEHN GUARD DG MOD 275

ALLE BEKABELING / BUISLEIDINGEN HALOGEENVRIJ EN MOEILIJK BRANDBAAR UITSLUITEND BUISLEIDINGEN IN TECHNIEK RUIMTEN OF BUITEN SLAGVAST UITVOEREN (HOSTALIET)

Gemeente Amstelveen

Vastgoed Bouwzaken

Laan Nieuwer-Amstel 1, 1182 JR Amstelveen, Postbus 4, 1180 BA Amstelveen, T (020) 5404666, F (020) 5404142

Adres	: Sportlaan 27
Gebouwfunctie	School
Discipline	: Licht- en Krachtinstallatie
Bouwlaag	: Installatieschema verdeelkast LK-1-1

Datum 15-1-14	Status Revisie	Formaat A2	Schaal n.v.t.
Tek.nr. ELK_X_410			

Filenaam Sportlaan27_ELK_X_410