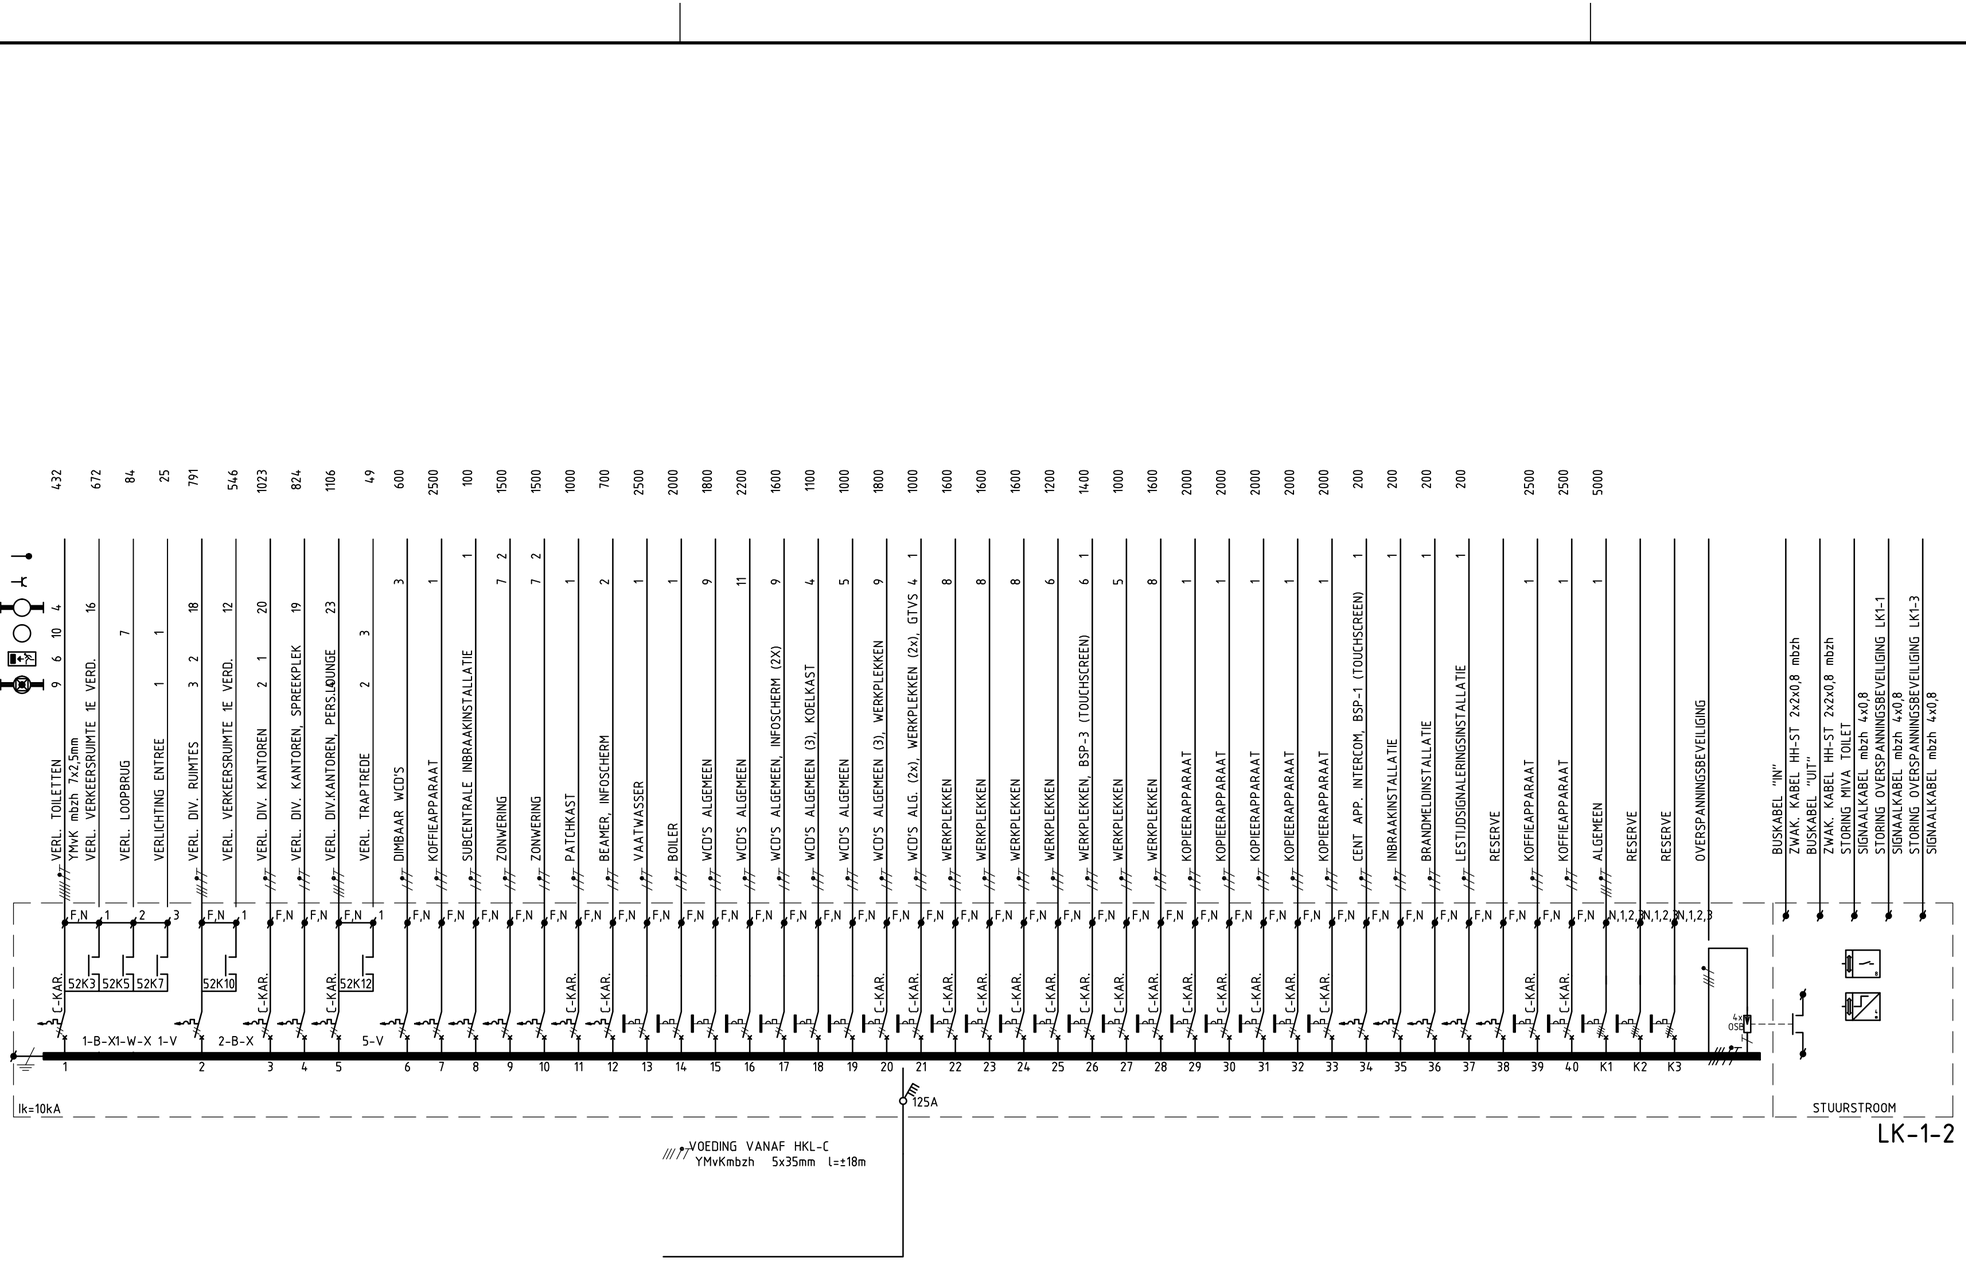


LK-1-2

230 / 400V - 50 Hz

GEINSTALLEERD VERMOGEN: GELIJKTIJDIG VERMOGEN:

LICHT:	= 6,3kVA	LICHT:	100%	=	6,3kVA
WCD'S ALG.:	= 8,0kVA	WCD'S ALG.:	50%	=	4,0kVA
WERKPLEKKEN:	= 12,4kVA	WERKPLEKKEN:	60%	=	7,4kVA
KEUKEN/PANTRY:	= 17,5kVA	KEUKEN/PANTRY:	60%	=	10,5kVA
DIVERSEN:	= 15,2kVA	DIVERSEN:	50%	=	7,6kVA
TOTAAL	= 59,4kVA	TOTAAL			= 35,8kVA

GELIJKTIJDIG VERMOGEN INCL. 25% RESERVE VERMOGEN = [illegible]

OPMERKINGEN:
FABR.LEGRAND
TYPE:XL3-400 (PLAATSTAAL)
AFM: 1200x575x218mm (hxbxd)
KLEURRAL 7035
- VOEDINGSKABEL ONDERIN DE VERDEELKAST
- AFGAANDE KABELS BOVENUIT DE VERDEELKAST
- VERDEELKAST VOORZIEN VAN RESOPAL LK-1-2
- VERDEELKAST LK-1-2 IS BEVEILIGD MET EEN 80A MESPAT IN VERDEELKAST HKL-C
- VERDEELKAST VOORZIEN VAN CILINDERSLOT MET 2 SLEUTI

INDIEN NIET NADER AANGEGEVEN:
- LEIDINGEN YMvKmbzh 2,5 EN/OF VD 2,5 IN Ø16 EN/OF Ø1
- INSTALLATIEAUTOMAAT: 1P+N 16A/B-KARAKTERISTIEK 6kA
  1P+N 16A/C-KARAKTERISTIEK 6kA
- AARDLEKAUTOMAAT: 1P+N 16A/30mA/B-KARAKTERISTIEK 6k
  1P+N 16A/30mA/B-KARAKTERISTIEK 6k
  3P+N 16A/30mA/B-KARAKTERISTIEK 6k
- OVERSPANNINGSBEV. : DEHN GUARD DG MOD 275

ALLE BEKABELING / BUISLEIDINGEN
HALOGEENVRIJ EN MOEILIJK BRANDBAAR
UITSLUITEND BUISLEIDINGEN IN TECHNIEK RI
OF BUITEN SLAGVAST UITVOEREN (HOSTAL

Gemeente Amstelveen

Vastgoed Bouwzaken

Laan Nieuwer-Amstel 1, 1182 JR Amstelveen, Postbus 4, 1180 BA Amstelveen, T (020) 5404666, F (020) 5404142

Adres : Sportlaan 27			
Gebouwfunctie School			
Discipline : Licht- en Krachtinstallatie			
Bouwlaag : Installatieschema verdeelkast LK-1-2			
Datum 15-1-14	Status Revisie	Formaat A2	Schaal n.v.t.
Tek.nr. ELK_X_411			

Filenaam Sportlaan27_ELK_X_411