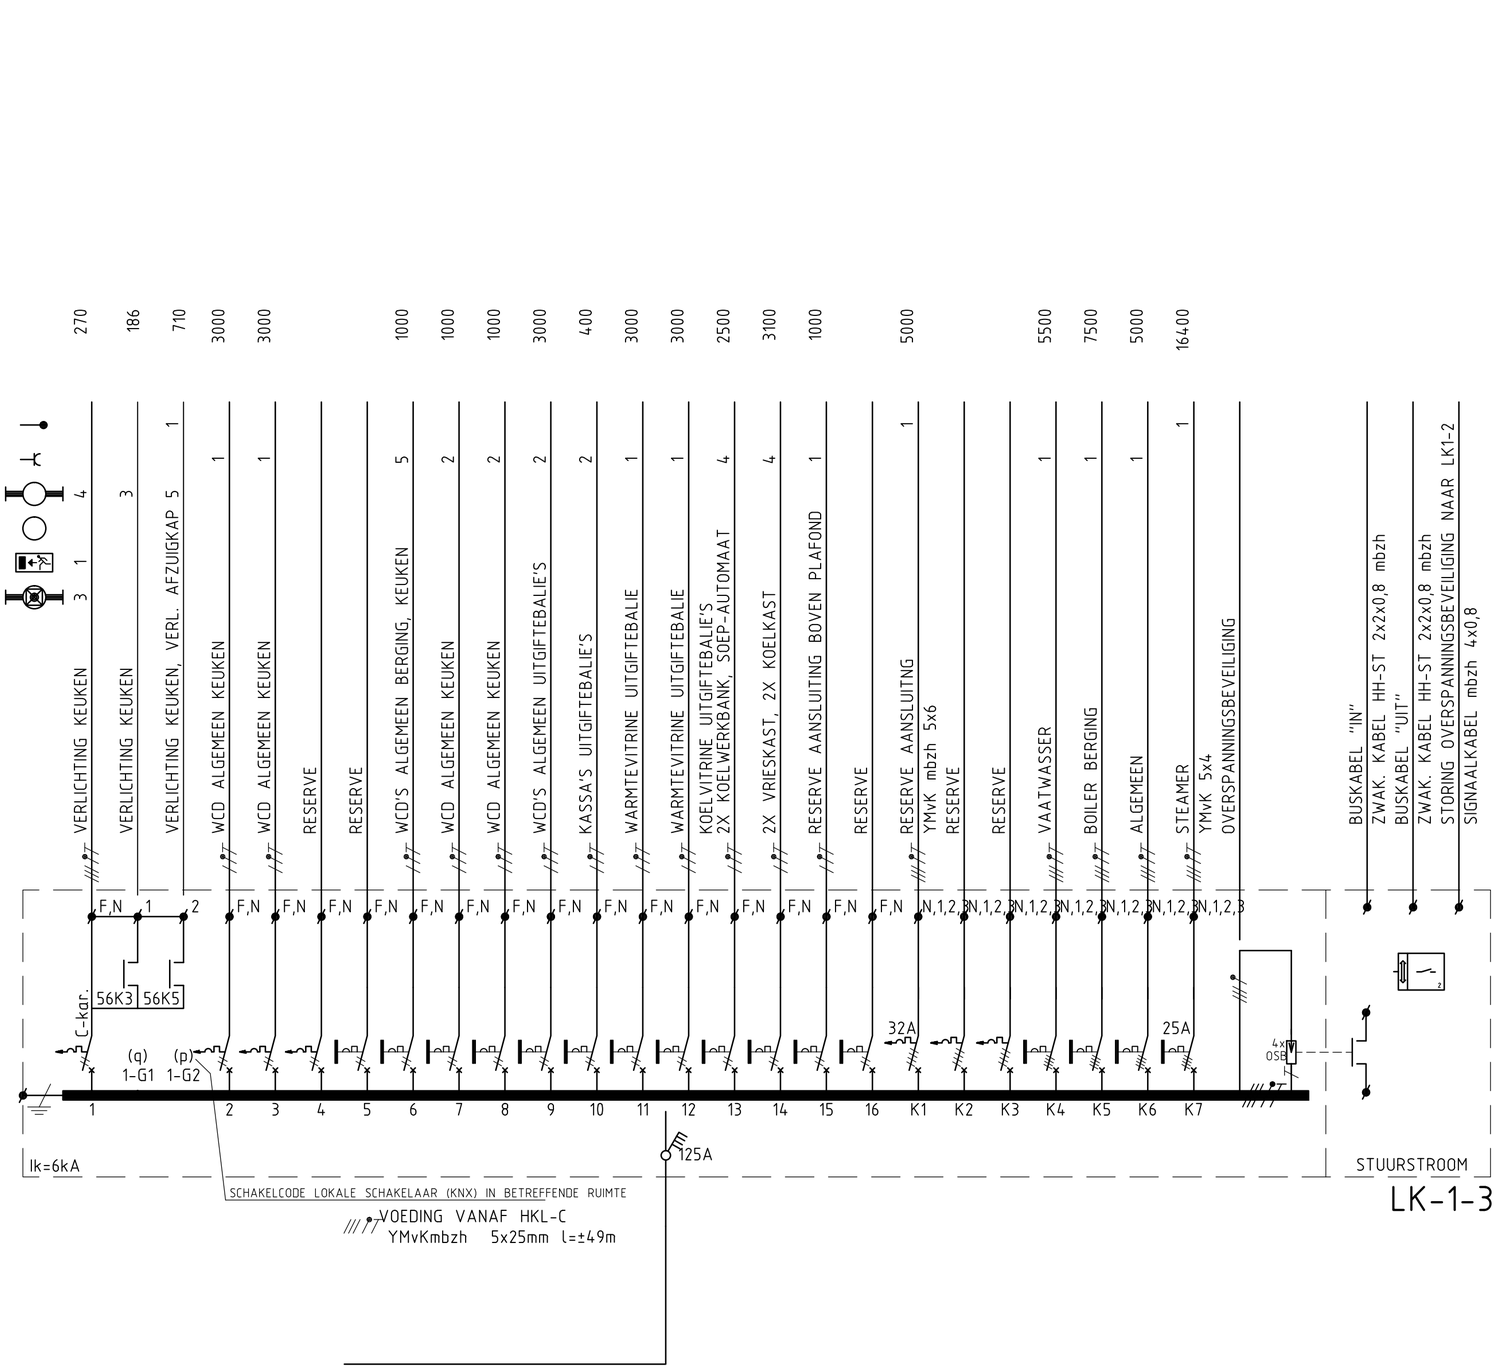


LK-1-3

230 / 400V - 50 Hz

GEINSTALLEERD VERMOGEN: GELIJKTIJDIG VERMOGEN:

LICHT:	= 1,2kVA	LICHT: 100%=	1,2kVA
WCD'S ALG.:	= 12,0kVA	WCD'S ALG.: 50%=	6,0kVA
KEUKEN/PANTRY:	= 52,4kVA	KEUKEN/PANTRY 60%=	31,4kVA
TOTAAL	= 65,6kVA	TOTAAL	= 38,6kVA

MAX. GELIJKTIJDIG VERMOGEN = 55,4kVA

OPMERKINGEN:
FABR.LEGRAND
TYPE:XL3-160 (PLAATSTAAL)
AFM: 900x575x190mm (hxbxd)
KLEURRAL 7035
- VOEDINGSKABEL BOVENUIT DE VERDEELKAST
- AFGAANDE KABELS BOVENUIT DE VERDEELKAST
- VERDEELKAST VOORZIEN VAN RESOPAL LK-1-3
- VERDEELKAST LK-1-3 IS BEVEILIGD MET EEN 80A MESPATROON IN VERDEELKAST HKL-C
- VERDEELKAST VOORZIEN VAN CILINDERSLOT MET 2 SLEUTELS

INDIEN NIET NADER AANGEGEVEN:
- LEIDINGEN YMvKmbzh 2,5 EN/OF VD 2,5 IN ø16 EN/OF ø19
- INSTALLATIEAUTOMAAT: 1P+N 16A/B-KARAKTERISTIEK
  3P+N 16A/B-KARAKTERISTIEK
- AARDLEKAUTOMAAT: 1P+N 16A/30mA/B-KARAKTERISTIEK
  3P+N 16A/30mA/B-KARAKTERISTIEK
- OVERSPANNINGSBEV. : DEHN GUARD DG MOD 275

ALLE BEKABELING / BUISLEIDINGEN
HALOGEENVRIJ EN MOEILIJK BRANDBAAR
UITSLUITEND BUISLEIDINGEN IN TECHNIEK RUIMTEN
OF BUITEN SLAGVAST UITVOEREN (HOSTALIET)

Gemeente Amstelveen

Vastgoed Bouwzaken

Laan Nieuwer-Amstel 1, 1182 JR Amstelveen, Postbus 4, 1180 BA Amstelveen, T (020) 5404666, F (020) 5404142

Adres : Sportlaan 27
Gebouwfunctie School

Discipline : Licht- en Krachtinstallatie
Bouwlaag : Installatieschema verdeelkast LK-1-3

Datum 15-1-14	Status Revisie	Formaat A2	Schaal n.v.t.
Tek.nr. ELK_X_412			

Filenaam Sportlaan27_ELK_X_412