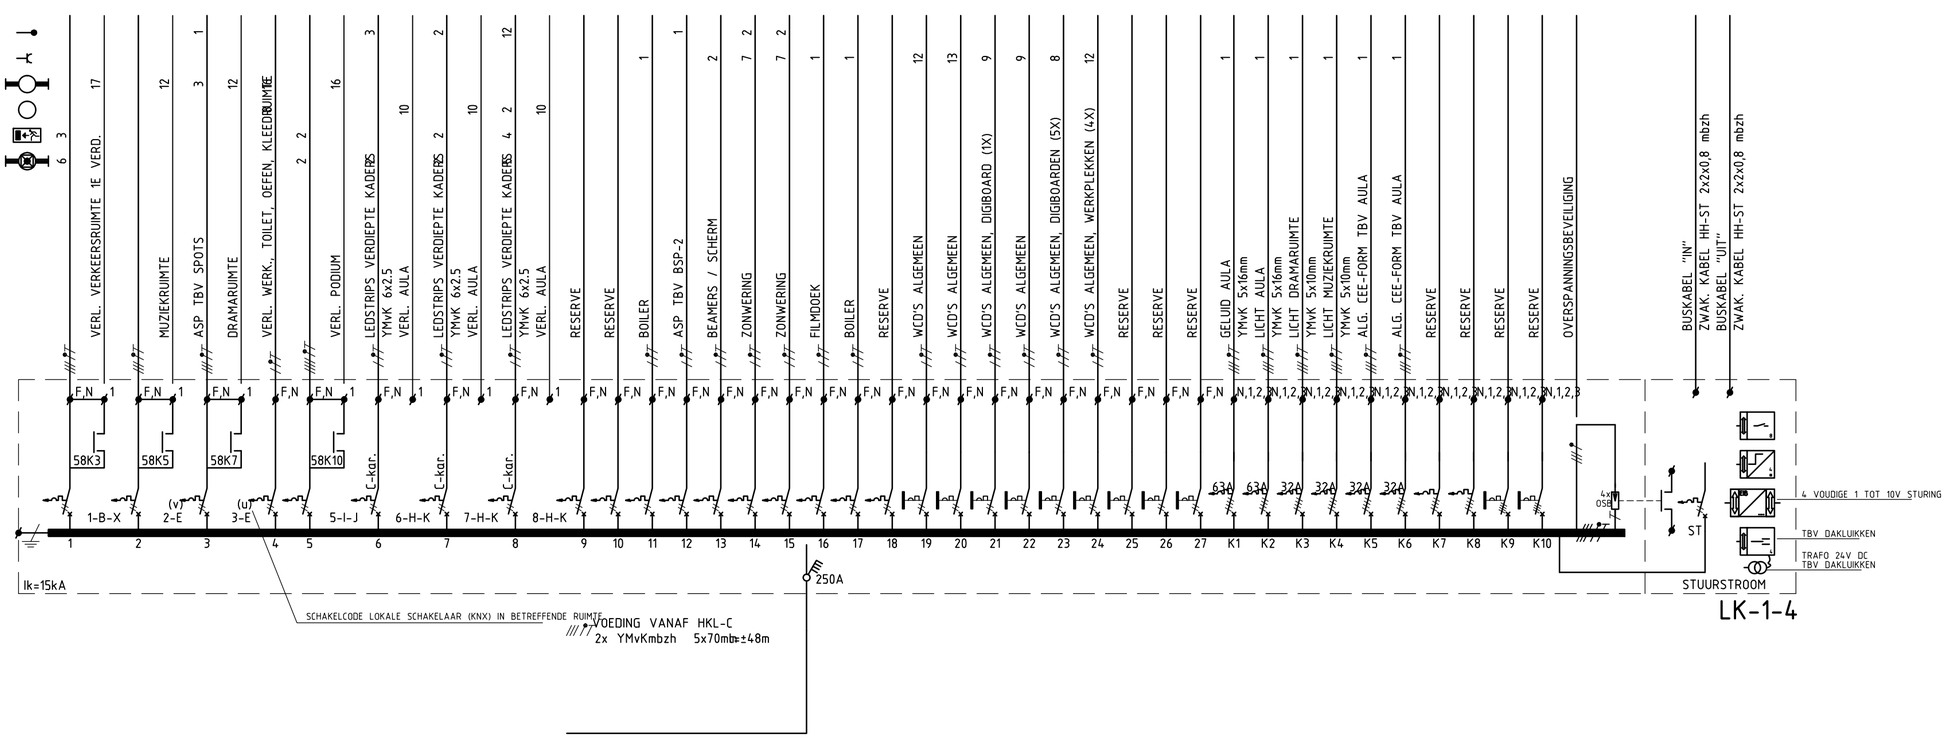


LK-1-4

230 / 400V - 50 Hz

GEINSTALLEERD VERMOGEN:		GELIJKTIJDIG VERMOGEN:		
LICHT:	= 10,1kVA	LICHT:	100%=	10,1kVA
WCD'S ALG.:	= 10,6kVA	WCD'S ALG.:	50%=	5,3kVA
WERKPLEKKEN:	= 0,8kVA	WERKPLEKKEN:	60%=	0,5kVA
LICHT/GELUID 40kVA	= 120,0kVA	LICHT/GELUID 40kVA	75%=	90,0kVA
DIVERSEN:	= 30,6kVA	DIVERSEN:	50%=	15,3kVA
TOTAAL	= 172,1kVA	TOTAAL	=	121,2kVA
GELIJKTIJDIG VERMOGEN INCL. 25% RESERVE VERMOGEN				151,5kVA =

OPMERKINGEN:
FABR.LEGRAND
TYPE:XL3-400 (PLAATSTAAL)
AFM: 1200x885x218mm (hxbxd)
KLEUR RAL 7035
- VOEDINGSKABEL ONDERIN DE VERDEELKAST
- AFGAANDE KABELS BOVENUIT DE VERDEELKAST
- VERDEELKAST VOORZIEN VAN RESOPAL LK-1-4
- VERDEELKAST LK-1-4 IS BEVEILIGD MET EEN 250A MESPATROON IN VERDEELKAST HKL-C
- VERDEELKAST VOORZIEN VAN CILINDERSLOT MET 2 SLEUTELS

INDIEN NIET NADER AANGEGEVEN:
- LEIDINGEN YMvKmbzh 2,5 EN/OF VD 2,5 IN ø16 EN/OF ø19
- INSTALLATIEAUTOMAAT: 1P+N 16A/B-KARAKTERISTIEK
  3P+N 16A/B-KARAKTERISTIEK
- AARDLEKAUTOMAAT: 1P+N 16A/30mA/B-KARAKTERISTIEK
  3P+N 16A/30mA/B-KARAKTERISTIEK
- OVERSPANNINGSBEV. : DEHN GUARD DG MOD 275

ALLE BEKABELING / BUISLEIDINGEN
HALOGEENVRIJ EN MOEILIJK BRANDBAAR
UITSLUITEND BUISLEIDINGEN IN TECHNIEK RUIMTEN
OF BUITEN SLAGVAST UITVOEREN (HOSTALIET)

Gemeente Amstelveen

Vastgoed — Bouwzaken

Laan Nieuwer-Amstel 1, 1182 JR Amstelveen, Postbus 4, 1180 BA Amstelveen, T (020) 5404666, F (020) 5404142

Adres : Sportlaan 27			
Gebouwfunctie School			
Discipline : Licht– en Krachtinstallatie			
Bouwlaag : Installatieschema verdeelkast LK–1–4			
Datum 15-1-14	Status Revisie	Formaat A2	Schaal n.v.t.
Tek.nr. ELK_X_413			

Filenaam Sportlaan27_ELK_X_413