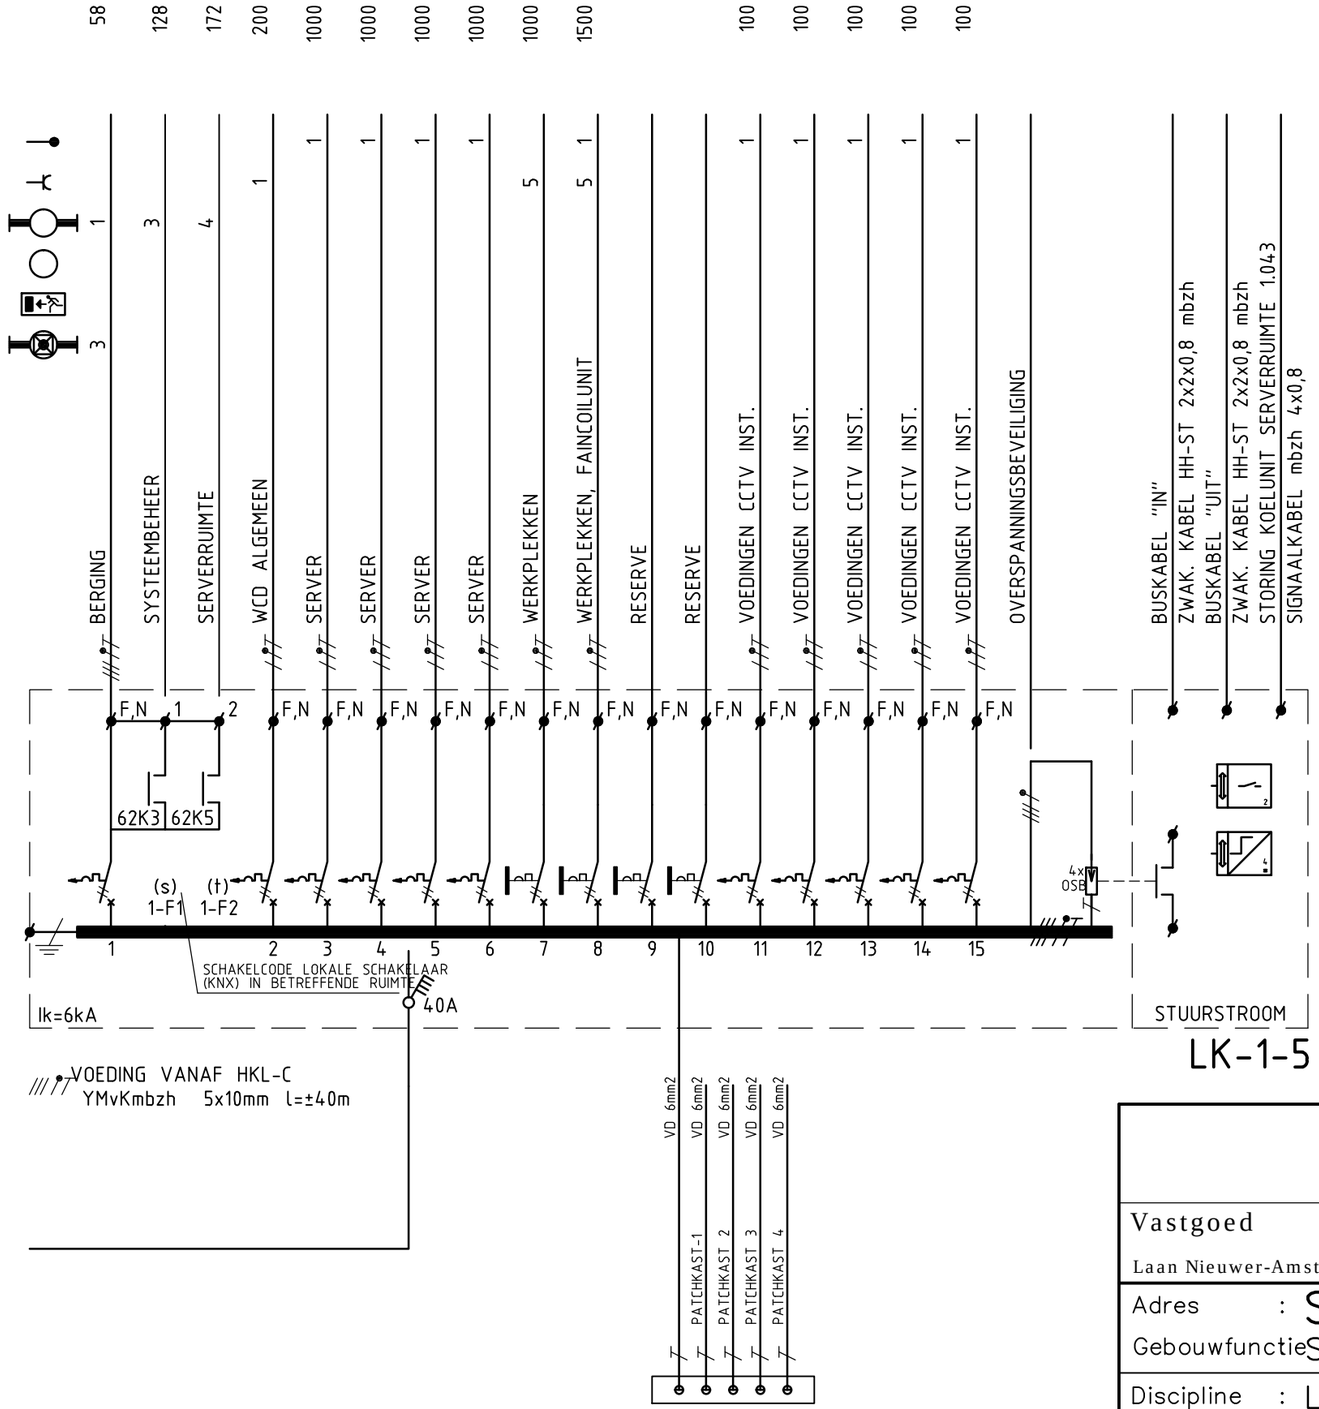


LK-1-5

230 / 400V - 50 Hz

GEINSTALLEERD VERMOGEN:			GELIJKTIJDIG VERMOGEN:		
LICHT:	=	0,4kVA	LICHT:	100%=	0,4kVA
WCD'S ALG.:	=	0,2kVA	WCD'S ALG.:	50%=	0,1kVA
WERKPLEKKEN	=	2,0kVA	WCD'S ALG.:	60%=	1,2kVA
CENTRALE APP.	=	4,0kVA	CENTRALE APP.	100%=	4,0kVA
DIVERSEN	=	1,0kVA	DIVERSEN	50%=	0,5kVA
TOTAAL	=	7,6kVA	TOTAAL	=	6,2kVA

GELIJKTIJDIG VERMOGEN INCL. 25% RESERVE VERMOGEN = 7,8kVA

OPMERKINGEN:
FABR.LEGRAND
TYPE:XL3-160 (PLAATSTAAL)
AFM: 600x575x190mm (hxbxd)
KLEUR RAL 7035
- VOEDINGSKABEL BOVENUIT DE VERDEELKAST
- AFGAANDE KABELS BOVENUIT DE VERDEELKAST
- VERDEELKAST VOORZIEN VAN RESOPAL LK-1-5
- VERDEELKAST LK-1-5 IS BEVEILIGD MET EEN 35A MESPATROON IN VERDEELKAST HKL-C
- VERDEELKAST VOORZIEN VAN CILINDERSLOT MET 2 SLEUTELS

INDIEN NIET NADER AANGEGEVEN:
- LEIDINGEN YMvKmbzh 2,5 EN/OF VD 2,5 IN Ø16 EN/OF Ø19
- INSTALLATIEAUTOMAAT 1P+N 16A/C-KARAKTERISTIEK
- AARDLEKAUTOMAAT:1P+N 16A/30mA/C-KARAKTERISTIEK
- OVERSPANNINGSBEV. : DEHN GUARD DG MOD 275

ALLE BEKABELING / BUISLEIDINGEN
HALOGEENVRIJ EN MOEILIJK BRANDBAAR
UITSLUITEND BUISLEIDINGEN IN TECHNIEK RUIMTEN
OF BUITEN SLAGVAST UITVOEREN (HOSTALIET)

Gemeente Amstelveen

Vastgoed Bouwzaken

Laan Nieuwer-Amstel 1, 1182 JR Amstelveen, Postbus 4, 1180 BA Amstelveen, T (020) 5404666, F (020) 5404142

Adres : Sportlaan 27
Gebouwfunctie School

Discipline : Licht- en Krachtinstallatie
Bouwlaag : Installatieschema verdeelkast LK-1-5

Datum 15-1-14	Status Revisie	Formaat A3	Schaal n.v.t.
Tek.nr. ELK_X_414			

Filenaam :