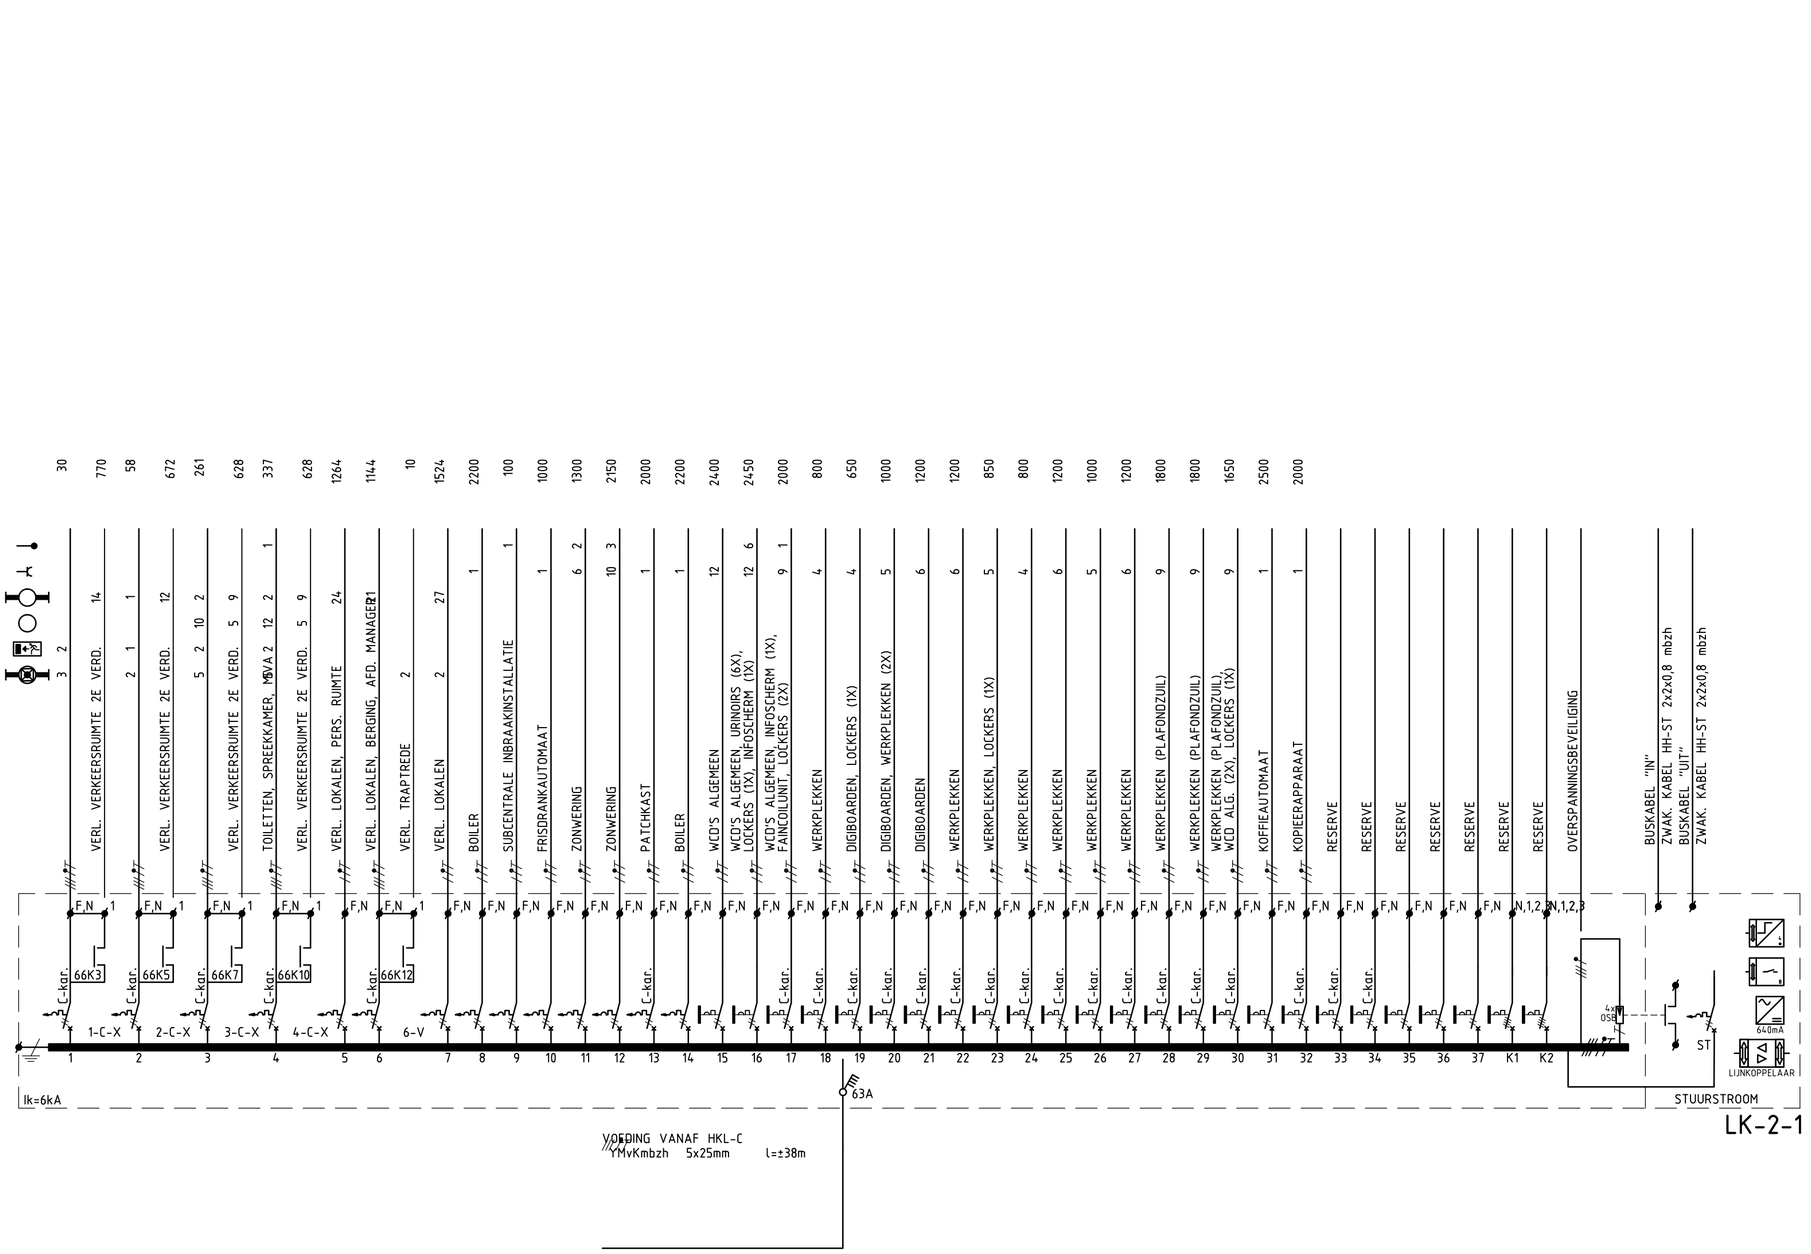


LK-2-1

230 / 400V - 50 Hz

GEINSTALLEERD VERMOGEN:			GELIJKTIJDIG VERMOGEN:		
LICHT:	=	7,3kVA	LICHT:	100%=	7,3kVA
WCD'S ALG.:	=	6,0kVA	WCD'S ALG.:	50%=	3,0kVA
WERKPLEKKEN:	=	16,6kVA	WERKPLEKKEN:	60%=	10,0kVA
DIVERSEN:	=	14,9kVA	DIVERSEN:	50%=	7,5kVA
TOTAAL	=	44,8kVA	TOTAAL		= 27,8kVA

GELIJKTIJDIG VERMOGEN INCL. 25% RESERVE VERMOGEN = 34,8kVA

OPMERKINGEN:
FABR.LEGRAND
TYPE:XL3-160 (PLAATSTAAL)
AFM: 1050x575x190mm (hxbxd)
KLEUR:RAL 7035
- VOEDINGSKABEL ONDERIN DE VERDEELKAST
- AFGAANDE KABELS BOVENUIT DE VERDEELKAST
- VERDEELKAST VOORZIEN VAN RESOPAL LK-2-1
- VERDEELKAST LK-2-1 IS BEVEILIGD MET EEN 63A MESPATROON IN VERDEELKAST HKL-C
- VERDEELKAST VOORZIEN VAN CILINDERSLOT MET 2 SLEUTELS

INDIEN NIET NADER AANGEGEVEN:
- LEIDINGEN YMvKmbzh 2,5 EN/OF VD 2,5 IN ø16 EN/OF ø19
- INSTALLATIEAUTOMAAT: 1P+N 16A/B-KARAKTERISTIEK 4,5 kA
  1P+N 16A/C-KARAKTERISTIEK 4,5kA
- AARDLEKAUTOMAAT: 1P+N 16A/30mA/B-KARAKTERISTIEK 6kA
  1P+N 16A/30mA/C-KARAKTERISTIEK 6kA
  3P+N 16A/30mA/B-KARAKTERISTIEK 6kA
- OVERSPANNINGSBEV. : DEHN GUARD DG MOD 275

ALLE BEKABELING / BUISLEIDINGEN
HALOGEENVRIJ EN MOEILIJK BRANDBAAR
UITSLUITEND BUISLEIDINGEN IN TECHNIEK RUIMTEN
OF BUITEN SLAGVAST UITVOEREN (HOSTALIET)

Gemeente Amstelveen

Vastgoed Bouwzaken

Laan Nieuwer-Amstel 1, 1182 JR Amstelveen, Postbus 4, 1180 BA Amstelveen, T (020) 5404666, F (020) 5404142

Adres : Sportlaan 27
Gebouwfunctie School

Discipline : Licht– en Krachtinstallatie
Bouwlaag : Installatieschema verdeelkast LK–2–1

Datum 15-1-14	Status Revisie	Formaat A3	Schaal n.v.t.
Tek.nr. ELK_X_415			

Filenaam Sportlaan27_ELK_X_415.dwg