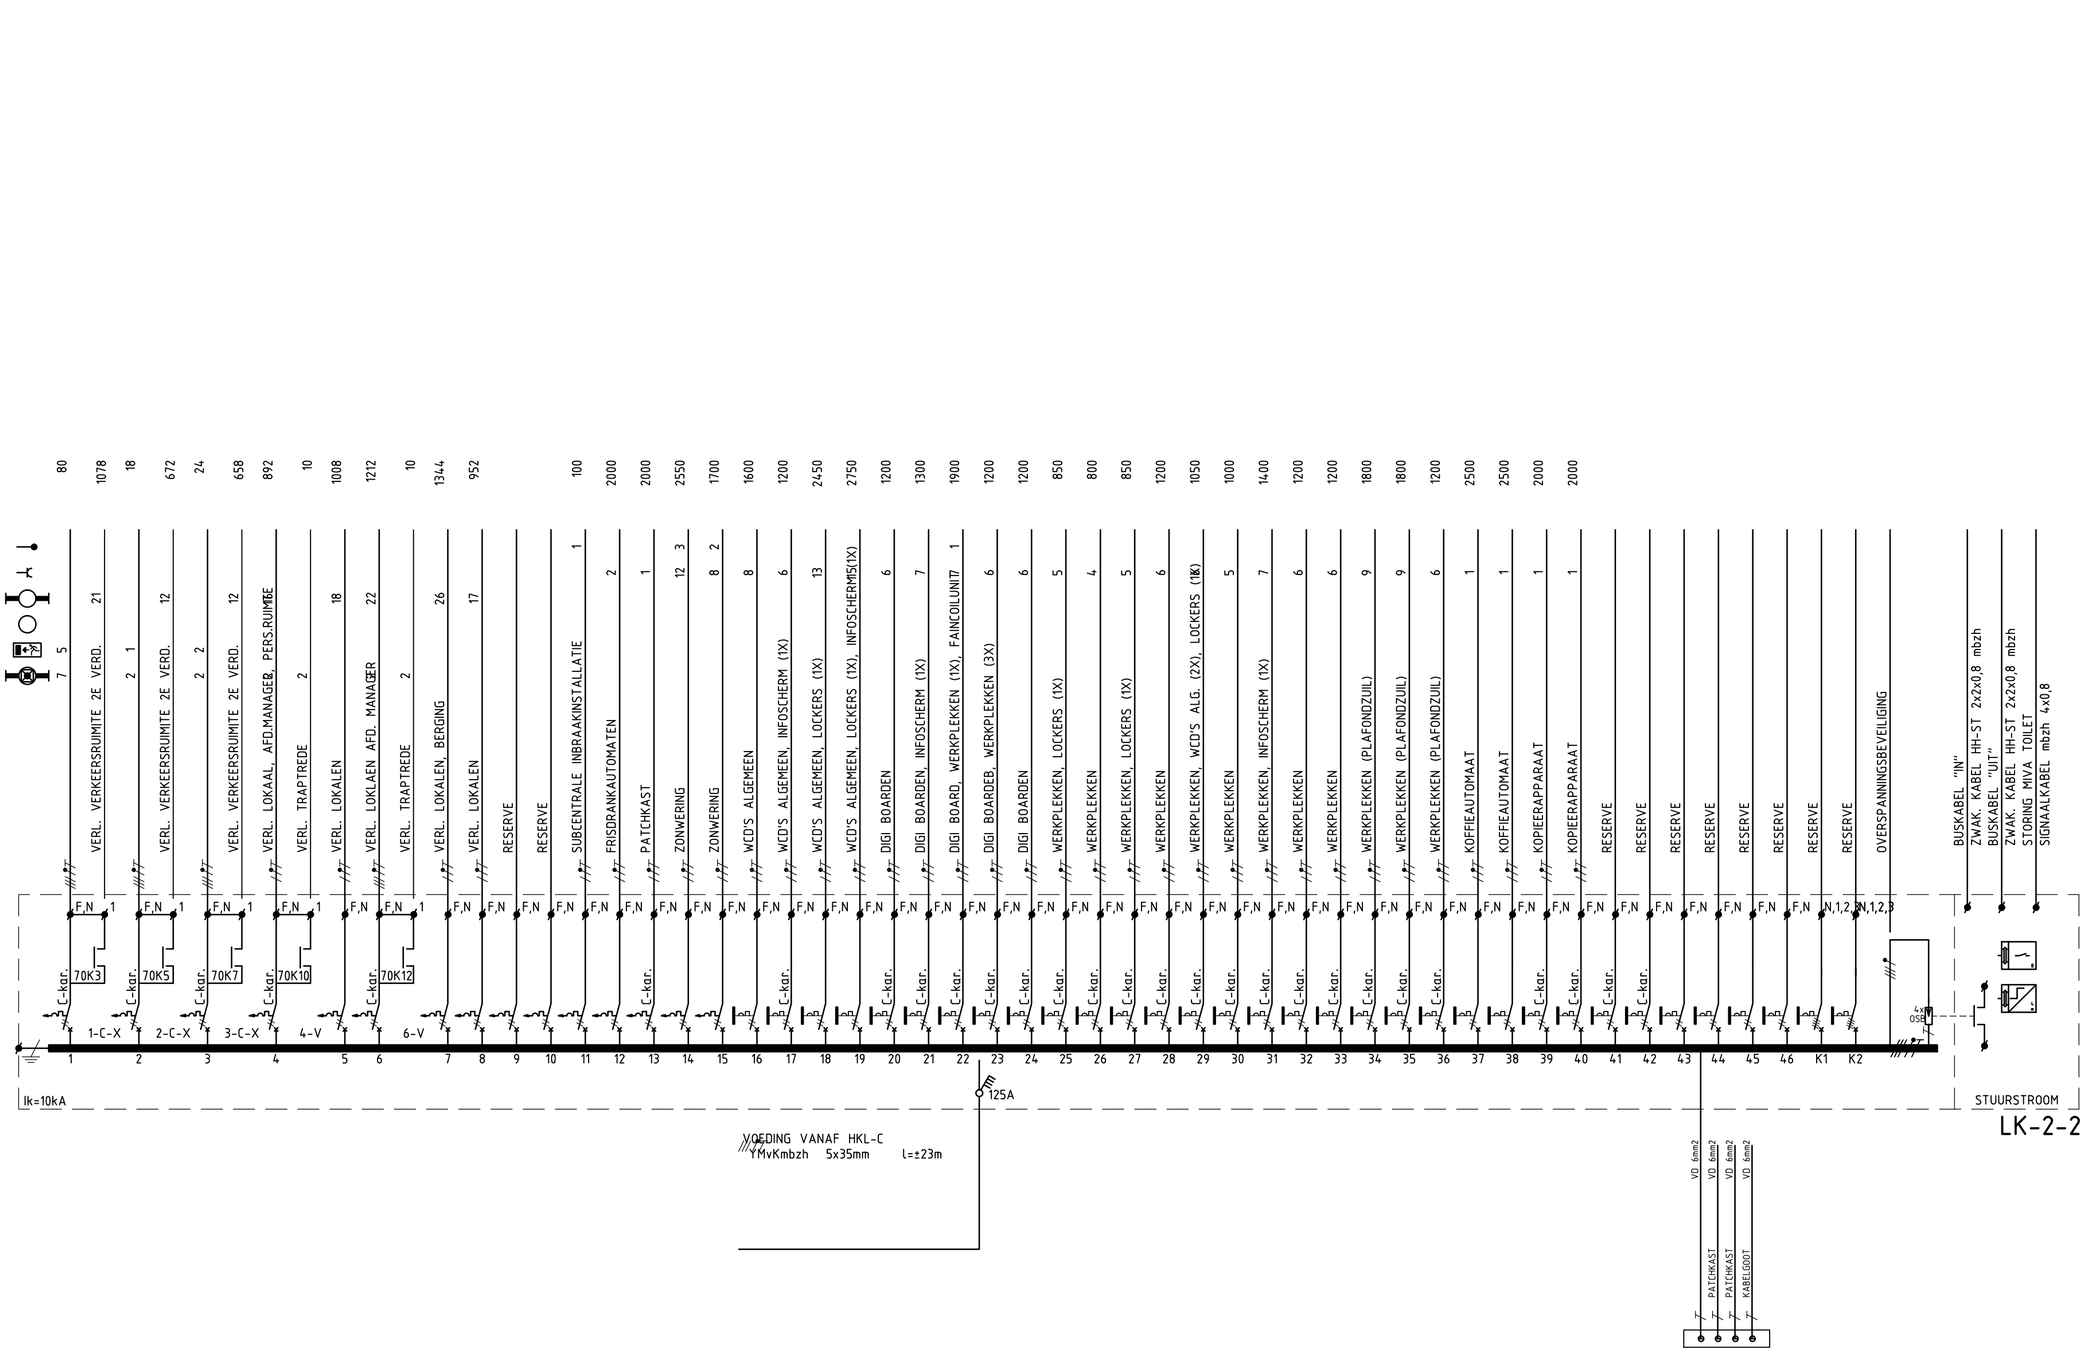


LK-2-2

230 / 400V - 50 Hz

GEINSTALLEERD VERMOGEN:		GELIJKTIJDIG VERMOGEN:	
LICHT:	= 8,0kVA	LICHT: 100%=	8,0
WCD'S ALG.:	= 8,0kVA	WCD'S ALG.: 50%=	4,0
WERKPLEKKEN:	= 21,8kVA	WERKPLEKKEN:60%=	13,1
DIVERSEN:	= 16,8kVA	DIVERSEN: 50%=	8,4
TOTAAL	= 54,6kVA	TOTAAL	= 33,5

GELIJKTIJDIG VERMOGEN INCL. 25% RESERVE VERMOGEN

OPMERKINGEN:
FABR.LEGRAND
TYPE:XL3-400 (PLAATSTAAL)
AFM: 1500x575x218mm (hxbxd)
KLEURRAL 7035
- VOEDINGSKABEL ONDERIN DE VERDEELKAST
- AFGAANDE KABELS BOVENUIT DE VERDEELKAST
- VERDEELKAST VOORZIEN VAN RESOPAL LK-2-2
- VERDEELKAST LK-2-2 IS BEVEILIGD MET EEN 80A IN VERDEELKAST HKL-C
- VERDEELKAST VOORZIEN VAN CILINDERSLOT MET 2

INDIEN NIET NADER AANGEGEVEN:
- LEIDINGEN YMvKmbzh 2,5 EN/OF VD 2,5 IN Ø16 EN
- INSTALLATIEAUTOMAAT: 1P+N 16A/B-KARAKTERISTIEK
  1P+N 16A/C-KARAKTERISTIEK
- AARDLEKAUTOMAAT: 1P+N 16A/30mA/B-KARAKTERIS
  1P+N 16A/30mA/C-KARAKTERIS
  3P+N 16A/30mA/B-KARAKTERIS
- OVERSPANNINGSBEV. : DEHNGUARD DG MOD 27

ALLE BEKABELING / BUISLEIDINGEN HALOGEENVRIJ EN MOEILIJK BRANDBA UITSLUITEND BUISLEIDINGEN IN TECHN OF BUITEN SLAGVAST UITVOEREN (H

Gemeente Amstelveen

Vastgoed Bouwzaken

Laan Nieuwer-Amstel 1, 1182 JR Amstelveen, Postbus 4, 1180 BA Amstelveen, T (020) 5404666, F (020) 5404142

Adres : Sportlaan 27			
Gebouwfunctie School			
Discipline : Licht– en Krachtinstallatie			
Bouwlaag : Installatieschema verdeelkast LK–2–2			
Datum 15-1-14	Status Revisie	Formaat A2	Schaal n.v.t.
Tek.nr. ELK_X_416			

Filenaam: Sportlaan27_ELK_X_416.dwg