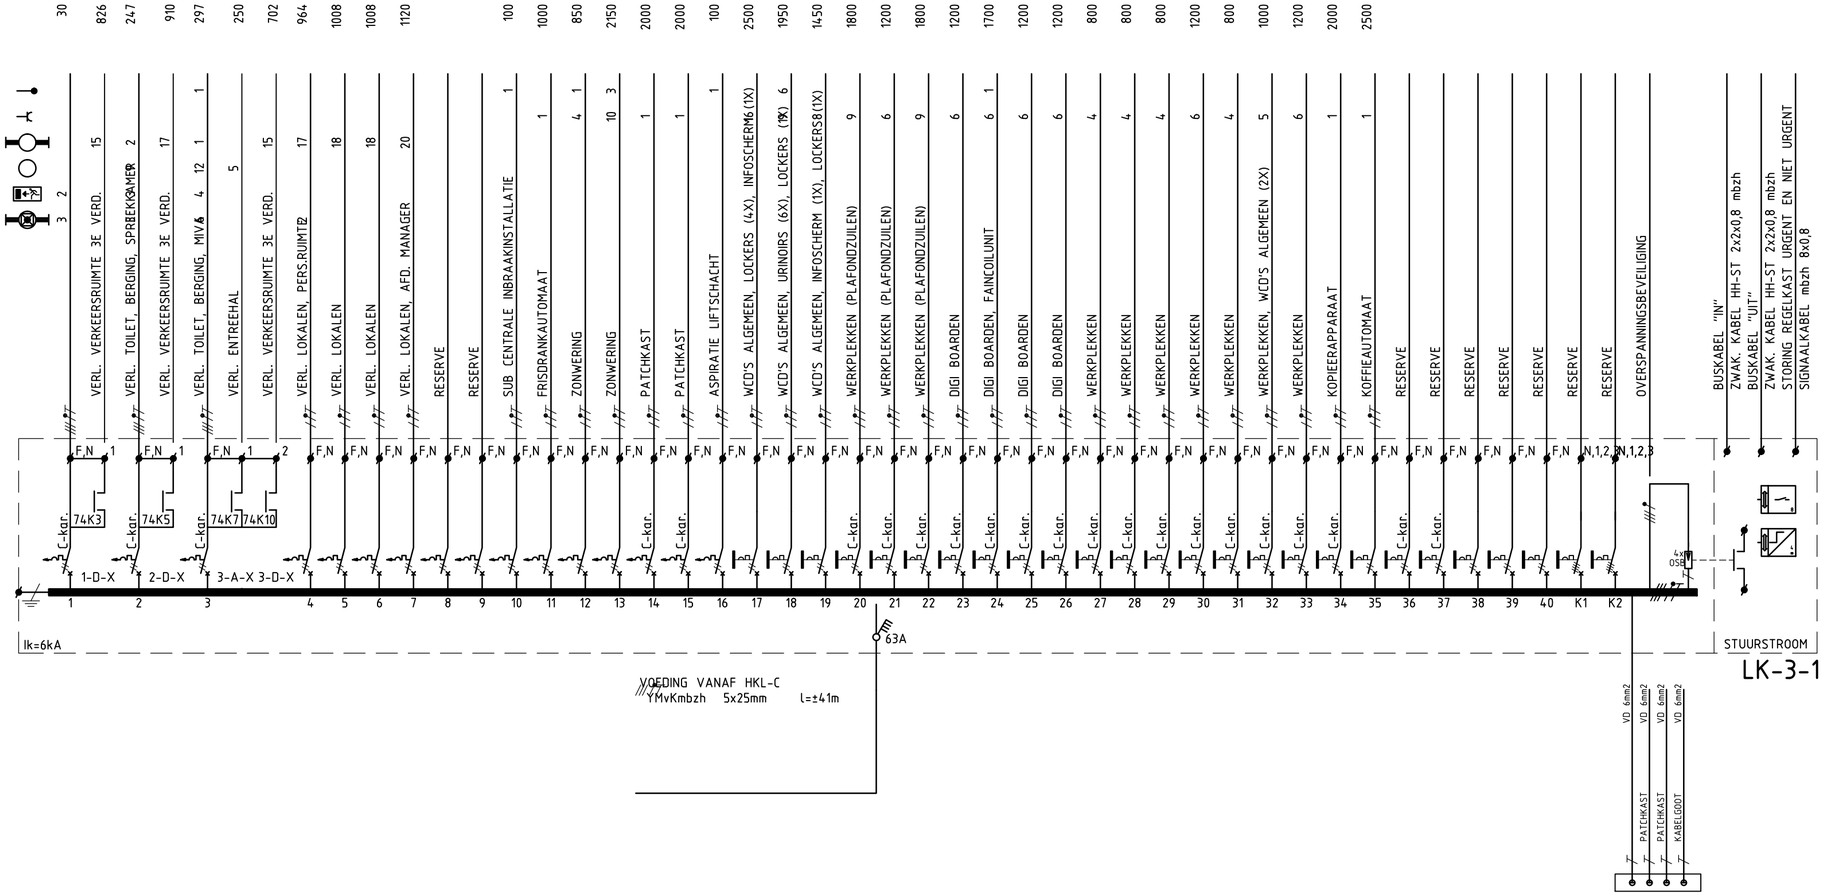


LK-3-1

230 / 400V - 50 Hz

GEINSTALLEERD VERMOGEN:

			GELIJKTIJDIG VERMOGEN:		
LICHT:	=	7,4kVA	LICHT:	100%=	7,4kVA
WCD'S ALG.:	=	5,4kVA	WCD'S ALG.:	50%=	2,7kVA
WERKPLEKKEN:	=	19,8kVA	WERKPLEKKEN:	60%=	11,9kVA
DIVERSEN:	=	10,1kVA	DIVERSEN:	50%=	5,1kVA
TOTAAL	=	42,7kVA	TOTAAL		= 27,1kVA

GELIJKTIJDIG VERMOGEN INCL. 25% RESERVE VERMOGEN = 33,9kVA

OPMERKINGEN:
FABR.LEGRAND
TYPE:XL3-160 (PLAATSTAAL)
AFM: 1050x575x190mm (hxbxd)
KLEUR RAL 7035
- VOEDINGSKABEL ONDERIN DE VERDEELKAST
- AFGAANDE KABELS BOVENUIT DE VERDEELKAST
- VERDEELKAST VOORZIEN VAN RESOPAL LK-3-1
- VERDEELKAST LK-3-1 IS BEVEILIGD MET EEN 63A MESPATROON IN VERDEELKAST HKL-C
- VERDEELKAST VOORZIEN VAN CILINDERSLOT MET 2 SLEUTELS

INDIEN NIET NADER AANGEGEVEN:
- LEIDINGEN YMvKmbzh 2,5 EN/OF VD 2,5 IN ø16 EN/OF ø19
- INSTALLATIEAUTOMAAT: 1P+N 16A/B-KARAKTERISTIEK 6kA
  1P+N 16A/C-KARAKTERISTIEK 6kA
- AARDLEKAUTOMAAT: 1P+N 16A/30mA/B-KARAKTERISTIEK 6kA
  1P+N 16A/30mA/C-KARAKTERISTIEK 6kA
  3P+N 16A/30mA/B-KARAKTERISTIEK 6kA
- OVERSPANNINGSBEV. : DEHN GUARD DG MOD 275

ALLE BEKABELING / BUISLEIDINGEN HALOGEENVRIJ EN MOEILIJK BRANDBAAR UITSLUITEND BUISLEIDINGEN IN TECHNIEK RUIMT OF BUITEN SLAGVAST UITVOEREN (HOSTALIET)

Gemeente Amstelveen

Vastgoed Bouwzaken

Laan Nieuwer-Amstel 1, 1182 JR Amstelveen, Postbus 4, 1180 BA Amstelveen, T (020) 5404666, F (020) 5404142

Adres : Sportlaan 27			
Gebouwfunctie School			
Discipline : Licht– en Krachtinstallatie			
Bouwlaag : Installatieschema verdeelkast LK–3–1			
Datum 15-1-14	Status Revisie	Formaat A2	Schaal n.v.t.
Tek.nr. ELK_X_417			

Filenaam Sportlaan27_ELK_X_417.dwg