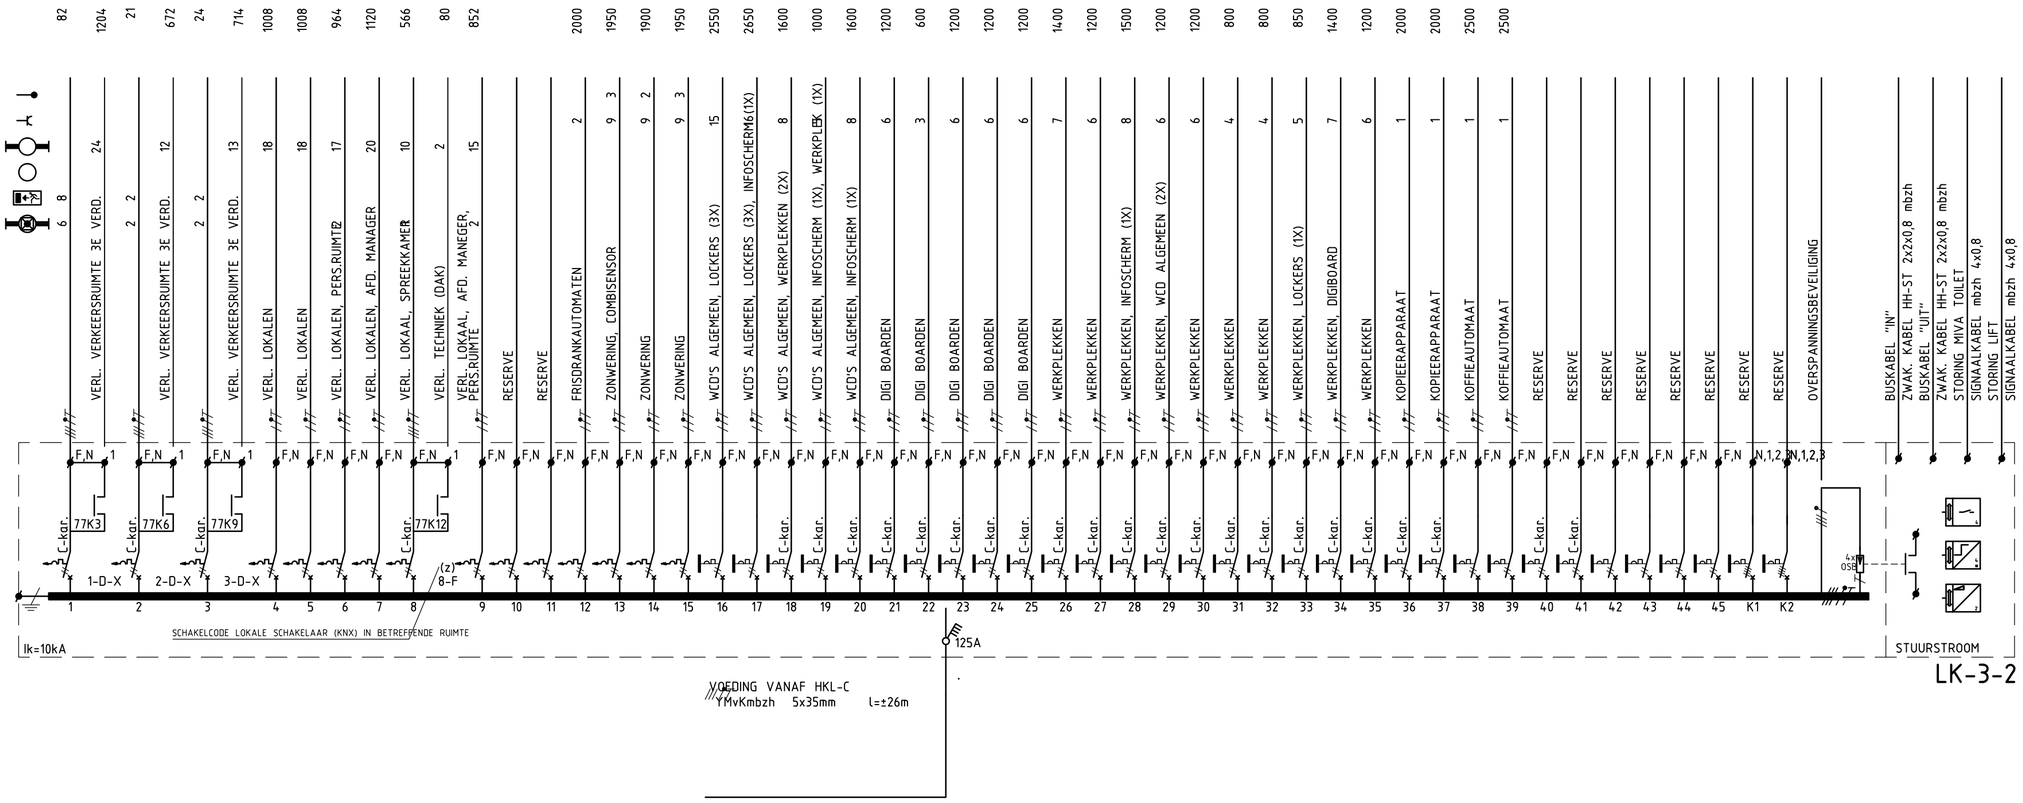


LK-3-2

230 / 400V - 50 Hz

GEINSTALLEERD VERMOGEN:		GELIJKTIJDIG VERMOGEN:	
LICHT:	= 8,3kVA	LICHT: 100%=	8,3kVA
WCD'S ALG.:	= 8,4kVA	WCD'S ALG.: 50%=	4,2kVA
WERKPLEKKEN:	= 17,0kVA	WERKPLEKKEN: 60%=	10,2kVA
DIVERSEN:	= 17,8kVA	DIVERSEN: 50%=	8,9kVA
TOTAAL	= 51,5kVA	TOTAAL	= 31,6kVA

GELIJKTIJDIG VERMOGEN INCL. 25% RESERVE VERMOGEN = 39,5kVA

OPMERKINGEN:
FABR.LEGRAND
TYPE:XL3-400 (PLAATSTAAL)
AFM: 1500x575x218mm (hxbxd)
KLEUR:AL 7035
- VOEDINGSKABEL ONDERIN DE VERDEELKAST
- AFGAANDE KABELS BOVENUIT DE VERDEELKAST
- VERDEELKAST VOORZIEN VAN RESOPAL LK-3-2
- VERDEELKAST LK-3-2 IS BEVEILIGD MET EEN 80A MESP,
  IN VERDEELKAST HKL-C
- VERDEELKAST VOORZIEN VAN CILINDERSLOT MET 2 SLEU

INDIEN NIET NADER AANGEGEVEN:
- LEIDINGEN YMvKmbzh 2,5 EN/OF VD 2,5 IN Ø16 EN/OF Ø
- INSTALLATIEAUTOMAAT: 1P+N 16A/B-KARAKTERISTIEK 6kA
  1P+N 16A/C-KARAKTERISTIEK 6kA
- AARDLEKAUTOMAAT: 1P+N 16A/30mA/B-KARAKTERISTIEK
  1P+N 16A/30mA/C-KARAKTERISTIEK
  3P+N 16A/30mA/B-KARAKTERISTIEK
- OVERSPANNINGSBEV. : DEHNGUARD DG MOD 275

ALLE BEKABELING / BUISLEIDINGEN
HALOGEENVRIJ EN MOEILIJK BRANDBAAR
UITSLUITEND BUISLEIDINGEN IN TECHNIEK
OF BUITEN SLAGVAST UITVOEREN (HOSTA

Gemeente Amstelveen

Vastgoed Bouwzaken

Laan Nieuwer-Amstel 1, 1182 JR Amstelveen, Postbus 4, 1180 BA Amstelveen, T (020) 5404666, F (020) 5404142

Adres : Sportlaan 27			
Gebouwfunctie School			
Discipline : Licht– en Krachtinstallatie			
Bouwlaag : Installatieschema verdeelkast LK–3–2			
Datum 15-1-14	Status Revisie	Formaat A2	Schaal n.v.t.
Tek.nr. ELK_X_418			

Filenaam Sportlaan27_ELK_X_418.dwg