


* onbelast

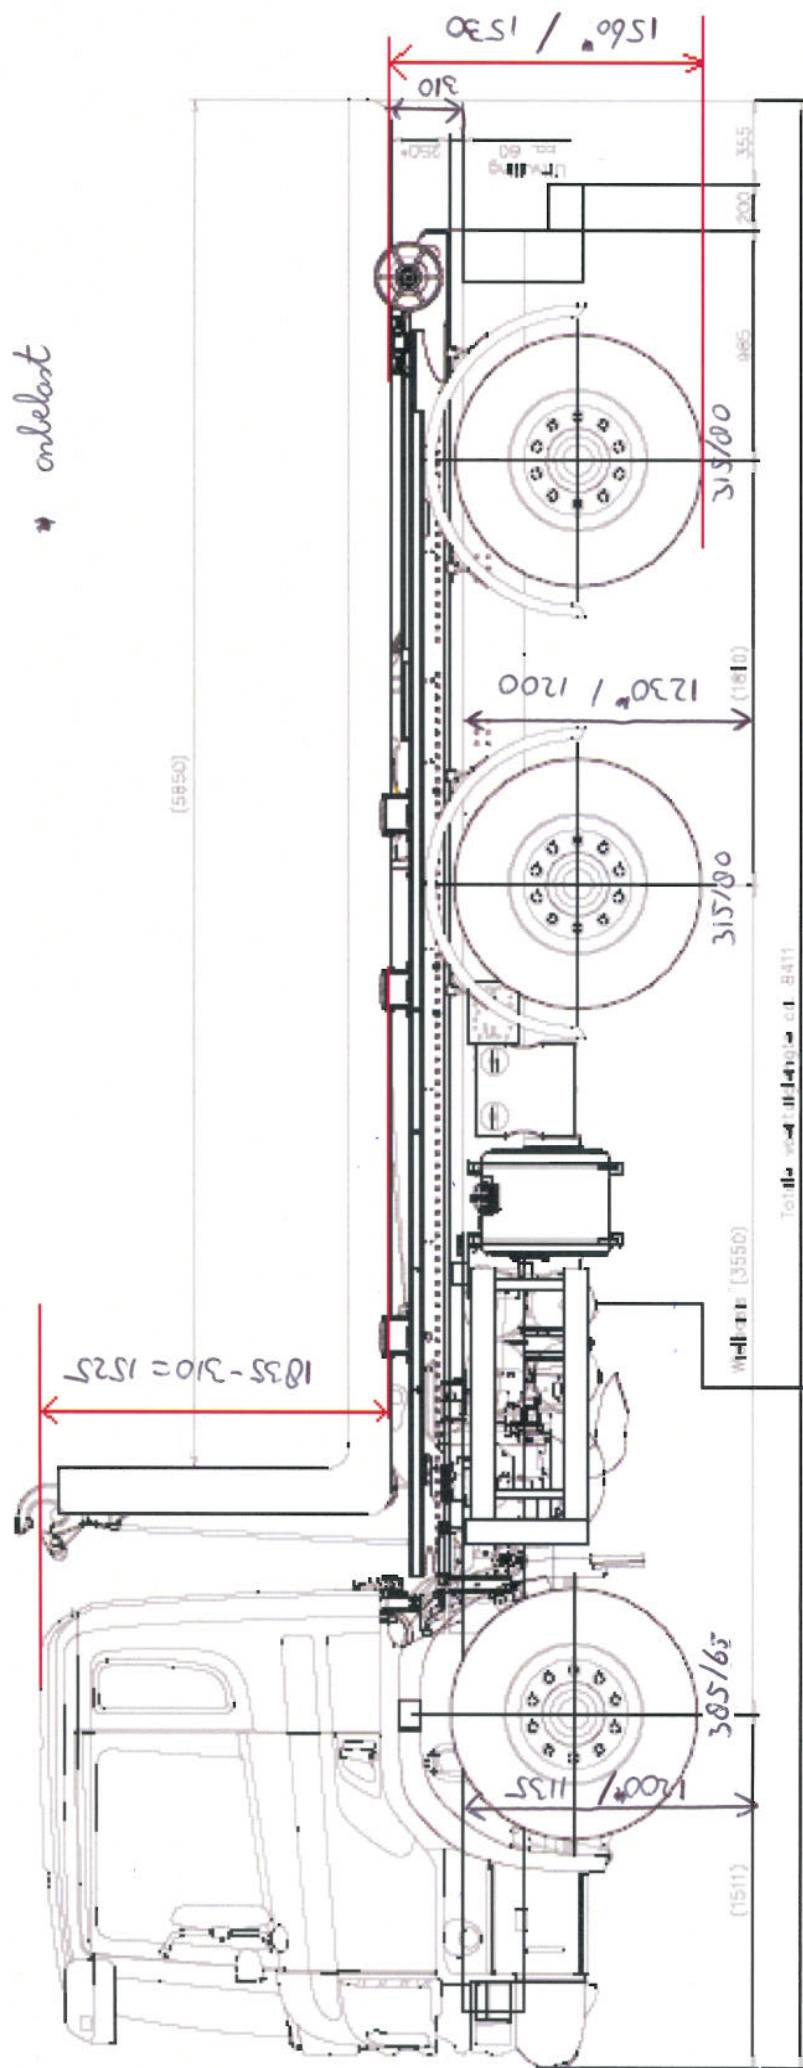


* Ralhoogte

2 luchtketels zijn
verplaatst in de tekening

Pos.	Aant.	Berekening	Mat.	Norm.	Afmet.
SHU	20	I-TIN			
ETEL	5	Jeiltron DB0930			
BDN	1	W3N			
LEN	1				
HIAB HIAB B.V. Postbus 1506 7500 KB Nijmegen			Carport A2 CAD VLIEG		
Tel : 0522-453431 Fax : 0522-780583			173431		