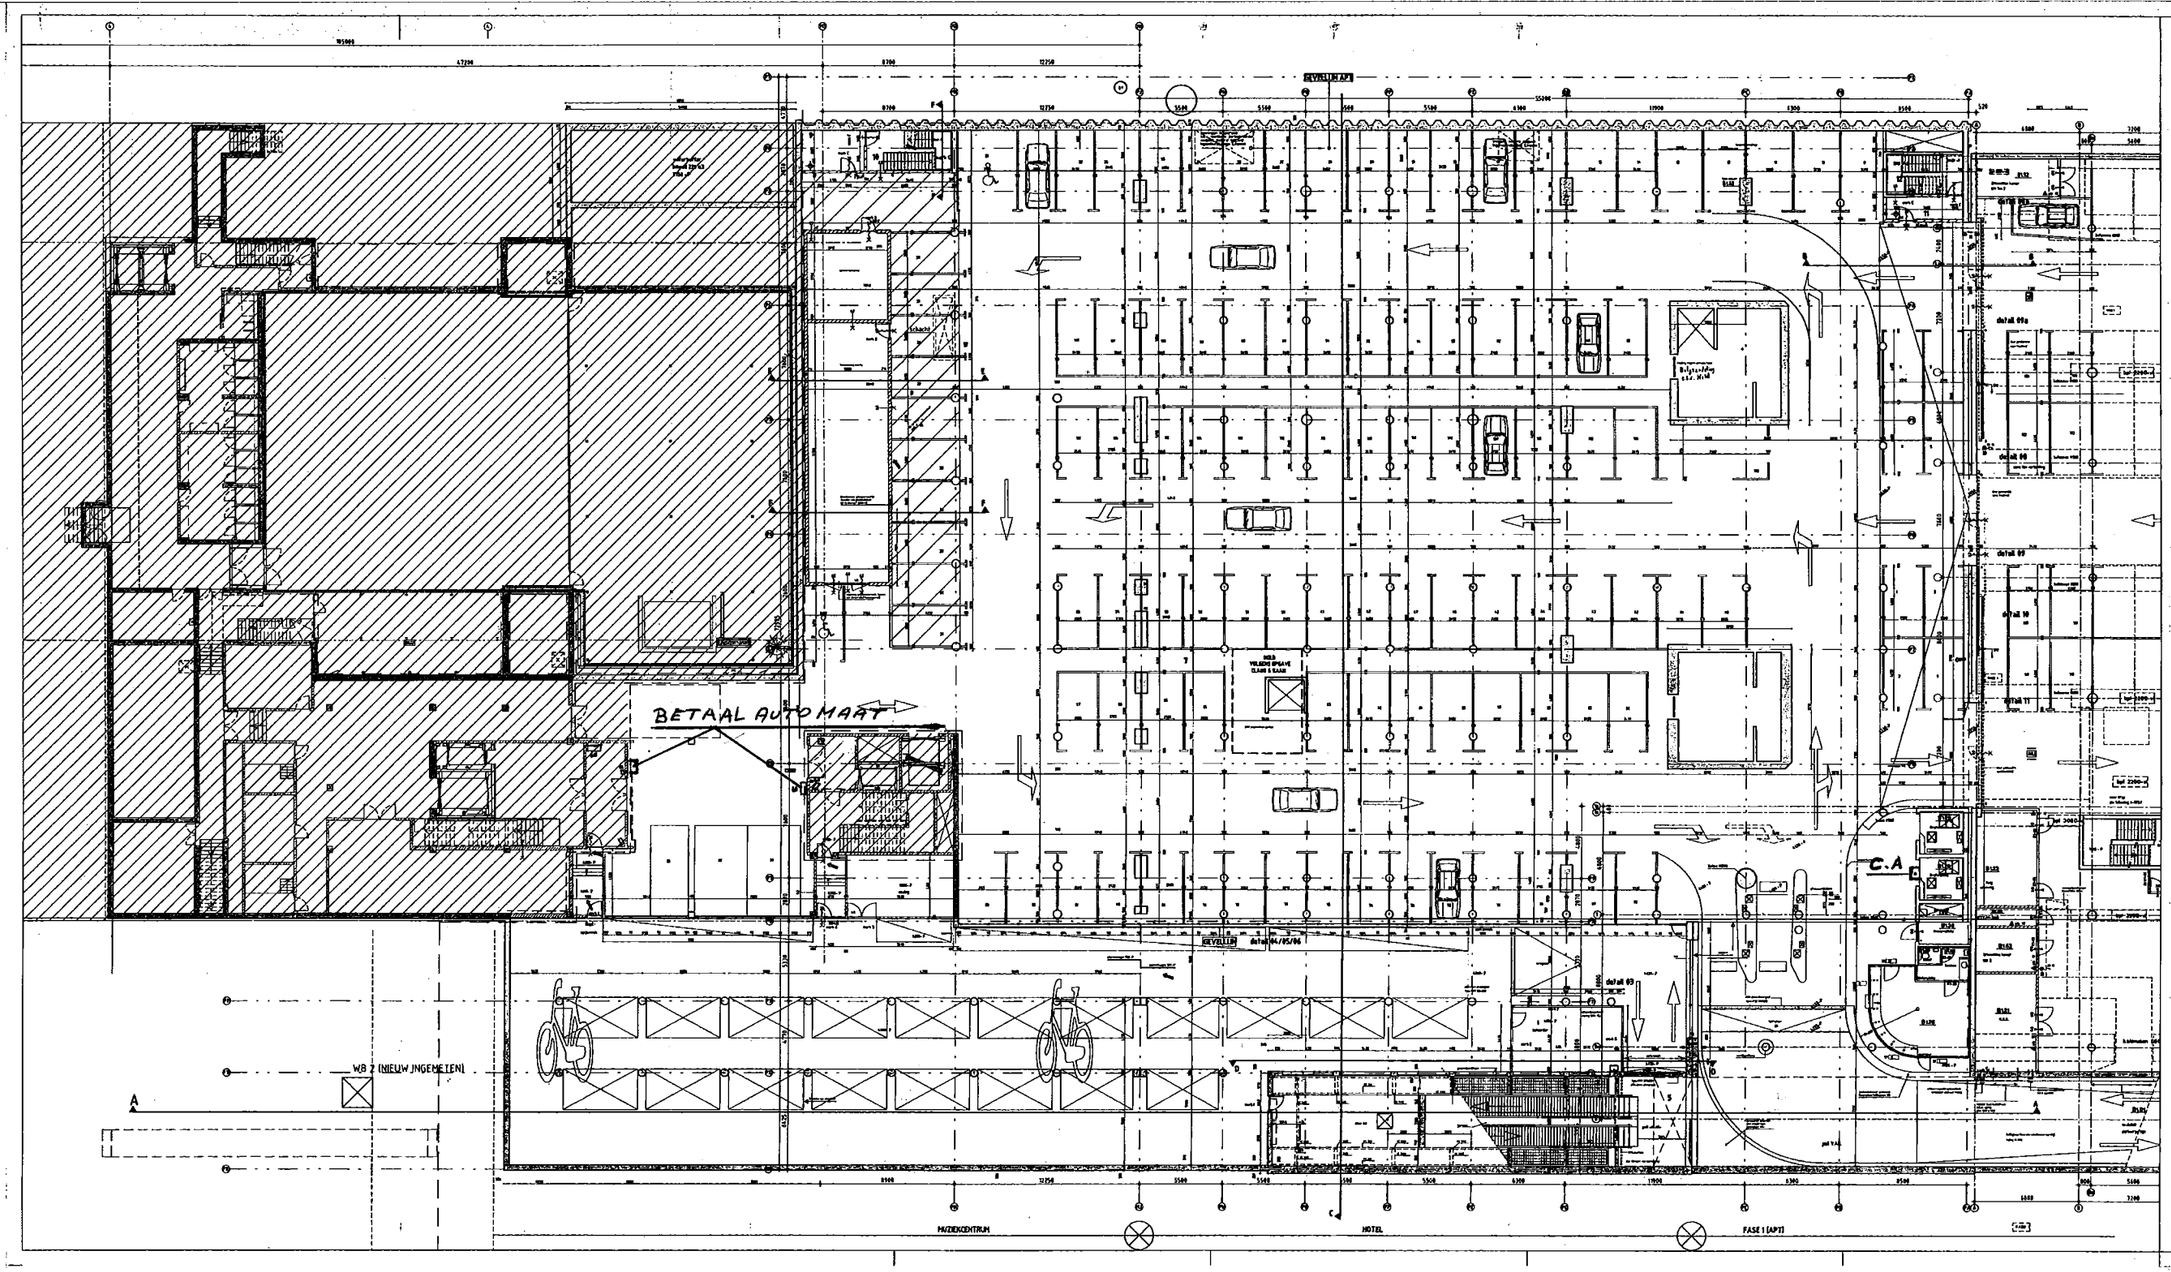

RENVOOI

- gemeentelijk verkeersbord
- lichtpunt
- in het werk gestorte beton
- licht schuifgevaar
- wand
- prefab beton
- deur zelfsluitend
- 36 mm. VBD90
- 45 mm. VBD90
- brandslangkoppel Lo20m D=19mm Spuitmondstuk
- poederblusser, inhoud 12kg
- handbrandmelder
- brandweerlift
- nooduitgang
- vluchtrichtingaanduiding
- ventilatie-voorziening
- putten
- 2930.P Peilmaat bk stijgm. vloer
- 1.L landingshoogte
- peilmaat bk stijgm. vloer in hellingf. vluchtel
- tijgrichting
- elektriek
- laatste wijziging
- orange beurtelling
- ontwerp muziekcentrum
- F doorsnede parkeergarage
- F doorsnede muziekcentrum

voorzieningen parkeergarage / liftenstalling
co detectie en stroomdrukventilatoren
verliefde dieser opnemen in muziekcentrum
verliefde toevoer t.p.v. inrit en inblaasopening in noordgevel as F

- PDL = 0 (bovenkant afgewerkte vloer begane grond)= N.A.P. + 1,650 m

bouwbedrijf
INGEKOMEN
19 SEP. 2002

abt
26 SEP 2002

Wijziging	Omschrijving	Datum	Gct
A	diverse wijzigingen	11-01-02	hol
B	diverse wijzigingen	18-01-02	hol
C	doorbreking aangepast	07-02-02	hol
D	voorzieningen rolmts en aanwezige rolmtor	19-03-02	hpa
E	voorzieningen fietsenstalling gleuv kouwtjesgevel/kijkvlakken toegepast	15-01-02	pvr
F	wijziging ventilatiegebied + bekorting rolmts	05-04-02	pvr
G	diff. trend ventilatiegebied	19-07-02	pvr
H	aanpassingen ter hoogte van schuifdeur bet.AHC	15-07-02	hpa
I	Rolmts	21-08-02	hpa
J		- -	

HOLLWICH, OBATA + KASSABAUM, INC.
202 Baker Street
NW 1BY London
Telephone: 44 171.616.2205
Facsimile: 44 171.616.1987
Internet: http://www.hok.com

Peters Projectbureau BV
Dr. Schaepmanstraat 28A 2012 GS Haarlem
Postbus 4164 2003 EA Haarlem
Tel.023-543900 Fax.023-532115
E-mail: projectbureau@pbv.nl

PIETERS PROJECTBUREAU

Omschrijving : parkeergarage -1 totaaloverzicht

HOTEL KANT

Opdrachtgever : Gemeentelijk Grondbedrijf Amsterdam
Architect : Hollwich, Obata + Kassabaum, Inc. - London
Werk : Parkeergarage G.H.K. fase II / III

Werk nr. 499-041
Blad U-02/5

Formaat : B4/A4/A3 | Schaal : 1: 100 | Gct : hpa | Datum : 29-06-2001 | Bestand : G 02