



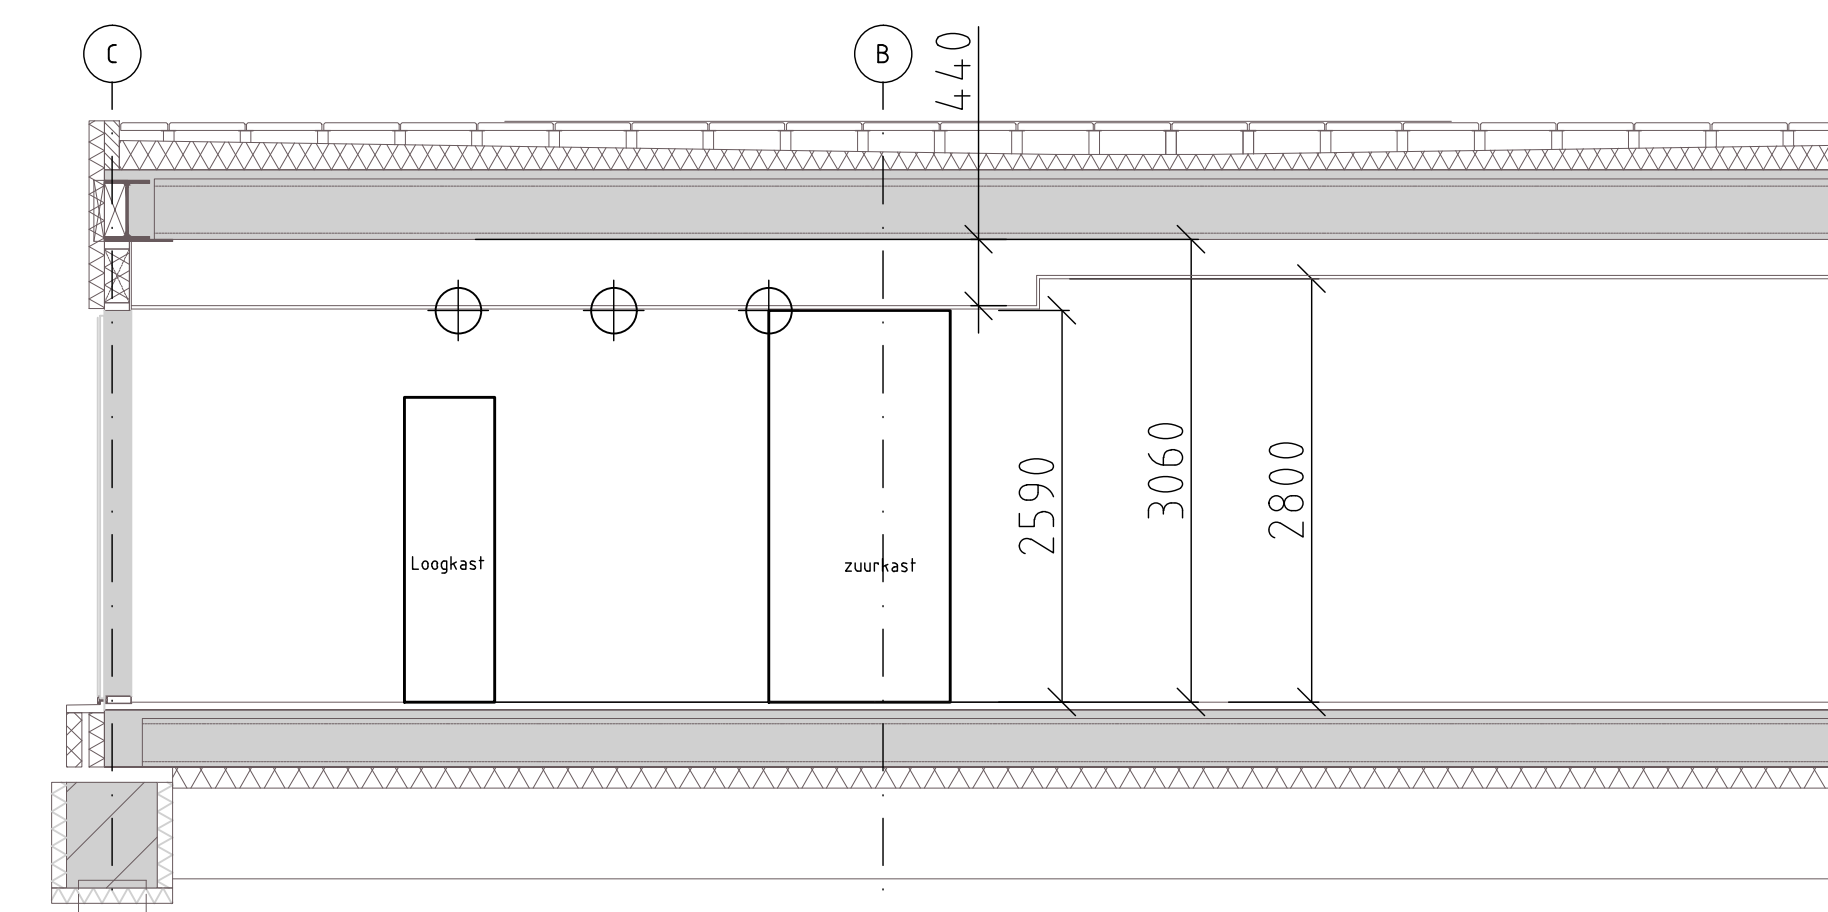

OVERZICHTSTEKENING

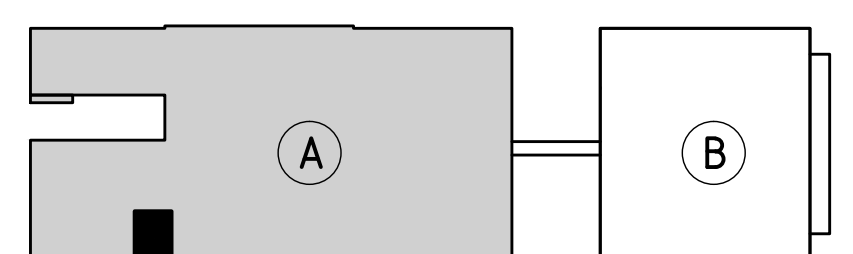


Bouwdeel A: College
Bouwdeel B: Sporthal


		Afschuifmaat
		Plaafandrosroer luchtoverzet
 Fabriek: Isthm. type RBK-60		Plaafandrosroer luchtoverzet
 Fabriek: Isthm. type RBK-LT		Wandrosroer luchtoverzet incl. pleium
 Fabriek: Isthm. type DAU		Wandrosroer luchtoverzet incl. pleium
 Fabriek: Isthm. type DCT		Wandrosroer luchtoverzet
 Fabriek: Isthm. type DTP		Luchtoverleiding
 Fabriek: Trux. type IZD-G		Kanaalafroter
 Fabriek: Trux. type VFC		Deursleutel
 Fabriek: DEC. type Sonderex 35 (mm. In)		Luchtoefbet
 Fabriek: Alcantara. type 2000/100		Stromingsrichting lucht
		Ompdichte isolatie

	OMSCHRIJVING	ISOLATIEMATERIAAL	MATERIAAL
LUCHT	Luchtkanalen toevoer excl. zijkwerk	Minerale wol 25mm Fabr. Isover type: MD2	
	Luchtkanalen buiten gelegen	Minerale wol 50mm	Stucoplaat
	Buitenluchttoezugkanaal t.b.v. LBK Sperthol (dampdicht)	AF/Armaflex 13mm	
	Brandwerende isolatie	Minerale wol 40mm	30/60 min. brandvertragend


	OMSCHRIJVING	MATERIAAL
LUCHT	Luchtkanalen uitvoeren in luchtdichtheidsklasse: C	Sendzimir verzinkt plaatstaal
	Luchtafzuigkanalen t.b.v. chemie- en zuurkasten	Kunstof buis PVC
	Luchtafzuigkanaal t.b.v. keuken collage	RVS

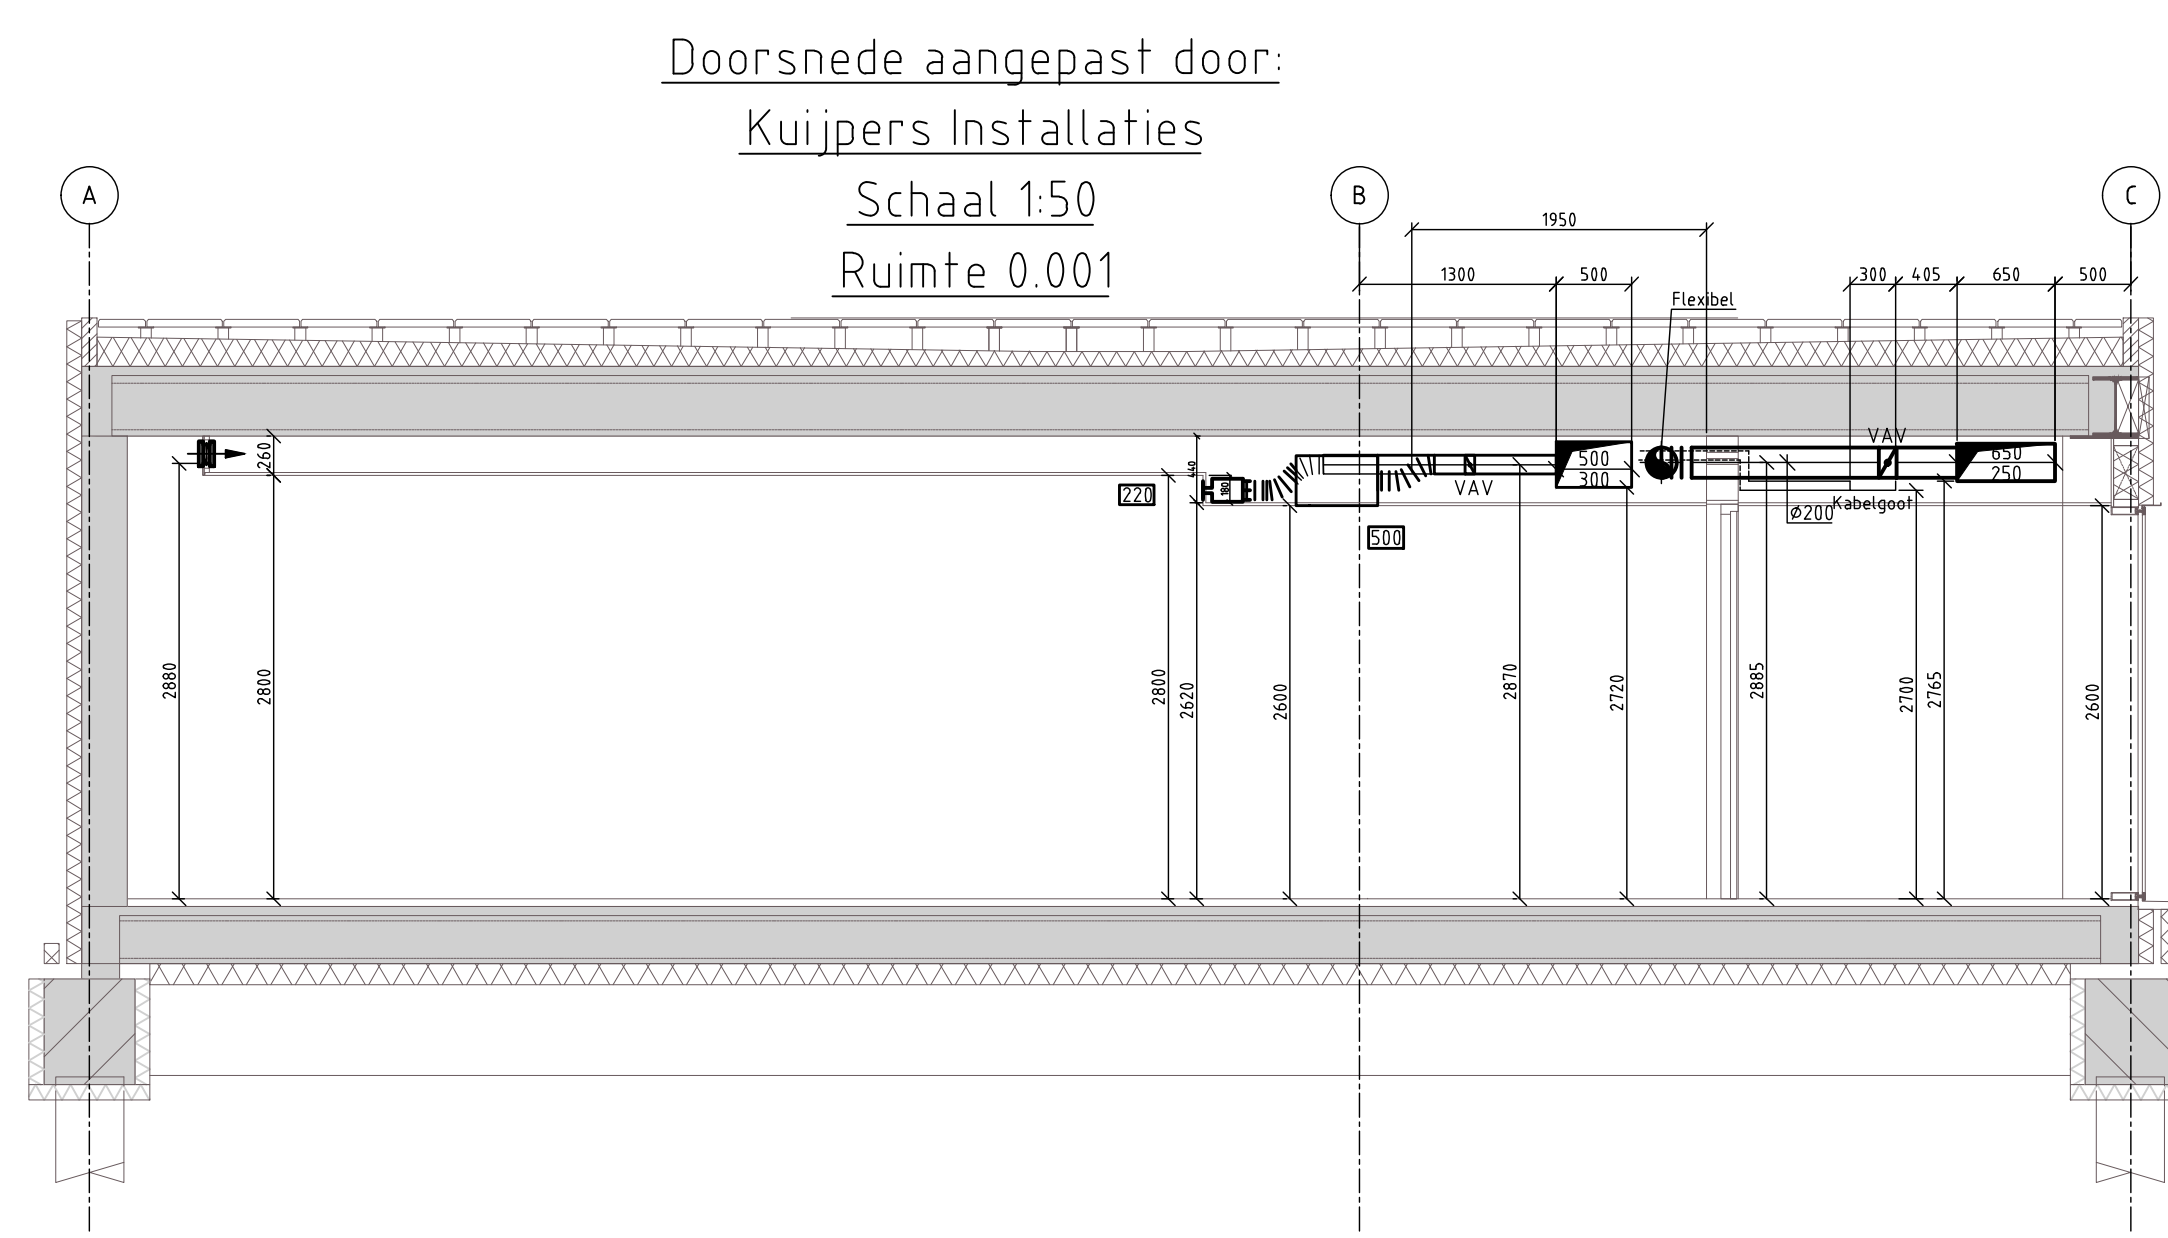


Doorsnede aangepast door
Kuijpers Installaties
Schaal 1:50
Ruimte 0.001

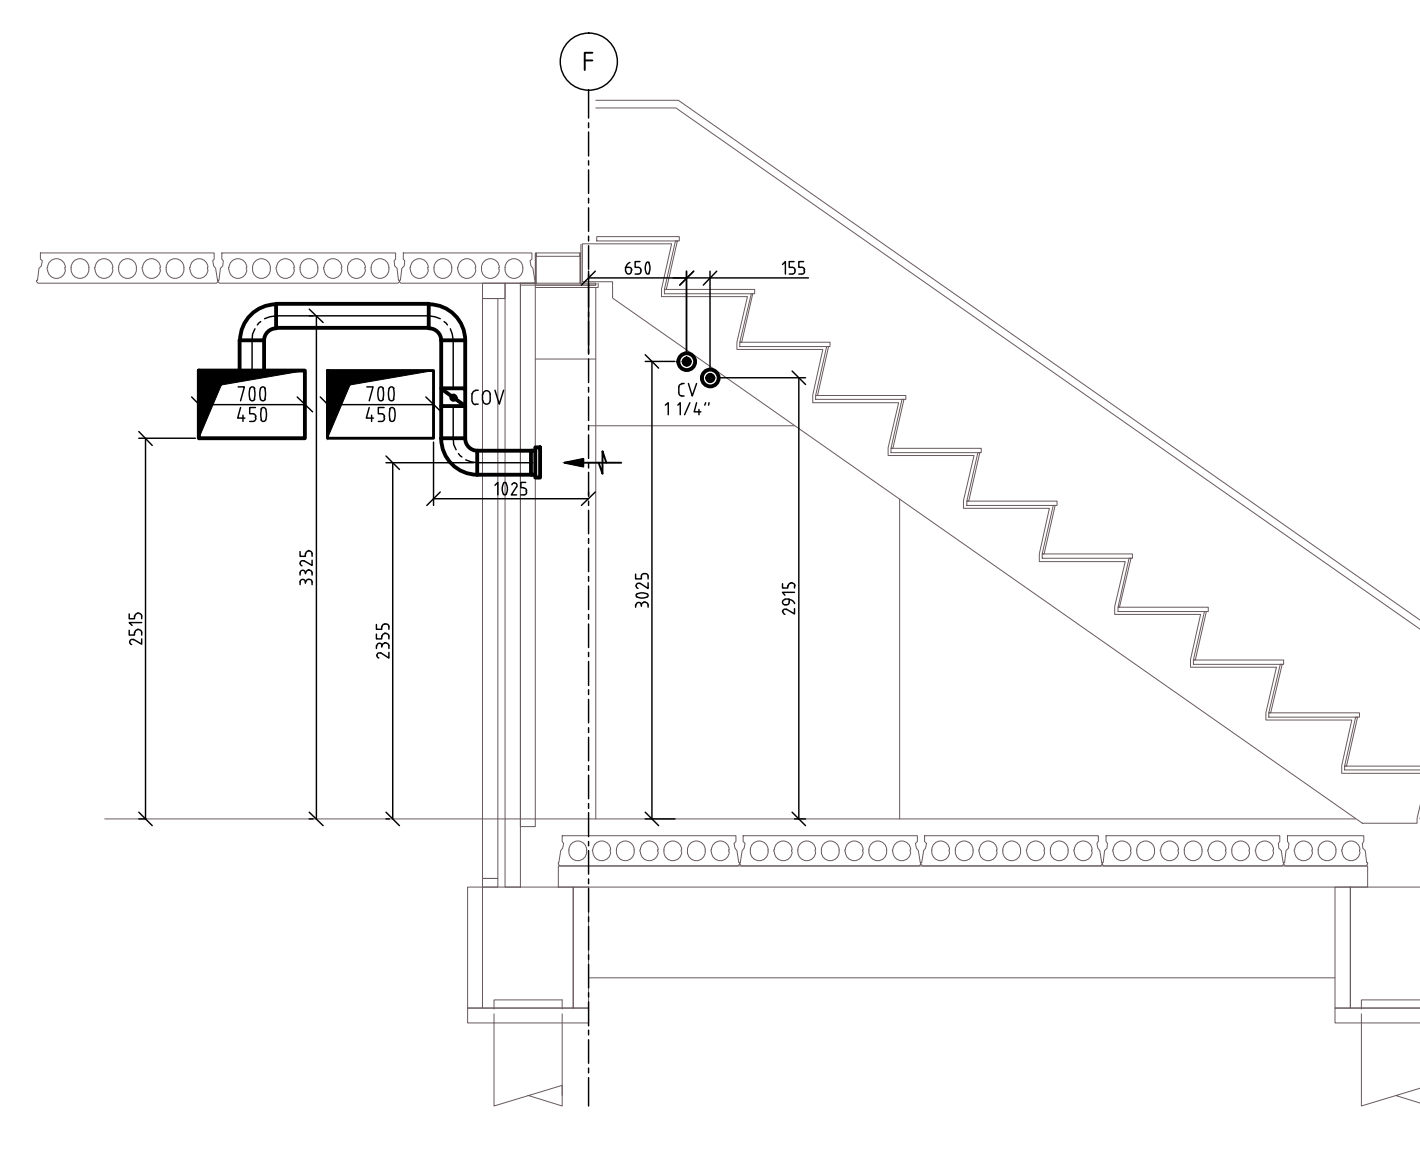

Doorsnede CC-CC
Schaal 1:50

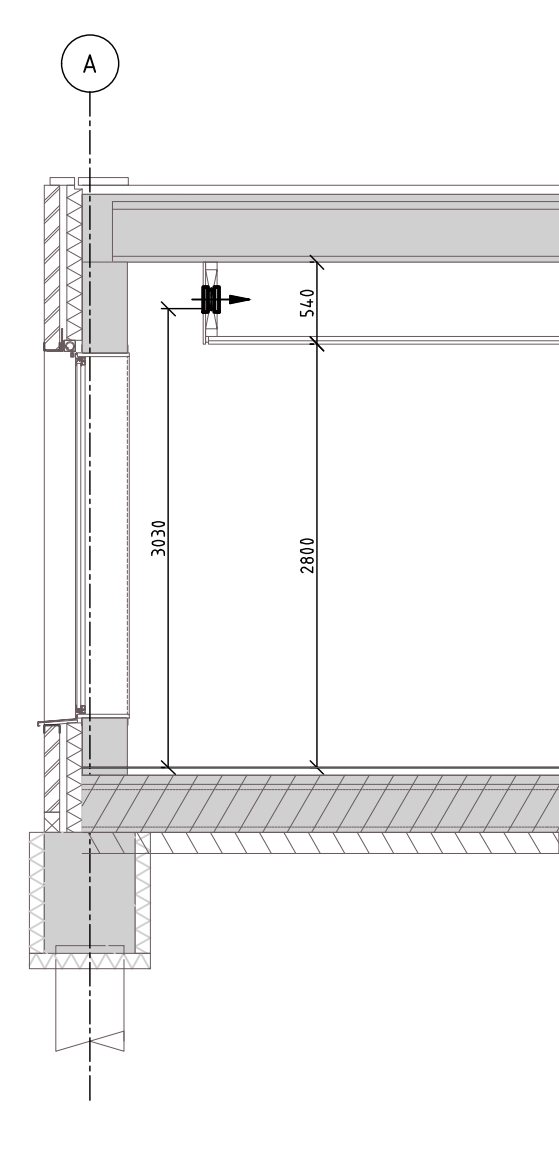

Doorsnede CD-CD
Schaal 1:50

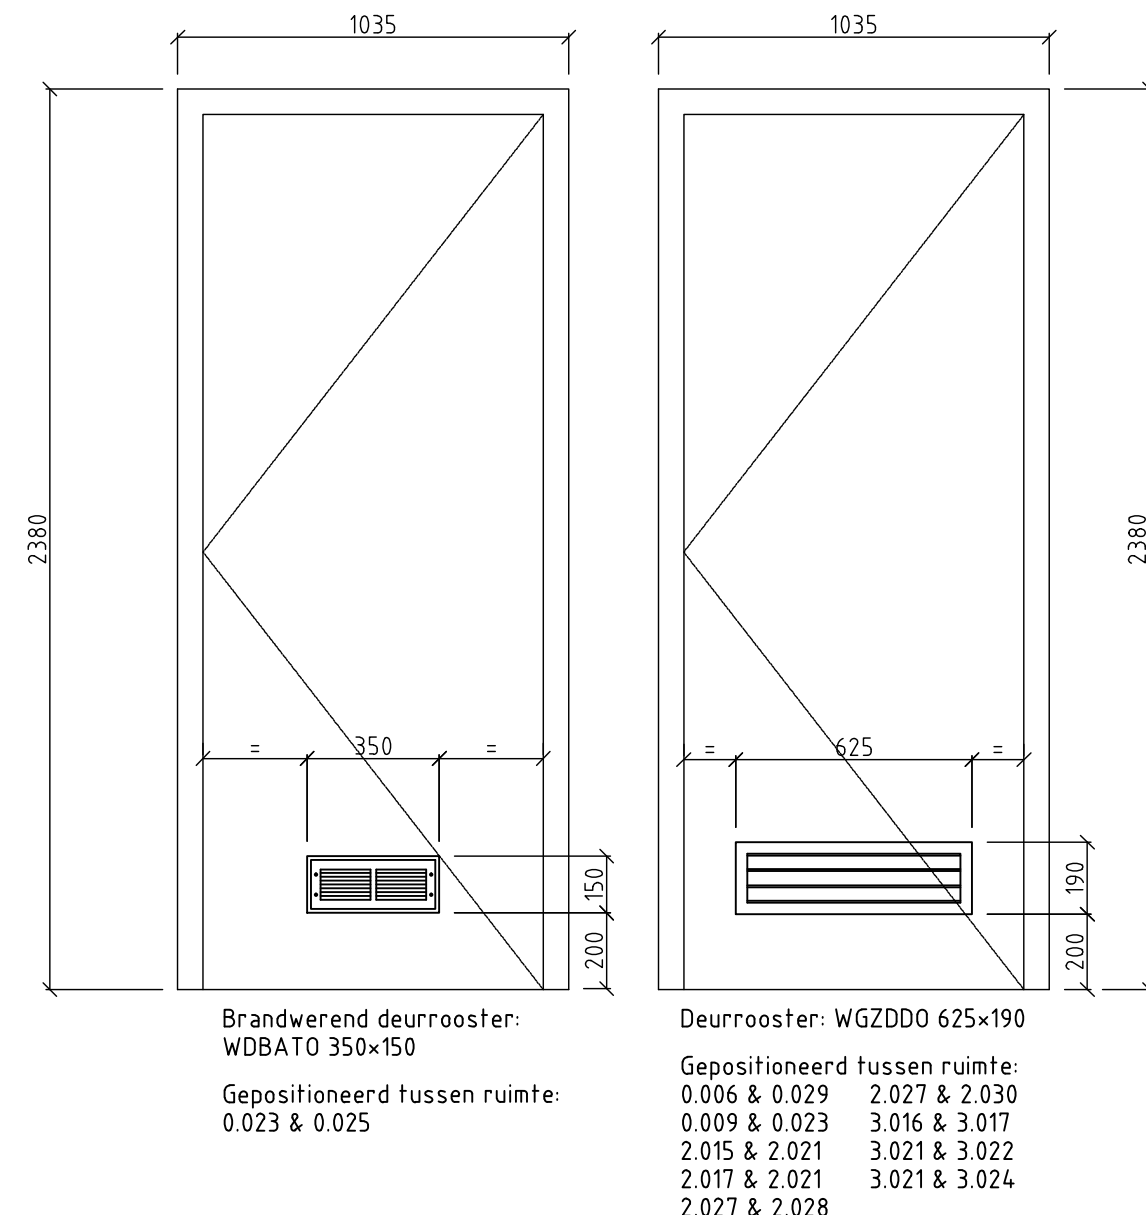

Detail deуроosters
Schaal 1:20

Gemeente  Amstelveen

Vastgoed	Bouwzaken
Laan Nieuwer-Amstel 1, 1182 JR Amstelveen, Postbus 4, 1180 BA Amstelveen, T (020) 540 46 66, F (020) 540 41 42	

DMV ARCHITECTEN



WHR, Installatie-adviseurs bv
Maarssebroeksesteedijk 19a, Utrecht
Postbus 1105
3600BC Maarssebo
T: 030 - 242 63 50
F: 030 - 242 63 59
E: atrecht@wht.nl
W: www.wht.nl

REVISIE APRIL 2013

Amstelveen College en Sporthal
MV-installaties begane grond college

Getekend:	M
Gezien:	
Accoord:	



De Meern tel. 030-6629300 fax. 030-6629301 www.kuijpers.com	Tekeningnr.	W0A-1
	Bladnr.	

AutoCAD file: W0