



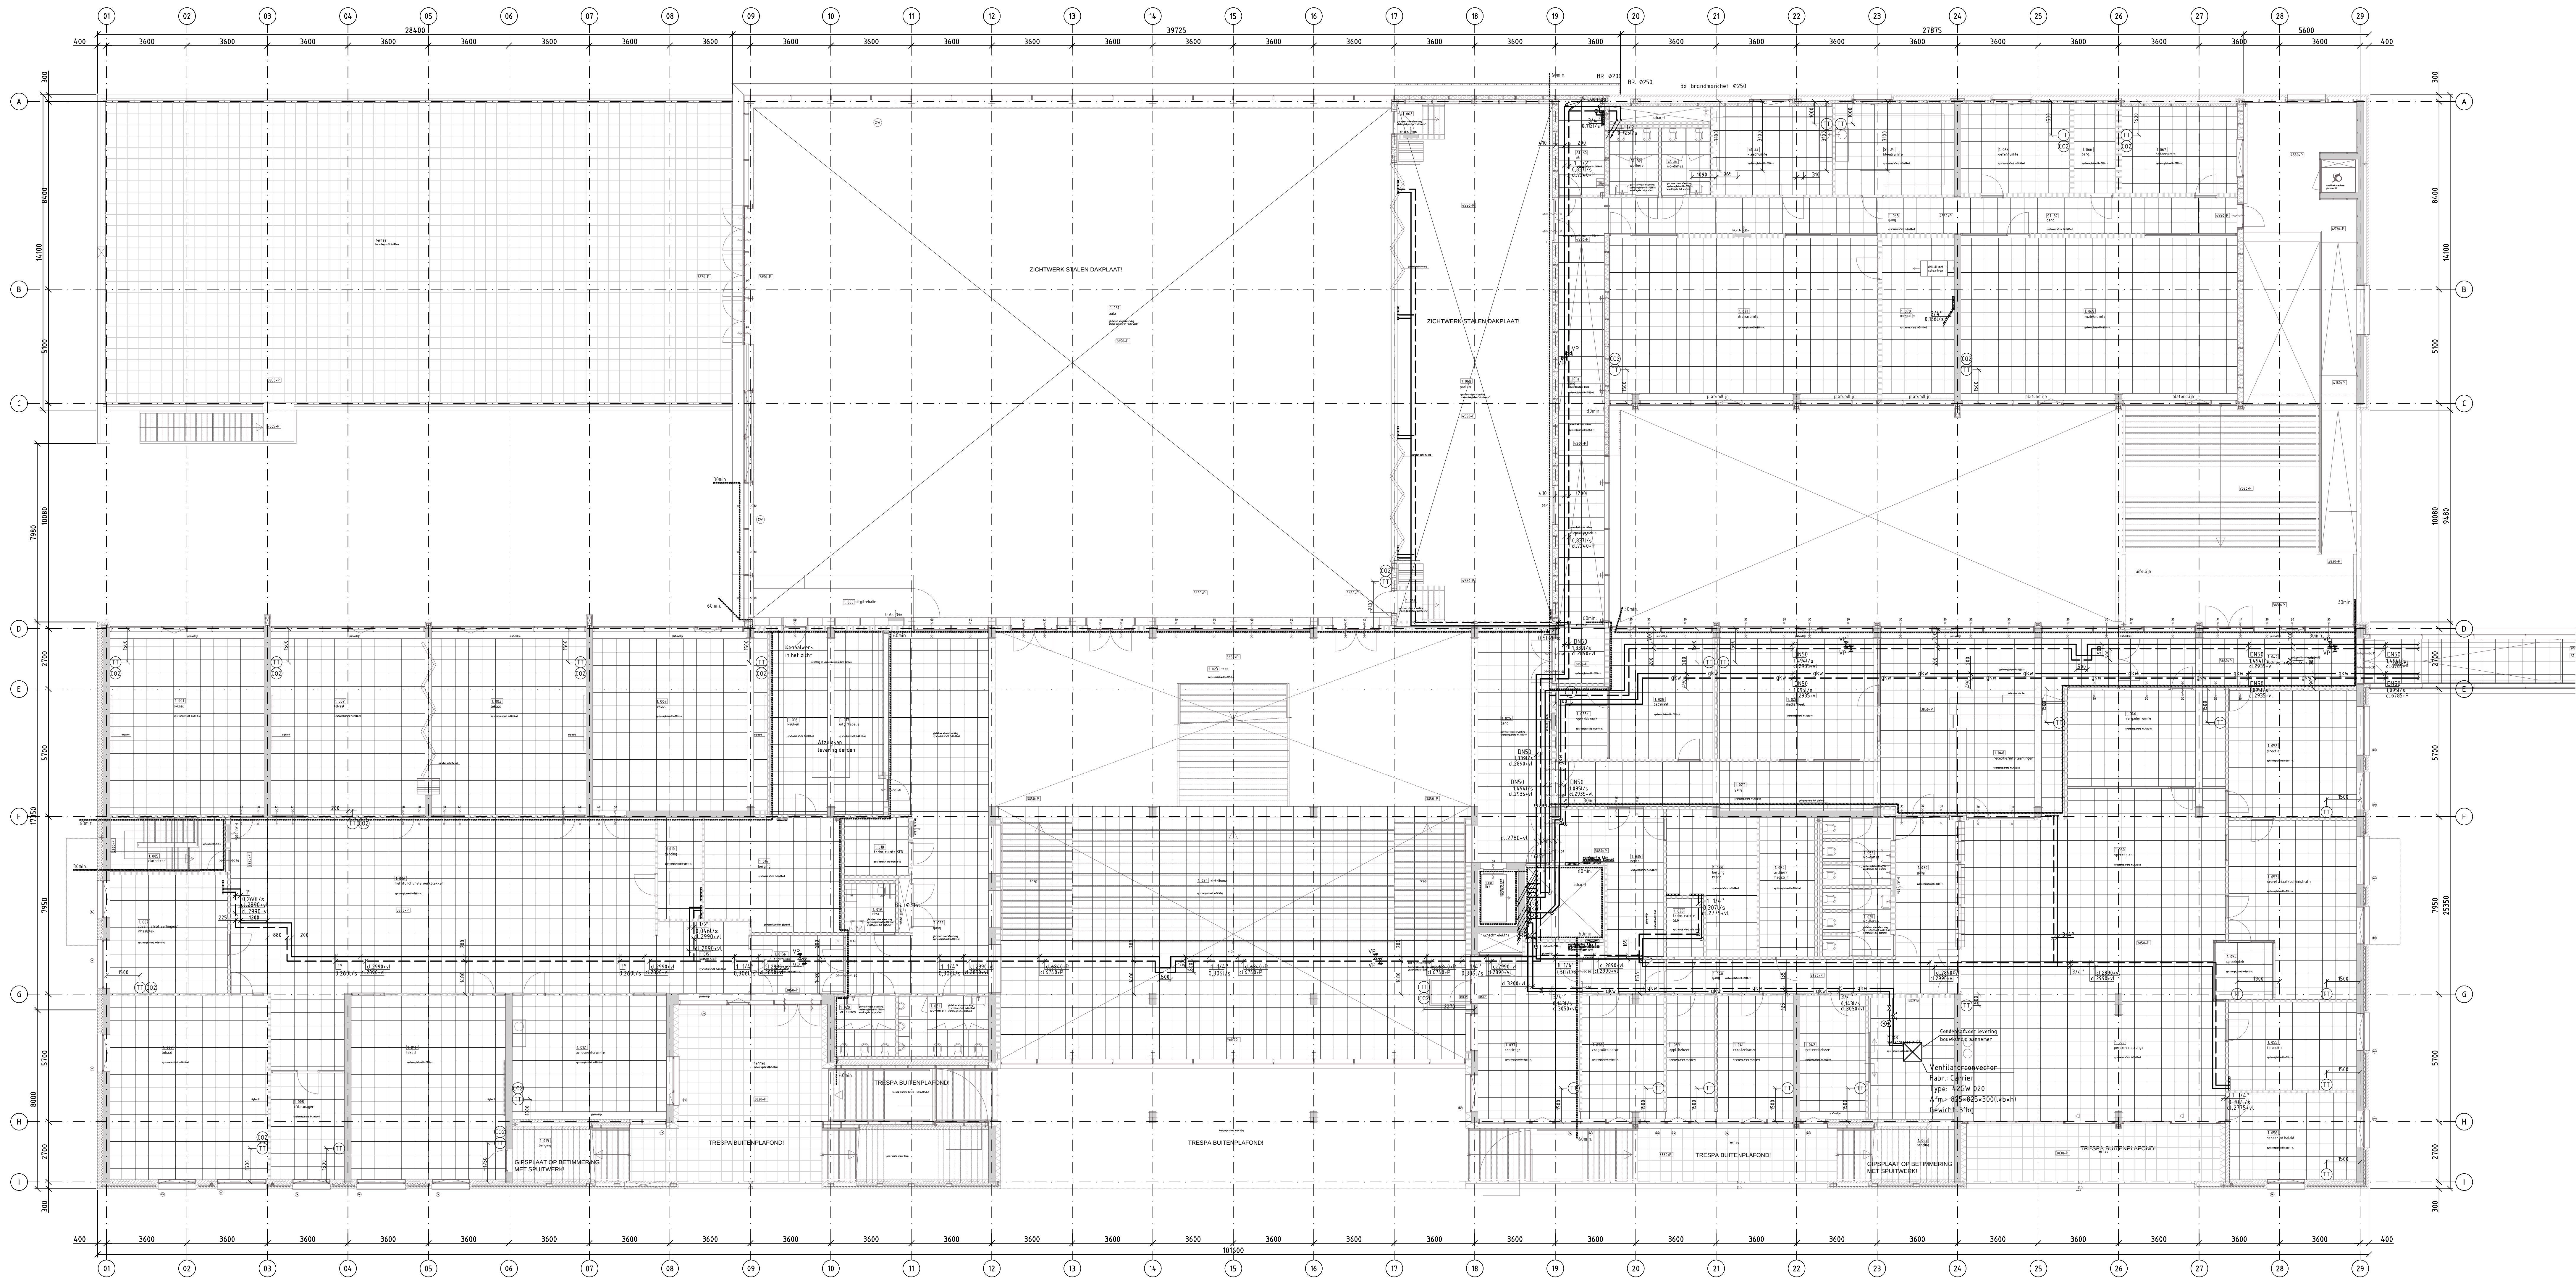

OVERZICHTSTEKENING

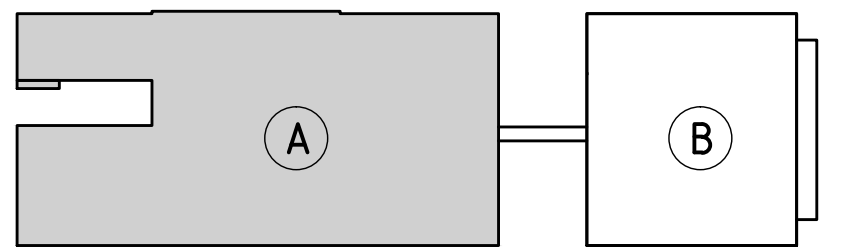

Bouwdeel A: College
Bouwdeel B: Sporthal

RENVOOI


—	CV-aanvoleiding	✚	Klapafsluiter Fabr. Econosto Type Fig.215 Type Fig.138 ±1 1/2"
- - -	CV-terugleiding	✚	Iregelafsluiter Fabr. Tour & Andersson Type STAD ±1 1/2" Type STAF ±DN50
—	GW-aanvoleiding	✚	Thermoshaaf Fabr. AERASGARD Type RTM-C02 cl.1600-vl
- - -	GW-terugleiding	✚	Thermoshaaf incl. CO2-meter Fabr. AERASGARD Type RTM-C02 cl.1600-vl
✚	Ventilatorconvector Fabr. Carrier Type 450W/16 1b.v. ruimte 2.001/2.044/3.005 1b.v. ruimte 1.043	✚	Luchtpot Verdelers vloerverwarming
✚	Positie vloerverwarming	✚	Vastpuntconstructie
✚	Ribbenradiator	✚	

ISOLATIESTAAT

	OMSCHRIJVING	ISOLATIEMATERIAAL	MATERIAAL
CV	CV-leidingen in verlaagde plafonds en schachten diameter DN15 t/m DN40	Steenwol dikte 30 mm	
	CV-leidingen in verlaagde plafonds en schachten diameter DN50 t/m DN80	Steenwol dikte 40 mm	
	CV-leidingen in verlaagde plafonds en schachten diameter DN100 en groter	Steenwol dikte 50 mm	
	CV-leidingen in technische ruimte diameter DN100 en groter	Steenwol dikte 50 mm	
GW	GW-leidingen	AF/Armaflex 13mm	
GW	GW-leidingen buiten	AF/Armaflex 13mm	Stucoplaat


MATERIAALSTAAT

	OMSCHRIJVING	MATERIAAL
CV	CV-leidingen diameter 1/2" t/m 1 1/2"	Stalen draadbus NEN 3257
	CV-leidingen diameter vanaf DN50	Stalen viambus NEN 3253
	CV-leidingen onder de sportvloer	Rehal
	GW-leidingen diameter 1/2" t/m 1 1/2"	Stalen draadbus NEN 3257
GW	GW-leidingen diameter vanaf DN50	Stalen viambus NEN 3253
GW	Bron-leidingen	HDPE PN10

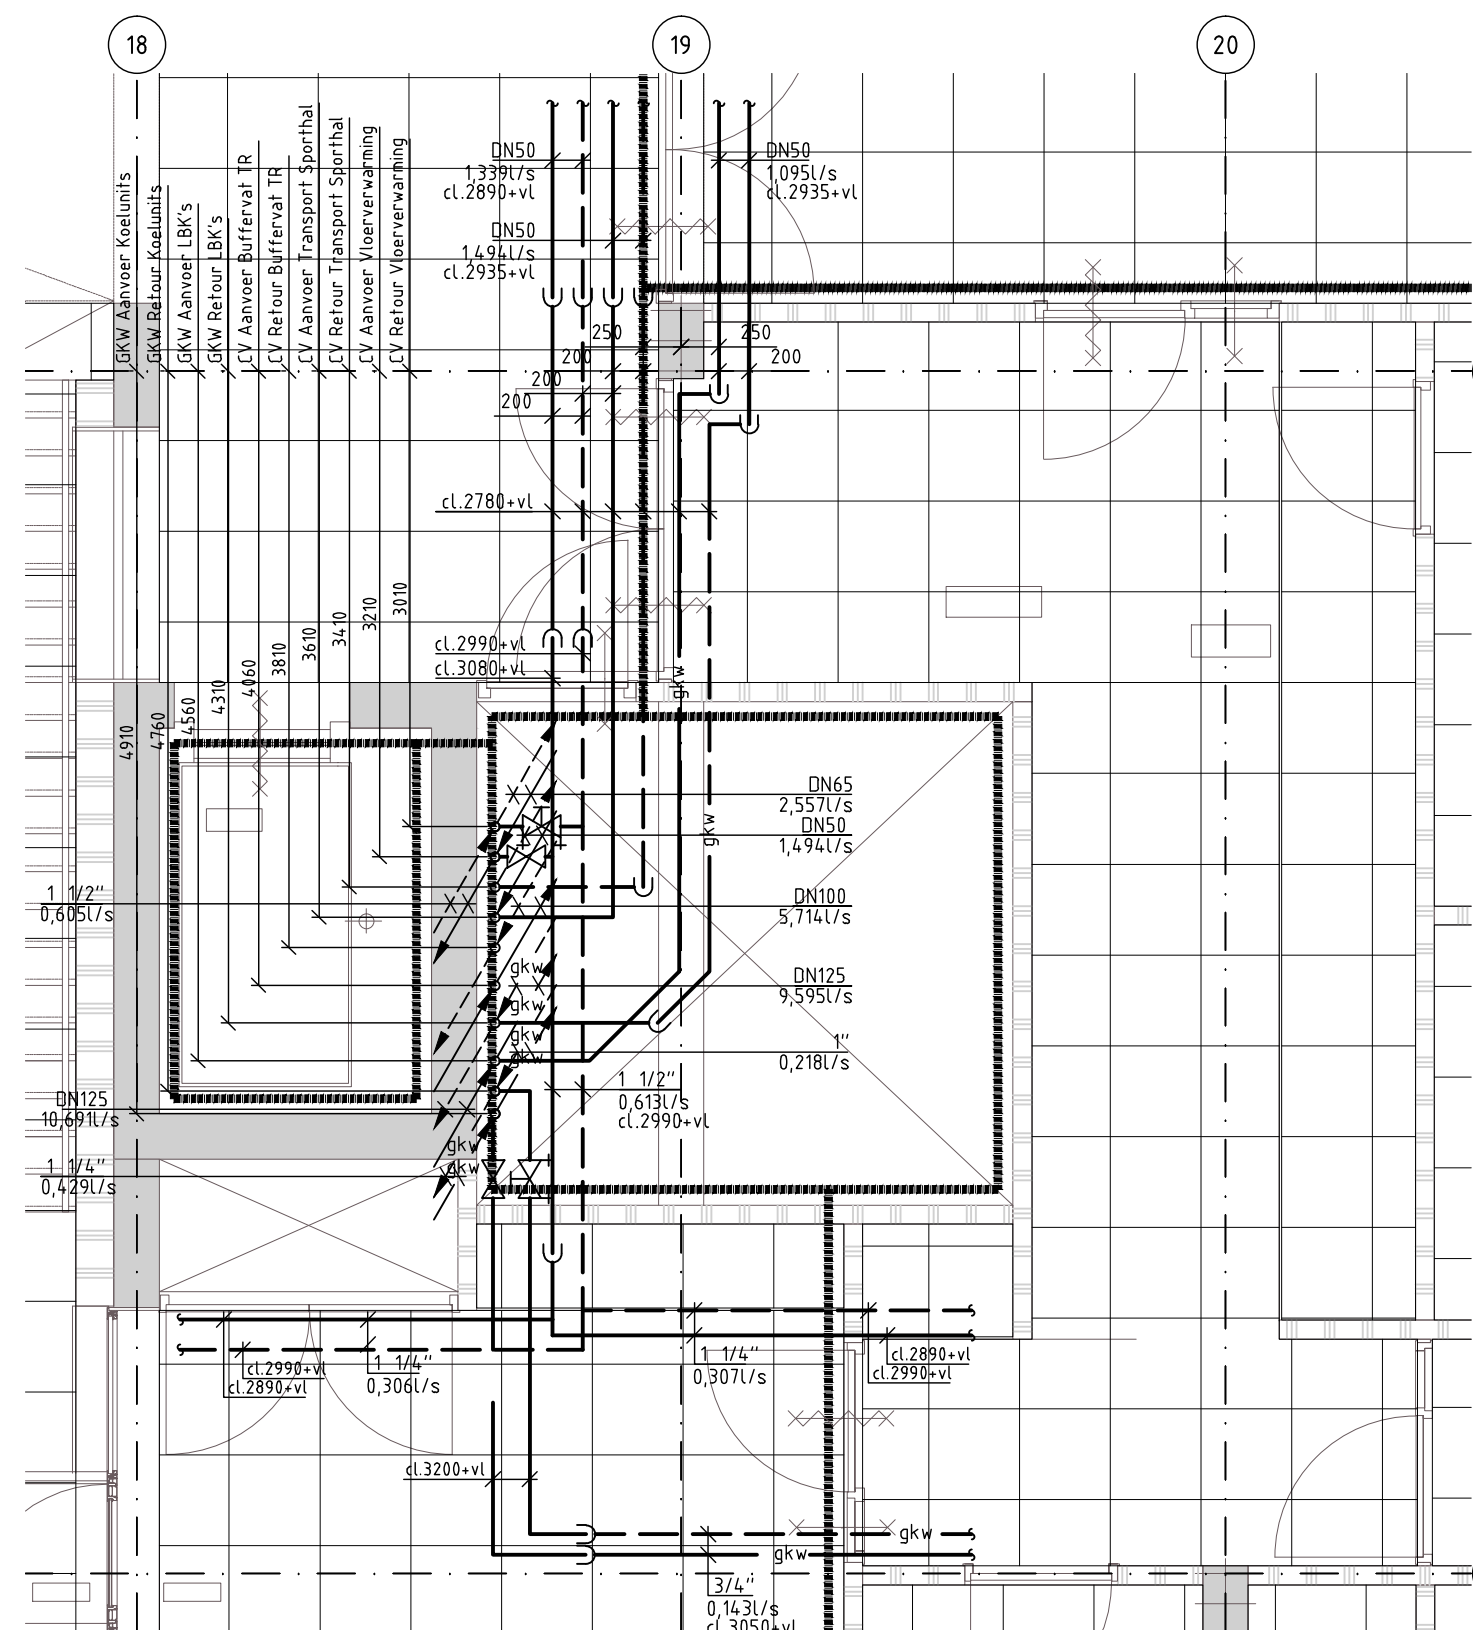


Schaal 1:50

Doorsnede aangepast door:
Kuijpers Installaties

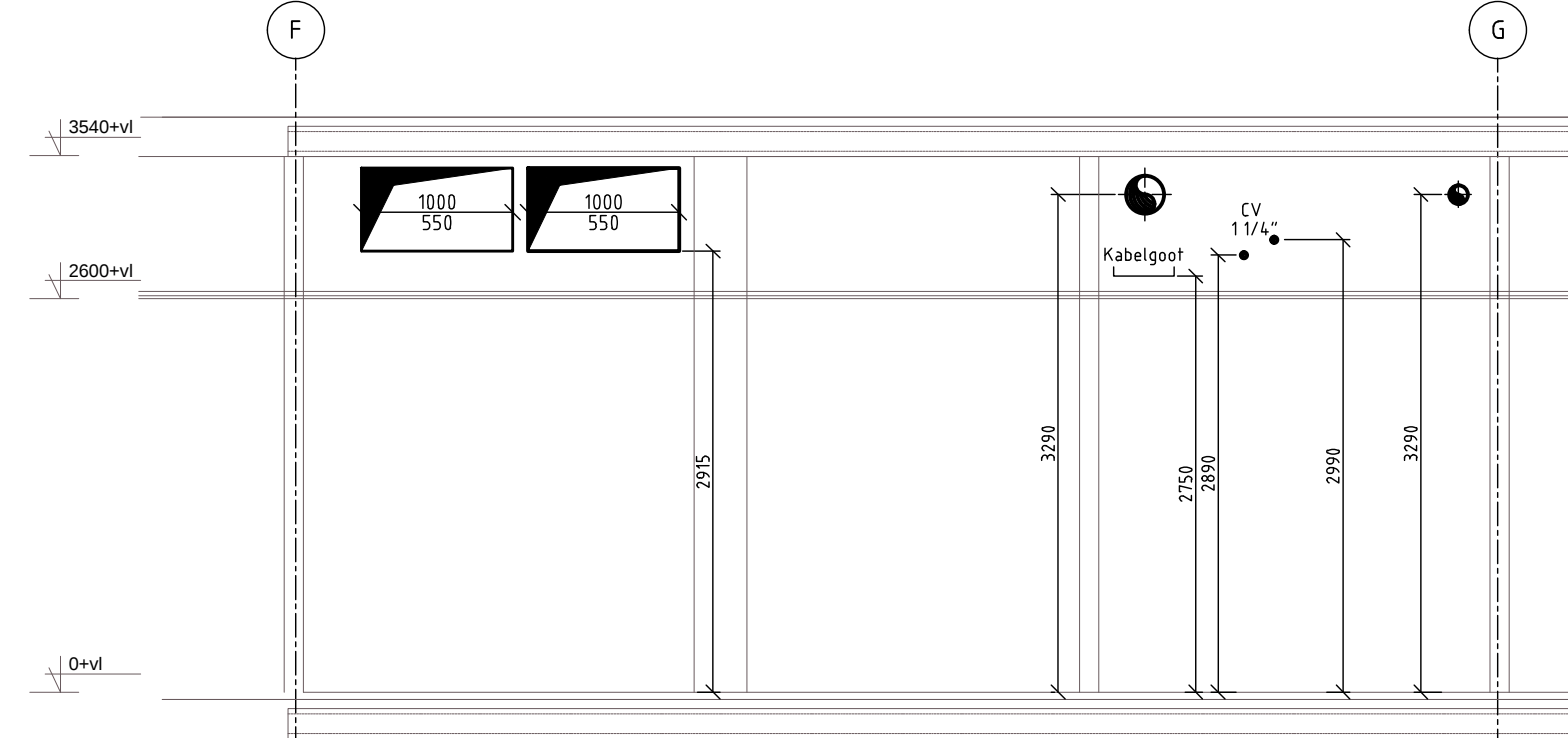

Schaal 1:50

Doorsnede aangepast door:
Kuijpers Installaties

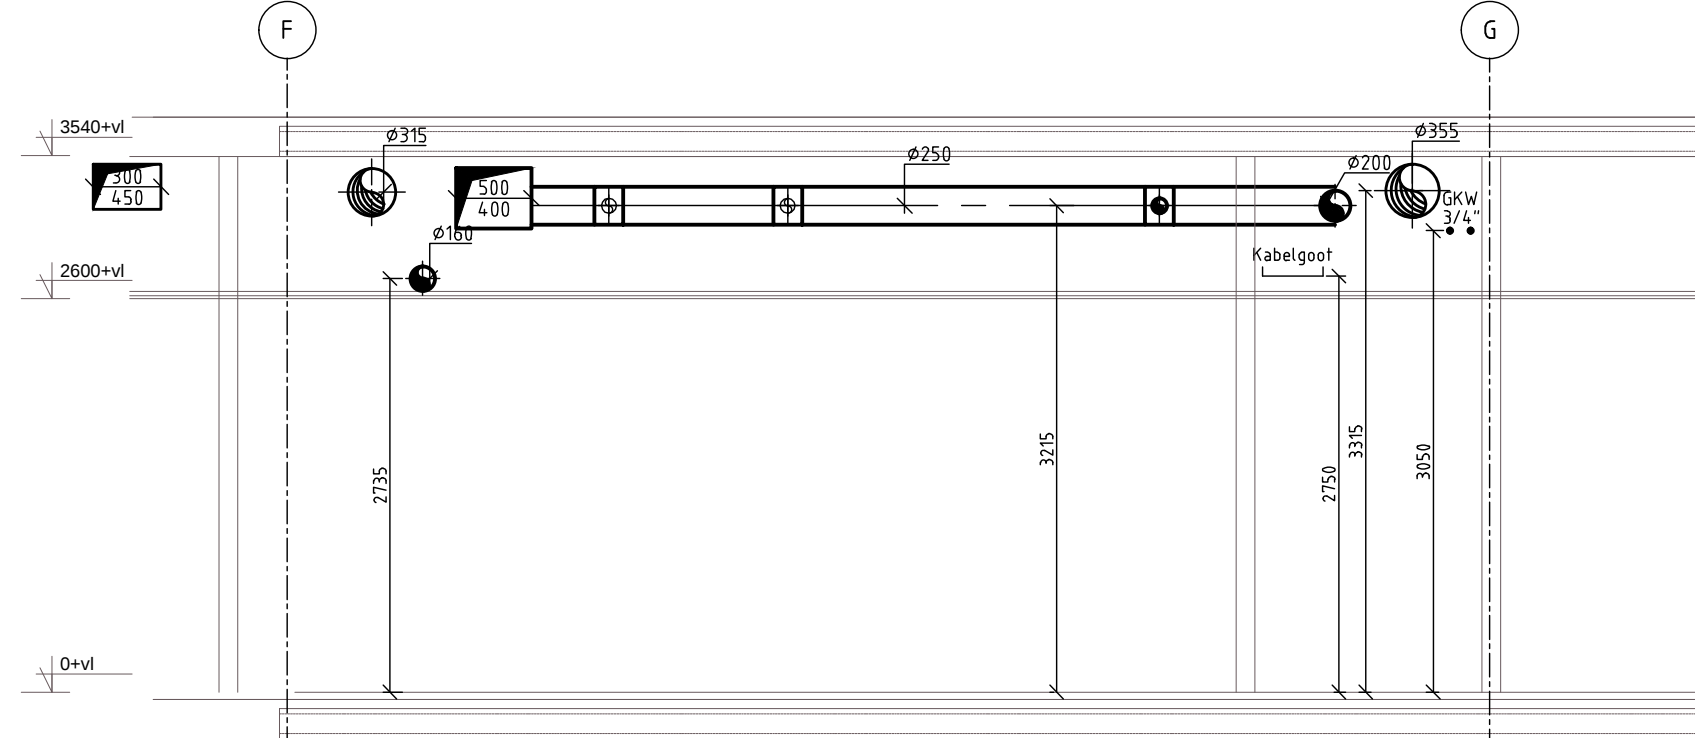

Schaal 1:50

Gemeente Amstelveen

Vastgoed Bouwzaken
Laas Nieuwer-Amstel 1, 1182 JR Amstelveen, Postbus 4, 1100 BA Amstelveen, T (020) 540 46 66, F (020) 540 41 42

DMV ARCHITECTEN

WHR

WHR Installatie-adviseurs bv
Maatschappij van de
Werkzaamheden
Postbus 1305
T: 020-242 02 00
F: 020-242 02 00
E: w@whr.nl
W: www.whr.nl

REVISIE APRIL 2013

Wijziging	Getekend	Omschrijving	A0	Datum	-	Definitief	Datum
Schaal	1:500	Formaat				Getekend	MK
Amstelveen College en Sporthal						Gezien	
CV- en GW-installaties 1e verdieping college						Accoord	
						Projector	2011180
						Tekeningnr	WIA-CV
						Bladnr	

Kuijpers

De Meern
Tel: 030-6629300
Fax: 030-6629301
www.kuijpers.com


AutoCAD file: W1