


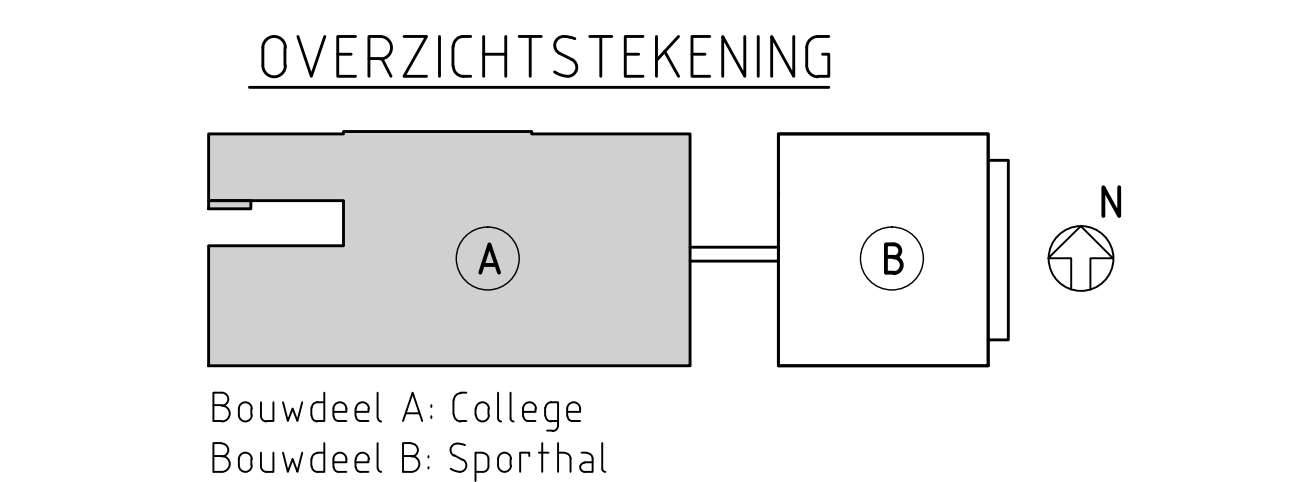

	Luchtkanaal rond		Afschuizet
	Luchtkanaal rechthoekig		Piafonderoest luthfoever
	Brandklep rond		Piafonderoest luthfoever
	Fabr. Inbuhra. Type IRB60		Piafonderoest luthfoever
	Brandklep rechthoekig		Wandrooster luthfoever incl. plenum
	Fabr. Inbuhra. Type IRBK-LT		Wandrooster luthfoever incl. plenum
	Constant-Volumeregelar (GV-klap)		Wandrooster luthfoever incl. plenum
	Variabel-Volumeregelar (VAV-klap)		Wandrooster luthfoever incl. plenum
	Fabr. Inbuhra. Type DUT		Wandrooster luthfoever incl. plenum
	Variabel-Volumeregelar (VAV-klap)		Luthverdelang Fabr. Inbuhra. Type WV-L rond
	Type DPT		Kanaalrooster
	Confrankolander regelklep Fabr. Troc. Type IDZ-G		Deurspleet
	Regelklep rond Fabr. Troc. Type VFC		Luthbediel
	Flexibele slang Fabr. DEC. Type Sonde 25 (mm. in)		Stroomrichting luth
	Flexibele slang f.b.v. zichwerk Fabr. Kaseleite. Materiaal: aluminium		Dampdichle isolatie
	Inspektieklu		
	Brandverende isolatie		
	Uitwendende isolatie		

	OMSCHRIJVING	ISOLATIEMATERIAAL	MATERIAAL
LUCHT	Luchtkanalen toevoer excl. zichtwerk	Minerale wol 25mm Fabr.: Isover type: MD2	
	Luchtkanalen buiten gelegen	Minerale wol 50mm	Stucoplaat
	Buitenluchtaanzuigkanaal i.b.v. LBK Sporthal (dampdicht)	AF/Armaflex 13mm	
	Brandwerende isolatie	Minerale wol 40mm	30/60 min. brandvertragend

	OMSCHRIJVING	MATERIAAL
LUCHT	Luchtkanalen uitvoeren in luchtdichtheidsklasse: C	Sendzimir verzinkt plaatstaal
	Luchtafzuigkanalen t.b.v. chemie- en zuurkasten	Kunststof buis PVC
	Luchtafzuigkanaal t.b.v. keuken college	RVS

REVISIE APRIL 2013

Deze tekening blijft eigendom van Kuipers en mag zonder onze schriftelijke toestemming niet
reproduceerd of aan derden ter inzage worden gegeven, noch voor of door derden worden gebruikt.