




0		1		2		3		4		5		6		7		8		9	
REGELKAST NAREGELINGEN PROJECT : SPORTLAAN 29 - AMSTELVEEN ADVISEUR : - INSTALLATEUR : KEMP INSTALLATIE bv - AMSTELVEEN REGELFIRMA : V en M bv - APELDOORN PANEELBOUWER : V en M bv - APELDOORN STATUS : REVISIE 15-05-2018																			
PB:01-02-18		WD:19-02-18		WD:01-03-18		PB:17-05-18													
A		B		C		D		E		F		G		WIJZ. DATUM		V&M comfortabel geregeld OMSCHRIJVING: VOORBLAD REVISIE 15-05-2018 PROJECT: SPORTLAAN 29 - AMSTELVEEN ADVISEUR: - INSTALLATEUR: KEMP INSTALLATIE bv - AMSTELVEEN REGELKAST : NAREGELINGEN ORDERNR. : 3131502 TEK.NR. : PL/PE/TK : RH/PB/WD ONTW.DATUM : 7-12-2017 BLAD: 1			


0		1		2		3		4		5		6		7		8		9																					
CODE										MATERIALEN										FABRIKAAT																			
6 K 2 PADNUMMER BENAMING BLADNUMMER 1 2 5-3 VERMOGENS- MAAKCONTACT OP BL.5 PADNR.3 13 14 8-6 MAAKCONTACT OP BL.8 PADNR.6 21 22 9-4 VERBREEKCONTACT OP BL.9 PADNR.4 14 12 11 7-5 WISSELCONTACT OP BL.7 PADNR.5 DI - DIGITALE INGANG AI - ANALOGIE INGANG UI - UNIVERSELE INGANG DO/DU - DIGITALE UITGANG AO/AU - ANALOGIE UITGANG																				SCHAKELPANELEN AANSLUITKLEMMEN HOOFDSCHAKELAAR <63A HOOFDSCHAKELAAR ≥63A KWH-METERS STROOMTRANSFORMATOREN ZEKERINGENHOUDERS RAILADAPTERS MAGNEETSCHAKELAARS MOTORBEVEILIGINGSCHAKELAARS ZEKERINGAUTOMAAT AARDLEKAUTOMAAT HULPRELAIS 230V HULPRELAIS 24V TJJDRELAIS TRANSFORMATOREN GELIJKSPANNINGSVOEDINGEN HAND - KEUZESCHAKELAAR INTERVENTIEMODULEN SIGNAALLAMPEN DRUKKNOPPEN WANDCONTACTDOZEN KASTVERLICHTING KASTVENTILATOREN										ELDON WEIDMÜLLER EATON SOCOMECE CARLO GAVAZZI CARLO GAVAZZI WÖHNER WÖHNER EATON EATON EATON EATON FINDER 55.33 (3-POLIG) FINDER 55.34 (4-POLIG) FINDER BELPA WEIDMÜLLER EATON CONTA CLIP CALPE CALPE FINDER NDU COSMOTEC									
AANSLUITKLEMMEN																																							
X0 = VOEDINGSKLEMMEN 230/400V X1 = HOOFDSTROOMKLEMMEN 230/400V X2 = STUURSTROOMKLEMMEN 230V X3 = STUURSTROOMKLEMMEN 24V X4 = MEETLEIDINGKLEMMEN X5 = VREEMDE SPANNING X6 = DATACOMMUNICATIE										AANSLUITKLEMMEN IN DE SCHAKELKAST AARDRAIL																													
DRAADKLEUREN																																							
HOOFDSTROOM 230/400VAC				FASE L1, L2, L3 SCHAKELDRAAD NUL AARDE				ZWART ZWART LICHTBLAUW GEEL/GROEN																															
STUURSTROOM 230VAC				FASE SCHAKELDRAAD NUL AARDE				BRUIN ZWART LICHTBLAUW GEEL/GROEN																															
STUURSTROOM 24VAC				FASE SCHAKELDRAAD NUL				ORANJE ORANJE WIT																															
STUURSTROOM 24VDC				+ SCHAKELDRAAD -				GEEL GEEL WIT																															
STUURSTROOM <15VDC				+ SCHAKELDRAAD -				ROOD ROOD WIT																															
REGELAPPARATUUR				MEETCIRCUIT REGELSIGNAAL DIG. INGANGEN DIG. UITGANGEN				- AI - AO/AU/Y - DI - DO/DU				GRIJS GROEN VIOLET VOLGENS GEGEVEN SPANNING																											
VREEMDE SPANNING								TRANSPARANT																															
DATA COMMUNICATIE				DATA LON-BUS				AFGESCHERMD ZWART EN WIT (GETWIST IN KABEL)																															

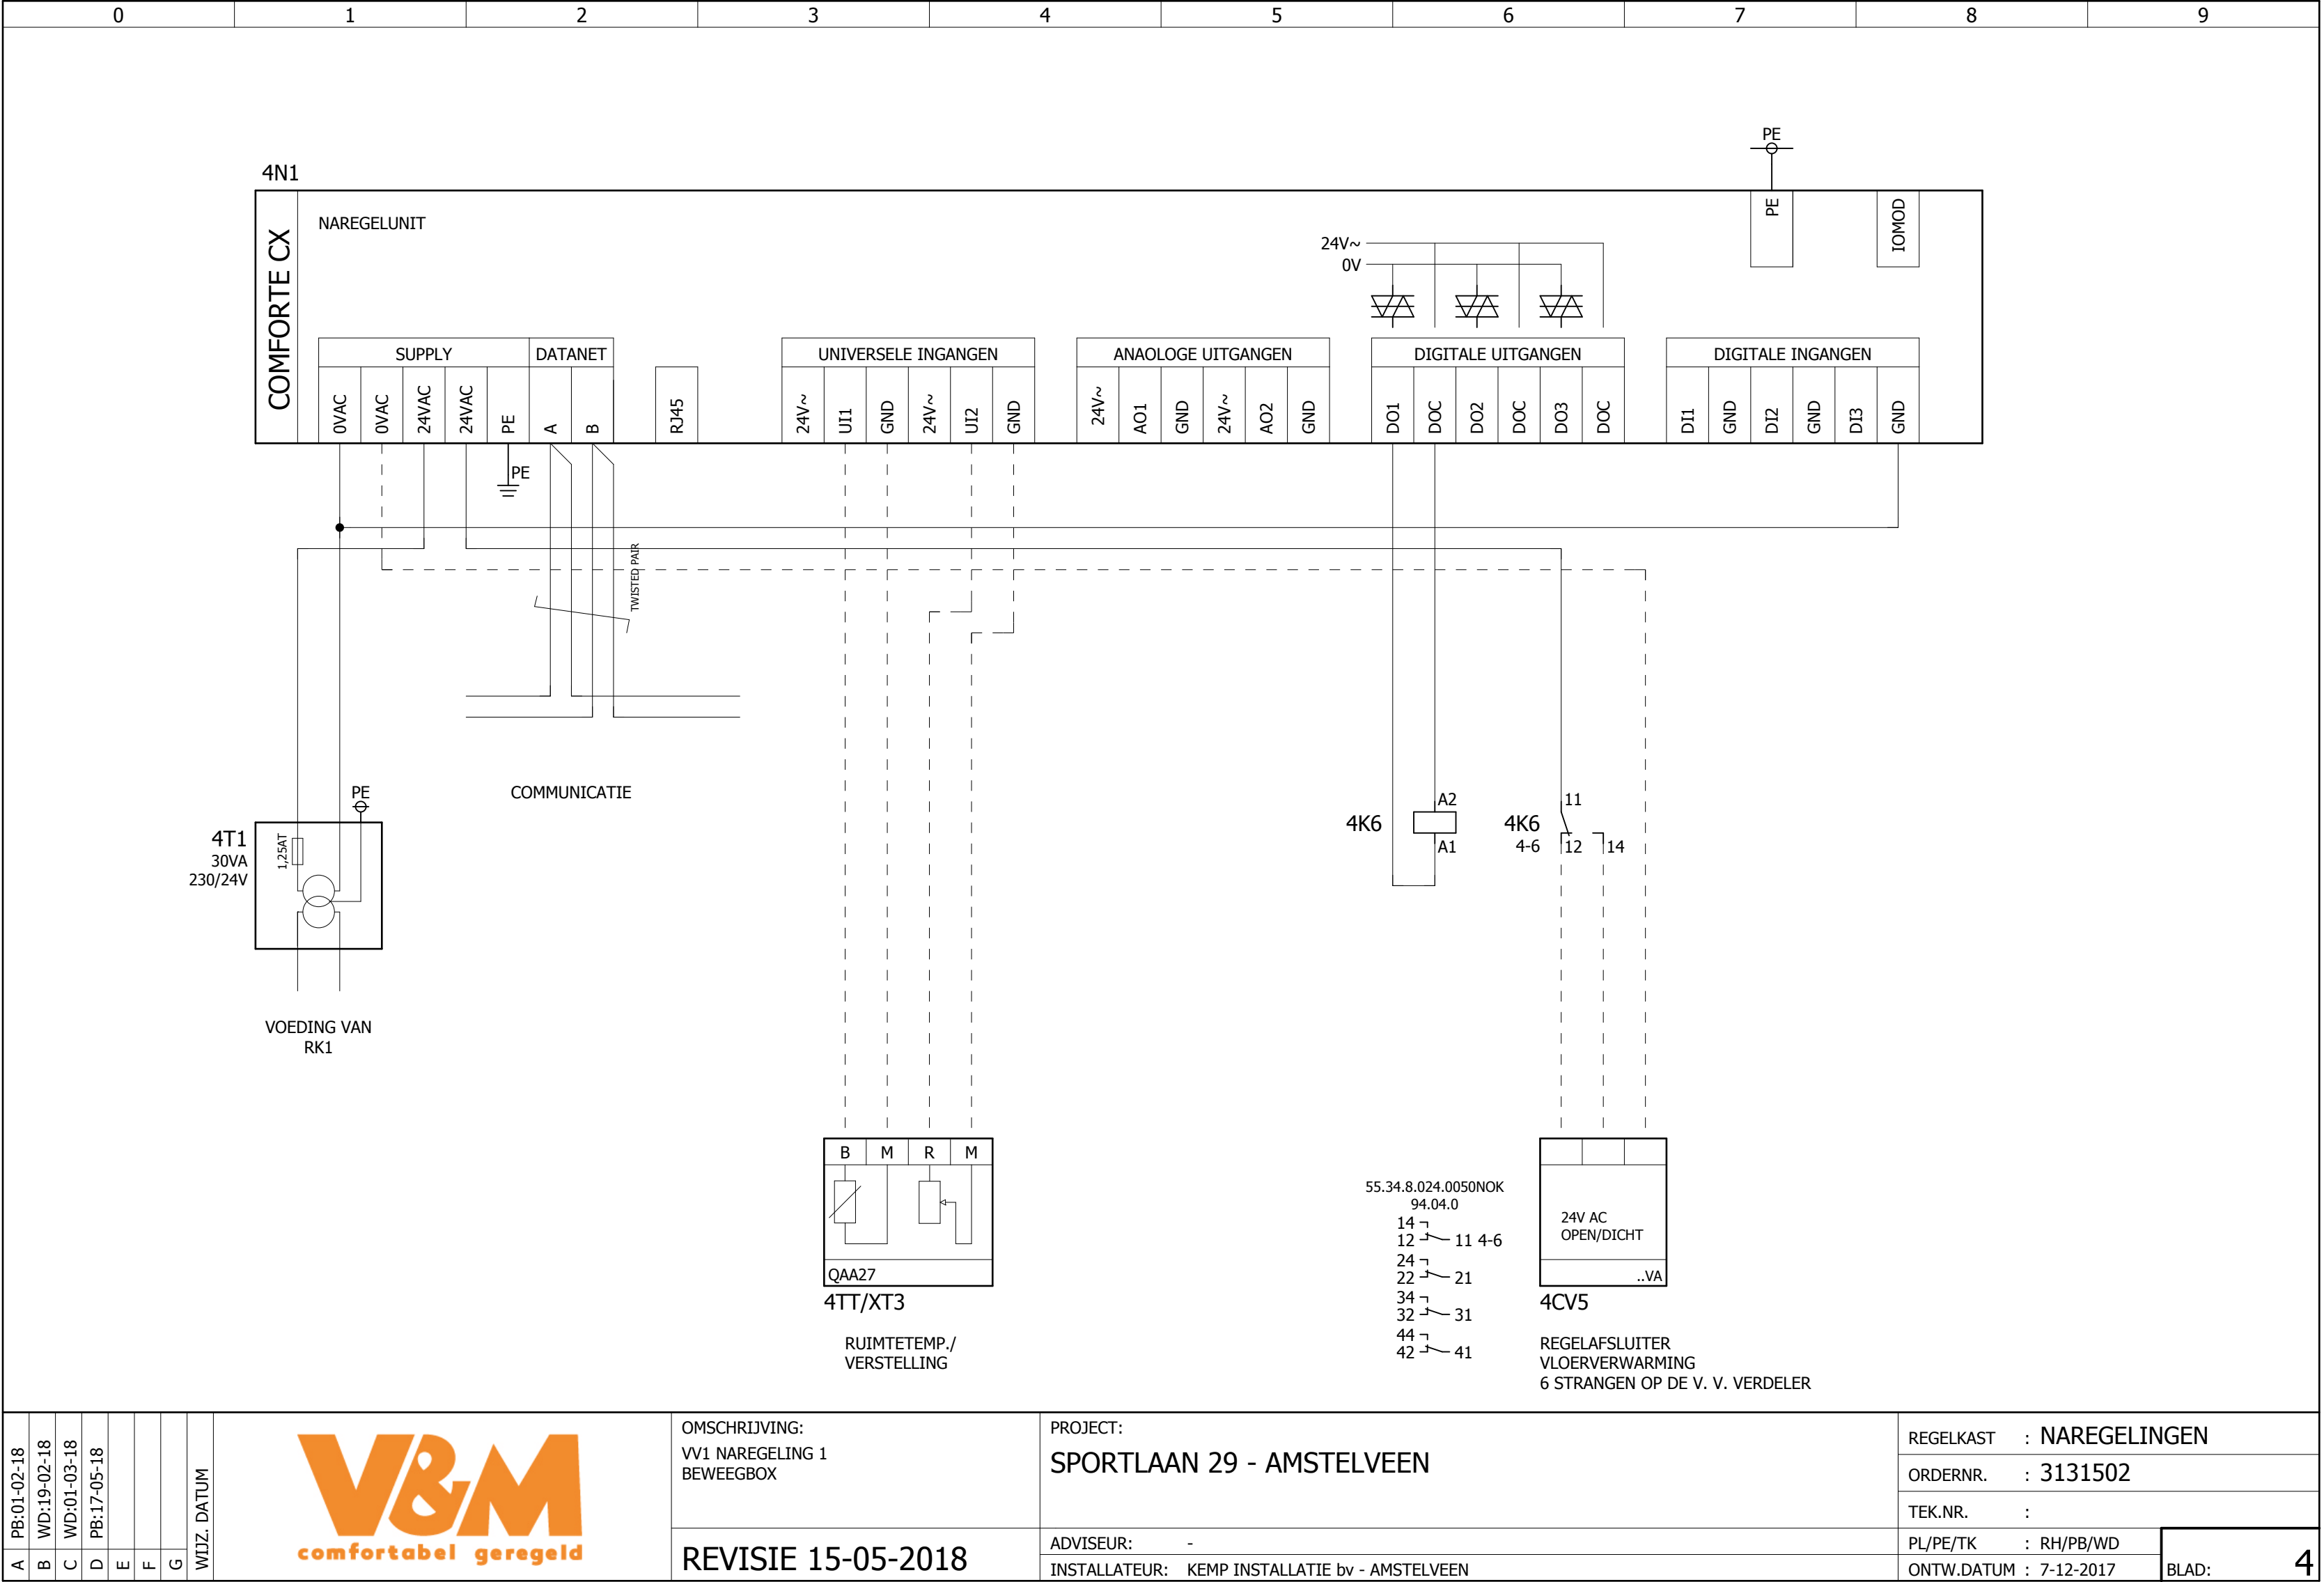

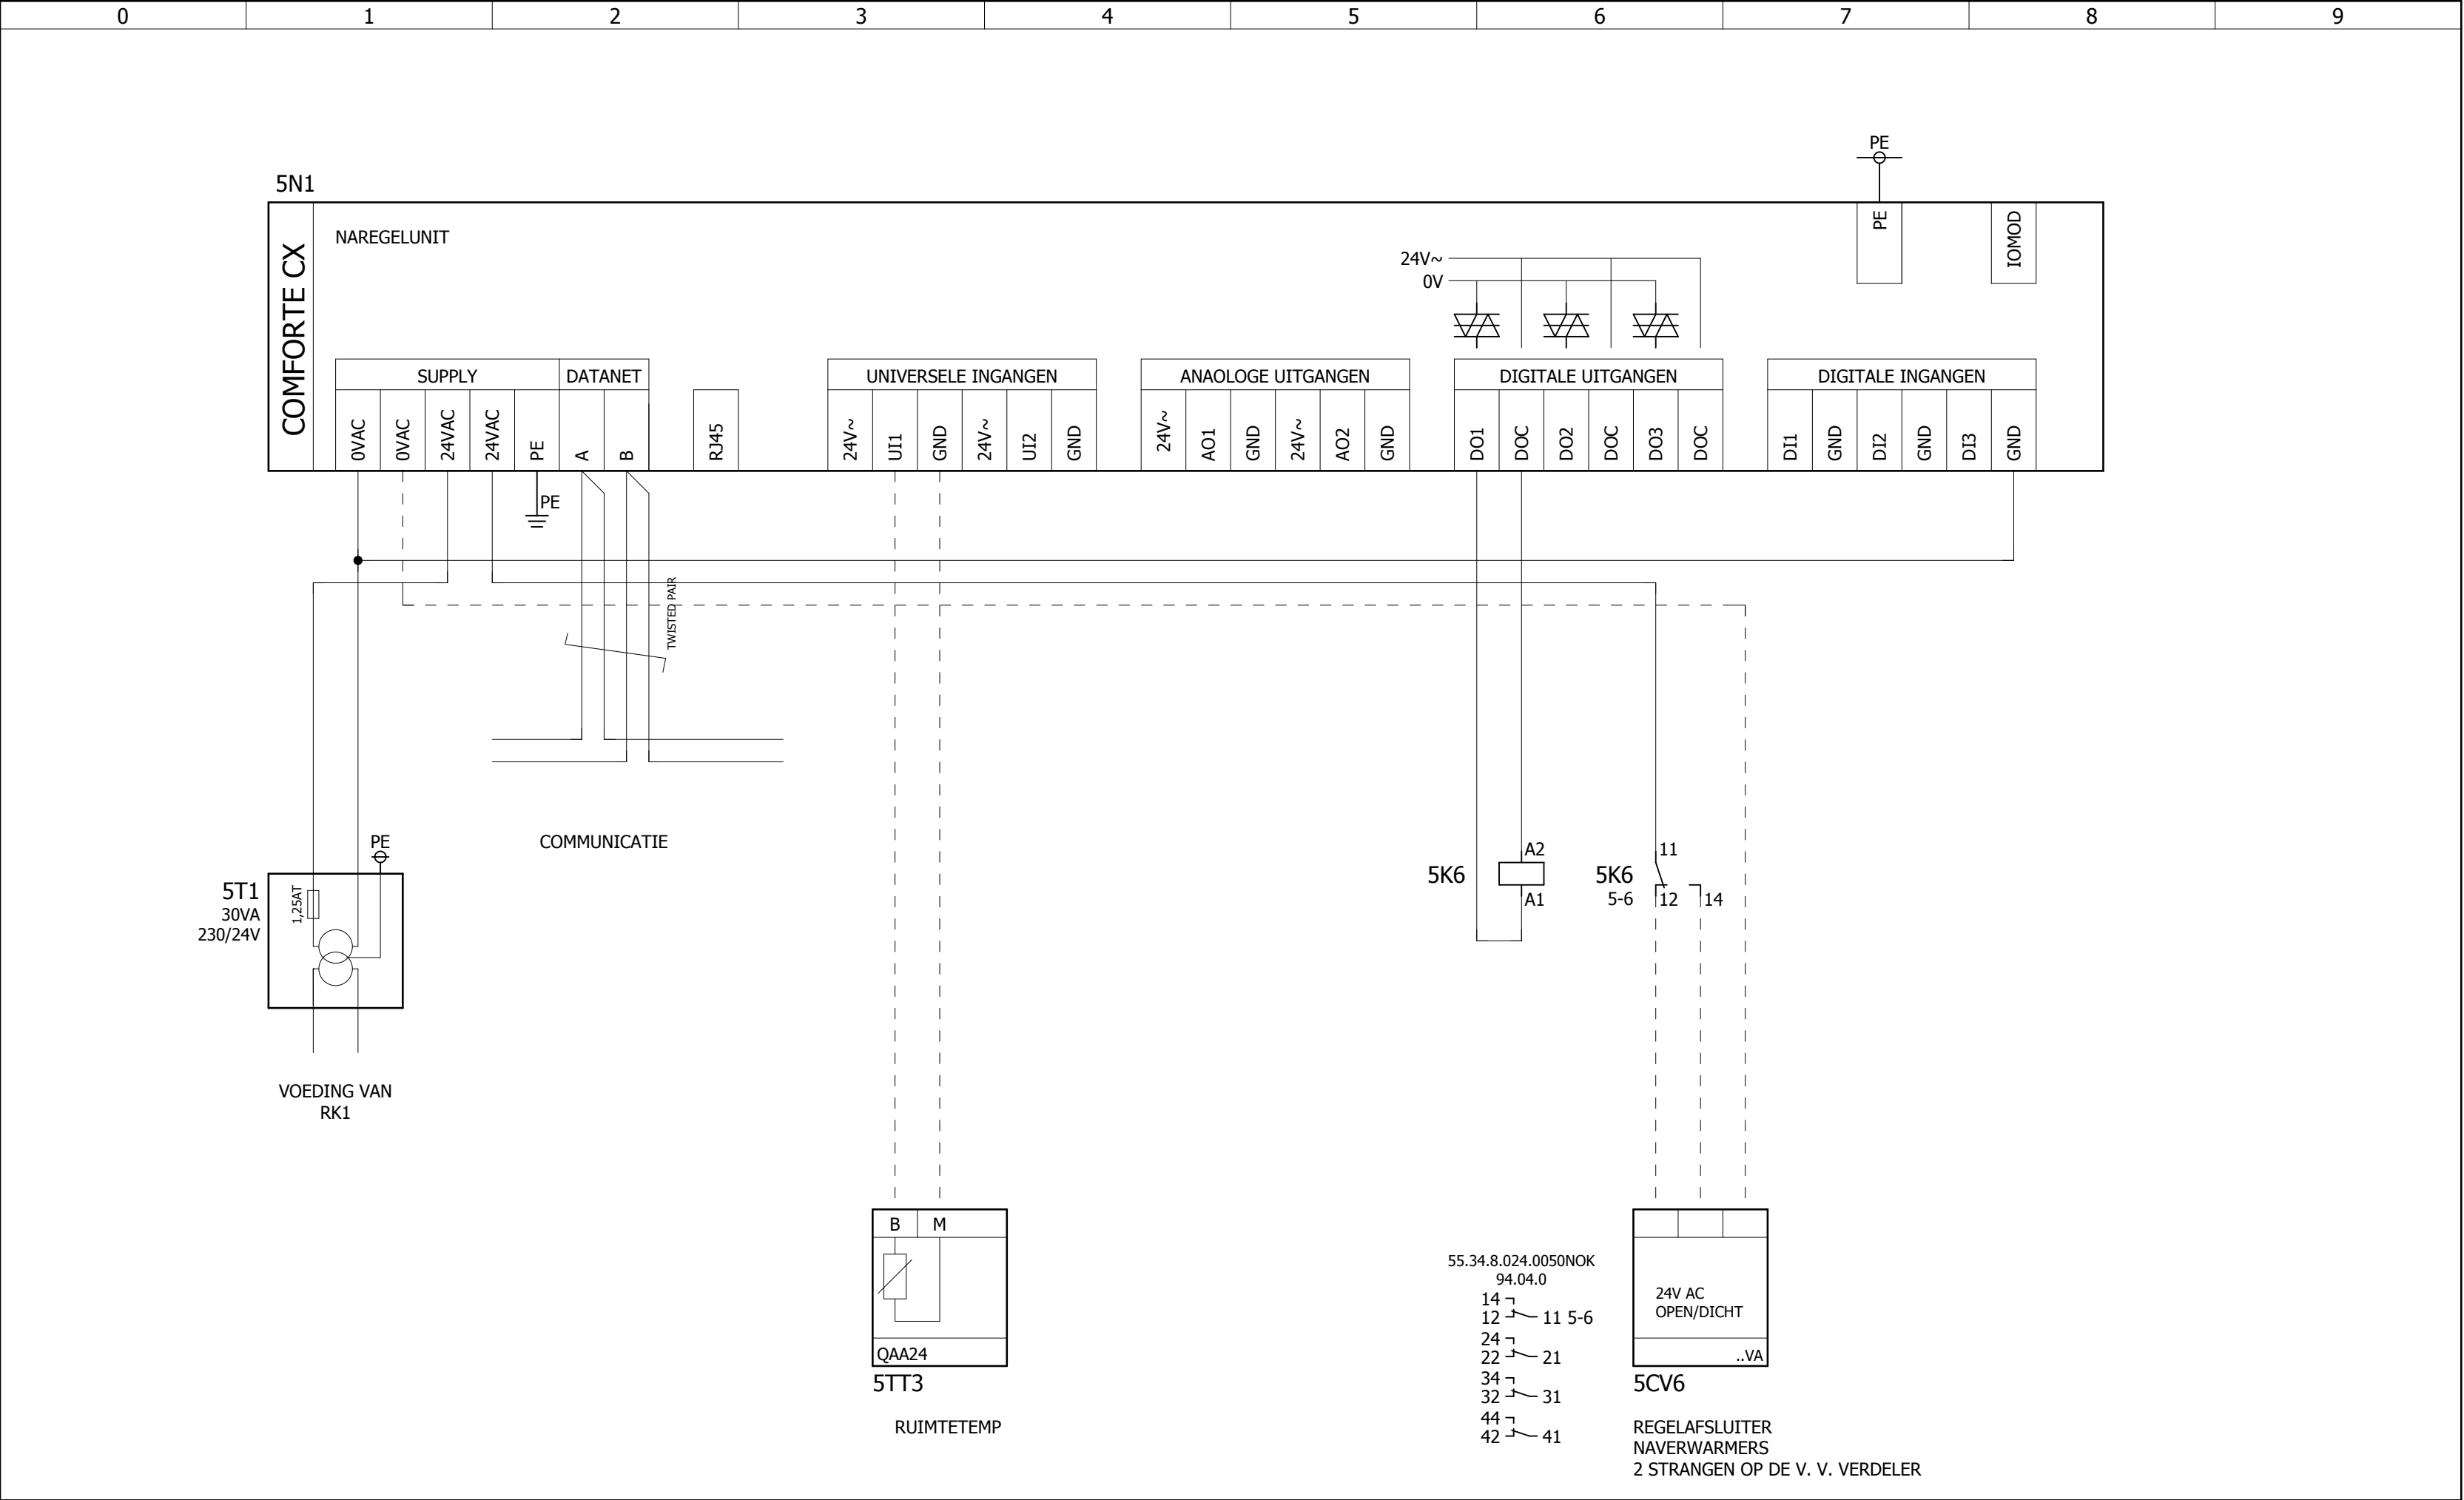


PB:01-02-18		WD:19-02-18		WD:01-03-18		PB:17-05-18					WIJZ. DATUM	V&M comfortabel geregeld	OMSCHRIJVING: NAREGELING 2 TOESTELLENBERGING	PROJECT: SPORTLAAN 29 - AMSTELVEEN	REGELKAST : NAREGELINGEN			
															ORDERNR. : 3131502			
															TEK.NR. :			
															PL/PE/TK : RH/PB/WD			
A												REVISIE 15-05-2018	ADVISEUR: -			ONTW.DATUM : 7-12-2017		BLAD: 5
B													INSTALLATEUR: KEMP INSTALLATIE bv - AMSTELVEEN					
C																		
D																		
E																		
F																		
G																		

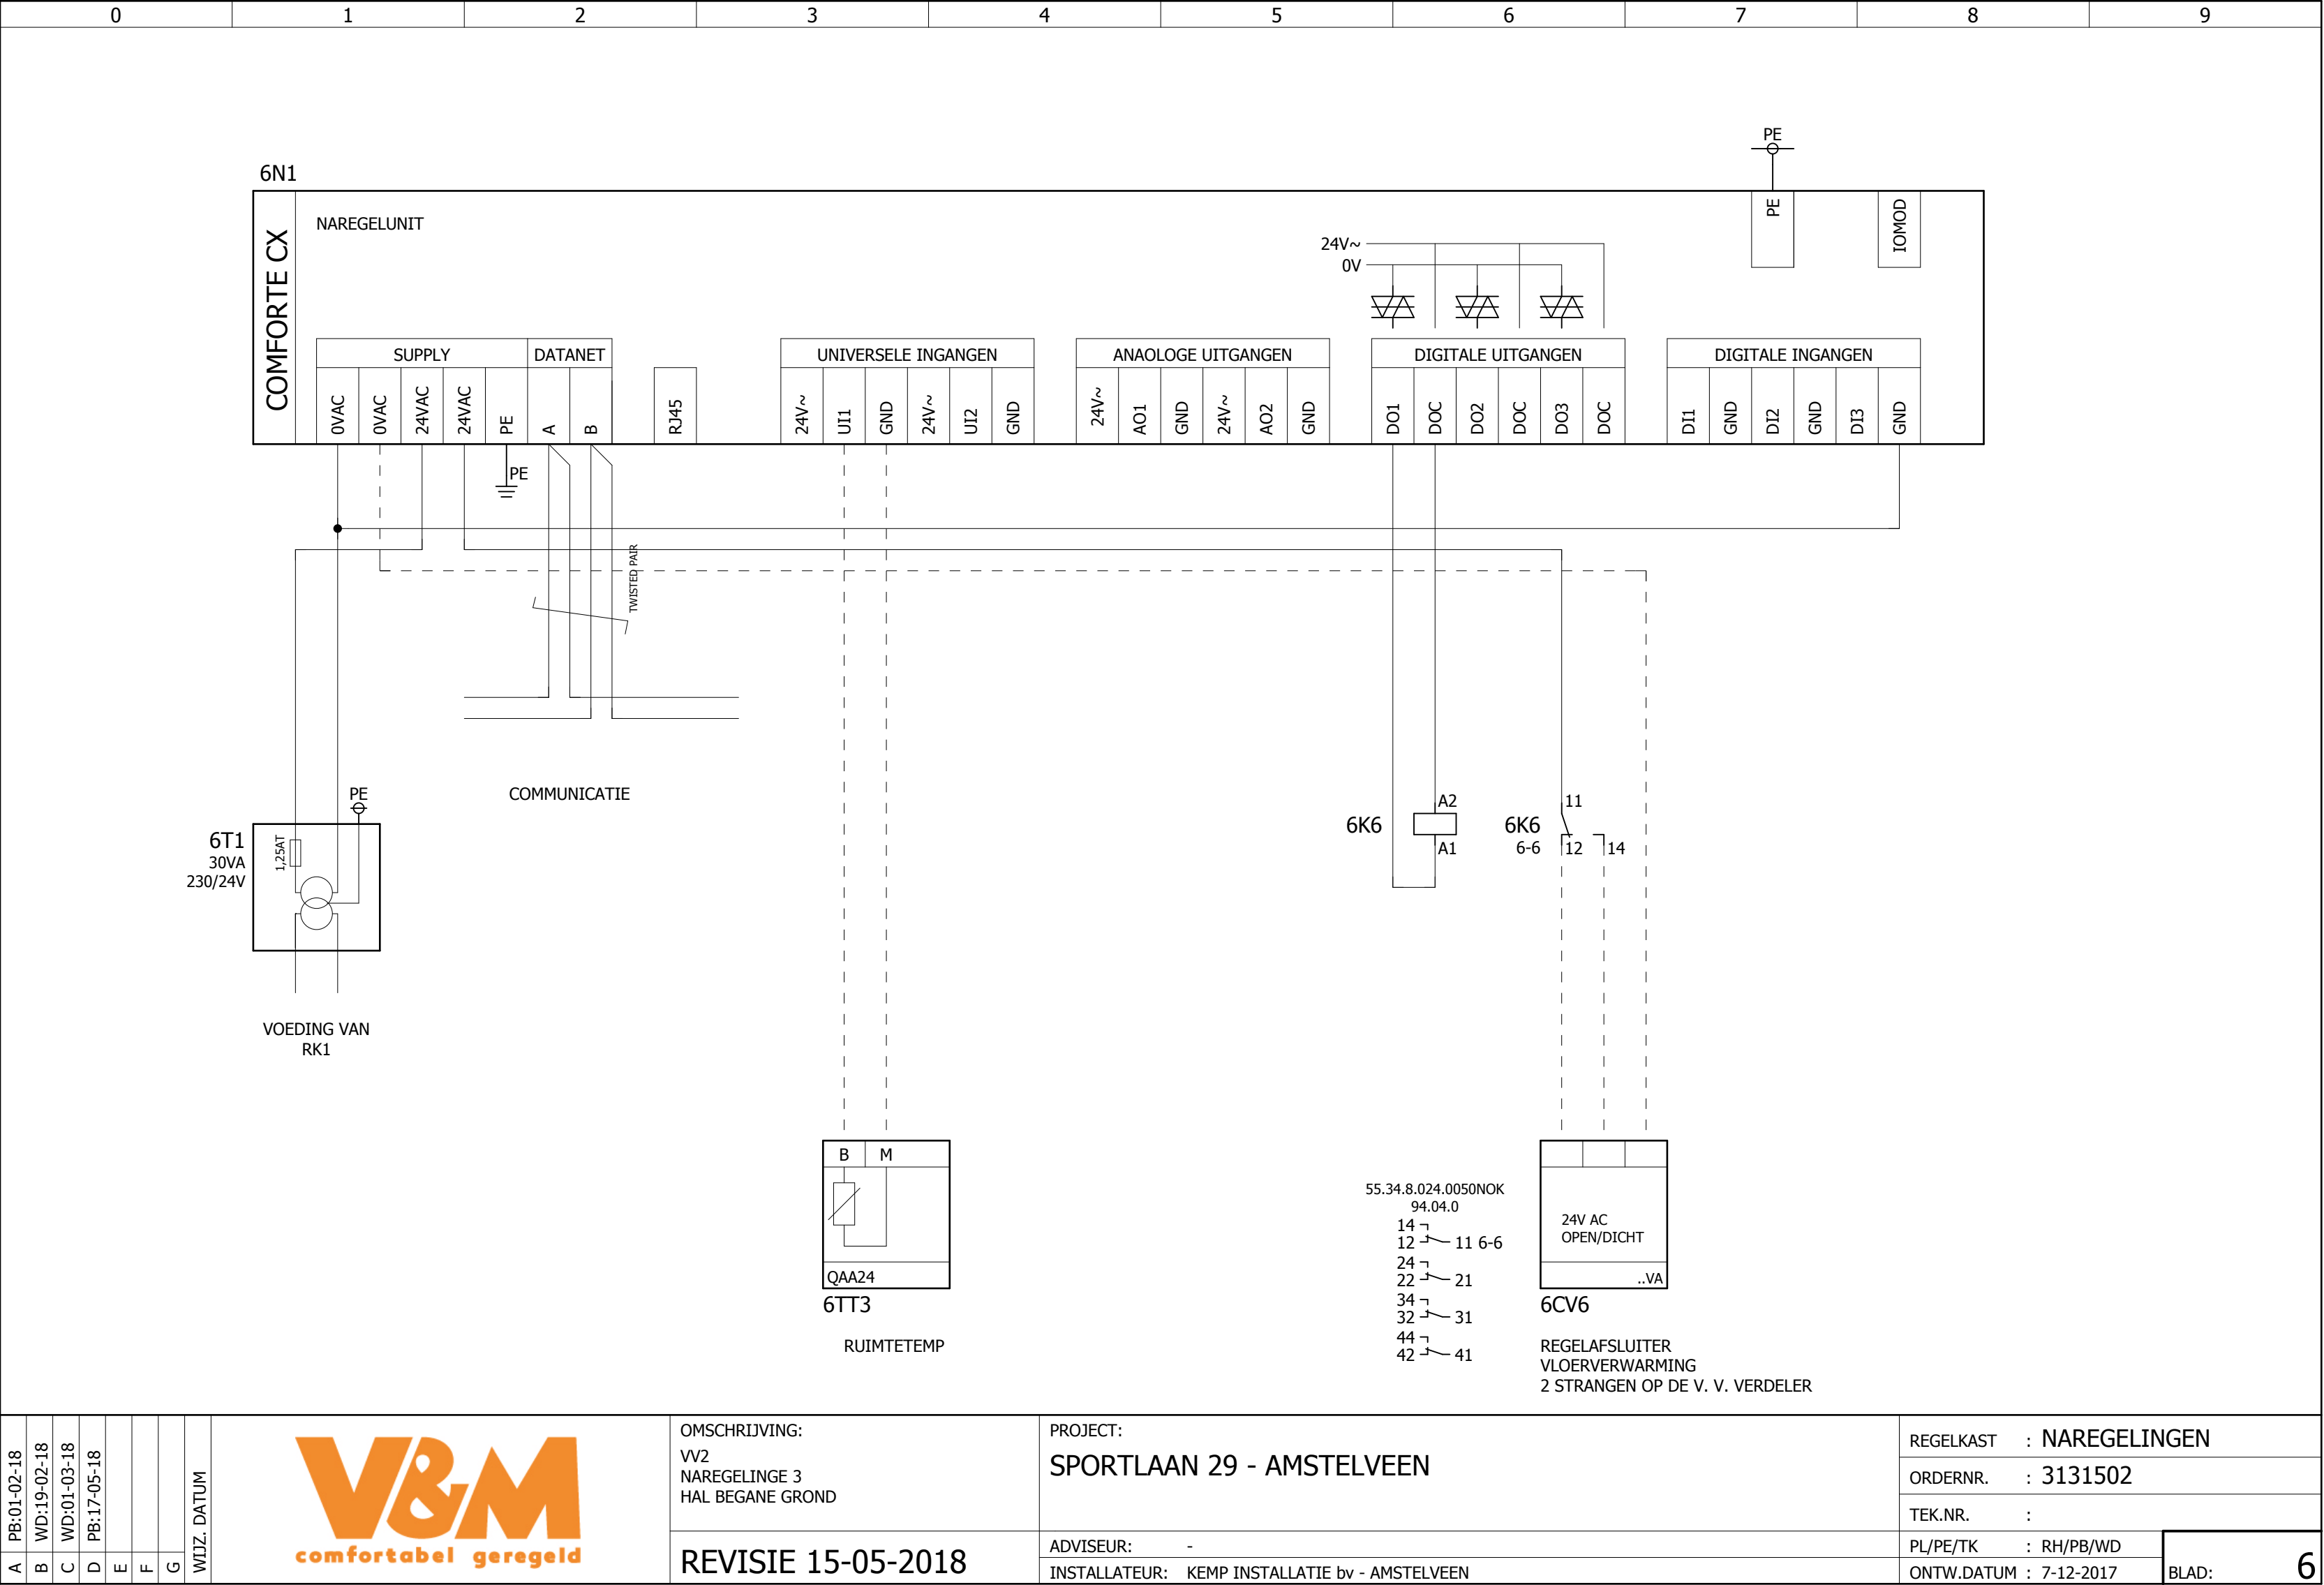


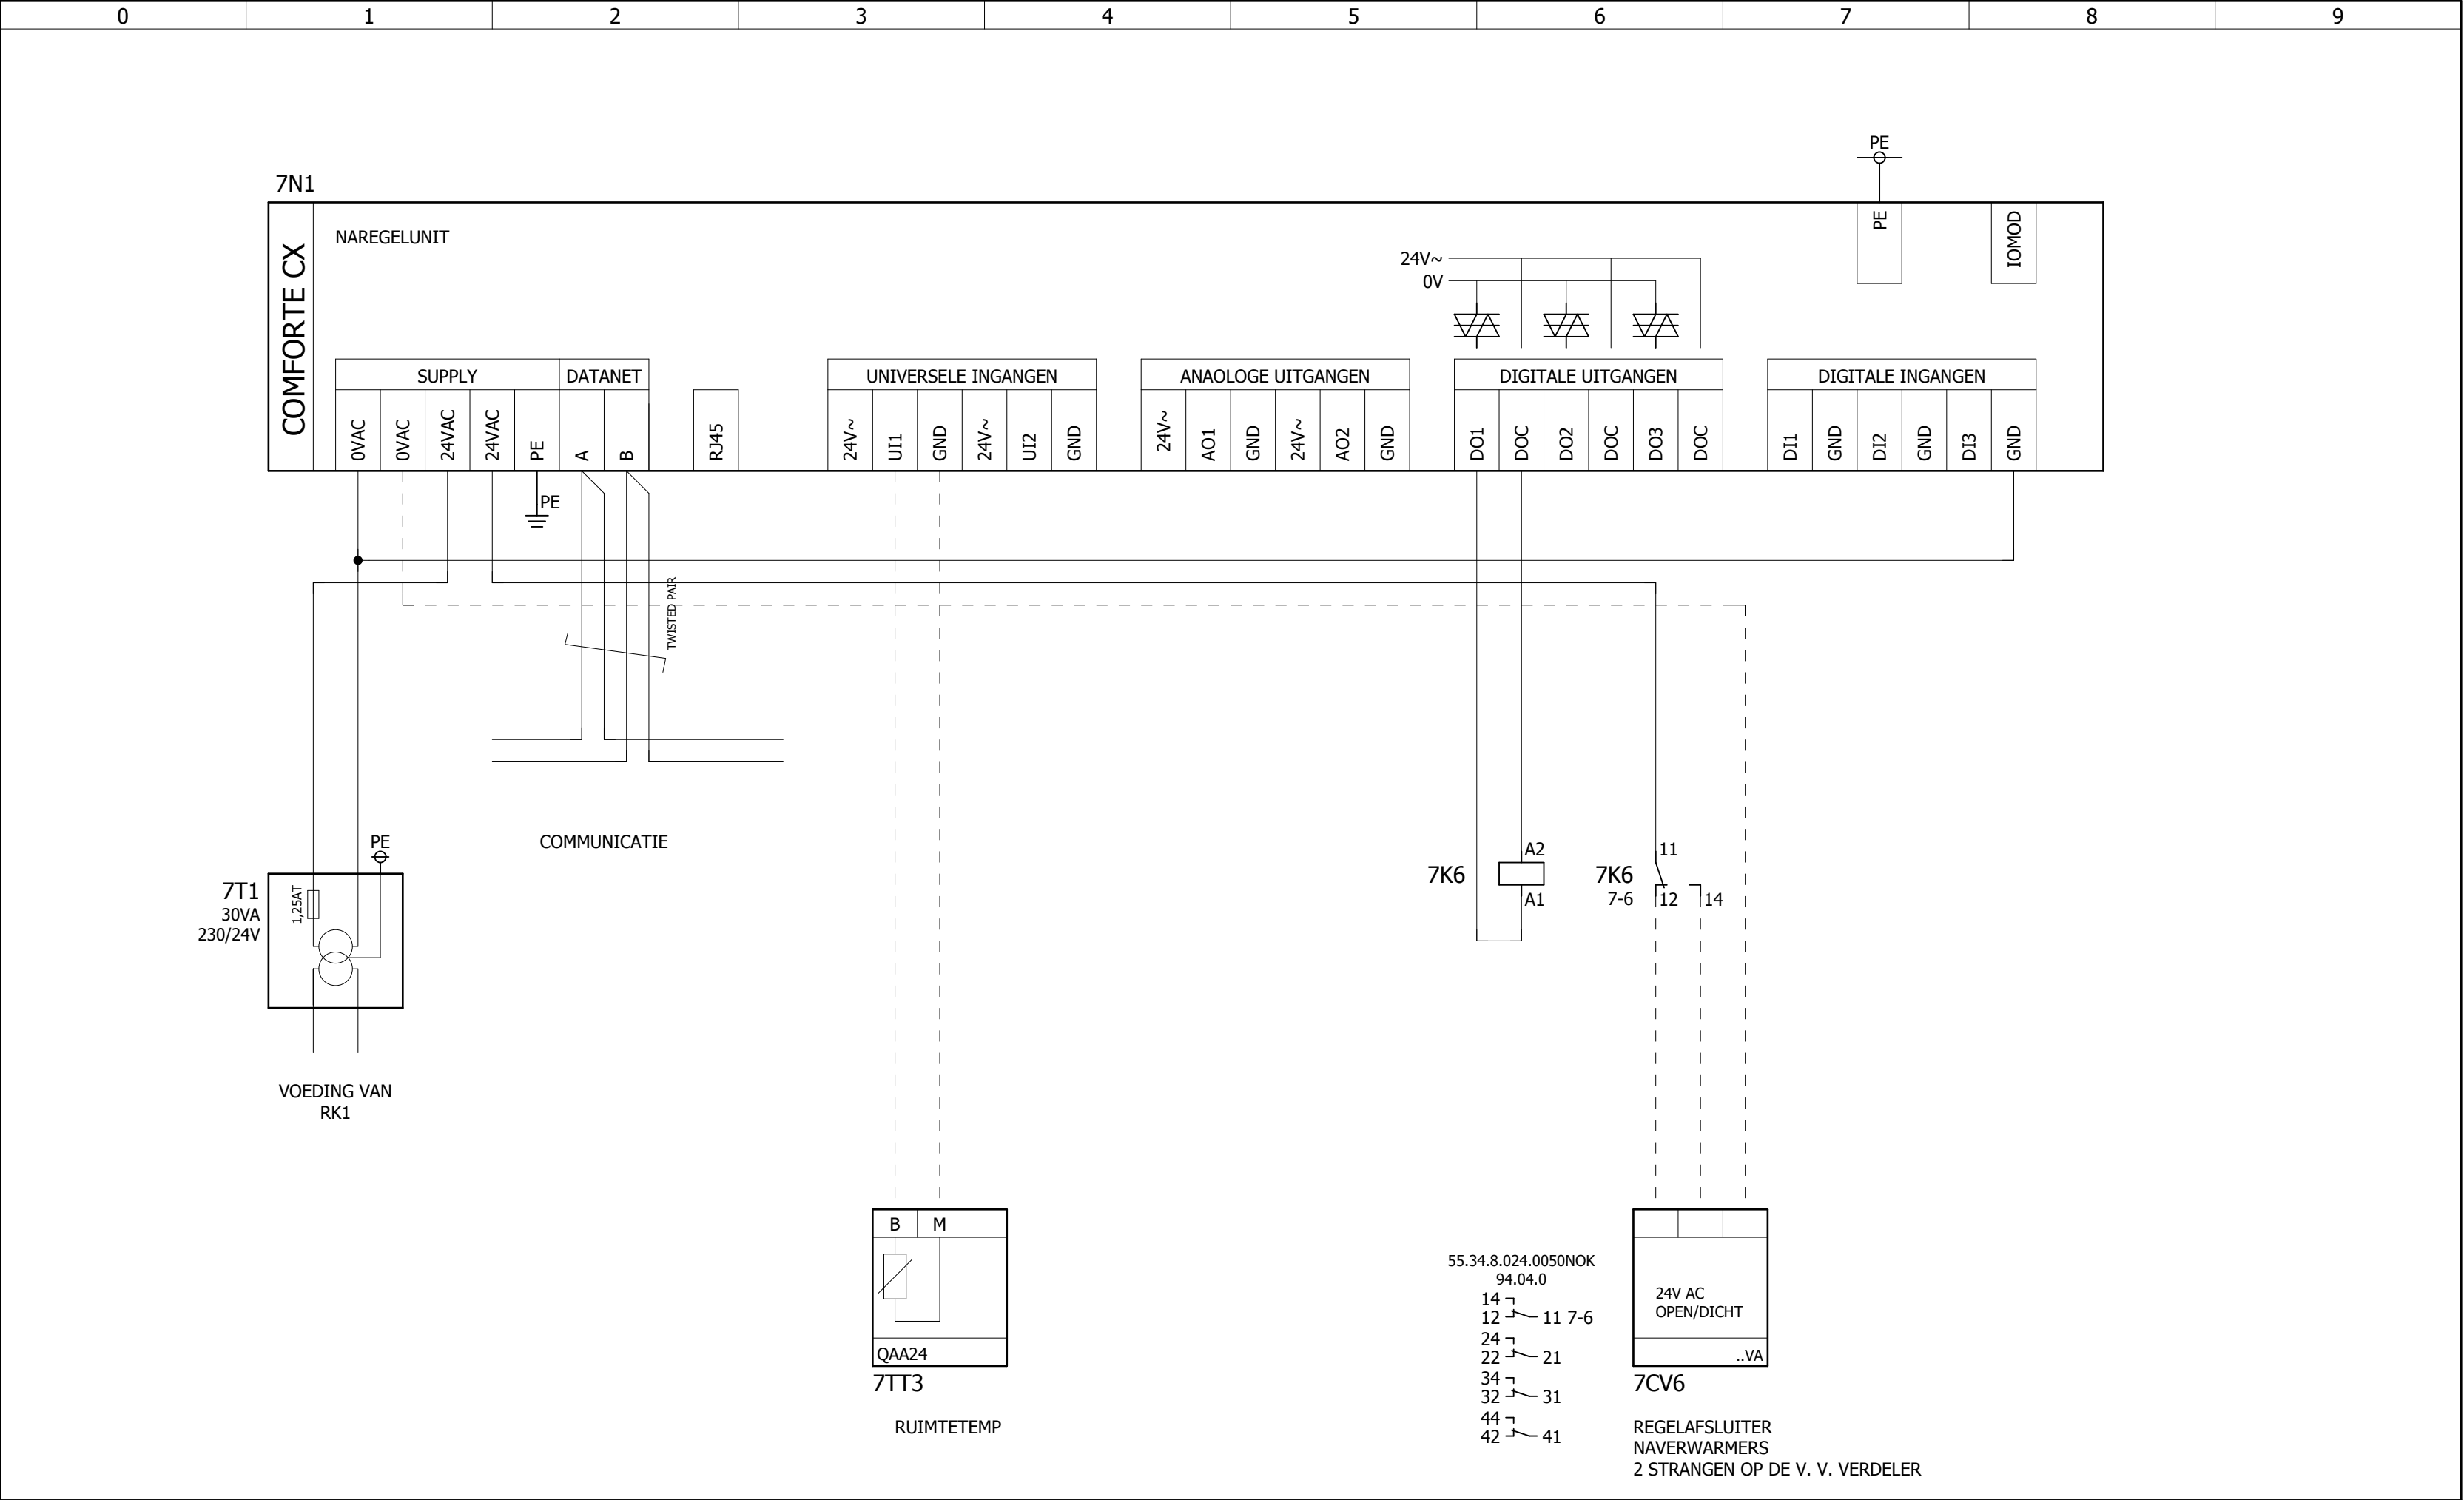

A	B	C	D	E	F	G	WIJZ. DATUM	 comfortabel geregeld	OMSCHRIJVING: NAREGELING 4 GANG	PROJECT: SPORTLAAN 29 - AMSTELVEEN	REGELKAST : NAREGELINGEN	
									REVISIE 15-05-2018	ADVISEUR: - INSTALLATEUR: KEMP INSTALLATIE bv - AMSTELVEEN	ORDERNR. : 3131502	
											TEK.NR. :	
											PL/PE/TK : RH/PB/WD	BLAD: 7
ONTW.DATUM : 7-12-2017												

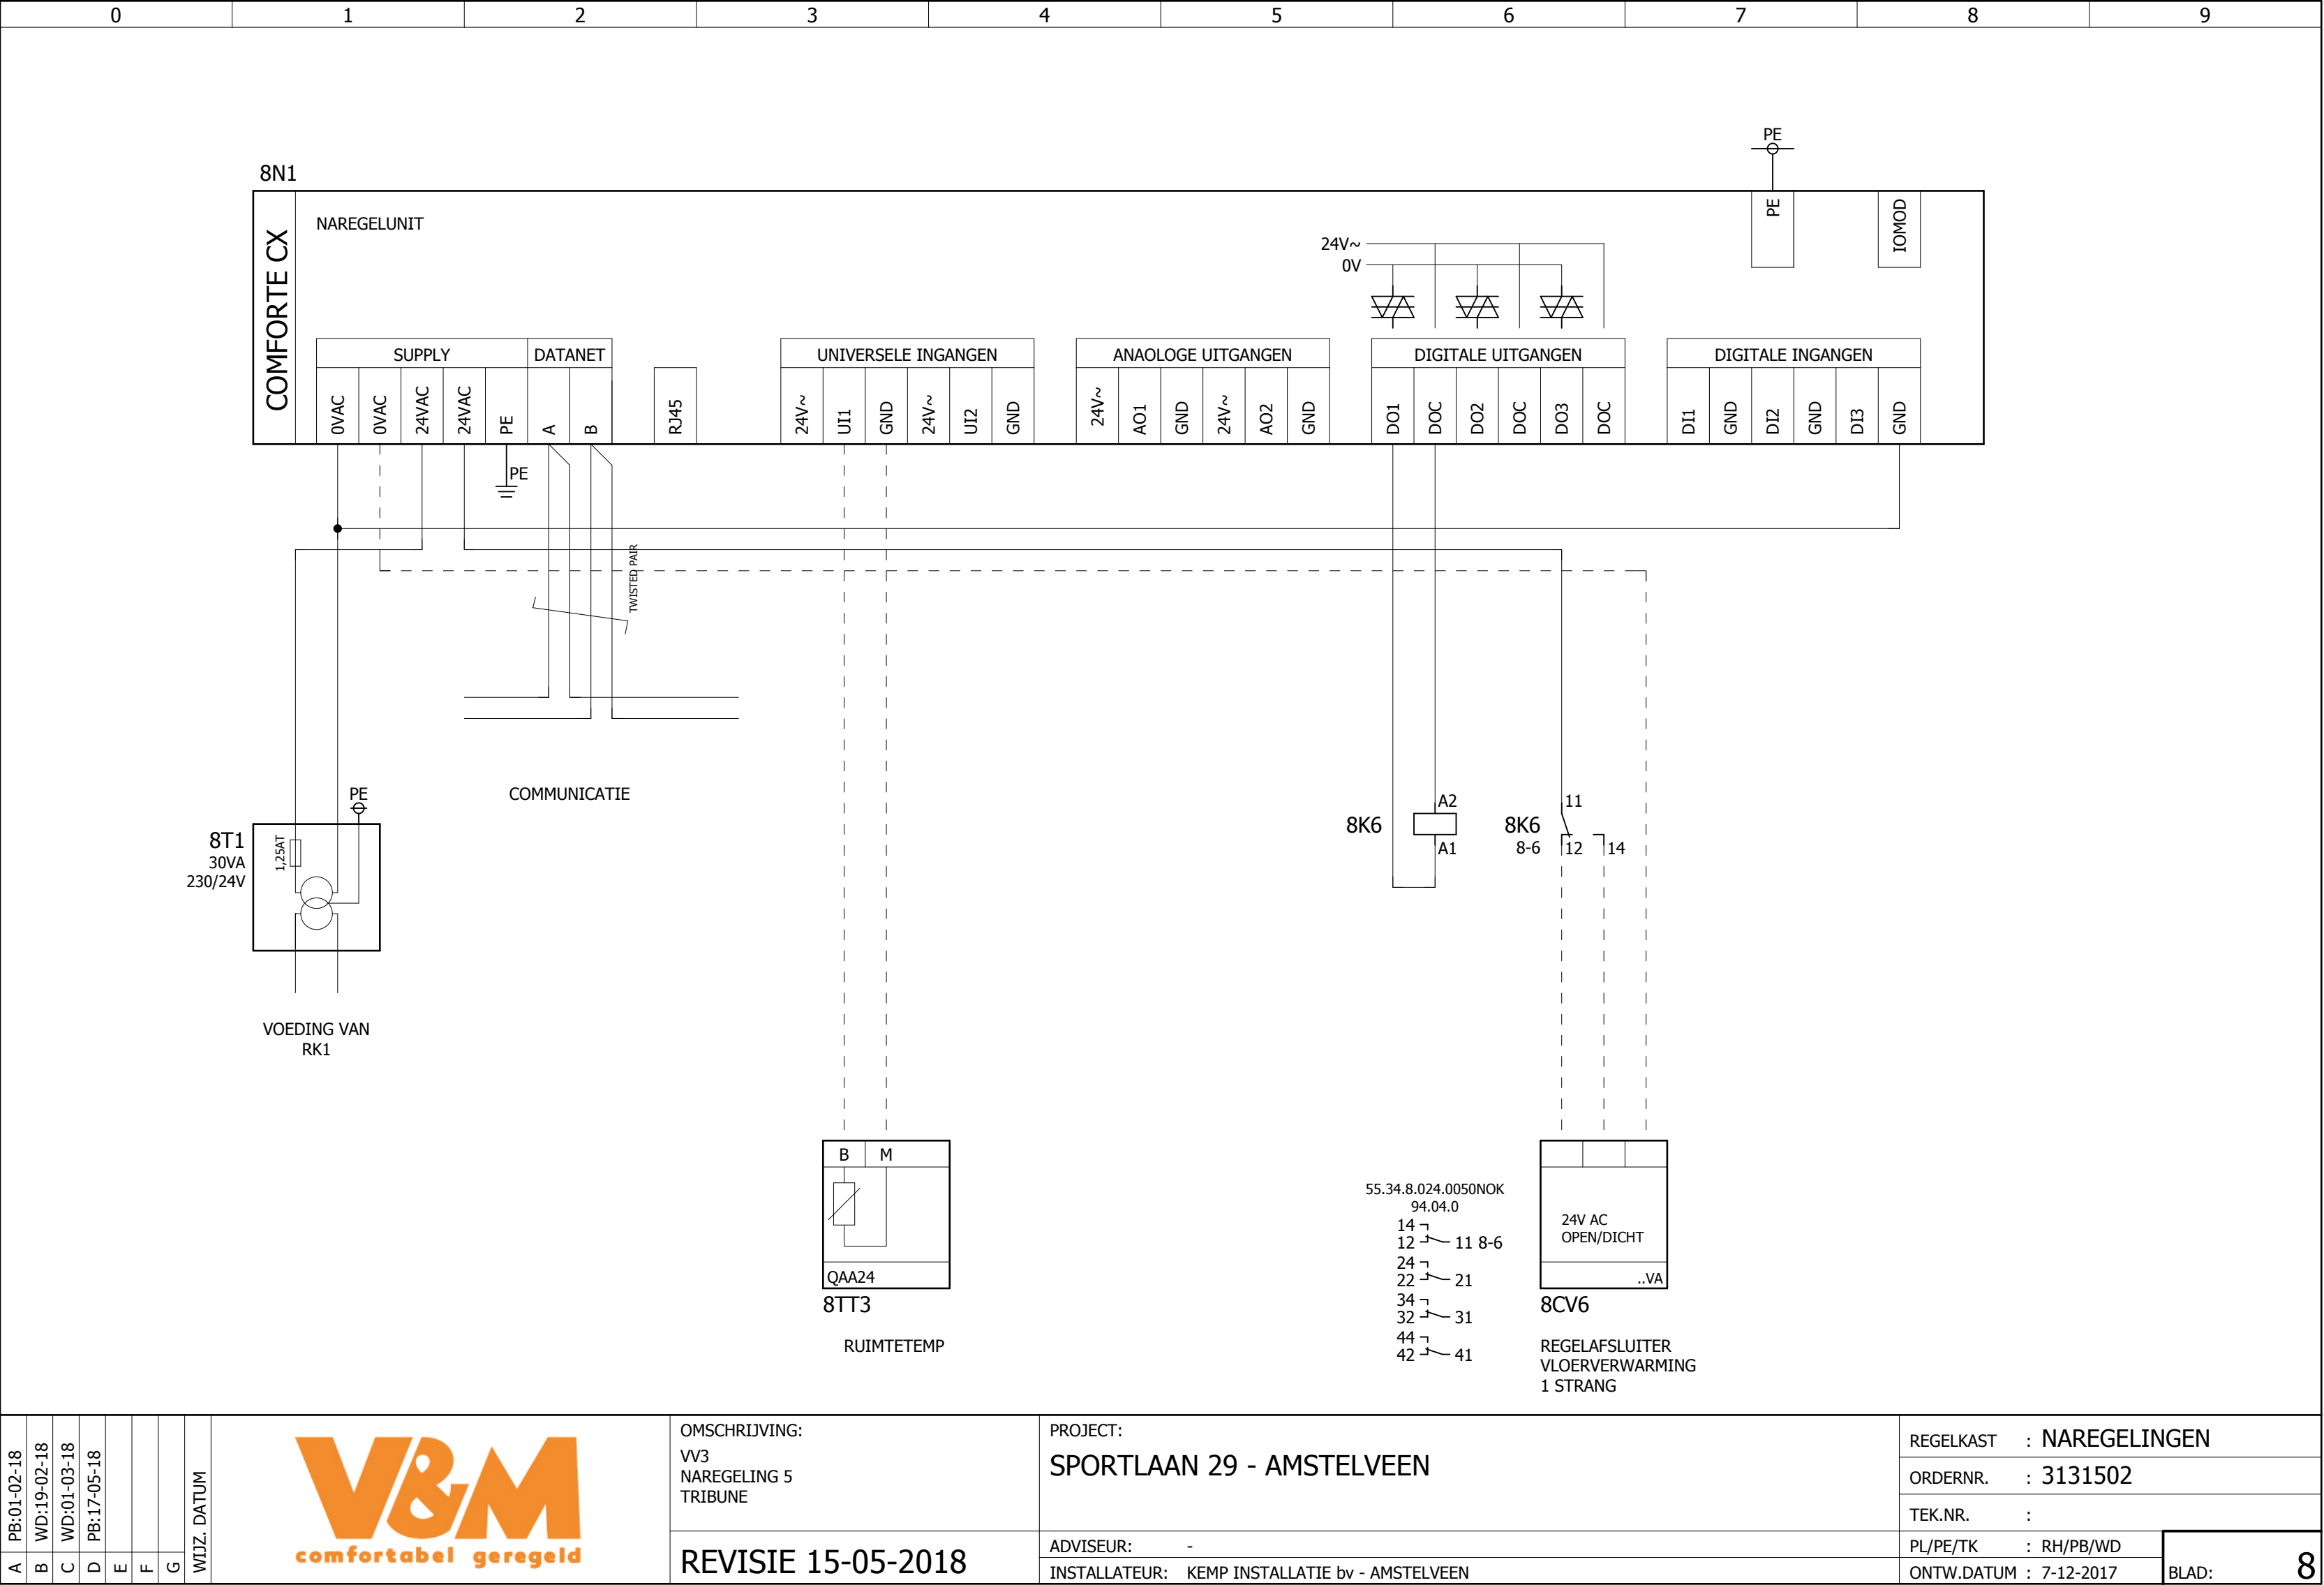

A	PB:01-02-18	WIJZ. DATUM		OMSCHRIJVING: VV3 NAREGELING 5 TRIBUNE	PROJECT: SPORTLAAN 29 - AMSTELVEEN	REGELKAST : NAREGELINGEN	
	ORDERNR. : 3131502						
	TEK.NR. :						
	PL/PE/TK : RH/PB/WD					BLAD: 8	
	ONTW.DATUM : 7-12-2017						
B	WD:19-02-18			REVISIE 15-05-2018	ADVISEUR: -		
C	WD:01-03-18				INSTALLATEUR: KEMP INSTALLATIE bv - AMSTELVEEN		
D	PB:17-05-18						
E							
F							
G							

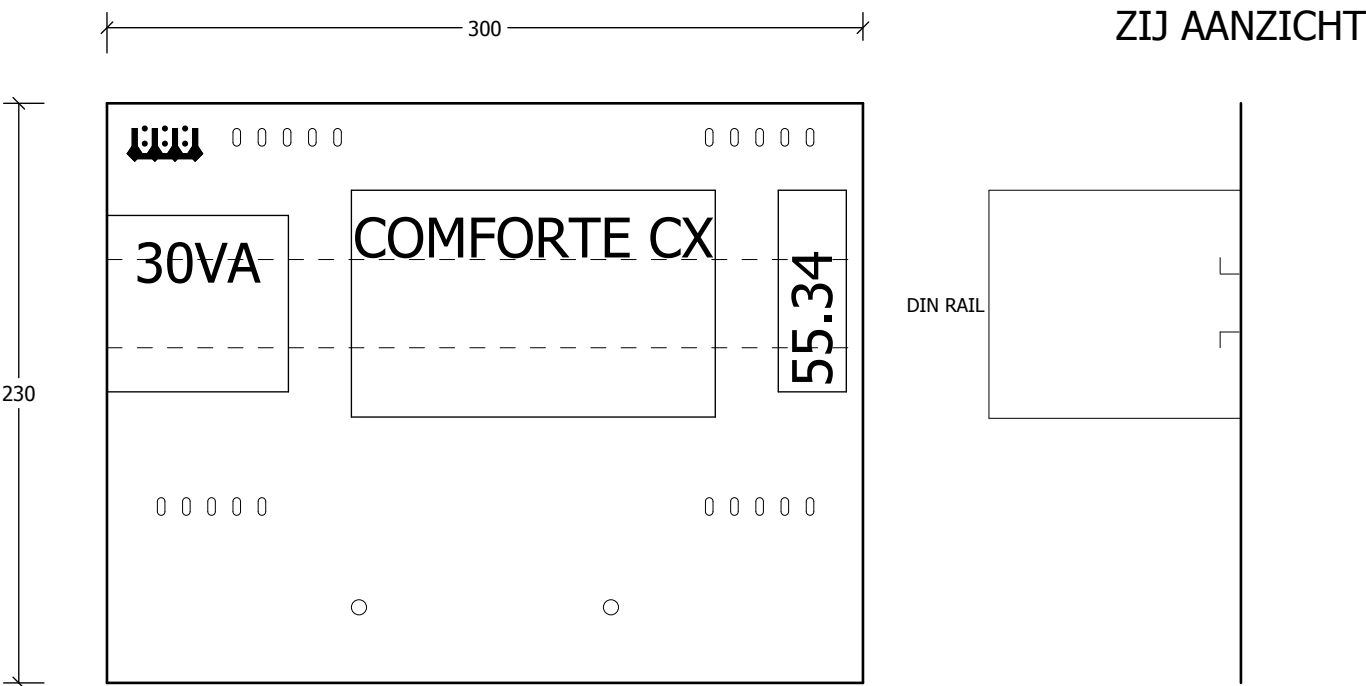

MONTAGEPLAAT HxB 230x300mm
VM300

[illegible]

PB:01-02-18		WD:19-02-18		WD:01-03-18		PB:17-05-18								WIJZ. DATUM				OMSCHRIJVING: ARTIKELLIJST		PROJECT: SPORTLAAN 29 - AMSTELVEEN		REGELKAST : NAREGELINGEN			
ORDERNR. : 3131502																									
TEK.NR. :																									
A																REVISIE 15-05-2018		ADVISEUR: -		INSTALLATEUR: KEMP INSTALLATIE bv - AMSTELVEEN		PL/PE/TK : RH/PB/WD		BLAD: 10	
B																				ONTW.DATUM : 7-12-2017					
C																									
D																									
E																									
F																									
G																									