



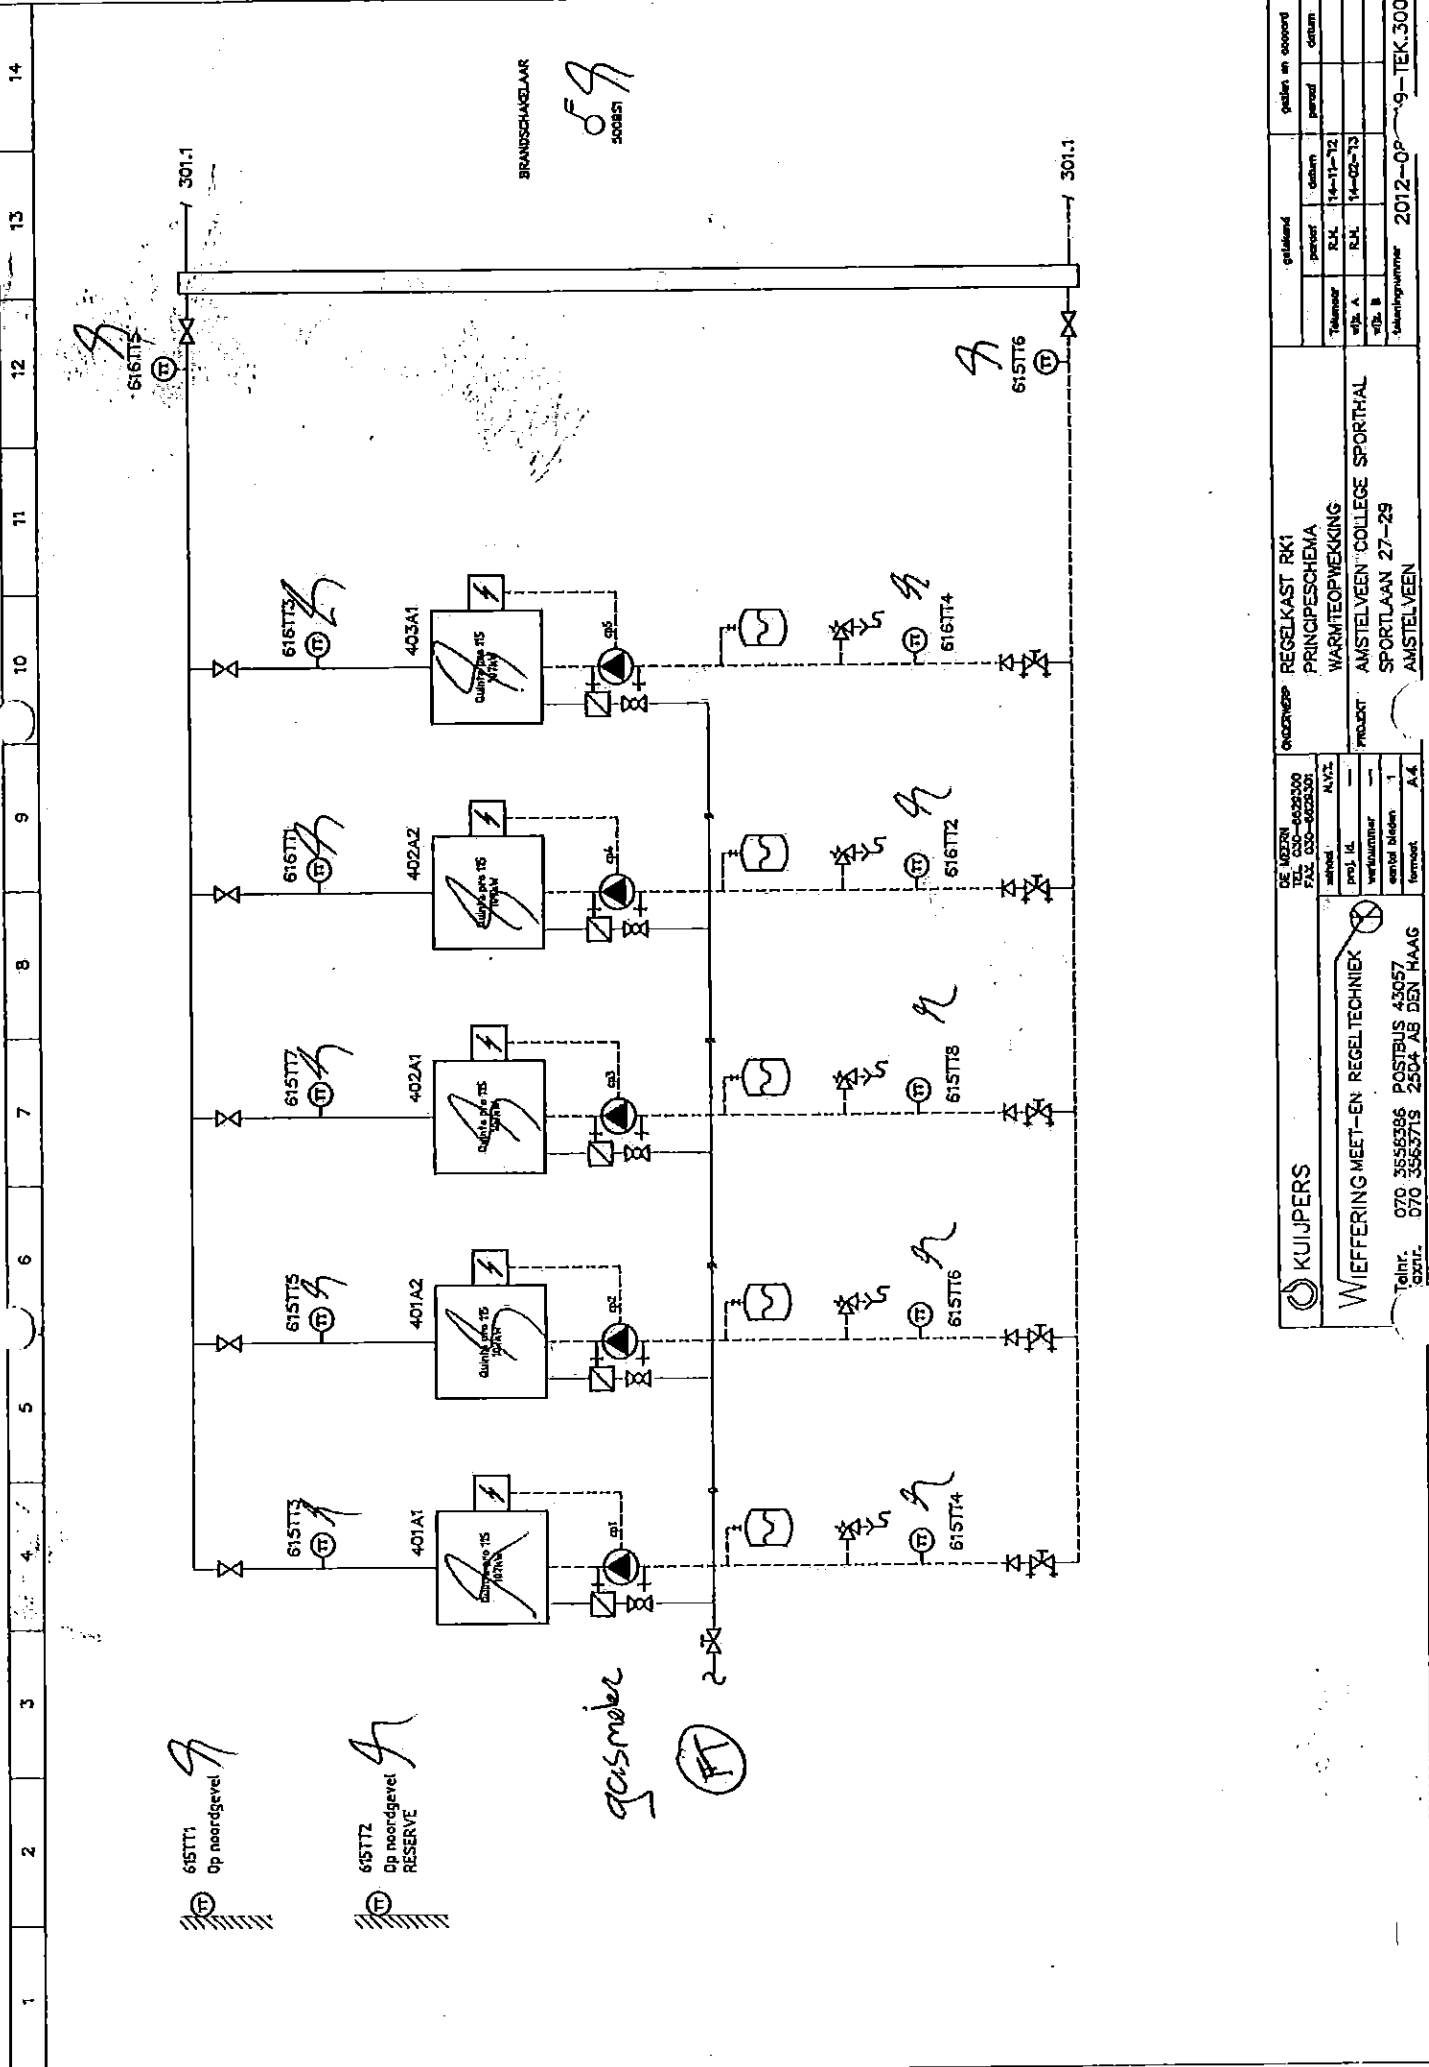

KUIJPERS		Omschrijving		getekend		getekend en goedgekeurd	
WIEFFERING-MEET-EN-REGELEND		REGELKAST RK1		periode		datum	
TECHNISCHE DIENT		PRINCIPESCHEMA		R.A.		14-11-72	
WIEFFERING-MEET-EN-REGELEND		WARMTEOPWEKKING		R.A.		14-02-73	
Teh. 070 3555396		AMSTELVEEN COLLEGE SPORTHAL		vrij. A			
070 35553715		SPORTLAAN 27-29		vrij. B			
2504 AS DEN HAAG		AMSTELVEEN		tekeningnummer		2012-0P	
						9-TEK.300	

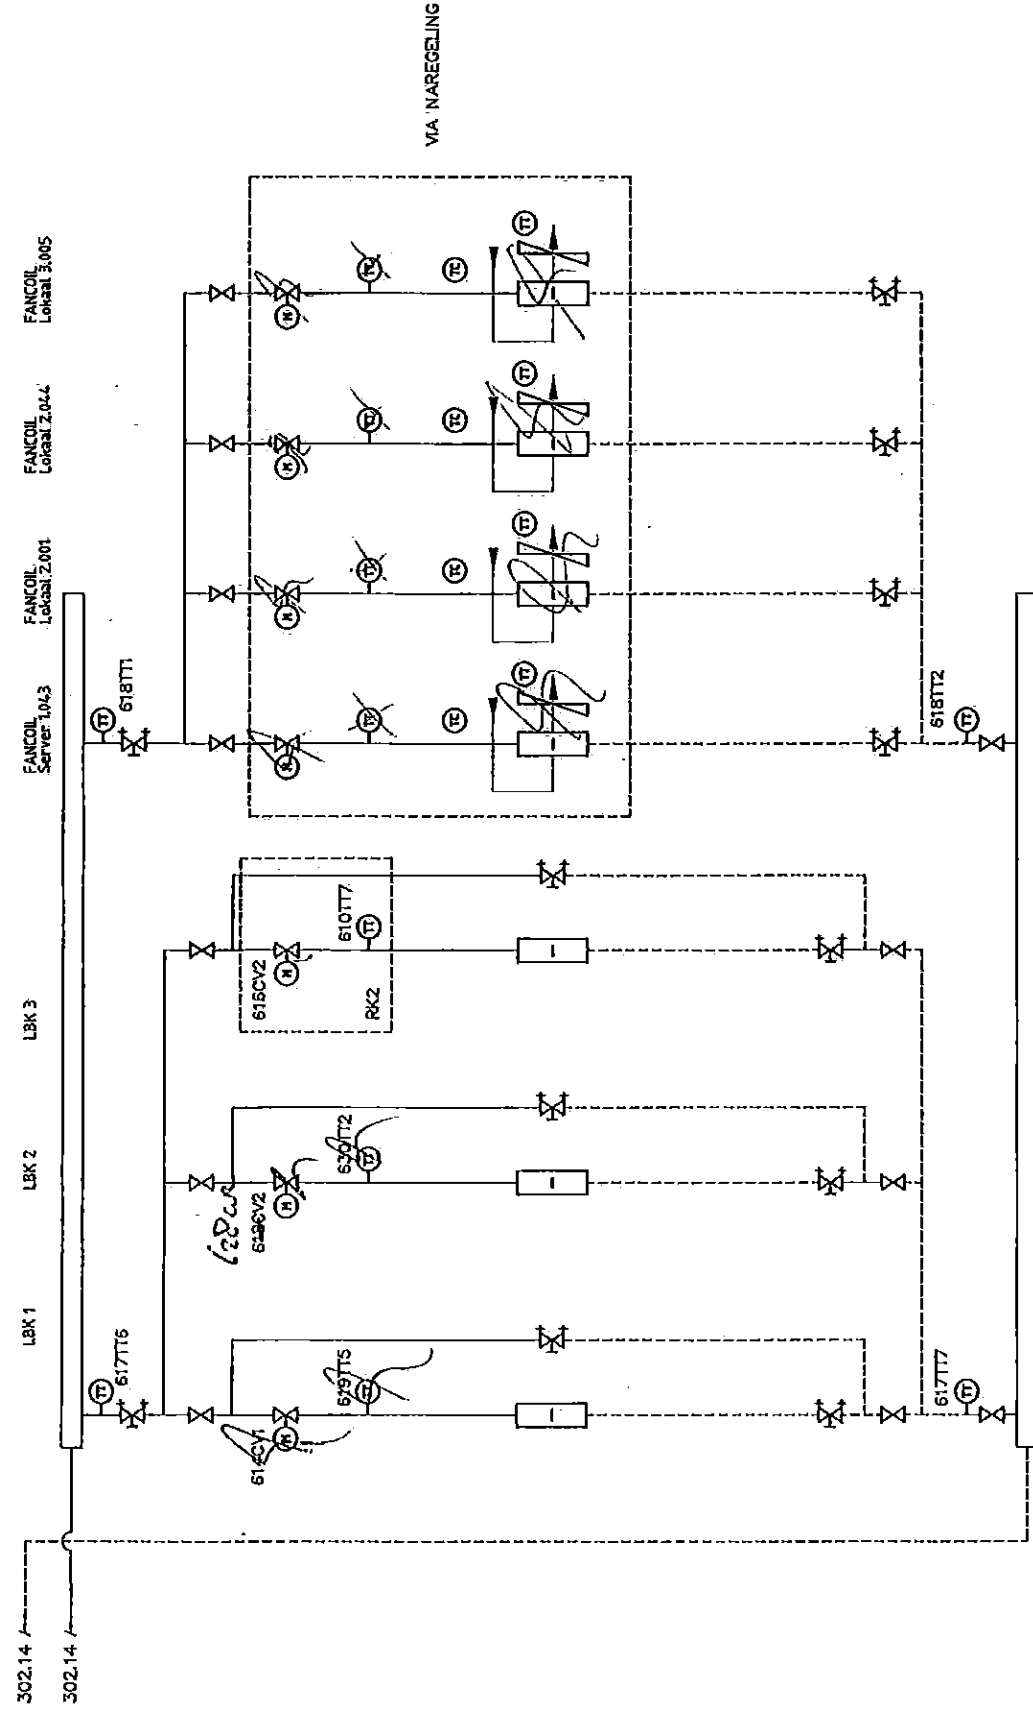

KUIJPERS

WIEFFERING MEET-EN REGELECHNIEK

DE MEER

REGELKAST RK1
PRINCIPESCHEMA
GKVA VERDELER

AMSTELVEEN COLLEGE SPORTHAL
SPORTLAAN 27-29
AMSTELVEEN


Tel: 070 3559396
Fax: 070 3559379

Postbus 43057
2504 AB DEN HAAG



2012-1

9-TEK.303

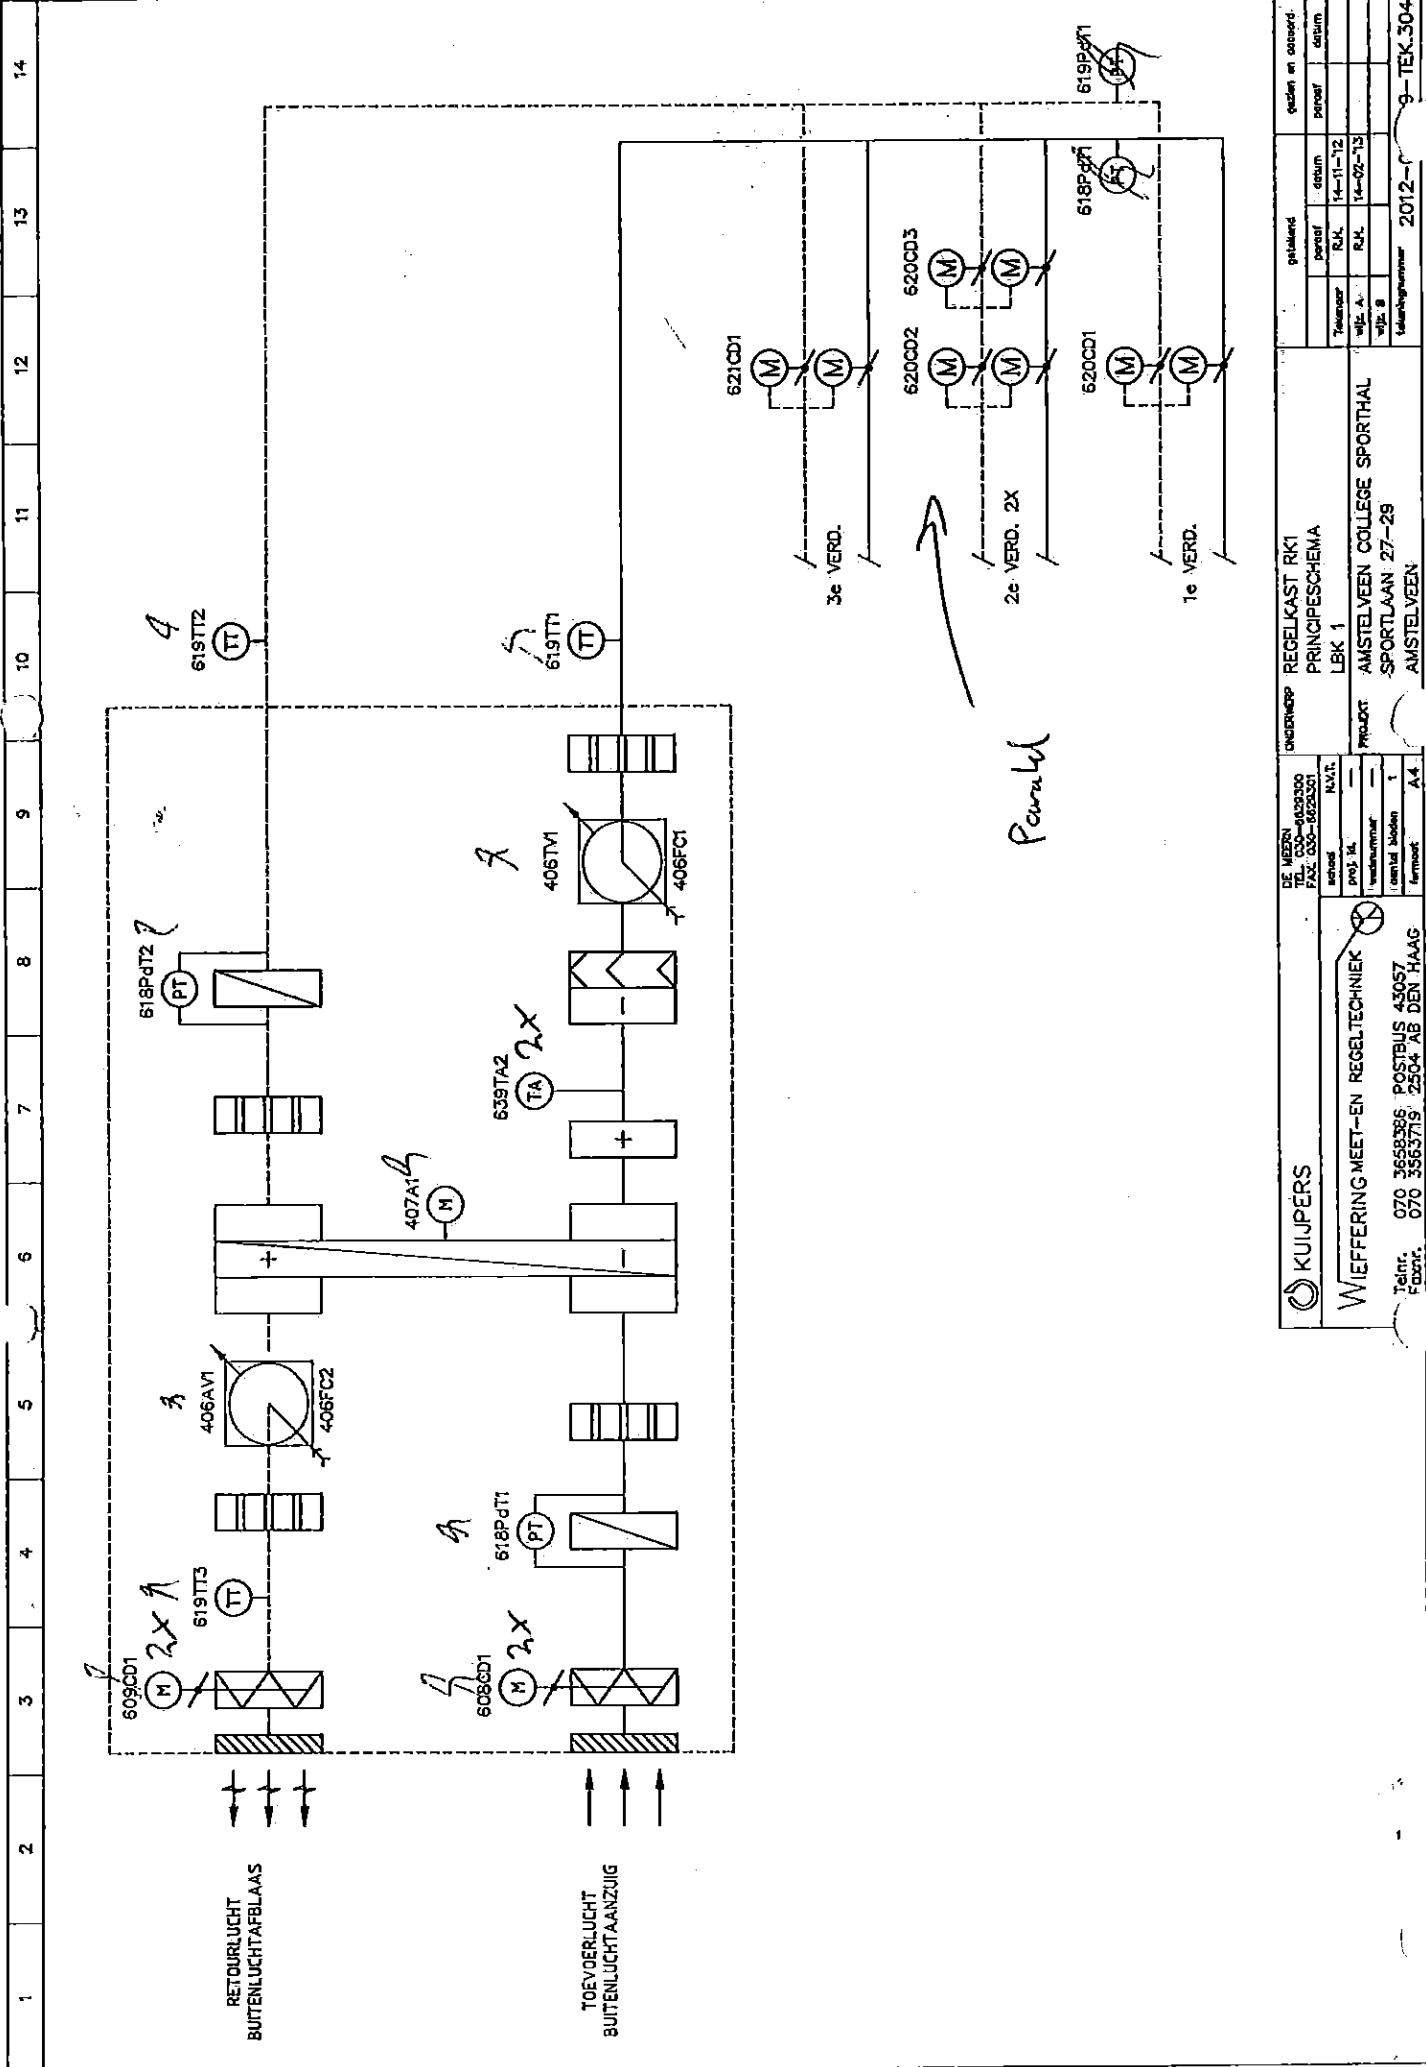

KUIJPERS WIEFFERING-MEET-EN-REGELECHNIEK Telnr. 070 3658386, Postbus 43057 E-mail: 070 3563719, 2504 AB DEN HAAG		ONDERDEEL REGELEKAST RK1 PRINCIPESCHEMA LK 1		getekend peront datum 14-11-12		gekeurd peront datum 14-02-13		tekeningennummer 2012-9-TEK.304	
		DE MEER TEL. 030-633300 FAX 030-633301		schied N.V.T. PROJ. N. versie 1 datum 14-11-12		schied N.V.T. PROJ. N. versie 1 datum 14-02-13		tekeningennummer 2012-9-TEK.304	

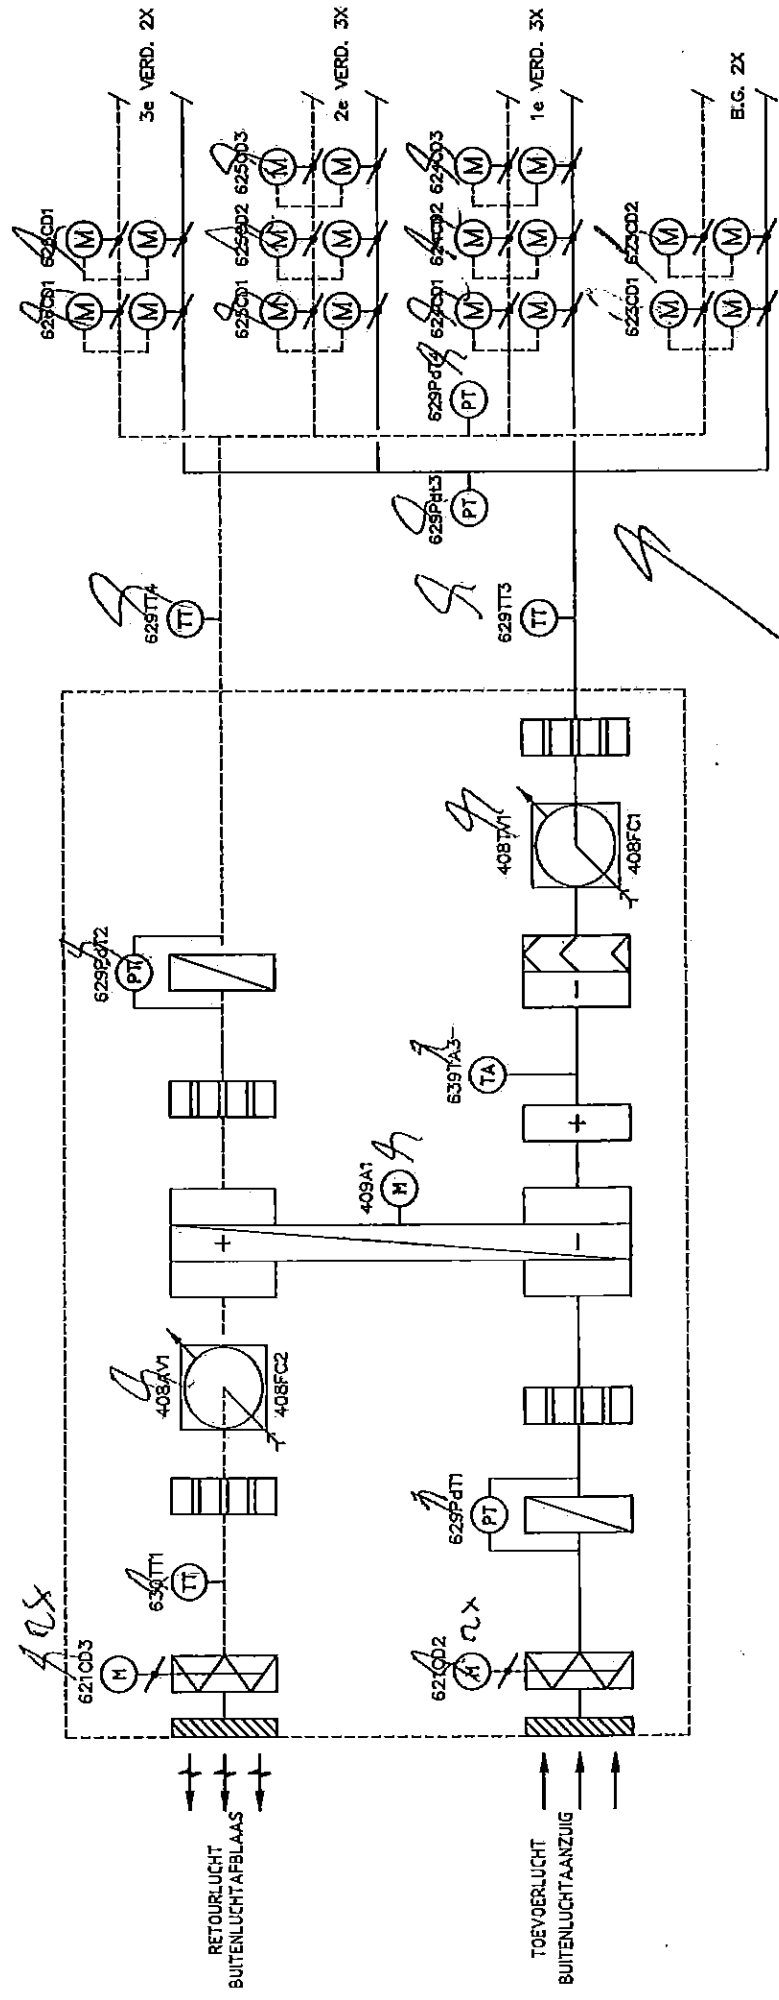

Wippen parallel

KUIJERS		DE MEER		REGELKAST RK1		getekend		getekend en goedgekeurd	
WIEFFERING MEET-EN REGELECHNIEK		TEL. 030-463300		PRINCIPESCHEMA		periode		datum	
FAX 030-463301		LBK 2		14-11-12		R.H.		14-11-12	
proje. M.		AMSTELVEEN COLLEGE SPORTHAL		R.H.		14-02-13			
aantal bladen		SPORTLAAN 27-29		1		1			
formaat		AMSTELVEEN		A4		2012		9-TEK.305	
Telnr. 070 3658398		Postbus 43057							
Faxnr. 070 3653779		2504 AB DEN HAAG							

1

2

3

4

5

6

7

8

9

10

11

12

13

14

RETORLUCHT
DAKAFZUGVENTILATOR
TOILETten COLLEGE 1

RETORLUCHT
DAKAFZUGVENTILATOR
TOILETten COLLEGE 2

RETORLUCHT
DAKAFZUGVENTILATOR
TOILETten COLLEGE 3

RETORLUCHT
DAKAFZUGVENTILATOR
SOLDEERTAFELS COLLEGE

RETORLUCHT
DAKAFZUGVENTILATOR
KEUKEN COLLEGE

RETORLUCHT
DAKAFZUGVENTILATOR
PRAKTIETUM KEUKEN

640S1 F 640S2 F
BEDIENINGSCHAKELAAR
nog bs

640S3
BEDIENINGSCHAKELAAR
naa/it

640S4 F
BEDIENINGSCHAKELAAR
nog bs

KUIJPERS

WIEFFERING MEET-EN REGEELTECHNIEK

Tel.nr. 070 3658386
conr. 070 3653718

DE MEEREN
TEL. 030-822300
FAX 030-822301

bedrijf
profiel
verfijnering

N.V.T.
—
—

1
A4

CHASSIS
REGELKAST RKC1
PRINCIPESCHEMA
AFZUGVENTILATOREN


PRODUCT
AMSTELVEEN COLLEGE SPORTHAL
SPORTLAAN 27-29
AMSTELVEEN

opgesteld
permet
datum
14-11-12

gezien en goedgekeurd
permet
datum
14-02-13


2012-0

— TEK.306

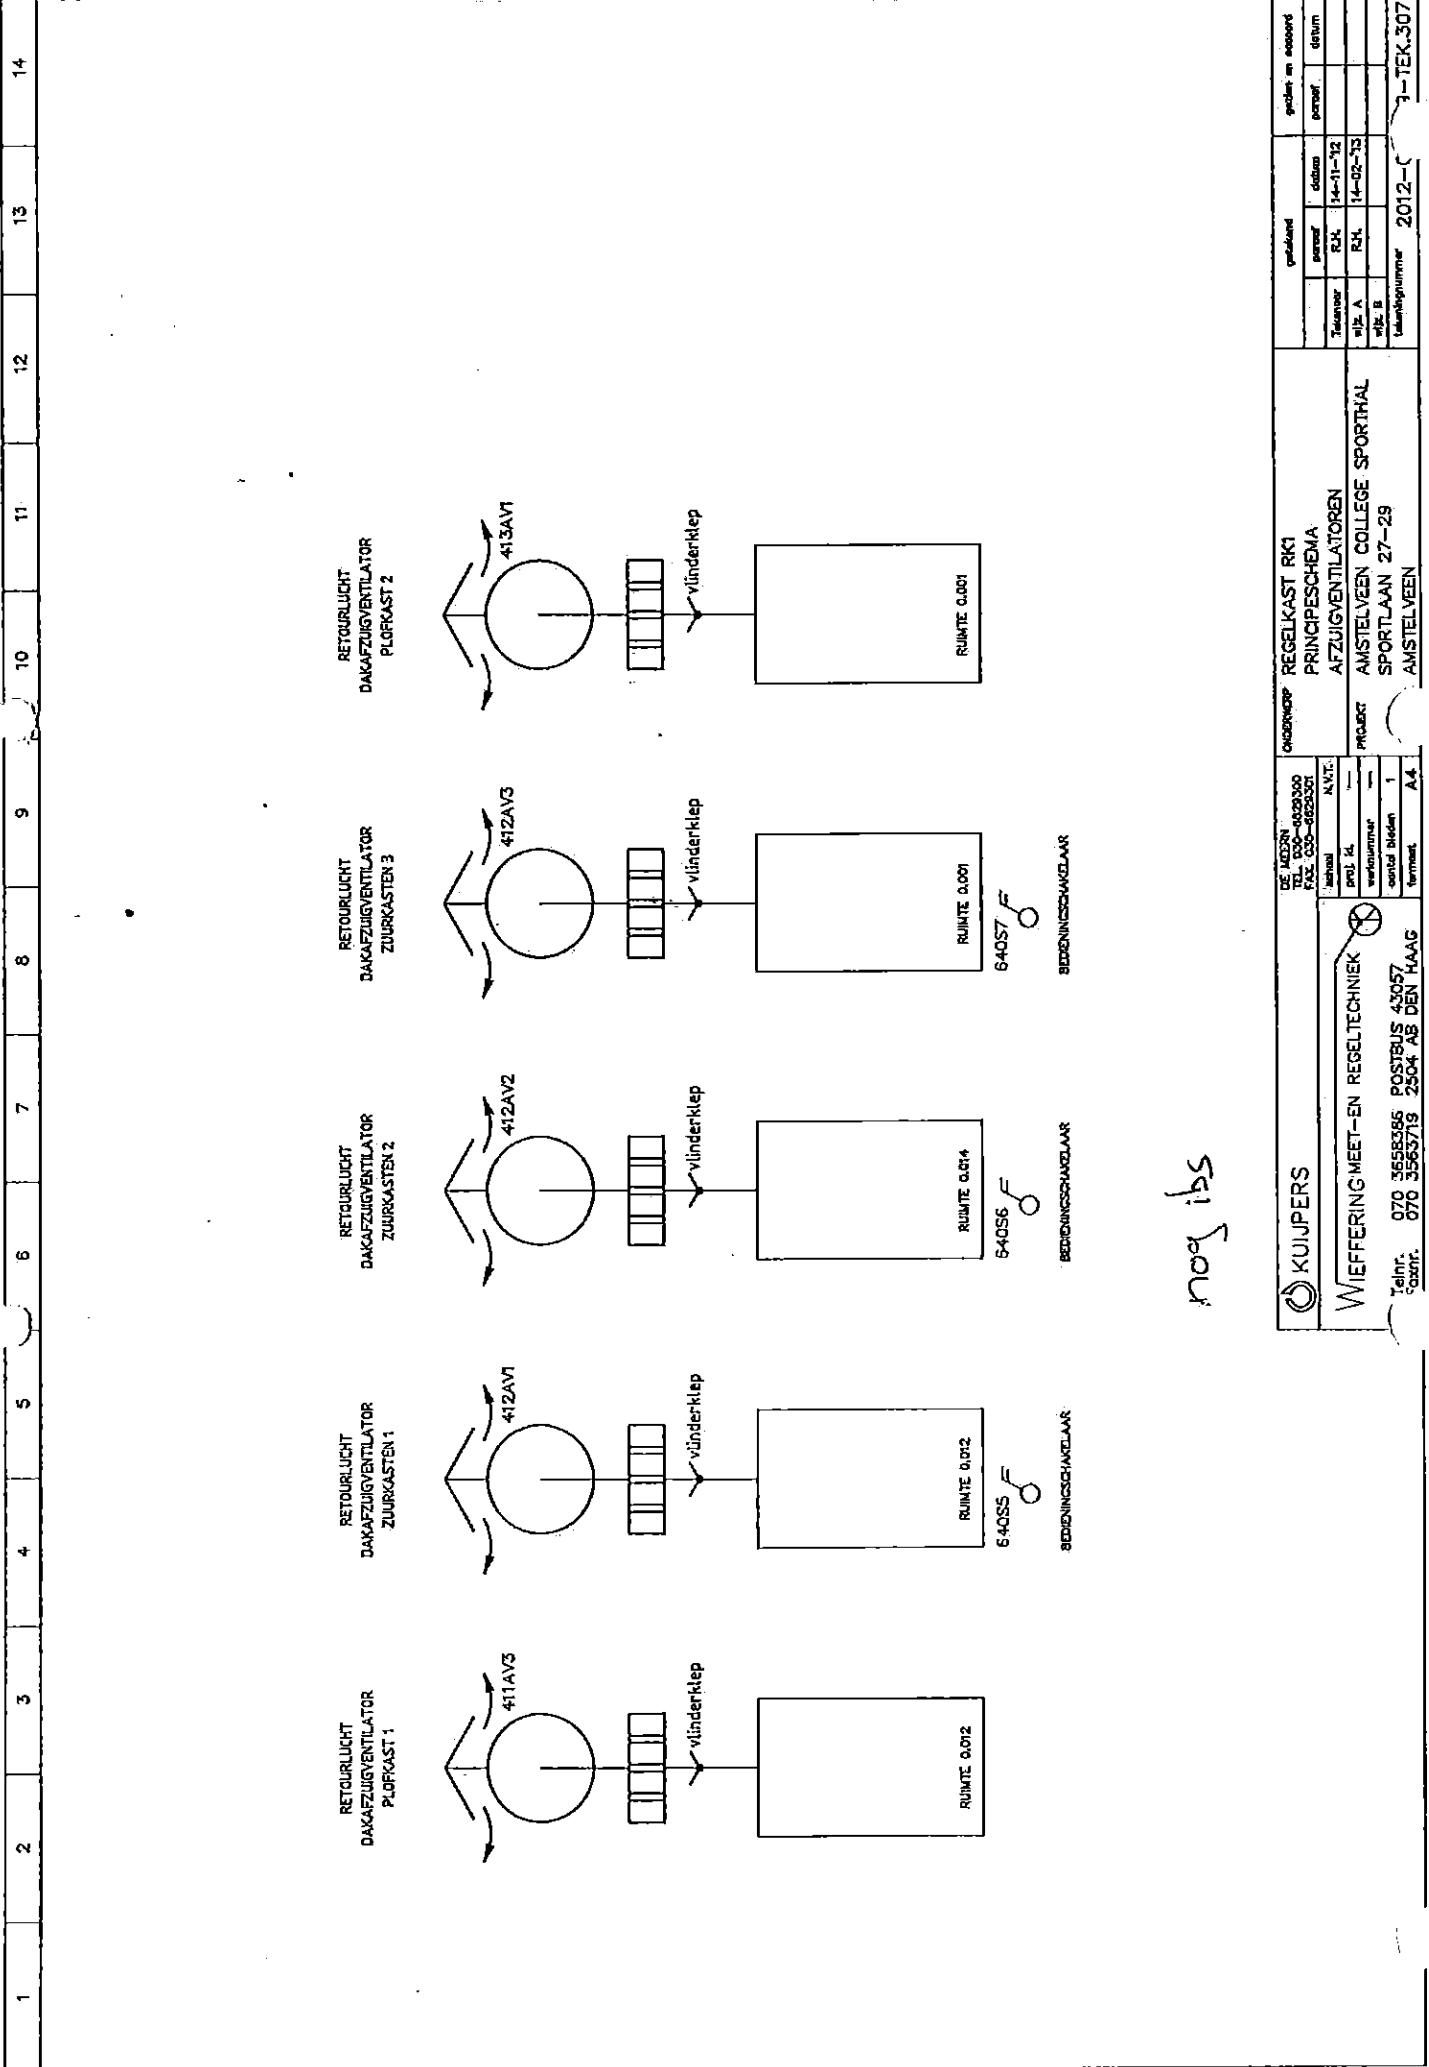


KUIJPERS		DE MOEN TEL. 030-603300 FAX 030-603301		OORDEEL REGELKAST RK1 PRINCIPESCHEMA AFZUGVENTILATOREN		getekend ontwerp datum 14-11-12		getekend ontwerp datum 14-02-13	
WIEFFERING-MEET-EN REGELECHNIEK		proj. nr. 43057		product AMSTELVEEN COLLEGE SPORTHAL SPORTLAAN 27-29 AMSTELVEEN		tekeningen 1 A4		tekeningen 1 A4	
Telnr. 070 3558386 Coor. 070 3553719		Postbus 43057 2504 AB DEN HAAG							
2012-1-TEK.307									

1	2	3	4	5	6	7	8	9	10	11	12	13	14
	VOEDING	STURING	VRUGAVEN	STURING	VOEDING	STURING	VRUGAVEN	STURING	VRUGAVEN	STURING	VRUGAVEN	STURING	VRUGAVEN
	KETEL 3												
	402A1												

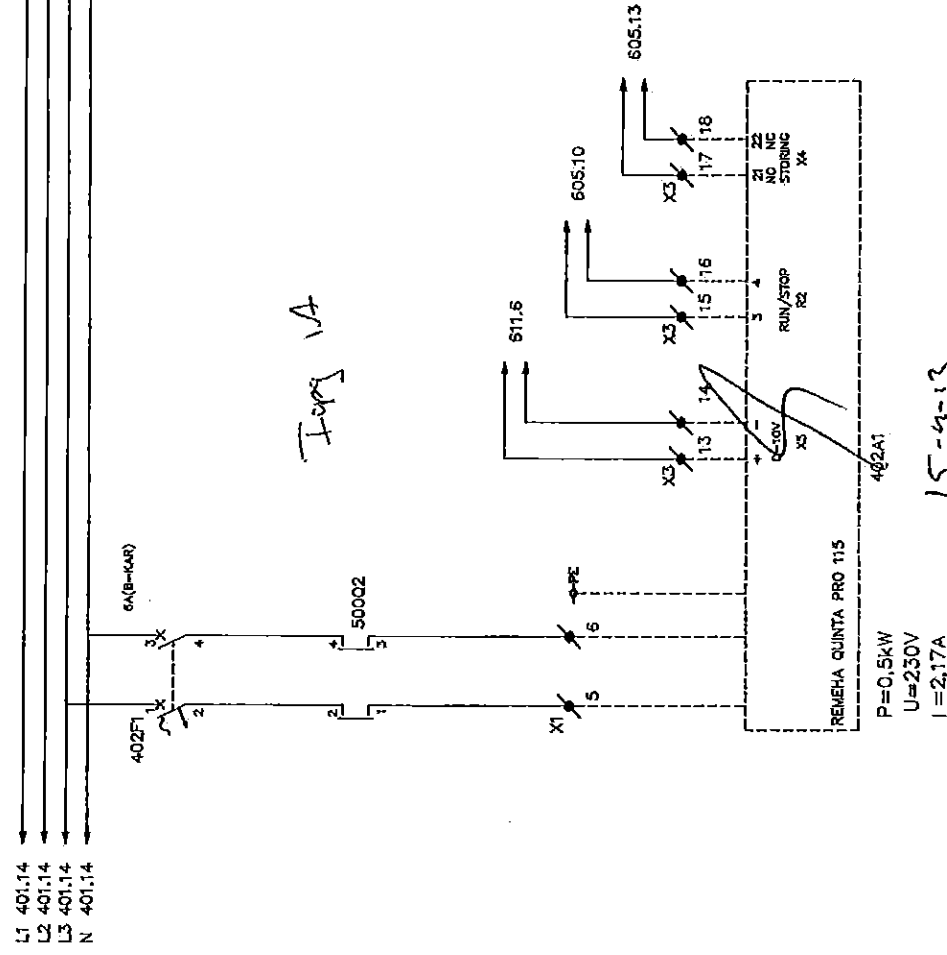

15-4-13

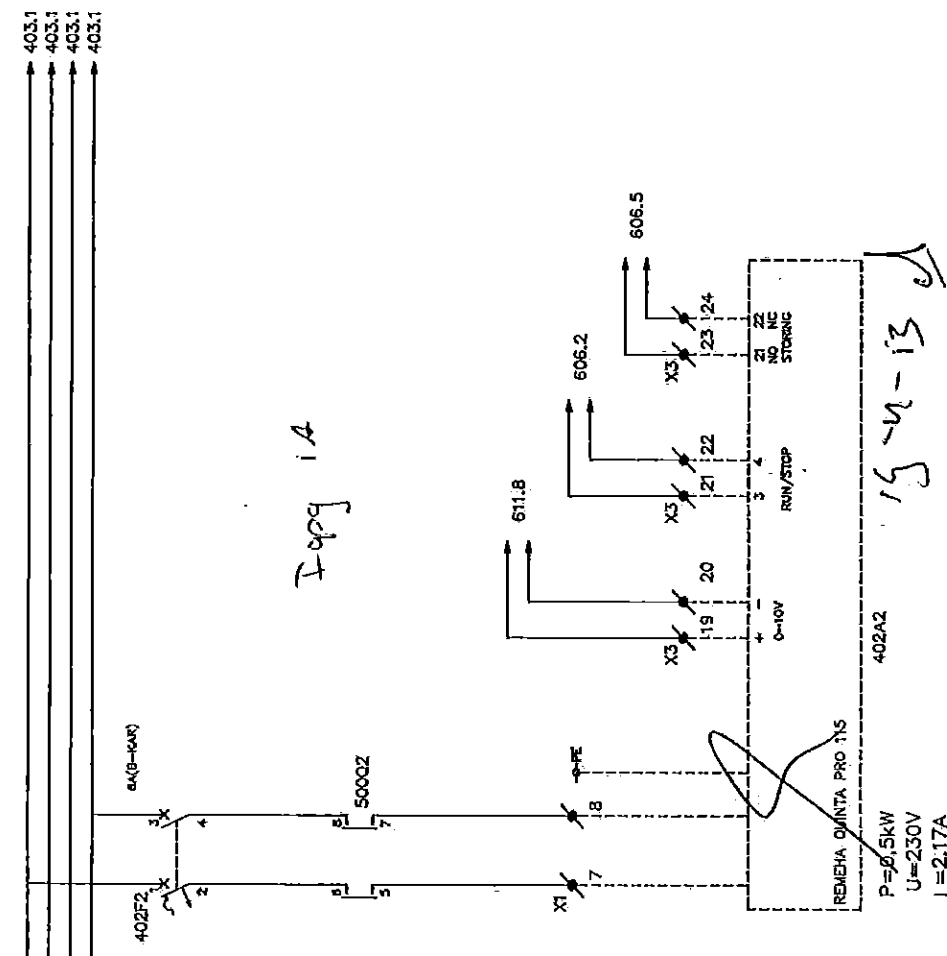


15-4-13

KUIJPERS		DE MEEREN		ONDERWERP		REGELKAST RK1		gepland		geplan en evoord	
WIEFFERING MEET-EN REGELECHNIEK		FAZ 100-450000		HOOFDSTROMSCHEMA		VOEDING KETEL 3 EN 4		periode		datum	
Tel.nr. 070 3558396		Fax 070 3558397		advies		AMSTELVEEN COLLEGE SPORTHAL		Tekenaar		14-11-12	
Fax 070 3558379		Postbus 43057		proj. nr.		SPORTLAAN 27-29		R.H.		14-12-13	
		2504 AS DEN HAAG		werknummer		AMSTELVEEN		W.B. A			
				aantal bladen				W.B. B			
				formaat				tekeningnummer		2012-1	
										9-TEK.402	


1	2	3	4	5	6	7	8	9	10	11	12	13	14
	TRANSPORTPOMP 1		RUN/STOP	STORING		TRANSPORTPOMP 2		RUN/STOP	STORING		ONTGASSINGUNIT		STORING
	CV VERDELER					CV VERDELER					CV VERDELER		
	404TP1					404TP2					404A1		

L1 403.14
 L2 403.14
 L3 403.14
 N 403.14

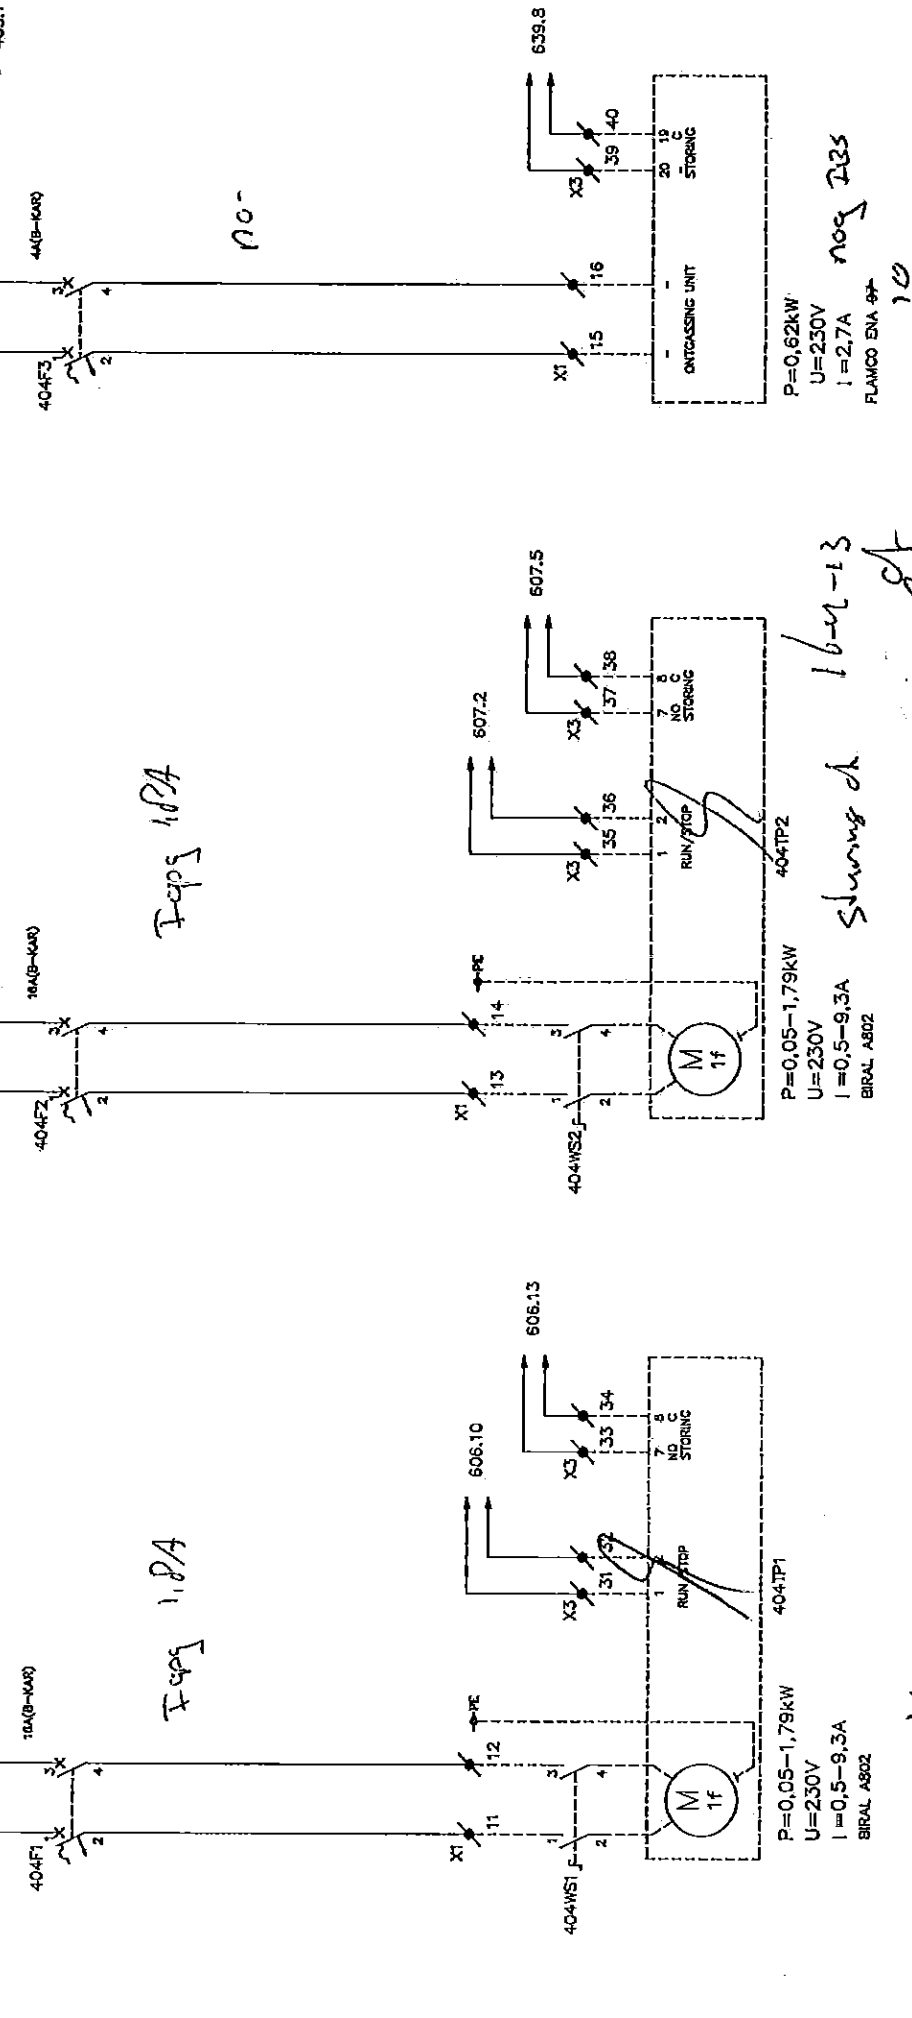


KUIJPERS	DE MEER	REGELKAST RKT	gepland	geplan en uitvoerd
WIEFFERING MEET-EN REGELECHNIEK	PAZ 000-0000000	HOOFDSTROOMSCHEMA	paraf	paraf
Tel.nr. 070 3555396	PAZ 000-0000000	TRANSPORTPOMP WARMTEVERD.	datum	datum
Centr. 070 3555396	PAZ 000-0000000	AMSTELVEEN COLLEGE SPORTEL	14-11-12	14-11-12
		SPORTLAAN 27-29	14-12-12	14-12-12
		AMSTELVEEN	2012-12	2012-12
			3-TEK 404	3-TEK 404

1	2	3	4	5	6	7	8	9	10	11	12	13	14		
TOEVOERVENTILATOR			STURING	STURING	VRUGAVEN	AFZUIGVENTILATIE								STURING	VRUGAVEN
LBK 1			LBK 1												
406TV1			406AV1												

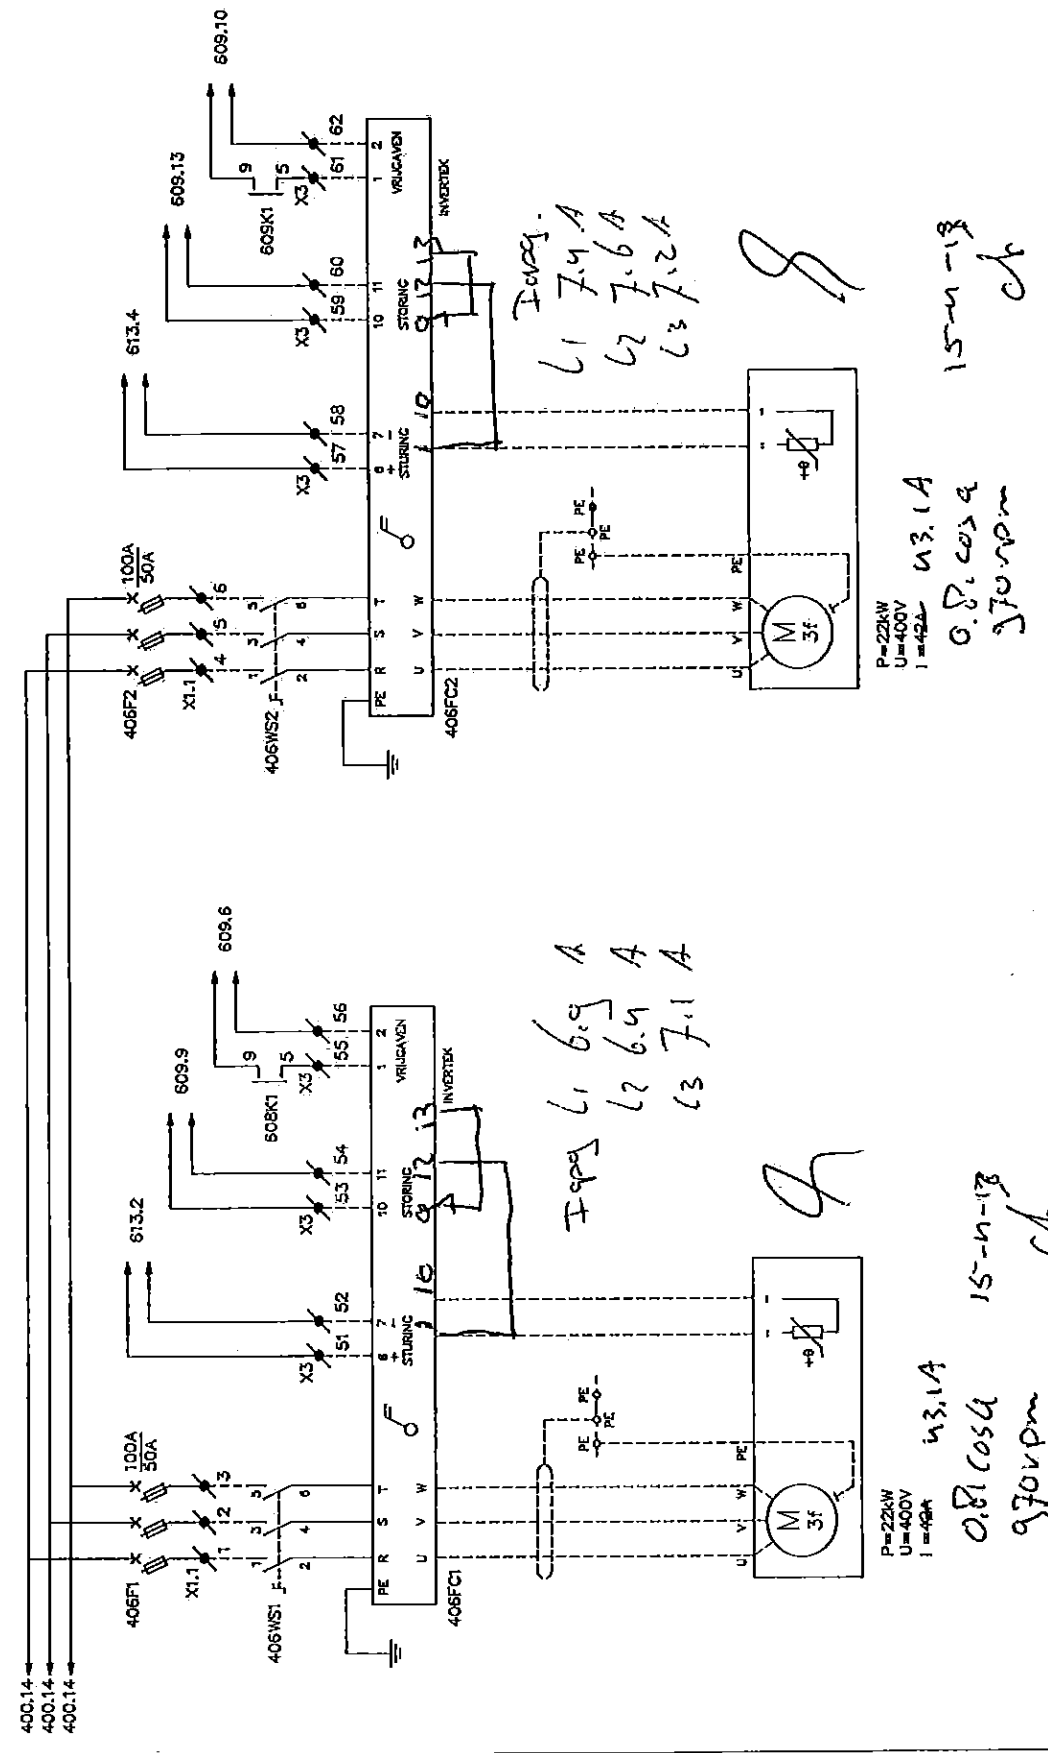


KUIJPERS		DE MEER		ONDERWERP		getuimd		getuimd en oorsand	
WIEFFERING MEET-EN REGELECHNIEK		REGELKAST RKT		HOOFDSTROOMSCHEMA		Tekenaar		datum	
Teh. 070 36553366		POSTBUS 43057		VENTILATIE LBK 1		R.H.		14-11-12	
Fon. 070 36553719		2504 AB DEN HAAG		PRODUCT		R.H.		14-02-13	
				AMSTELVEEN COLLEGE SPORTHAL		W.D. B			
				SPORTLAAN 27-29		Tekennummer		2012	
				AMSTELVEEN				9-TEK.406	

1	2	3	4	5	6	7	8	9	10	11	12	13	14
TOEVOERVENTILATOR													
LBK 2													
408TV1													

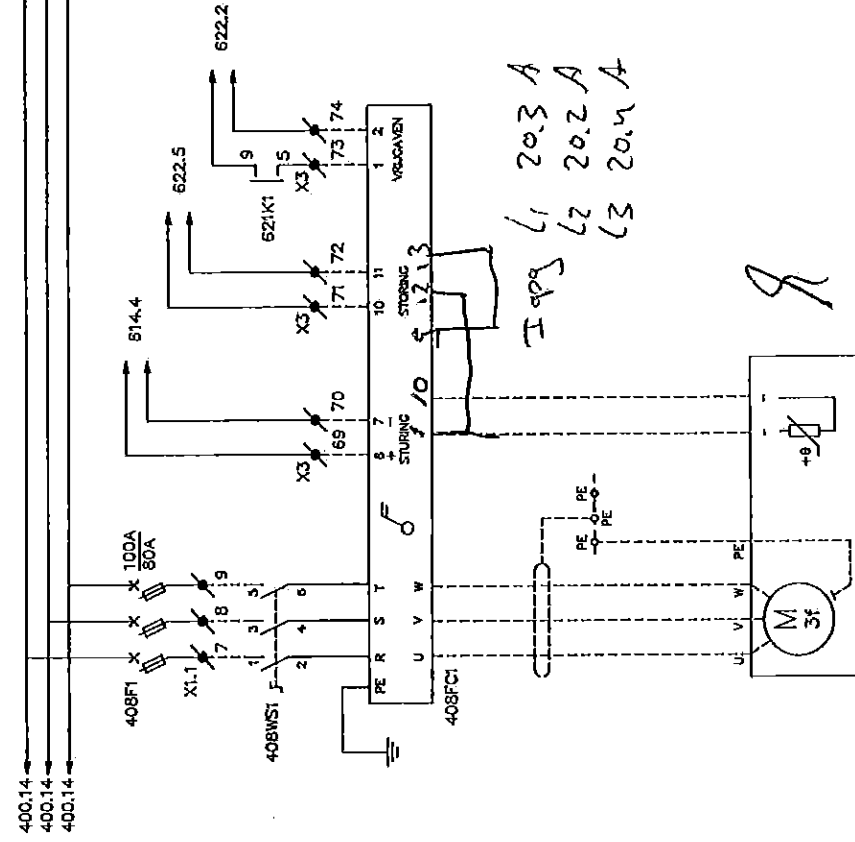

Tagg
L1 20.3 A
L2 20.2 A
L3 20.4 A

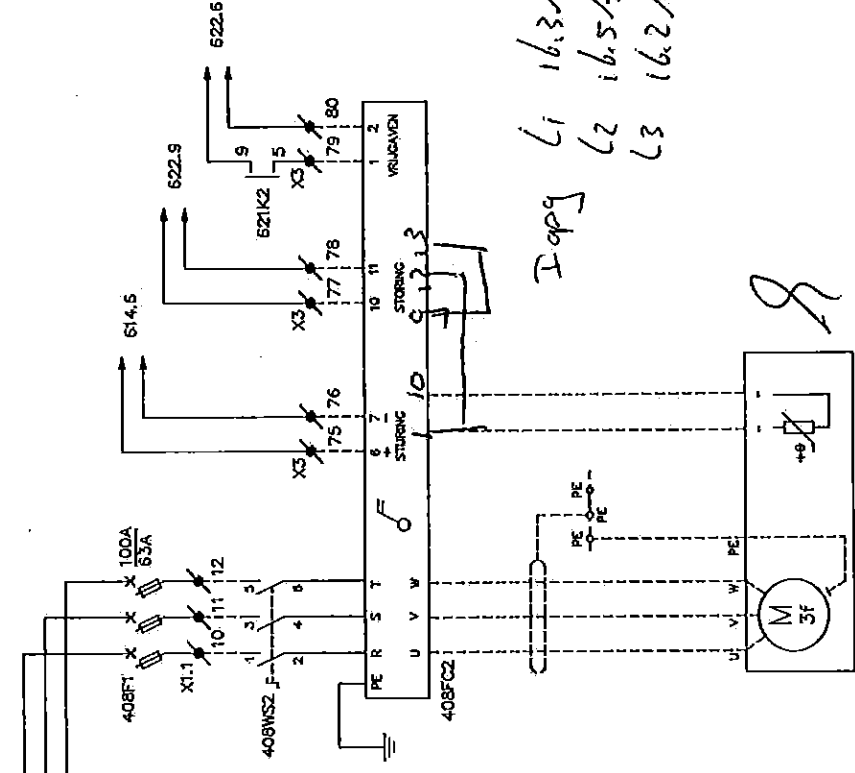


Tagg
L1 16.3 A
L2 16.5 A
L3 16.2 A

KUIJPERS		DE MEERN		CHASSIS		REGELKAST RK1		getuimd		getuimd en oorspr.	
WIEFFERING MEET-EN REGELECHNIEK		TEL. 030-4333300		HOOFDSTROOMSCHEMA		HOOFDSTROOMSCHEMA		Tekenaar		datum	
Foonr. 070 3563779		FAX 030-9693301		VENTILATIE LBK 2		VENTILATIE LBK 2		R.H.		14-11-12	
Telnr. 070 3553386		Postbus 43057		AMSTELVEEN COLLEGE SPORTHAL		AMSTELVEEN COLLEGE SPORTHAL		R.H.		14-02-13	
Foonr. 070 3563779		2504 AB DEN HAAG		SPORTLAAN 27-29		SPORTLAAN 27-29		R.H.		14-02-13	
				AMSTELVEEN		AMSTELVEEN		Wg. II		2012-1	
								Tekennummer		9-TEX.408	

1	2	3	4	5	6	7	8	9	10	11	12	13	14

L1 -409.14
 L2 -409.14
 L3 -409.14
 N -409.14
 411.1
 411.1
 411.1
 411.1

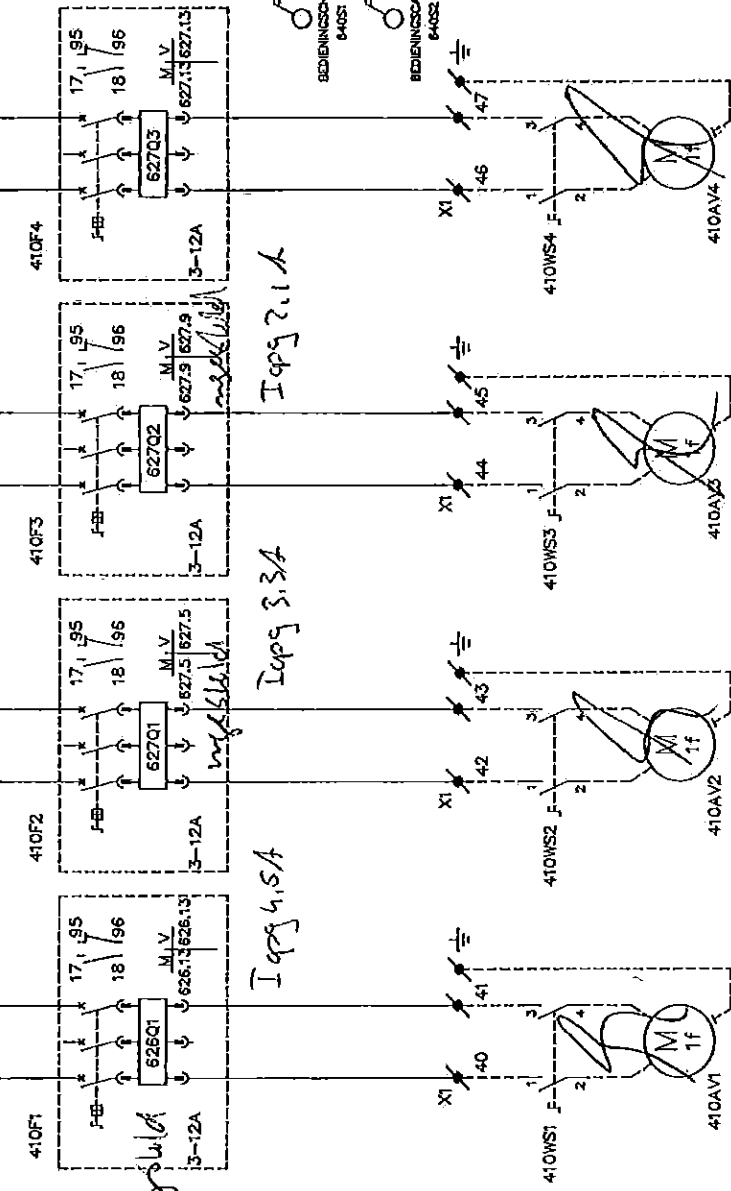


P=1.47kW 0.9
 U=230V
 I=9.5A
 INATHEM BES250-4-1
 15-11-13
 P=1.47kW 0.9
 U=230V
 I=9.5A
 INATHEM BES250-4-1
 15-11-13
 P=1.47kW 0.9
 U=230V
 I=9.5A
 INATHEM BES250-4-1
 15-11-13
 P=1.47kW 1.06
 U=230V
 I=9.5A
 INATHEM BES250-4-1-FC
 15-11-13

KUIJPERS		DE MEER		REGELKAST RK1		getekend		getekend en goedgekeurd	
WIEFFERING MEET-EN REGELECHNIEK		HOOFDSTROOMSCHEMA		AFZUIGVENTILATOREN		getekend		getekend en goedgekeurd	
Telp. 070 3558386		PAX 030-8223301		PROJECT		getekend		getekend en goedgekeurd	
Fax 070 3553719		PAX 030-8223301		AMSTELVEEN COLLEGE SPORTHAL		getekend		getekend en goedgekeurd	
Telp. 070 3558386		PAX 030-8223301		SPORTLAAN 27-29		getekend		getekend en goedgekeurd	
Fax 070 3553719		PAX 030-8223301		AMSTELVEEN		getekend		getekend en goedgekeurd	

9-TEK.410

1	2	3	4	5	6	7	8	9	10	11	12	13	14
	NETWACHTER		KASTVERLICHTING				WANDCONTACTDOOS		VOEDING	VOEDING	STUURSTROOM		
			ALGEMEEN				SERVICE	MODEM	VERLICHTING	ENERGIE METERS	VOEDING 230VAC		
									LBK 1 EN LBK 2				

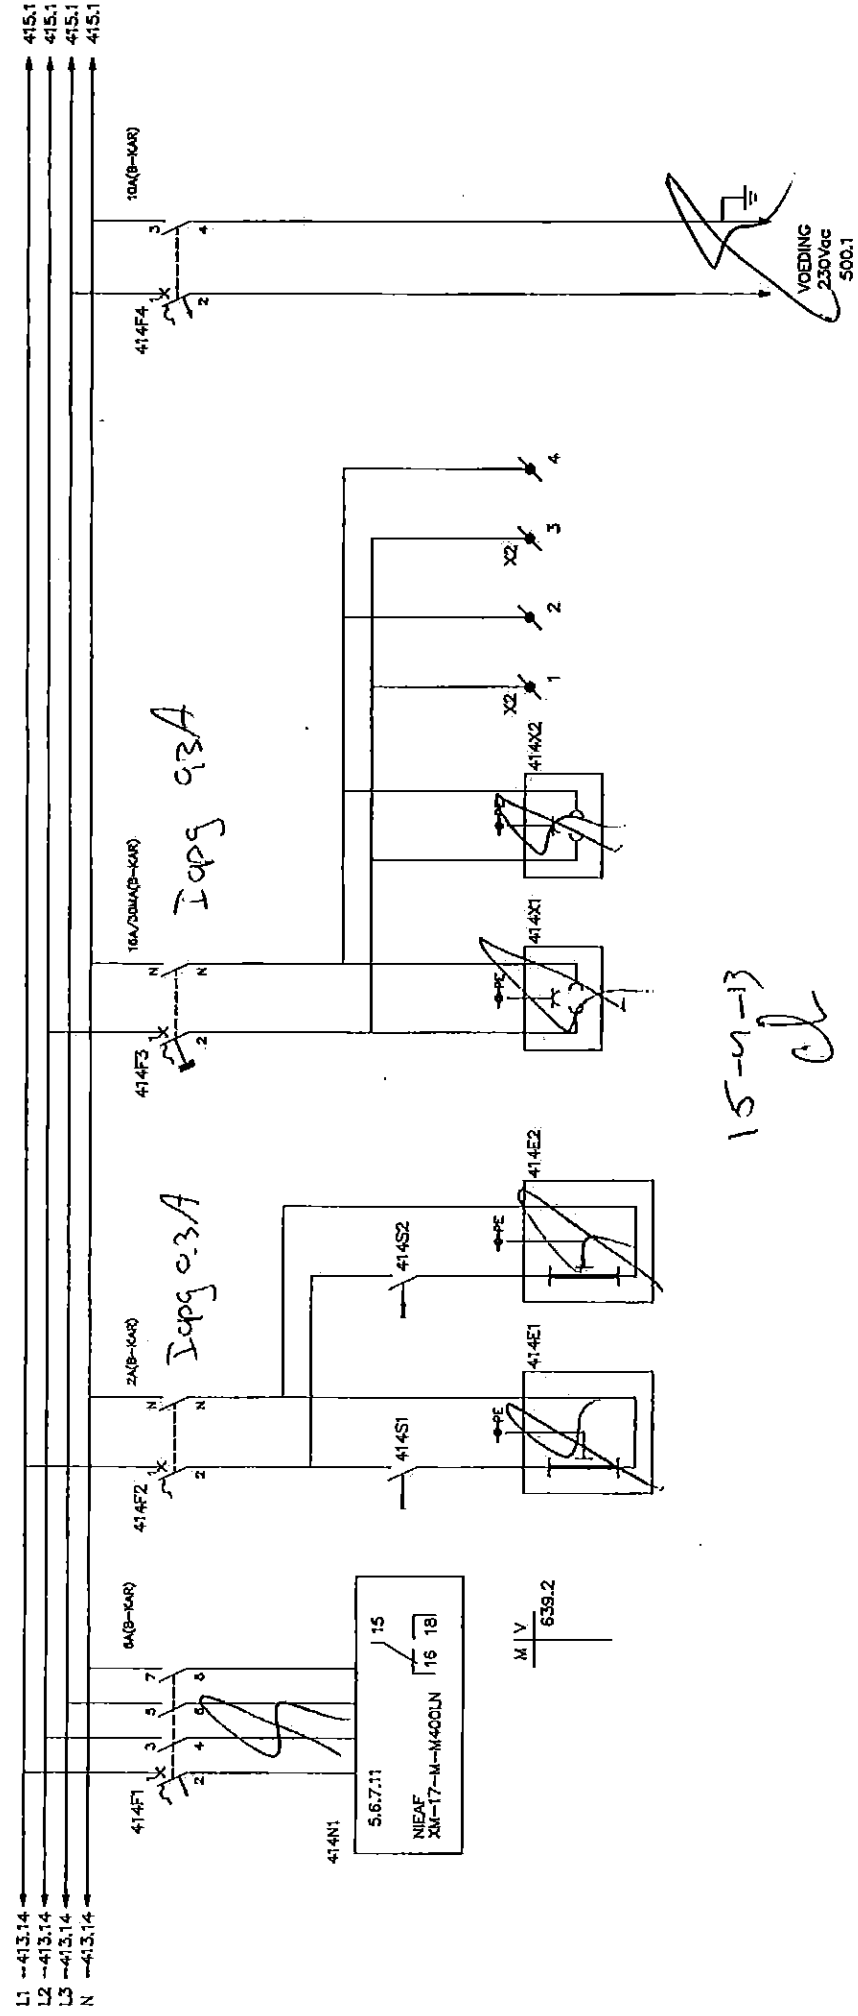


KUIJPERS	DE MEER	ONDERNOOP	REGELKAST RKT	getekend	getekend en uitgedrukt
WIEFFERING MEET-EN REGELECHNIEK	TEL. 030-4603000 FAX 030-4603001 K.V.T.	HOOFDSTROOMSCHEMA NETWACHTER, VERL. EN WOD'S		persoon	datum
tel.nr. 070 3658386 postbus 43067 3007 AS DEN HAAG	proj. nr. werknummer control. teken formaat	PROJECT AMSTELVEEN COLLEGE SPORTHAL SPORTLAAN 27-29		telefoon	datum
		AMSTELVEEN		telefoon	datum

1-TEK. 414

1	2	3	4	5	6	7	8	9	10	11	12	13	14
	BRANDSCHAKELAAR												
	KETELS												
	500BS1												


414.12 → 230VAC/414F4 → 501.1

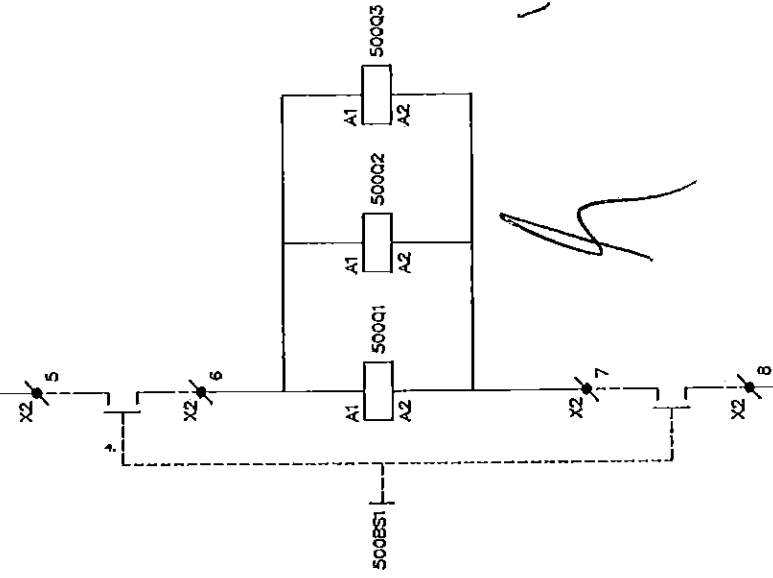

414.12 → N → 501.1

M	V	M	V	M	V
401.2	403.2	402.2	403.2	403.2	403.2
401.3	403.3	402.3	403.3	403.3	403.3
401.8	402.8	402.8	402.8	402.8	402.8
401.9	402.9	402.9	402.9	402.9	402.9

		DE MEER TEL: 020-622300 FAX: 020-622301		ONDERNOEMER REGELKAST RK1 HOOFDSTROOMSCHEMA BRANDSCHAKELAAR		opsteld datum 14-11-12		gezien en oordeeld datum 14-11-12	
WIEFFERING MEET-EN REGELECHNIEK		project 401.2 401.3 401.8 401.9		product AMSTELVEEN COLLEGE SPORTHAL SPORTLAAN 27-29		wijz. A 14-02-13		wijz. B 14-02-13	
Telnr. 070 3658368 Faxnr. 070 3655719		postbus 43057 2504 AE DEN HAAG		projectnummer 2012-08-119-TEK.500		2012-08-119-TEK.500		2012-08-119-TEK.500	

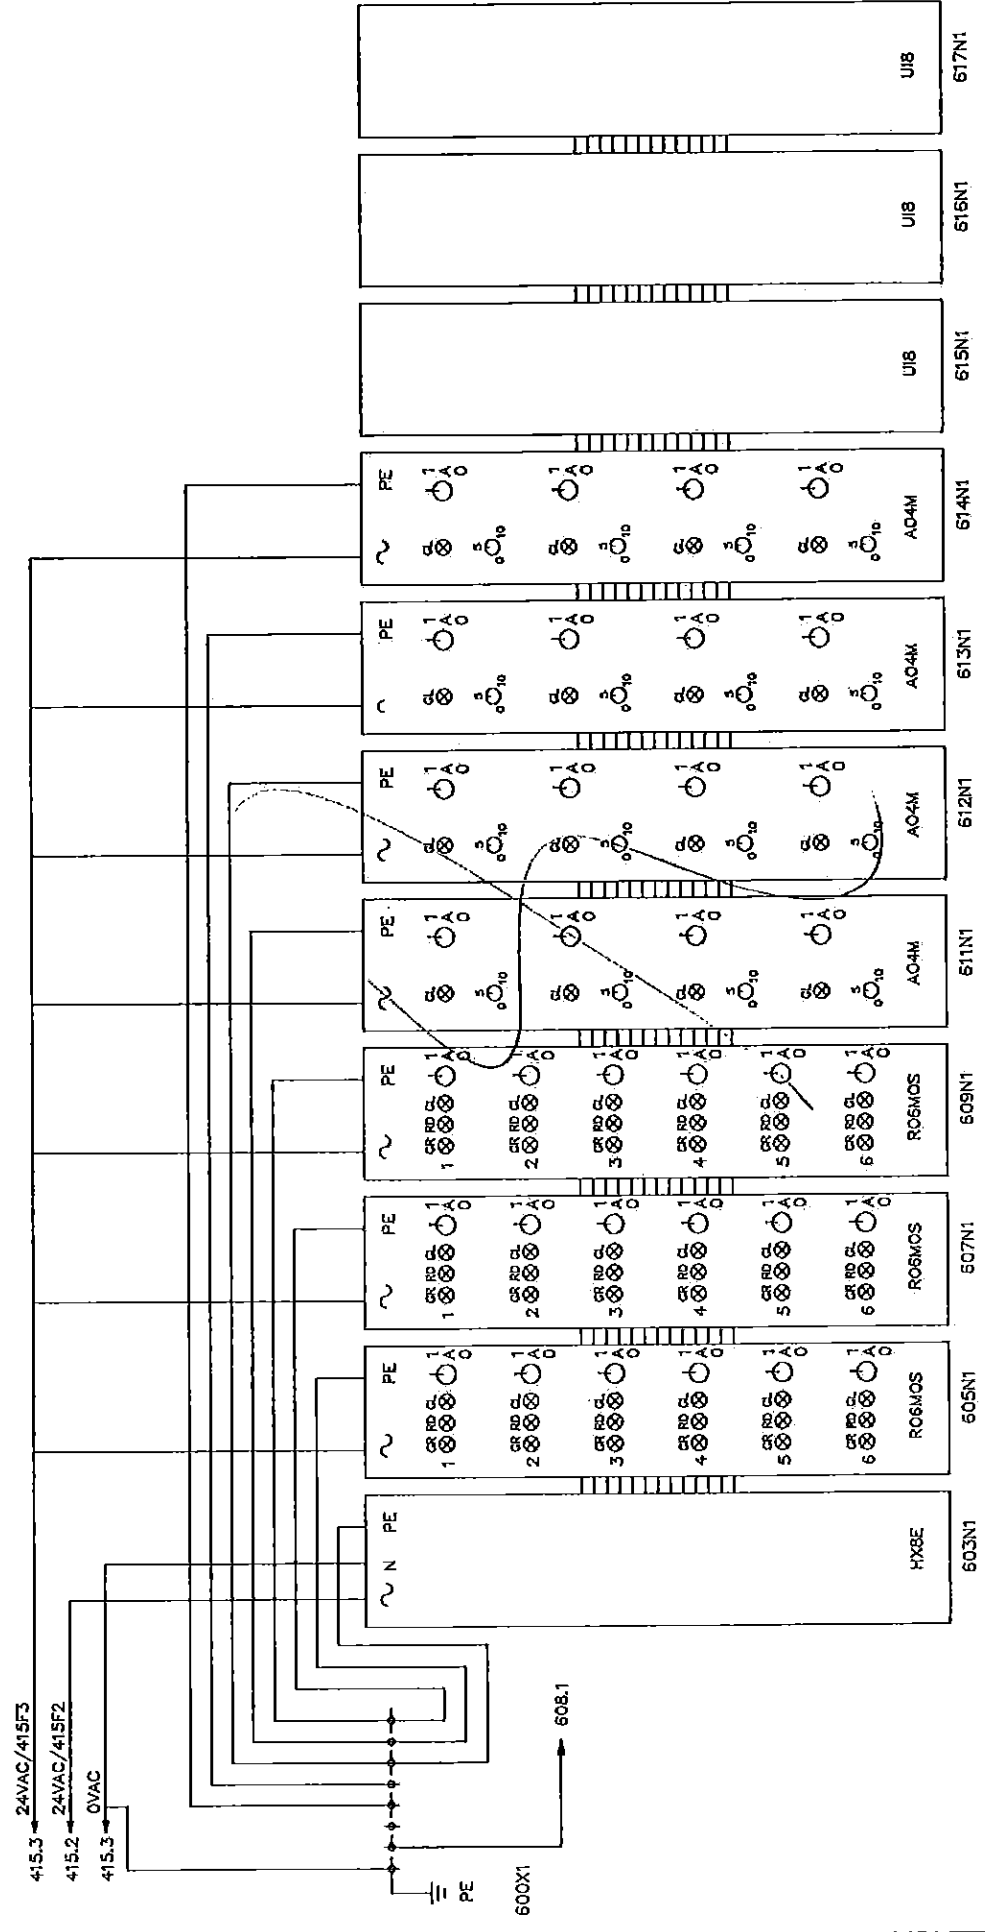

KUIJPERS

WIEFFERINGMEET-EN REGELECHNIEK

Tel.nr. 070 3558398 Postbus 43057
Fax.nr. 070 3563719 2504 AB DEN HAAG

DE MEEREN
TEL. 020-6230300
FAX. 020-6230301


naam	N.V.T.
proj. nr.	—
verwerker	—
central. tekenen	1
formaat	A4

REGELKAST RK1
STUURSTROOMSCHEMA
PRIVA OVERZICHT

PRODUCT
AMSTELVEEN COLLEGE SPORTHAL
SPORTLAAN 27-29
AMSTELVEEN

gepland
periood
14-11-12
14-02-13

geplan en oeverd
datum
datum
2012- 9-TEK.600

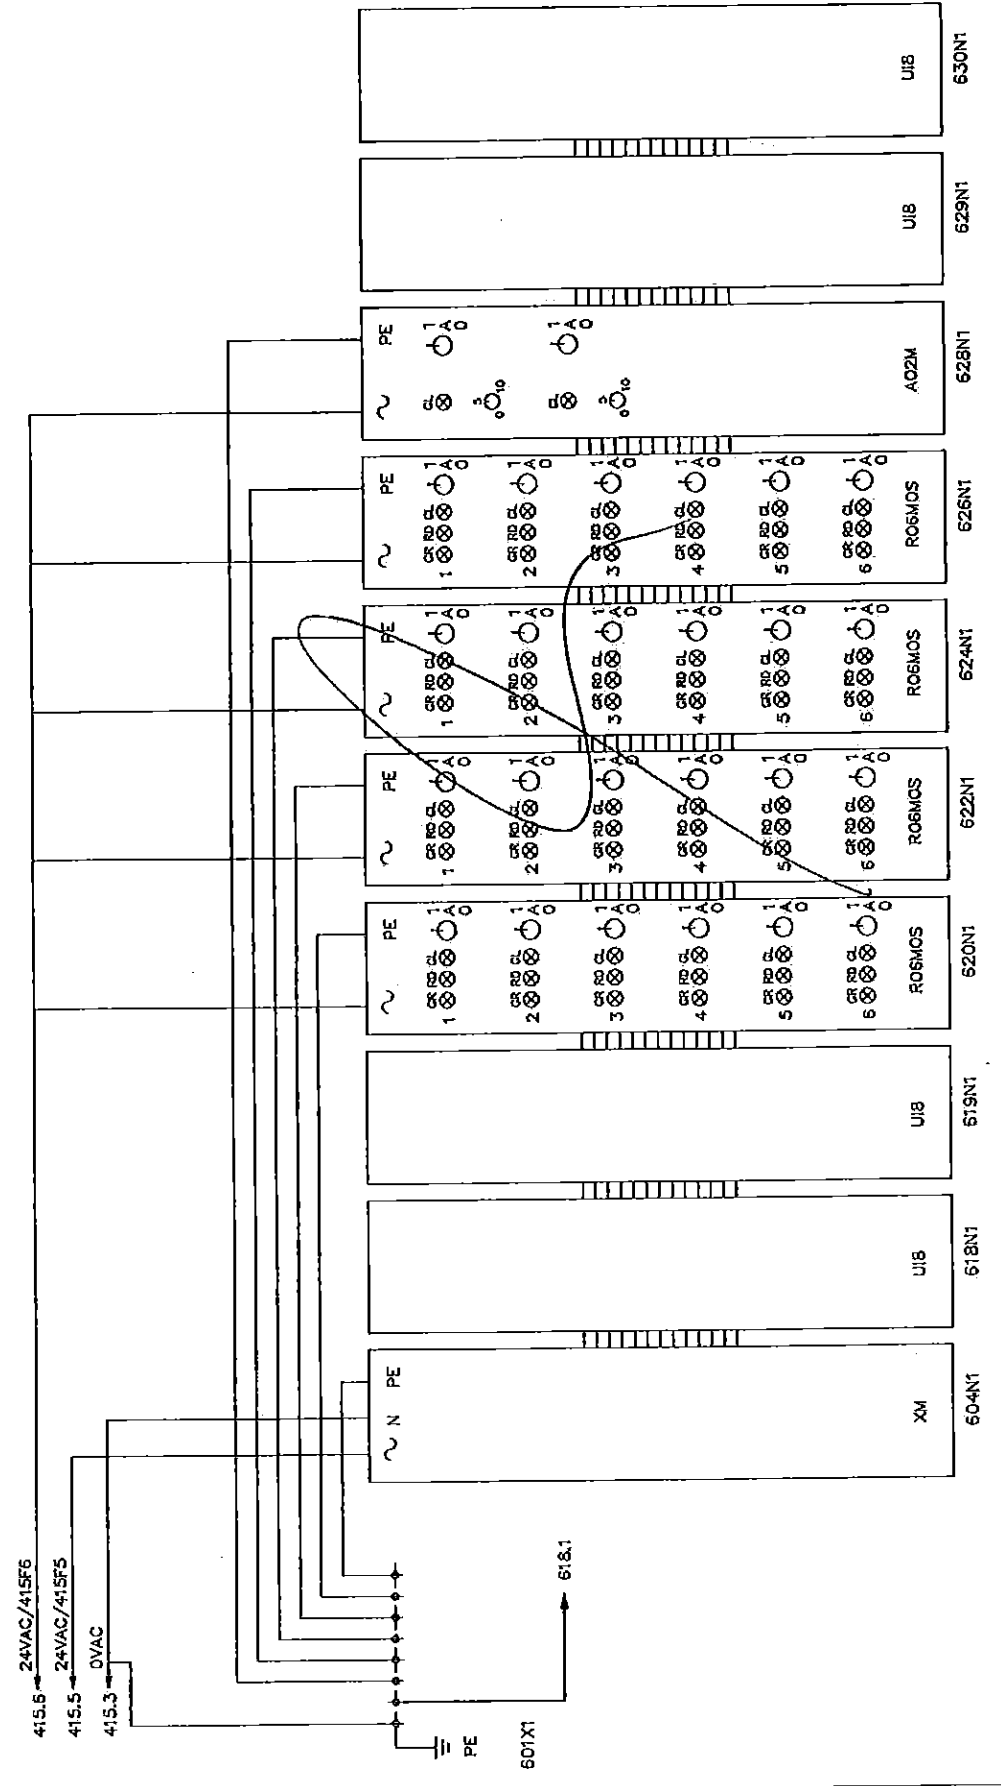

KUIJPERS

WIEFFERING-MEET-EN REGELECHNIEK

Tel.nr. 070 3658388 Postbus 43057
Fax.nr. 070 3563719 2504 AB DEN HAAG


DE MEEREN
TEL. 020-4572000
FAX. 020-4423301

editied N.V.T.
prol. id. —
werknummer —
aantal bladen 1
formaat A4

REGELKAST RI1
STUURSTROOMSCHEMA
PRIVA OVERZICHT


PROJECT
AMSTELVEEN COLLEGE SPORTHAL
SPORTLAAN 27-29
AMSTELVEEN

getekend		getekend en goedgekeurd	
portaf	datum	portaf	datum
R.H.	14-11-12	R.H.	14-11-12
R.H.	14-02-13	R.H.	14-02-13
WPL A		WPL A	
WPL B		WPL B	
tekeningnummer	2012-	tekeningnummer	119-TEK.601

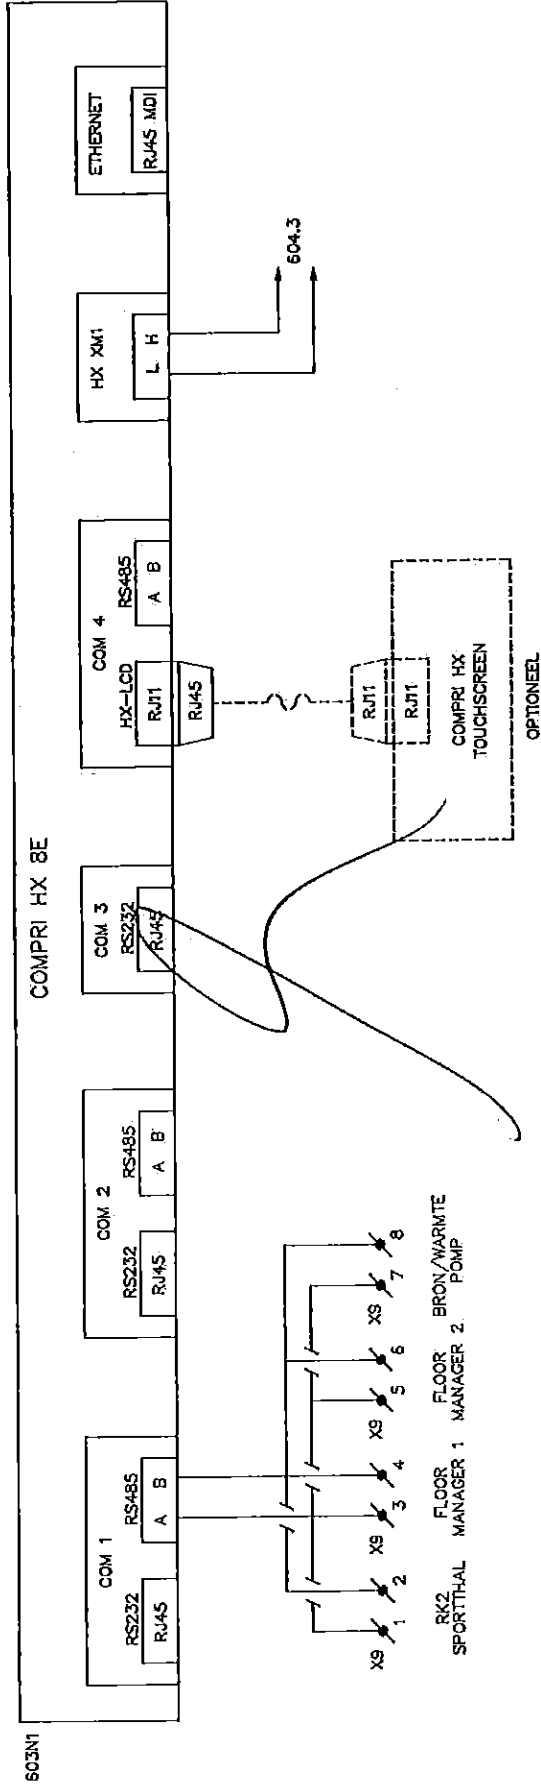


KUIJPERS		DE MEERN		REGELKAST RK1		getekend		gesehen en goedgekeurd	
WIEFFERING MEET-EN REGELECHNIEK		TEL. 030-4623300		STUURSTROMSCHEMA		ontwerper		getekend	
Tel.nr. 070 36553366		FAX 030-4623301		PRIVA OVERZICHT		Tekenaar		datum	
Fabr. 070 3553719		POSTBUS 43057		SPORTLAAN 27-29		wijz. A		14-11-12	
				AMSTELVEEN		wijz. B		14-02-13	
						aankomster		2012-11-19	
						formaat		A4	

604N1

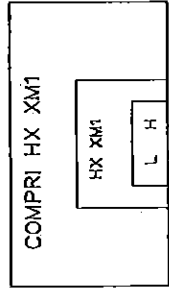


604N2

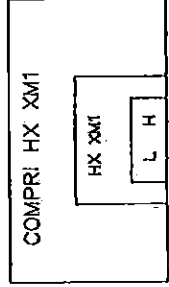

XM1-L 603.11
XM1-H 603.11

		DE MEERN TEL. 030-4629300 FAX 030-4629301		Onderwerp		REGELKAST RK1 STUURSTROMSCHEMA PRIVA OVERZICHT		getekend		gezien en akkoord	
WIEFFERING MEET-EN REGELECHNIEK		school		NVV				getekend		gezien en akkoord	
Telnr. 070 3653386		prot. id.		---				Tekenaar		datum	
Faxnr. 070 3653779		aantal bladen		1				wz. A		14-11-12	
		formaat		A4				wz. B		14-02-13	
								tekeningsnummer		2012-0-119-TEK.604	

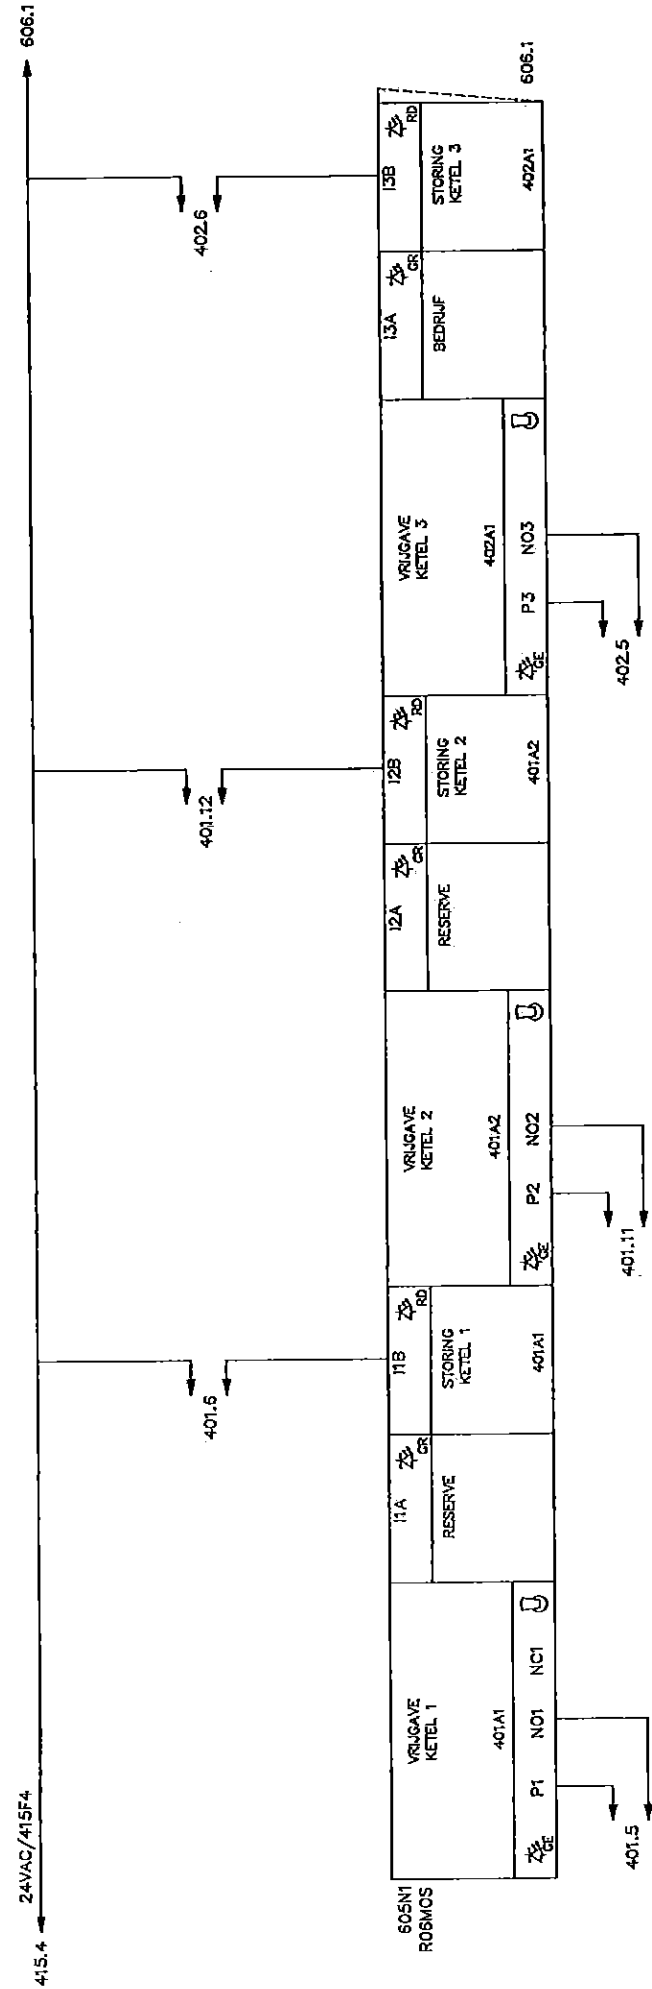


NOTE:

11A = BEDRIJFSMELDING


11B = RINGSMELDING

KUIJLERS WIEFFERING MEET-EN REGELECHNIEK Tel: 070 3553386 POSTBUS 43057 Fax: 070 3553719 2504 AB DEN HAAG		DE MEERN TEL: 030-4033300 FAX: 030-4033301		ONDERNEMING REGELEKAST RK1 STUURSTROMINGSCHEMA DIGITALE UITGANGEN		getekend period datum	
		project 11A 11B		14-11-12 14-12-12		14-11-12 14-12-12	
11A 11B		11A 11B		11A 11B		11A 11B	
11A 11B		11A 11B		11A 11B		11A 11B	

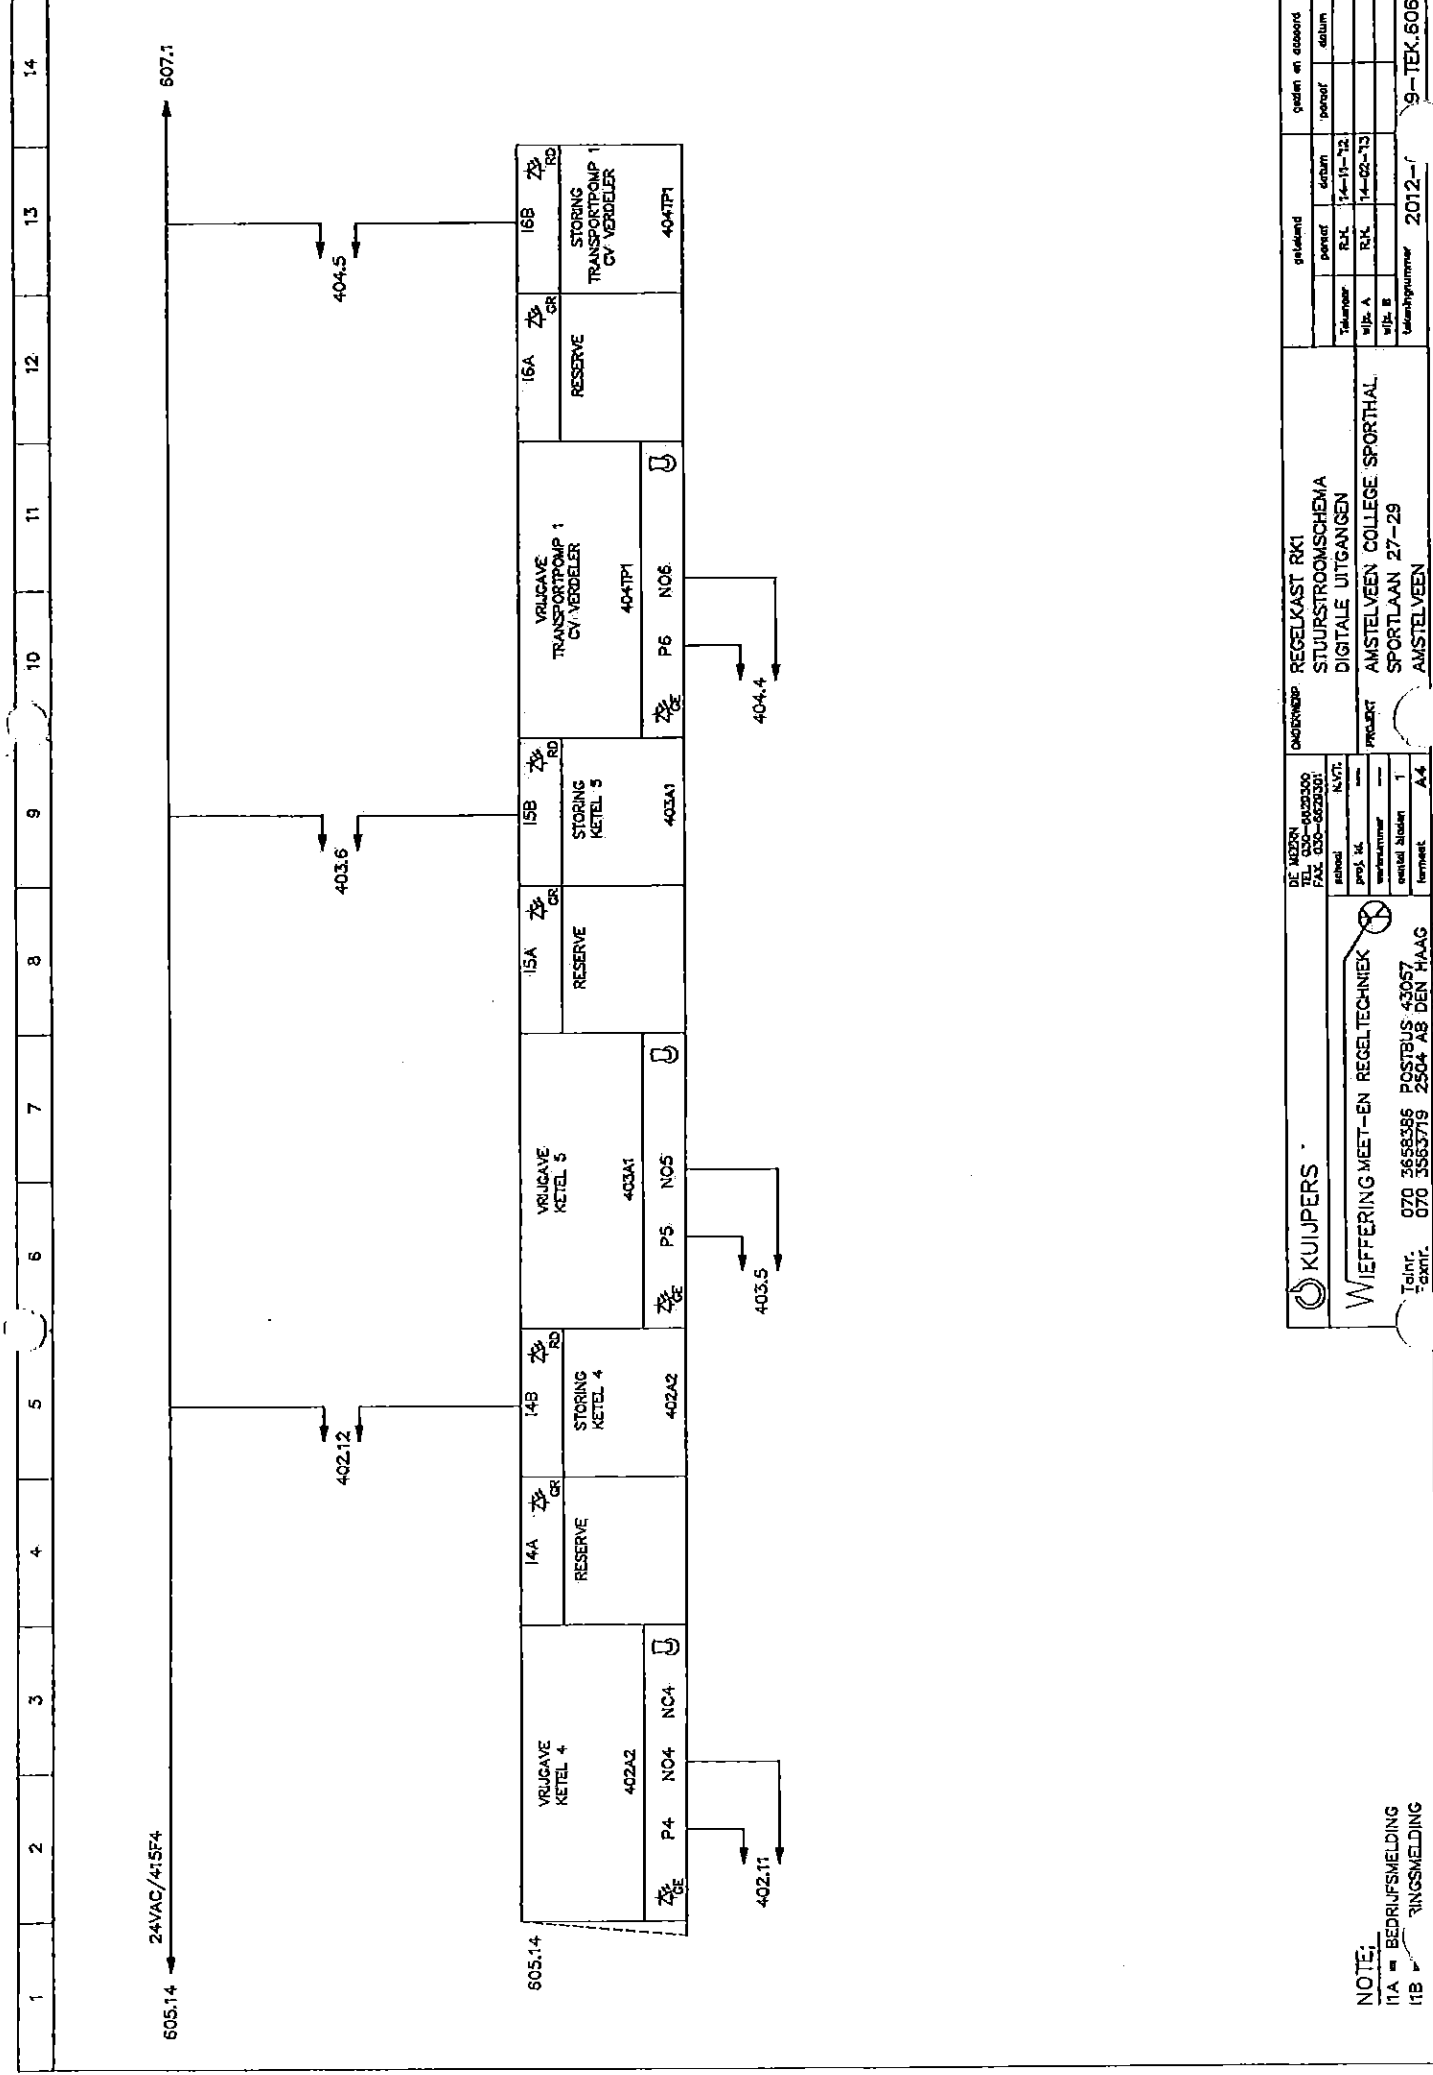


1	2	3	4	5	6	7	8	9	10	11	12	13	14
---	---	---	---	---	---	---	---	---	----	----	----	----	----

608.14 → 24VAC/415F4

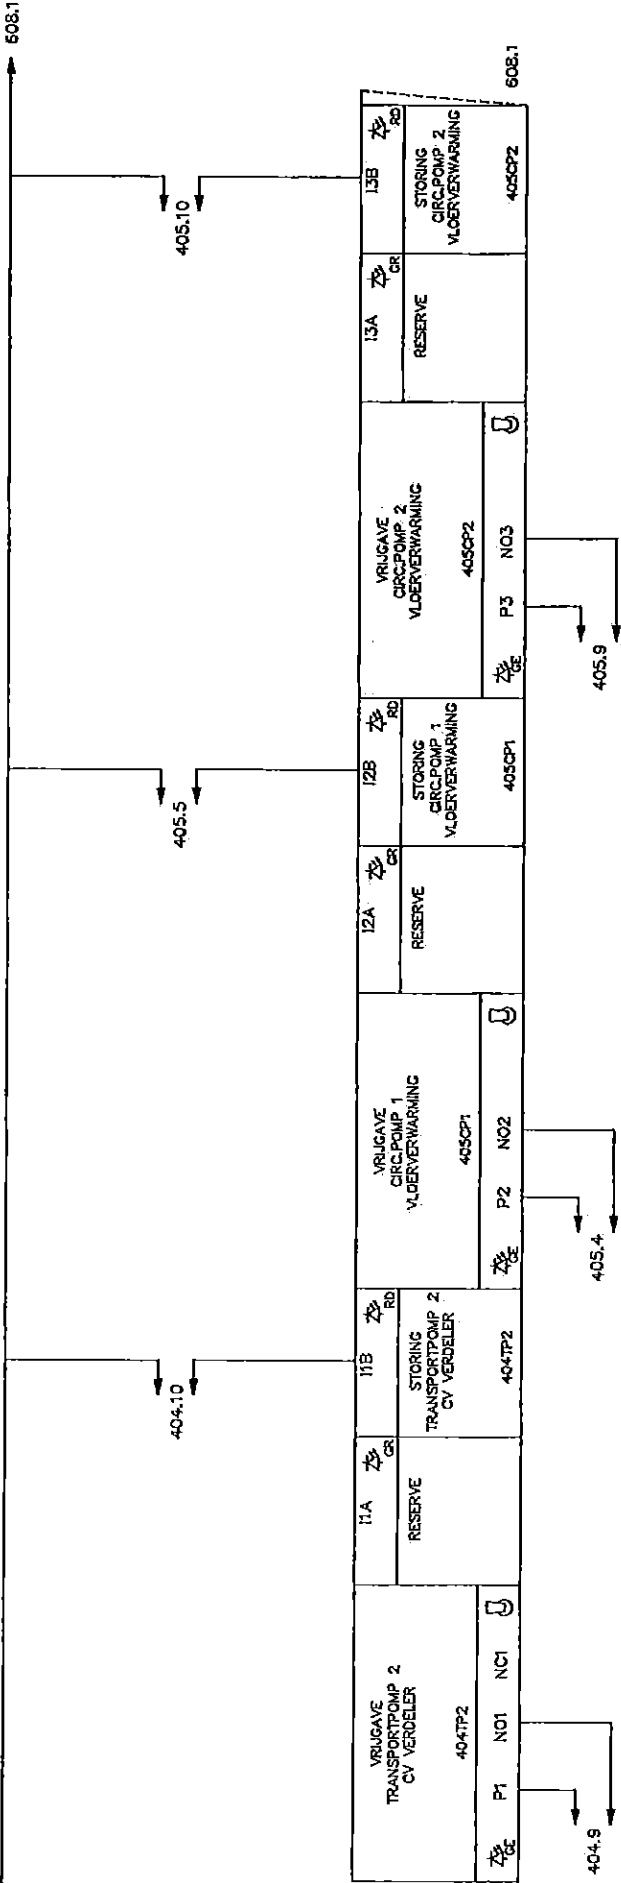


NOTE:
ITA = BEDRIJFSMELDING
ITB = INGENSMELDING

	KUIJPERS	DE MEER TEL. 030-4603000 FAX 030-4603001	ONDERWOP REGELKAST RK1				getuigd		getuigd en oorspronk	
			STUURSTROOMSCHEMA				periood		datum	
			DIGITALE UITGANGEN				R.A.		14-11-72	
			PRODUCT AMSTELVEEN COLLEGE SPORTHAL				R.A.		14-02-73	
Telf.: 070 3653586 Gest.: 070 3653719			POSTBUS 43057 2304 AB DEN HAAG			2012-C			-TEK.607	

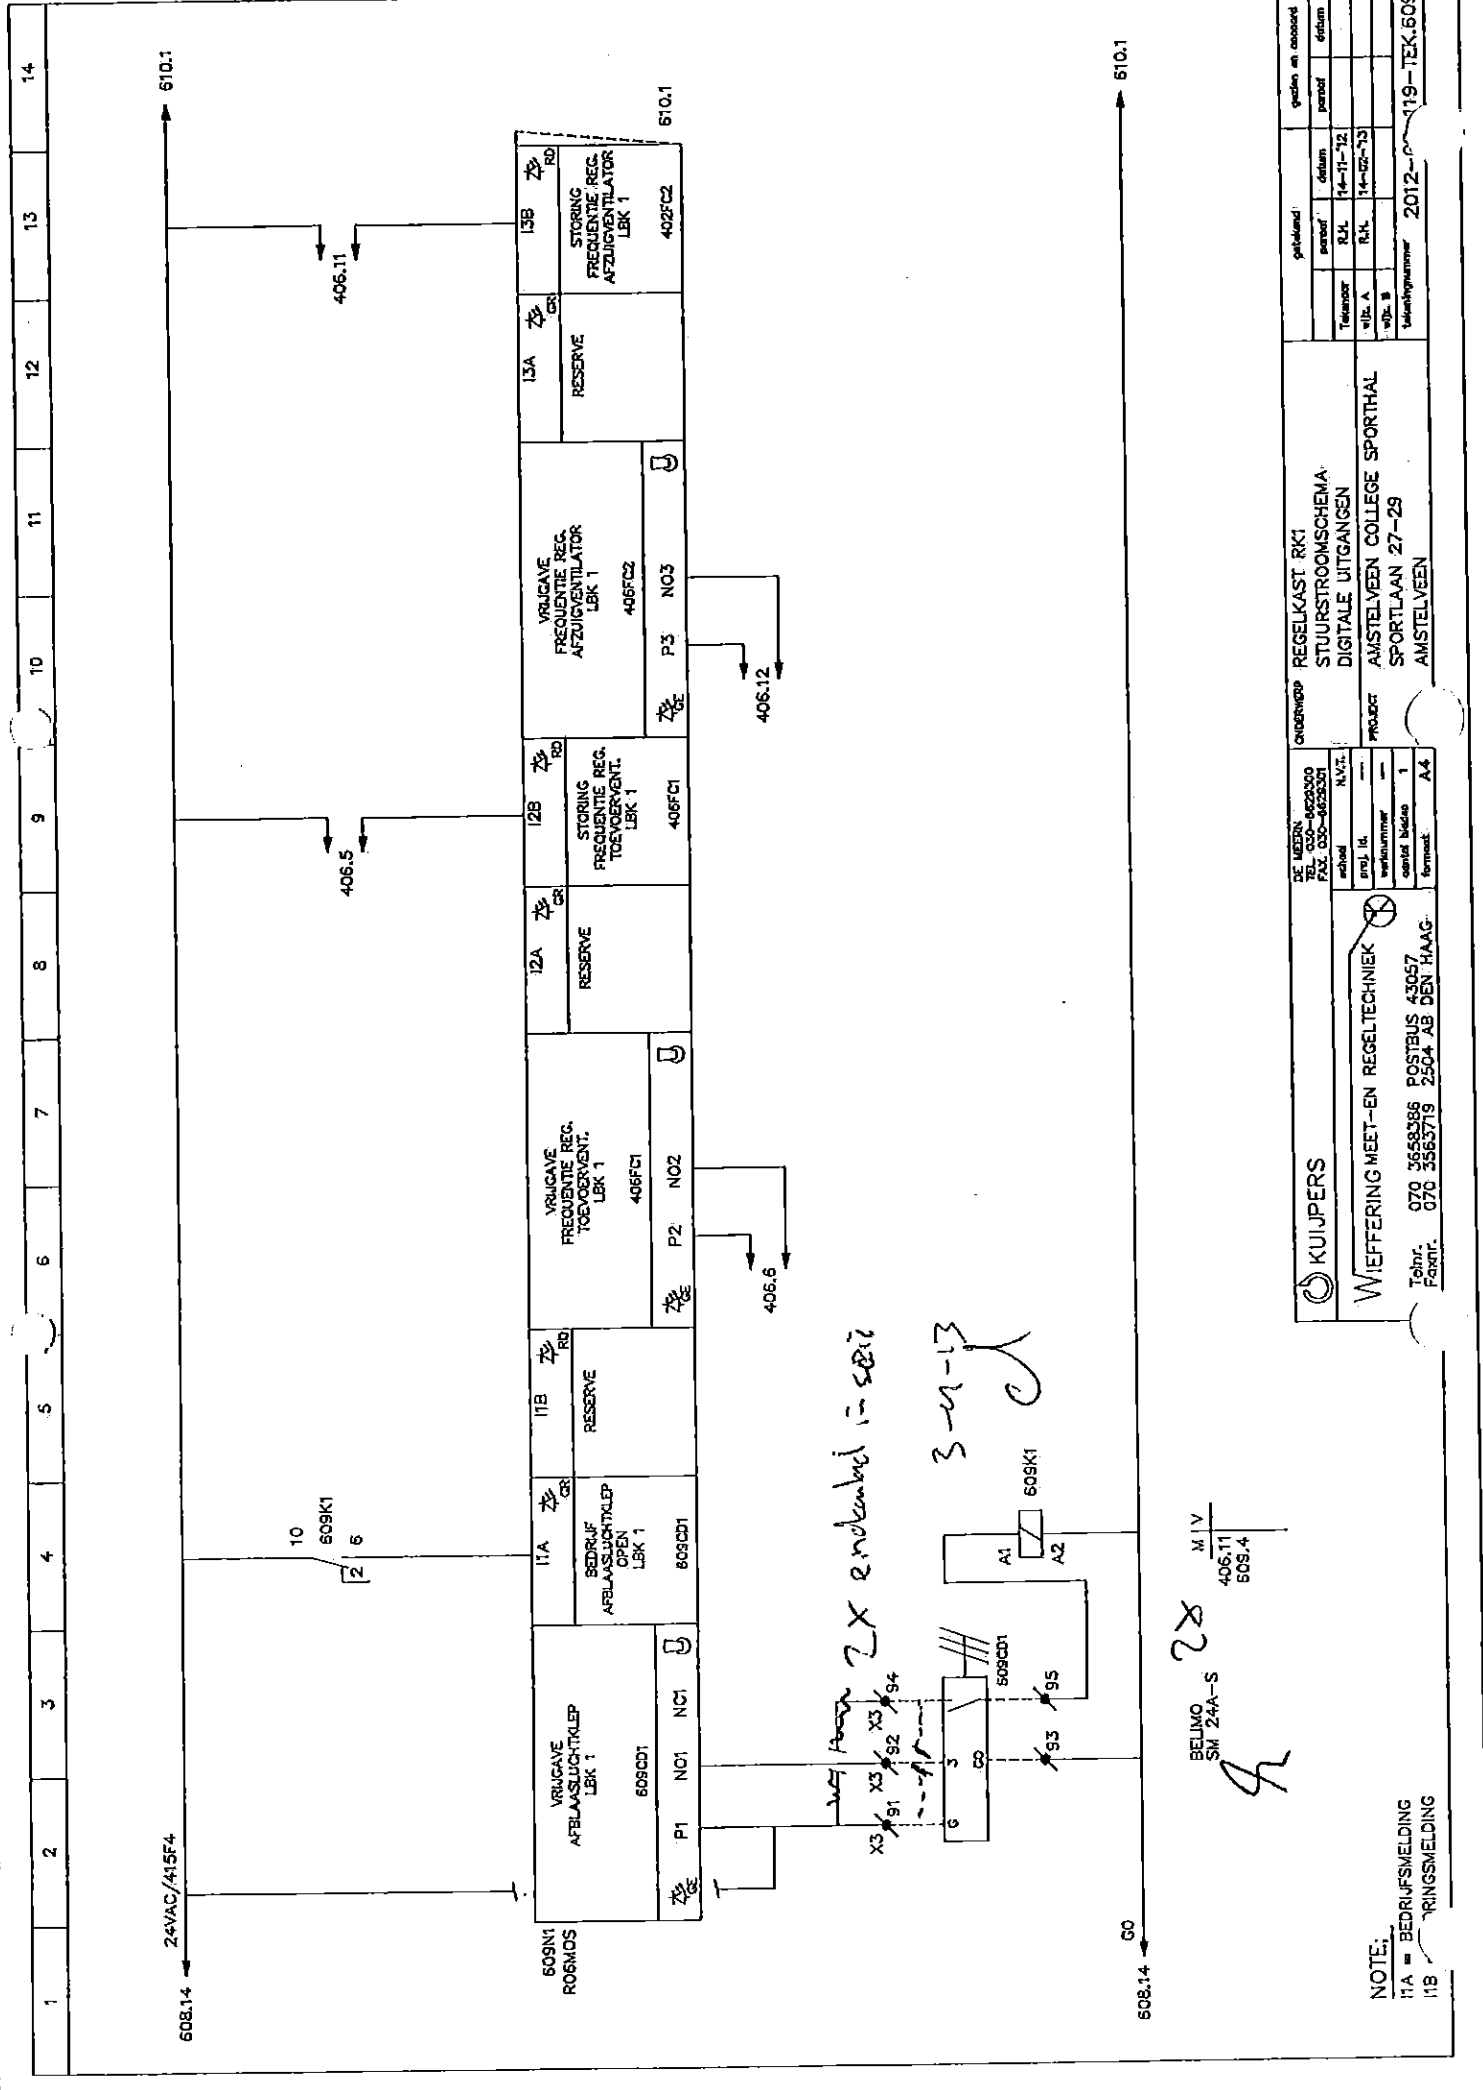

611N1
AO4M

STURING KETEL 1	STURING KETEL 2	STURING KETEL 3	STURING KETEL 4
401A1	401A2	402A1	402A2
1	2	3	4
⚡	⚡	⚡	⚡
AOC			

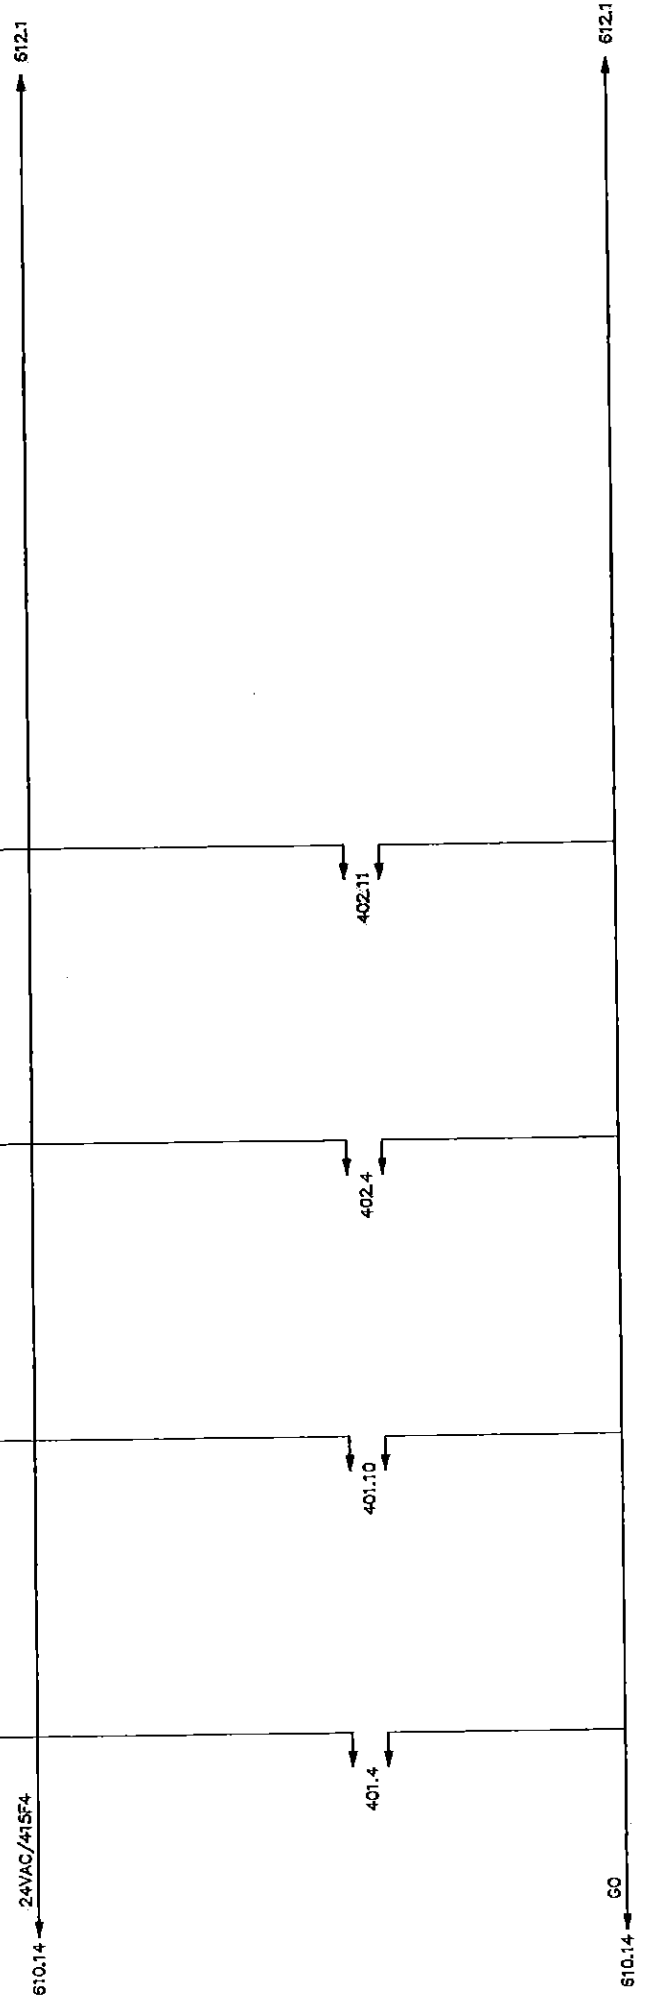

KUIJPERS

WIEFFERING MEET-EN REGELECHNIEK

Tel.: 070 3658386 Postbus 43057
 Fax: 070 3663719 2504 AB DEN HAAG

DE MIDDEN

Tel. 030-8620300
 Fax 030-8623301

afdeling N.V.T.

pro. id. —
 werkdagen —
 avond uren 1

termijn A.L.

ORDERWOP: REGELKAST RK1

STUURSTROMSCHEMA

ANALOGUE UITGANGEN

PRODUCT

AMSTELVEEN COLLEGE SPORTHAL

SPORTLAAN 27-29

AMSTELVEEN

gemaakt

getest

gekeurd


gezien en oordeeld

datum 14-11-12

datum 14-02-13

2012-119-TEK.611


612N1 AO4M																
STURING KETEL 5	CV- GROEP VOERVERWARMING REGELAFSLUITER				STURING BUSCHWELING BRONINSTELLATIE				RESERVE							
403A1	612CV1				612CV2											
1	2				3				4				AOC			

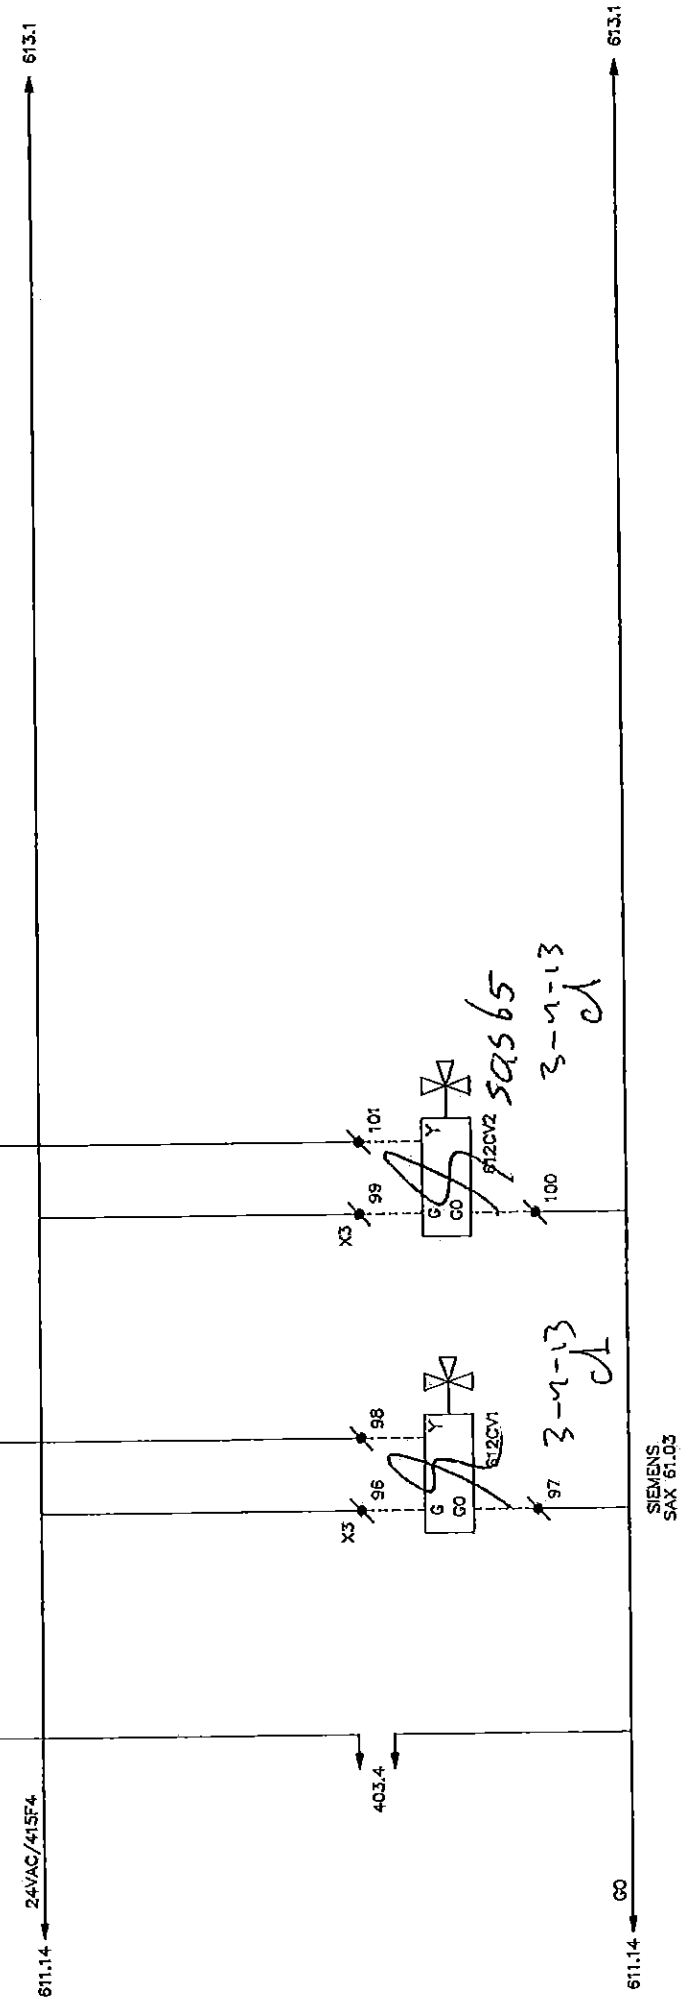

KUIJPERS		REGELKAST RK1		gekleefd		getekend en getoetst	
WIEFFERING MEET-EN REGELTECHNIEK		STUURSTROOMSCHEMA		datum		datum	
Telf: 070 3658386		ANALOGUE UITGANGEN		R.H.		14-11-12	
Fax: 070 3653719		PROJECT		R.H.		14-02-13	
Postbus 43057		SPORTLAAN 27-29		Wijk A			
2504 AB DEN HAAG		AMSTELVEEN		Wijk B			
		AMSTELVEEN		Tekeningsnummer		2012-19-TEK.612	

SIEMENS
SAX 61.03

614N1 AO4M	REGELAFSLUITER KOELER LBK 1	STURING FREQUENTIEREGELAAR TOEVOERVENTILATOR LBK 2	STURING FREQUENTIEREGELAAR AFZUIGVENTILATOR LBK 2	STURING WARMTEWEL LBK 2
614CV1	402FC1	402FC2	409A1	
1	2	3	4	AOC

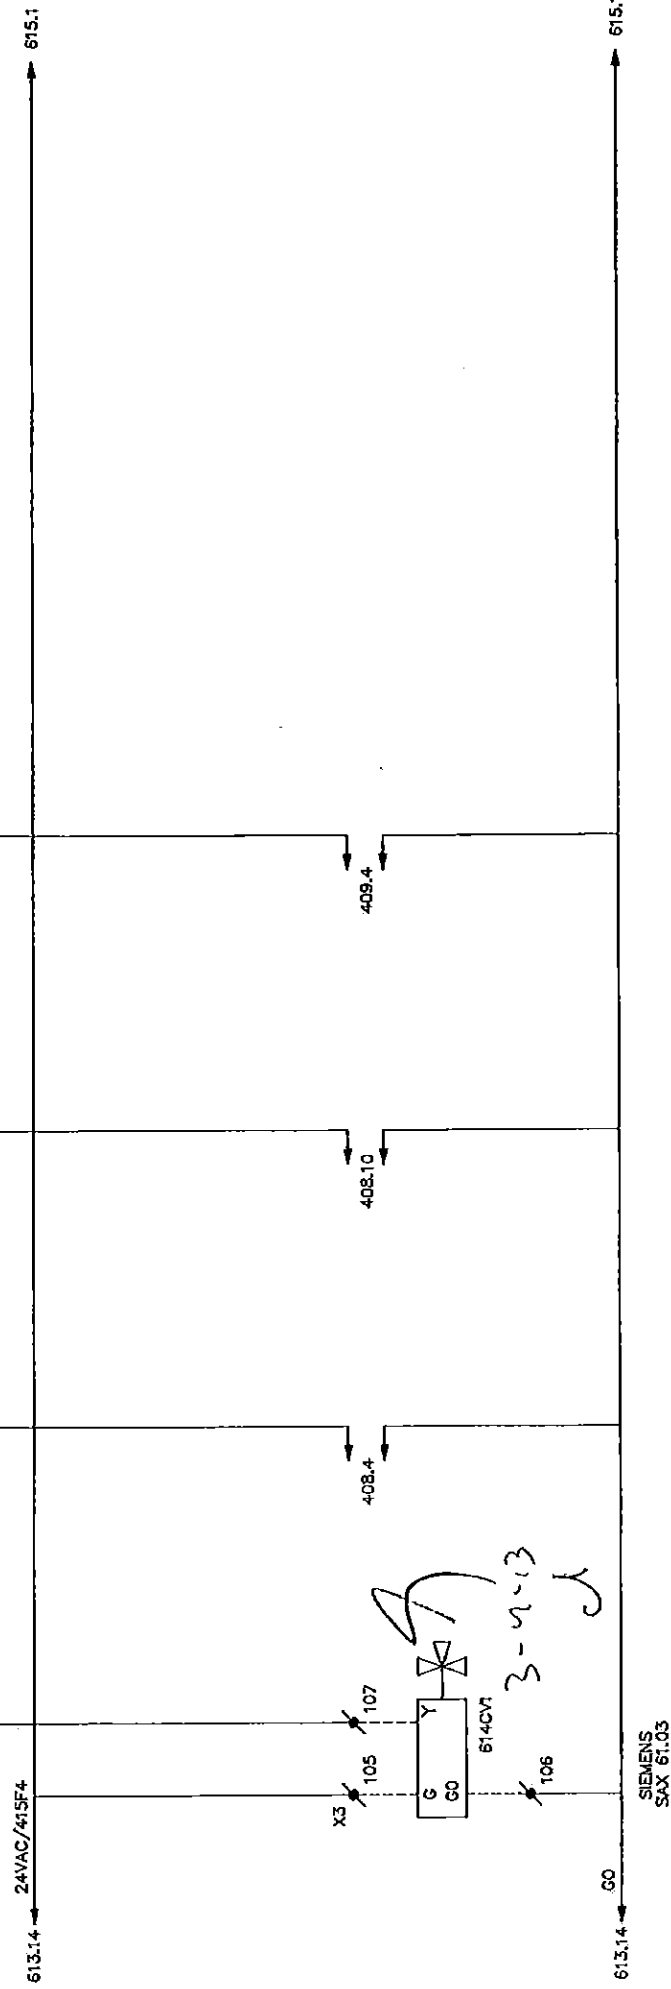

KUIJPERS		DE MEER P.O. BOX 100 P.O. BOX 100-622301		LOCATIE		REGELKAST RK1 STUURSTROOMSCHEMA ANALOGIE UITGANGEN		getekend getekend getekend		gaten en doord	
WIEFFERING MEET-EN REGELECHNIEK		M.V.T.		PROJECT		AMSTELVEEN COLLEGE SPORTHAL SPORTLAAN 27-29 AMSTELVEEN		Teken Teken Teken		datum datum datum	
Telnr. 070 3558396 Postbus 43057 2504 AB DEN HAAG		M.V.T.		PROJECT		AMSTELVEEN COLLEGE SPORTHAL SPORTLAAN 27-29 AMSTELVEEN		Teken Teken Teken		datum datum datum	

415.11 → 24VAC/415F7 → 622.1

2110.040

SIEMENS		
QAM 2120.010	B	M
X4	70	71

2110.040

SIEMENS		
QAM 2120.010	B	M
X4	75	76

2110.040


SIEMENS		
QAM 2120.010	B	M
X4	77	78

SIEMENS

QAM 2120.010		
B	M	
X4	79	80

SIEMENS

QAM 2120.010		
B	M	
X4	81	82

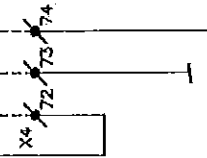


619N1

1	2	3	4	5	6	7	8	UIC
INBLAASLUCHT TEMPERatuur LK 1	DRUKOPN. AFZUIGVENT. 0-10Vdc	RETOURLUCHT TEMPERatuur LK 1	AFBLAASLUCHT TEMPERatuur LK 1	RETOUR TEMPERatuur LK 1	AANVOER TEMPERatuur KOELER-LK1	RESERVE	RESERVE	UIC
619T71	619PT1	619T72	619T73	619T74	619T75			

415.11 → 60 → 622.1

3-4-13 d

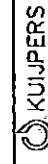

WIEFFERING MEET-EN REGELECHNIEK

Tel.nr: 070 3655396 Postbus 43057
Centr: 070 3655719 2301 AB DEN HAAG

IE MEERN

Model: N.V.Z.

Proj. Nr.

Verkennummer

Serial Number

Formaat: A4

REGELKAST RK1

STUURSTROOMSCHEMA

UNIVERSELE INGANGEN

PRODUCT AMSTELVEEN COLLEGE SPORTHAL

SPORTLAAN 27-29

AMSTELVEEN

getekend

getekend

datum

datum

9-TEX.619

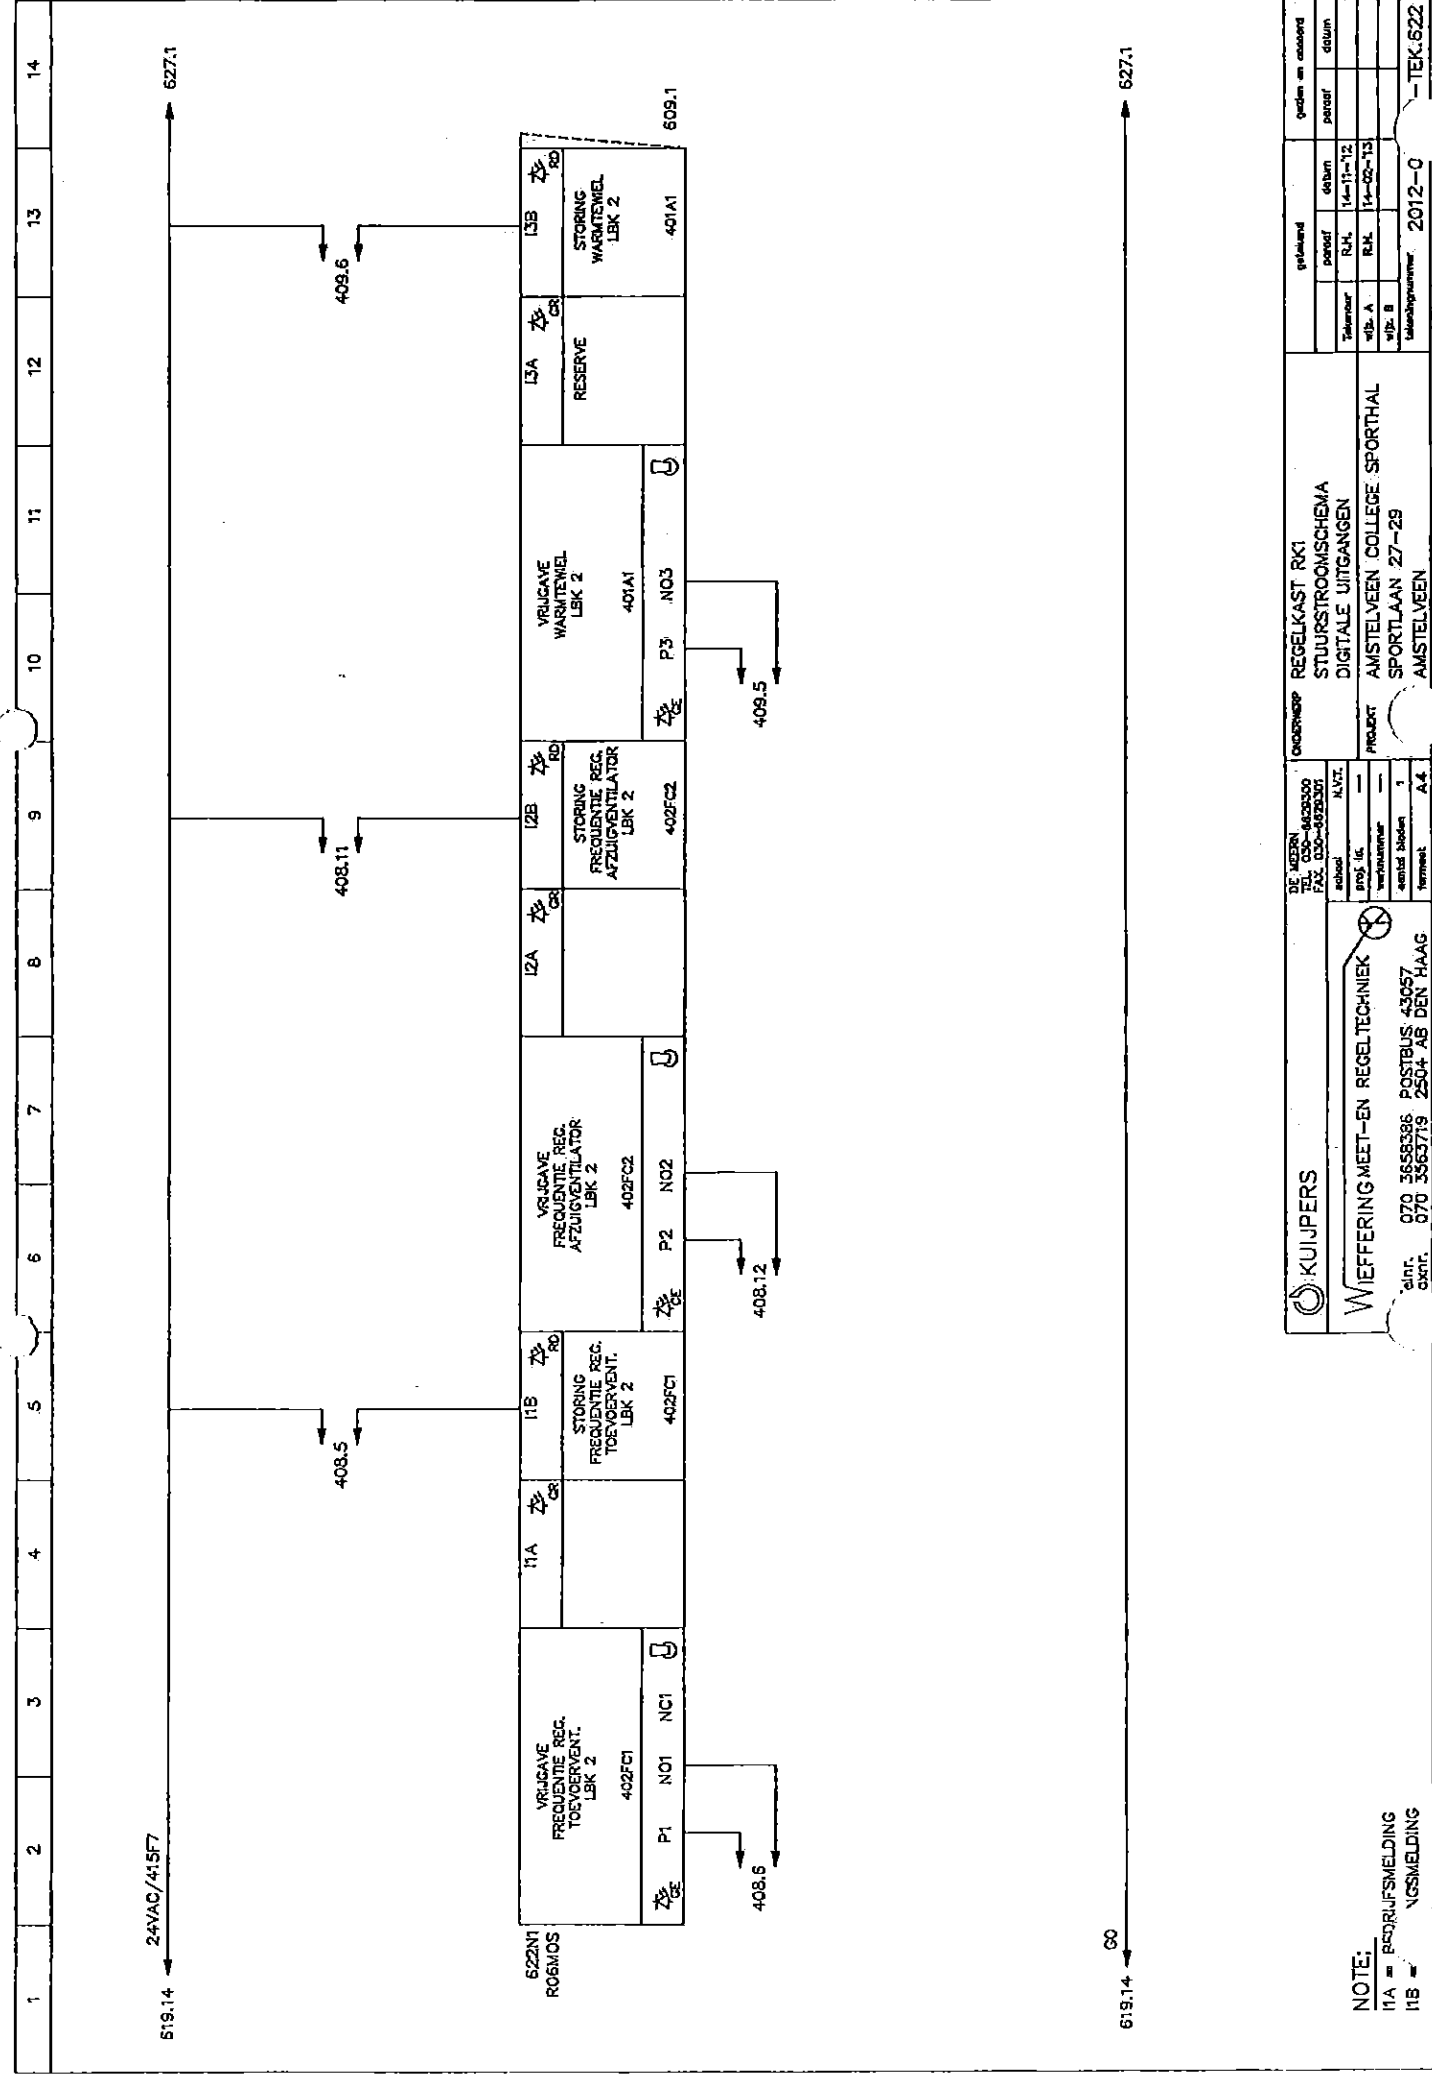

noy desk 19-11-13

415.12 ← 24VAC/415F12 → 625.1

11/11

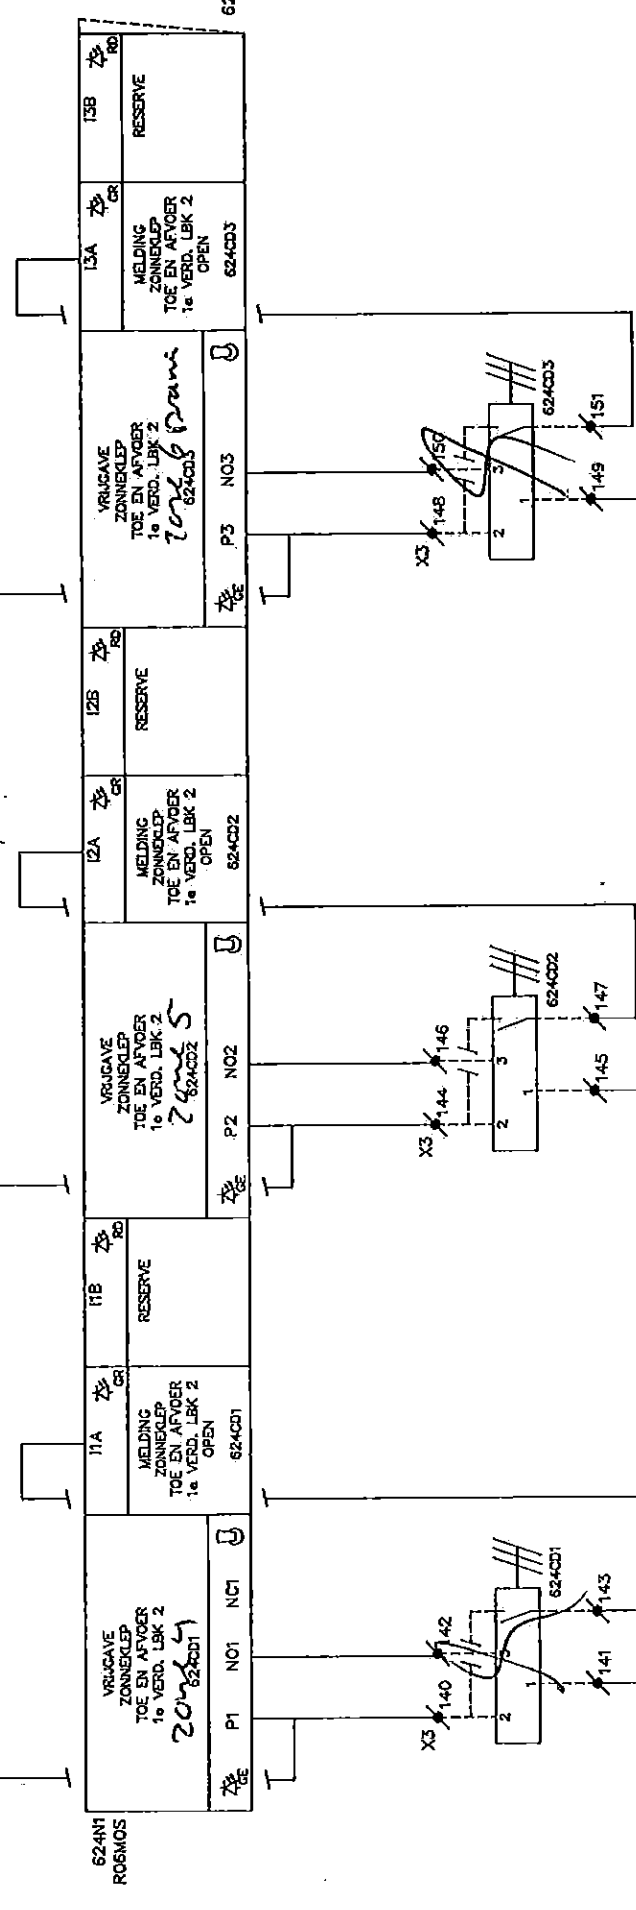

415.12 → 625.1

3-11-13 21-11-13 3-11-13



NOTE:
 11A = BEDRIJFSMELDING
 11B = RIJNGSMELDING

KUIJLERS
 DE MEEREN
 TEL. 030-6535300
 FAX 030-6535301
 afdeling N.V.I.
 project N.V.I.
 ontwerpnummer 1
 aantal bladen 1
 versie A.4

WIEFFERING MEET-EN REGELECHNIEK
 Tel.nr. 070 3658386 Postbus 43057
 Ex.nr. 070 3563719 2504 AB DEN HAAG


REGELKAST RK1
 STUURSTROOMSCHEMA
 DIGITALE UITGANGEN


PROJECT
 AMSTELVEEN COLLEGE SPORTHAL
 SPORTLAAN 27-29
 AMSTELVEEN

getekend
 getekend: [signature]
 datum: 14-11-13


gaten en deelen
 gat: [] deelen: []
 gat: [] deelen: []
 gat: [] deelen: []

2012-0
 9-TEK.624

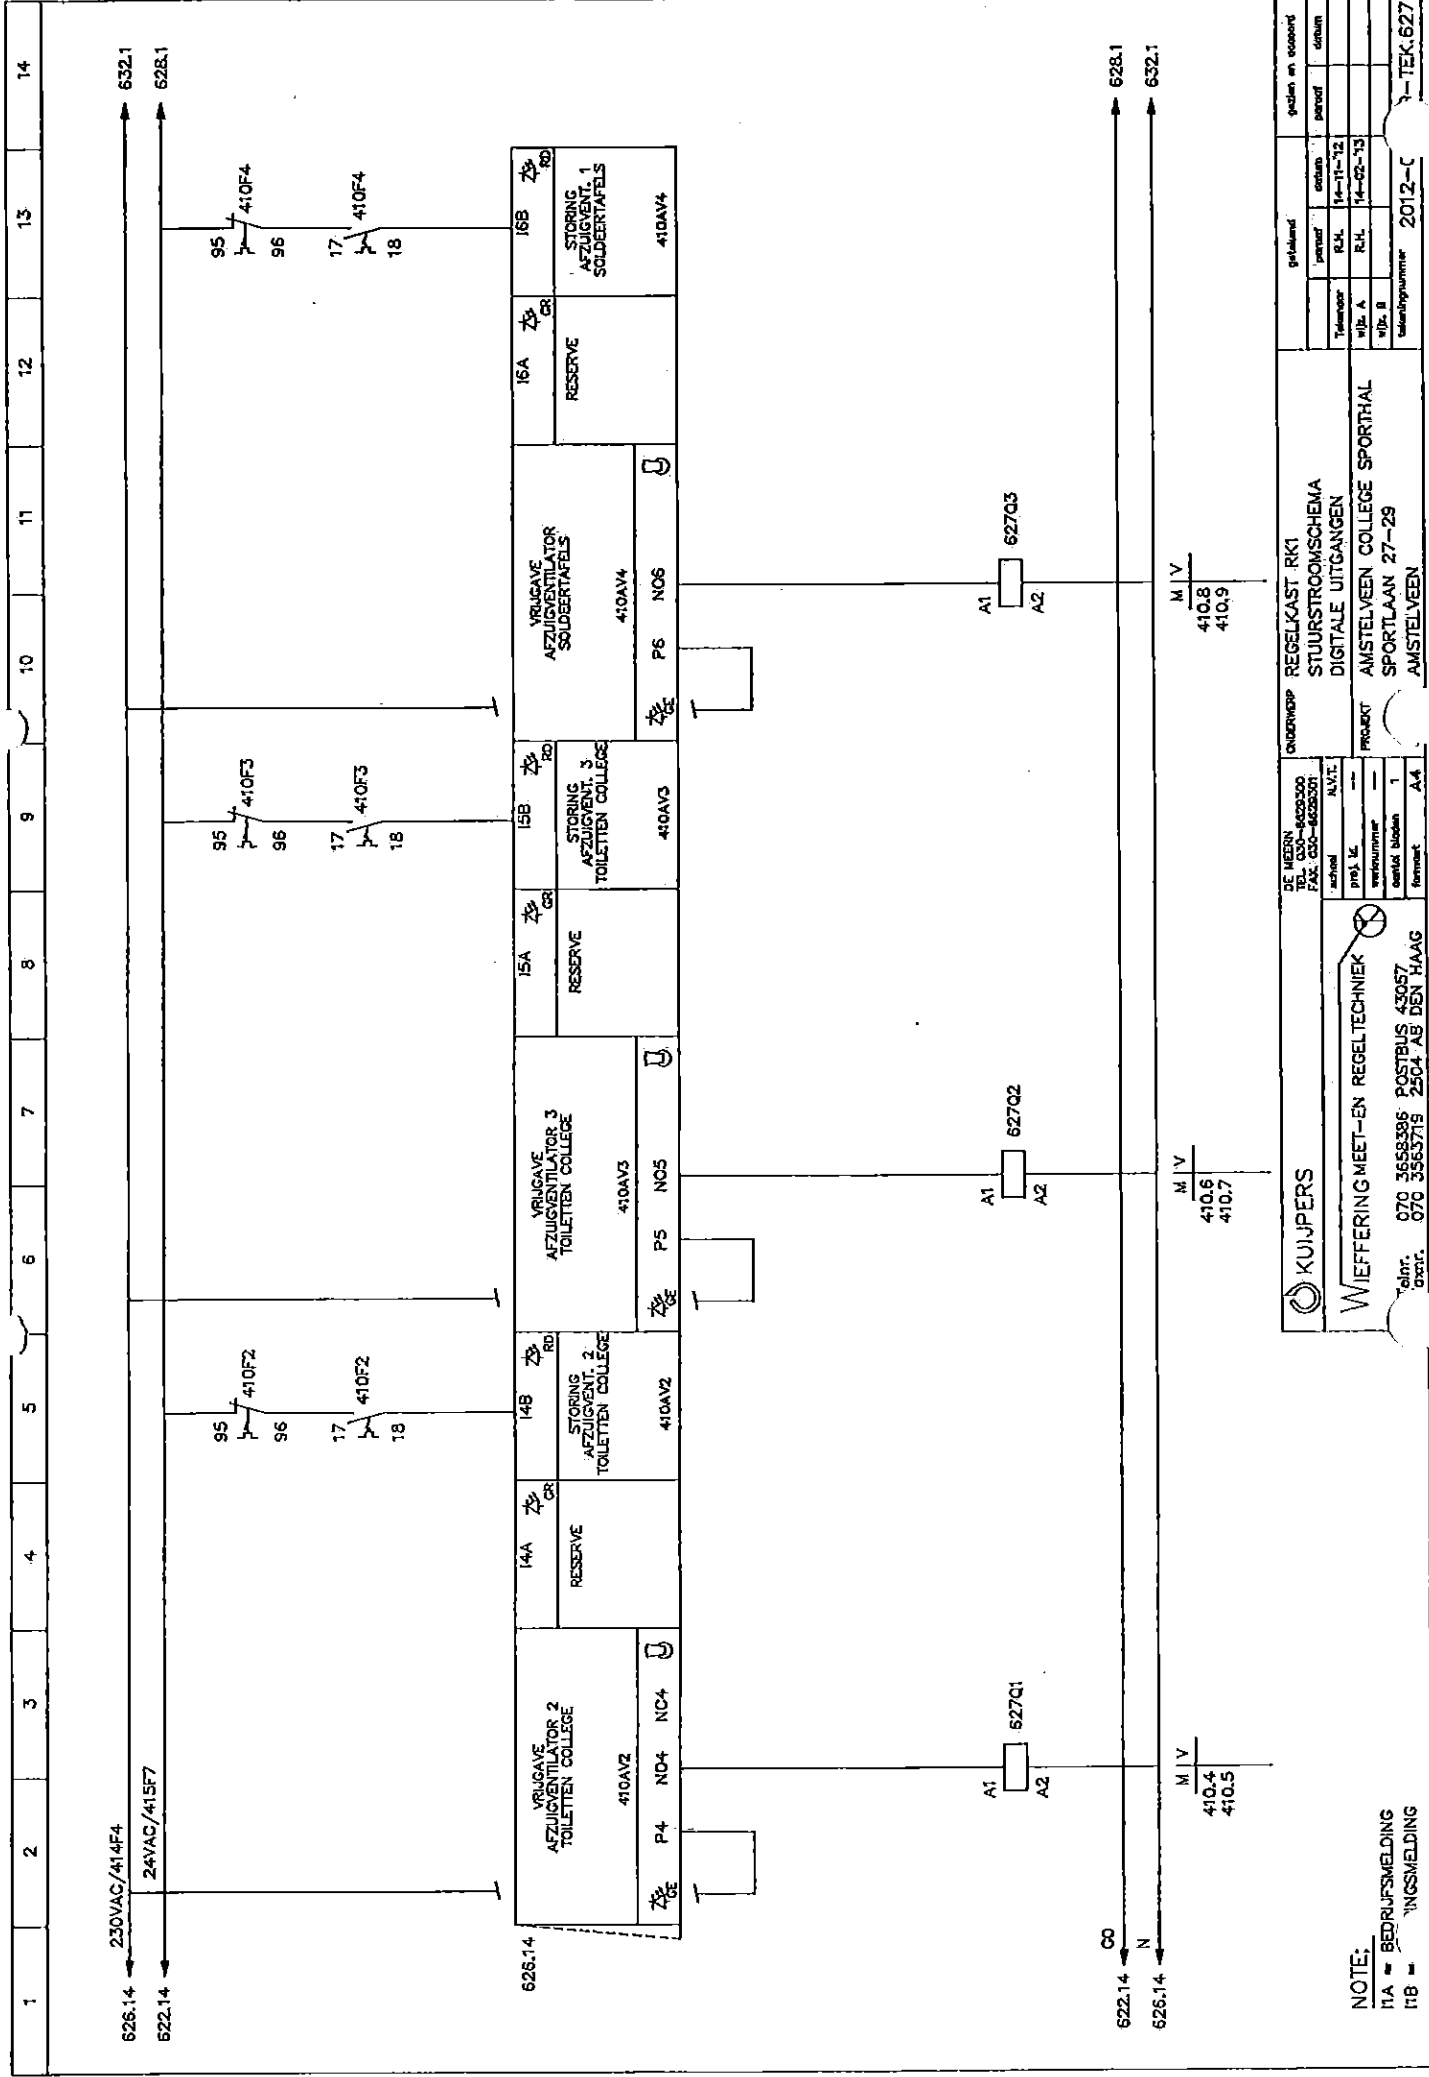


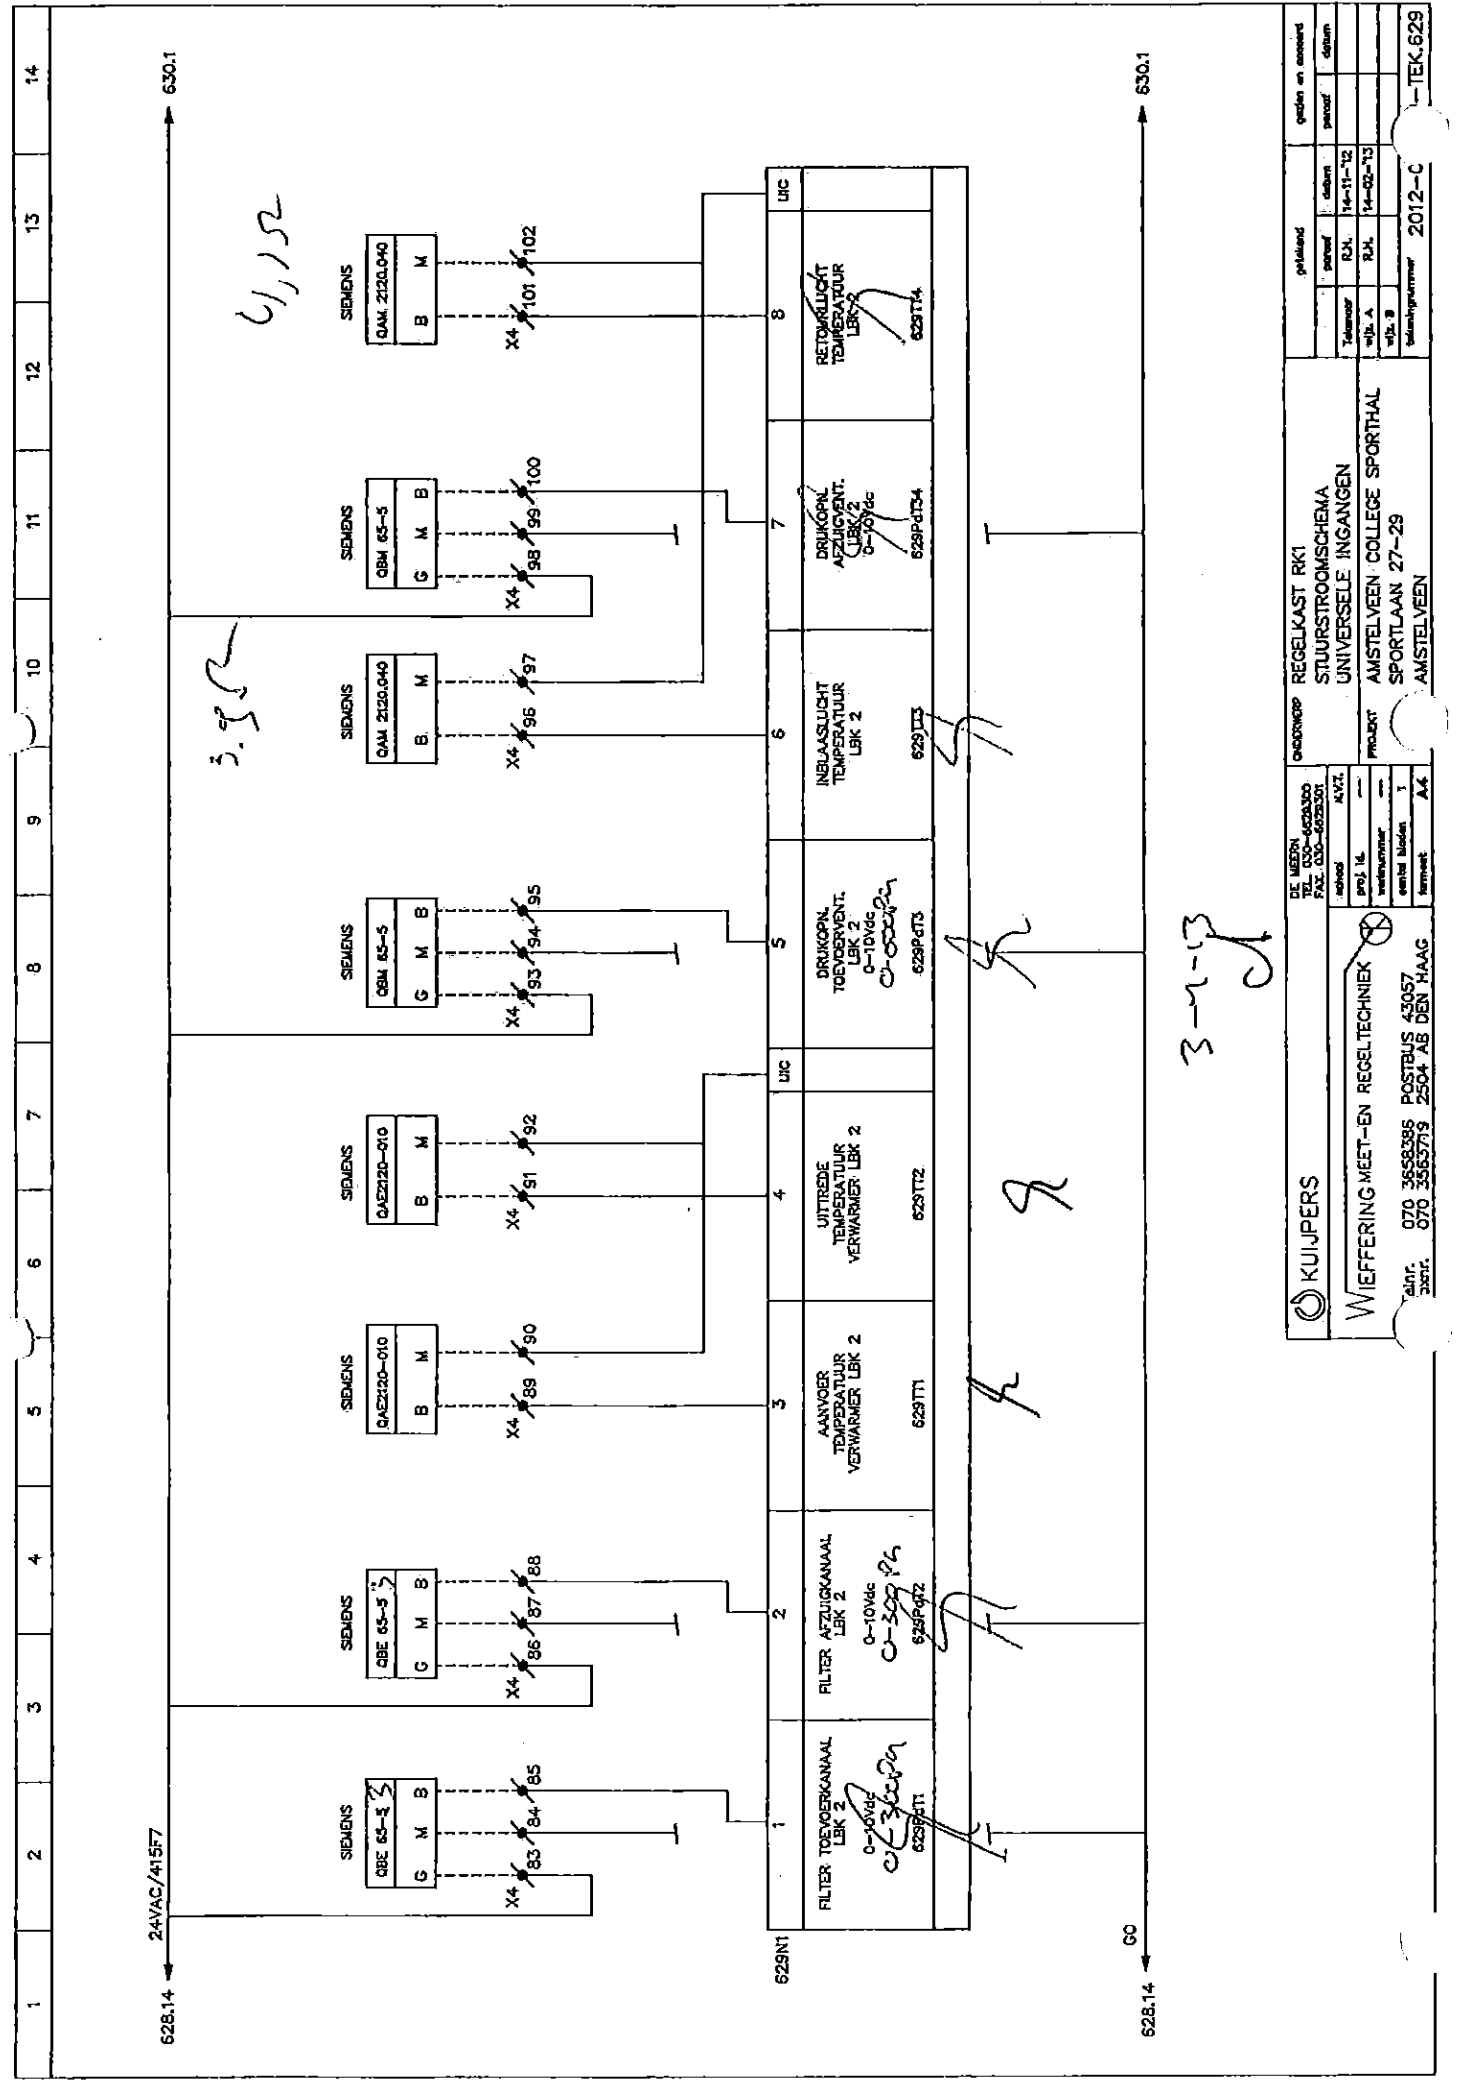

[illegible]

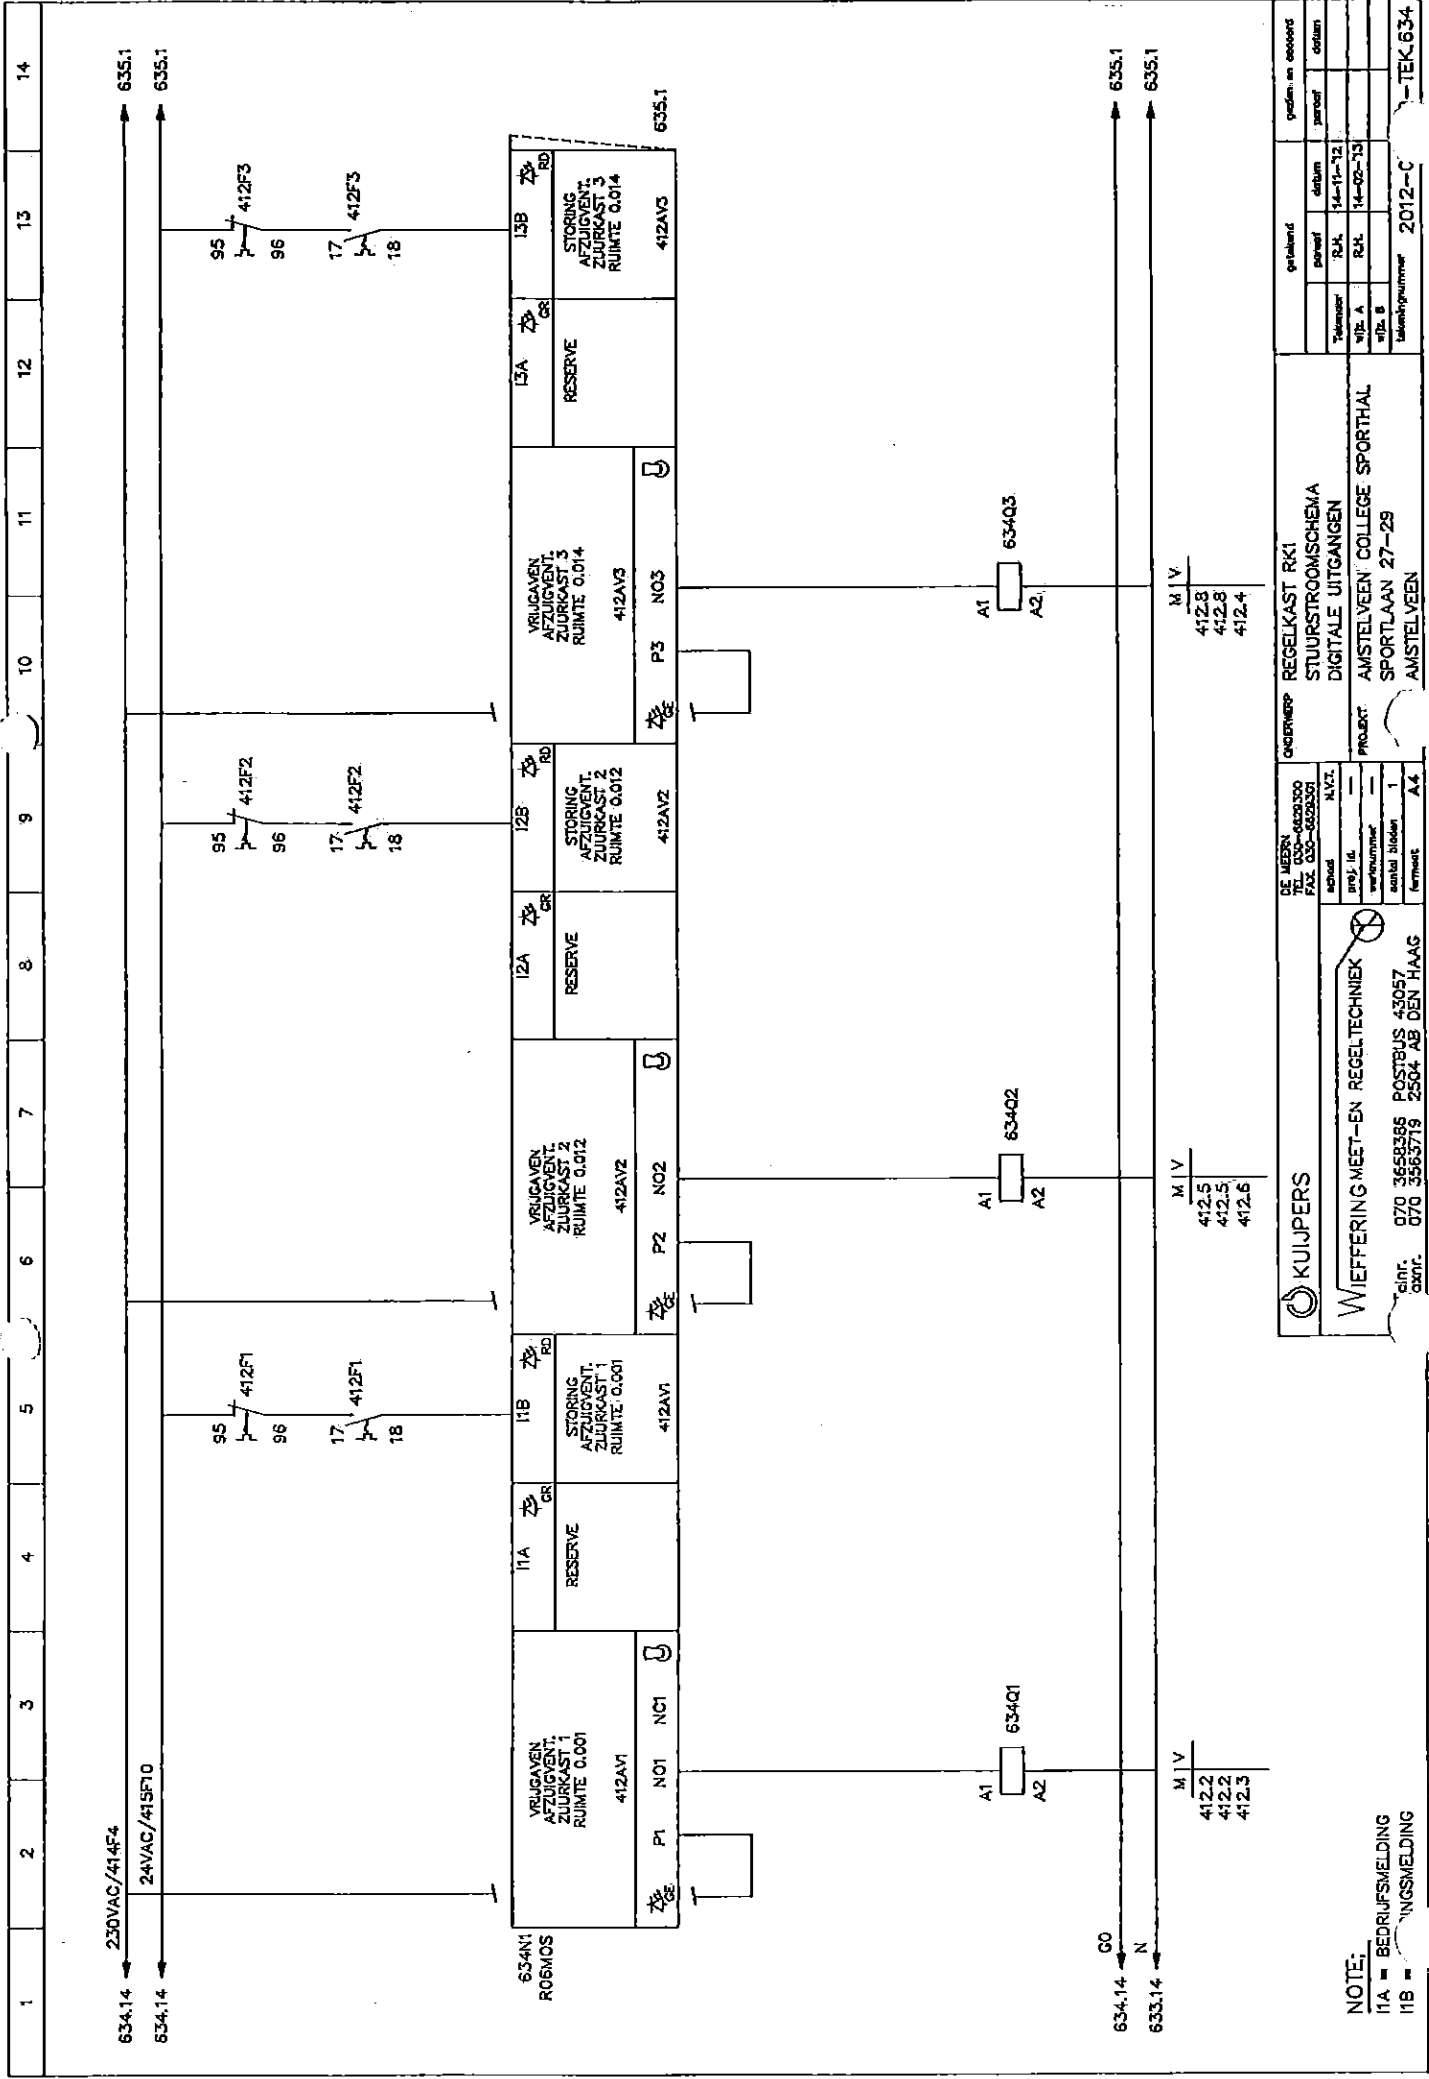


[illegible]

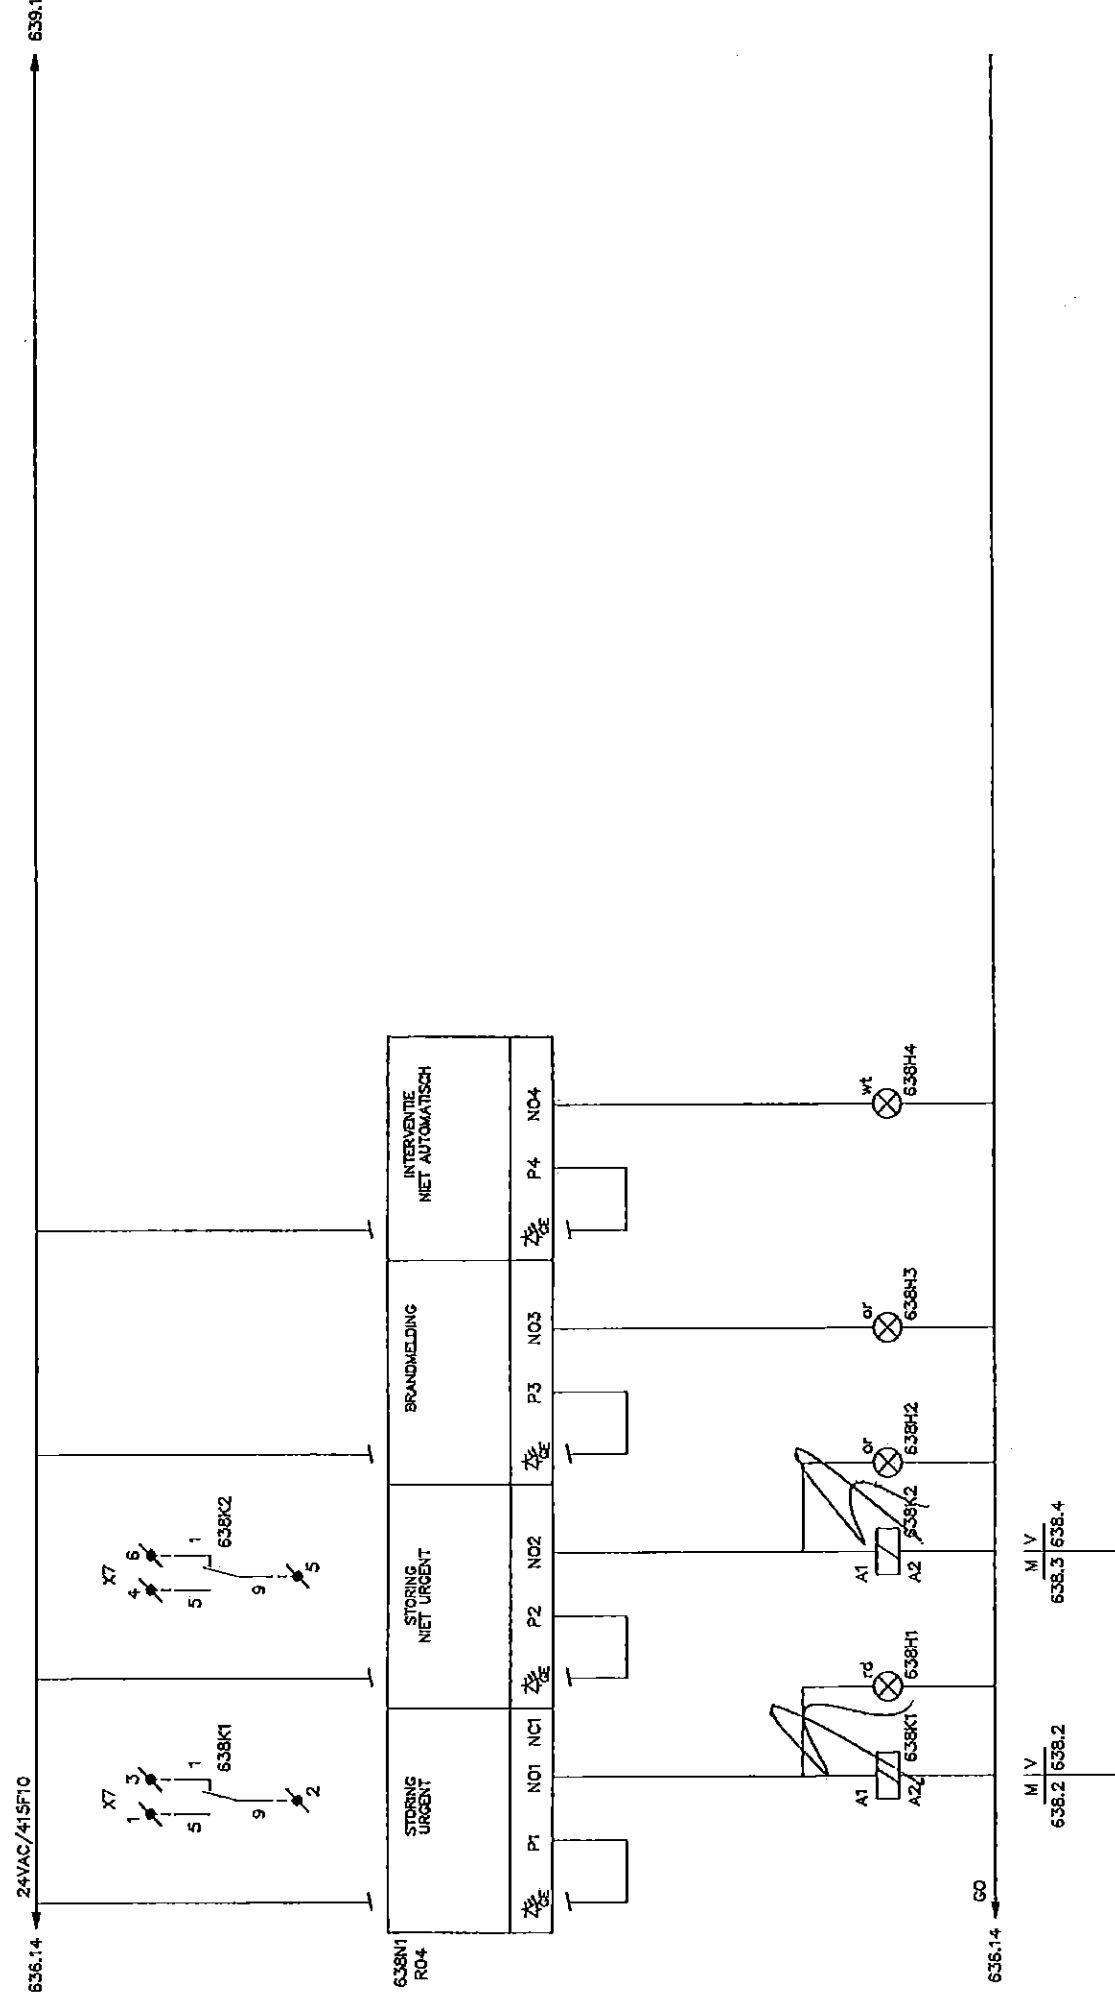

 KUIJNERS WIEFFERING MEET-EN REGELTECHNIEK	DE WERKEN TEL. 040-4202300 FAX 040-4352951		REGELKAST RK1 STUURSTROOMSCHEMA DIGITALE UITGANGEN		OUDERENP 2012-0		gesteld datum		gediend en oorsand per brief	
	model prof. 1c versie versie/nummer	N.V.T. 1 1	PRODUCT AMSTELVEEN COLLEGE SPORTHAL SPORTLAAN 27-29 AMSTELVEEN		Telefoon R.H. R.H. R.H. B	14-11-12 14-02-13	Telefoon R.H. R.H. R.H. B		2012-0 9-TEK.638	
Tel.nr. 070 3565386 2504 AB DEN HAAG 070 3565719 FAX 070 3565719			aantal leden 1		2012-0 9-TEK.638		Telefoon R.H. R.H. R.H. B		2012-0 9-TEK.638	

638.14 24VAC/415F10 625.1

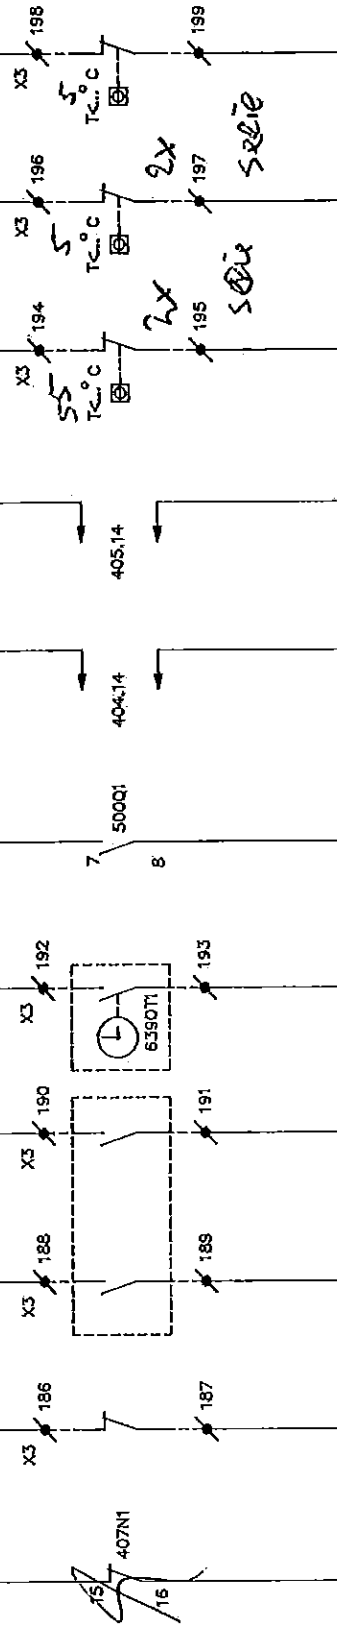

639N1 D112S	1	2	3	4	5	6	DIC	7	8	9	10	11	12
STORING FASBENAING	STORING BRANDMELDING	BRANDVENTILATIE TOEVOER UIT	BRANDVENTILATIE AFZUGVENT UIT	OVERWERK	BRANDSCHAKELAAR KETELHUIS	ONTGASSINGS UNIT CV VERDELER	404A1	ONTGASSINGS UNIT GRV VERDELER	405A1	MAXIMALE TEMPERATUUR SCHAKELAAR VLDERVERWARMING	VORSTUERMOST. LKB 1	VORSTUERMOST. LKB 2	RESERVE
407N1	407N1	624.4	624.5	639DT1	500Q1	404A1	404A1	405A1	405A1	639TA1	639TA2	639TA3	

Anleeh 18-11-13 18-11-13 18-11-13
ch ch ch

3-11-13 3-11-13 3-11-13
ch ch ch

KUIJERS		DE JUISEN TEL. 030-4620300 FAX 030-4620301		OORZOEK REGELKAST RKT STUURSTROOMSCHEMA UNIVERSELE INGANGEN		getekend periood datum		getekend periood datum	
WIEFFERINGMEET-EN REGELECHNIEK		school N.V.T.		PRDCT AMSTELVEEN COLLEGE SPORTHAL SPORTLAAN 27-29 AMSTELVEEN		Tekenster R.L.		Tekenster R.L.	
Tel: 070 3658386 Fax: 070 3653719		Postbus 43057 2504 AB DEN HAAG		A4		2012-1		2012-1	

9-TEK.639

1	2	3	4	5	6	7	8	9	10	11	12	13	14						
640.14 24VAC/415F10																			
X3	218	X3	220	X3	222	X3	224	X3	226	X3	228	X3	230	X3	232	X3	234	X3	236
219	221	223	225	227	229	231	233	235	237										
1	2	3	4	5	6	7	8	9	10	11	12								
641.1	641.2	641.3	641.4	641.5	641.6	641.7	641.8	641.9	641.10	641.11	641.12								
MELDING ENERGIE METER SPORTHAL	VERBODEN WATER 1	VERBODEN WATER 2	VERBODEN GASMETER 1	VERBODEN GASMETER 2	VERBODEN ELEKTROMETER 1	STORING HAGRODOOR	STORING VETANKENPUT	STORING VETANKENPUT	HOOFD WAO VETANKENPUT	STORING GED. AANSLUITING INST. WATERPOMP/ BROUWST.									
641.2	641.3	641.4	641.5	641.6	641.7	641.8	641.9	641.10	641.11										

641.11 24VAC/415F10



FABRIKAAT : RITTAL
AFMETING MONTAGEPLAAT : 2 x 2000x1000 (mm)

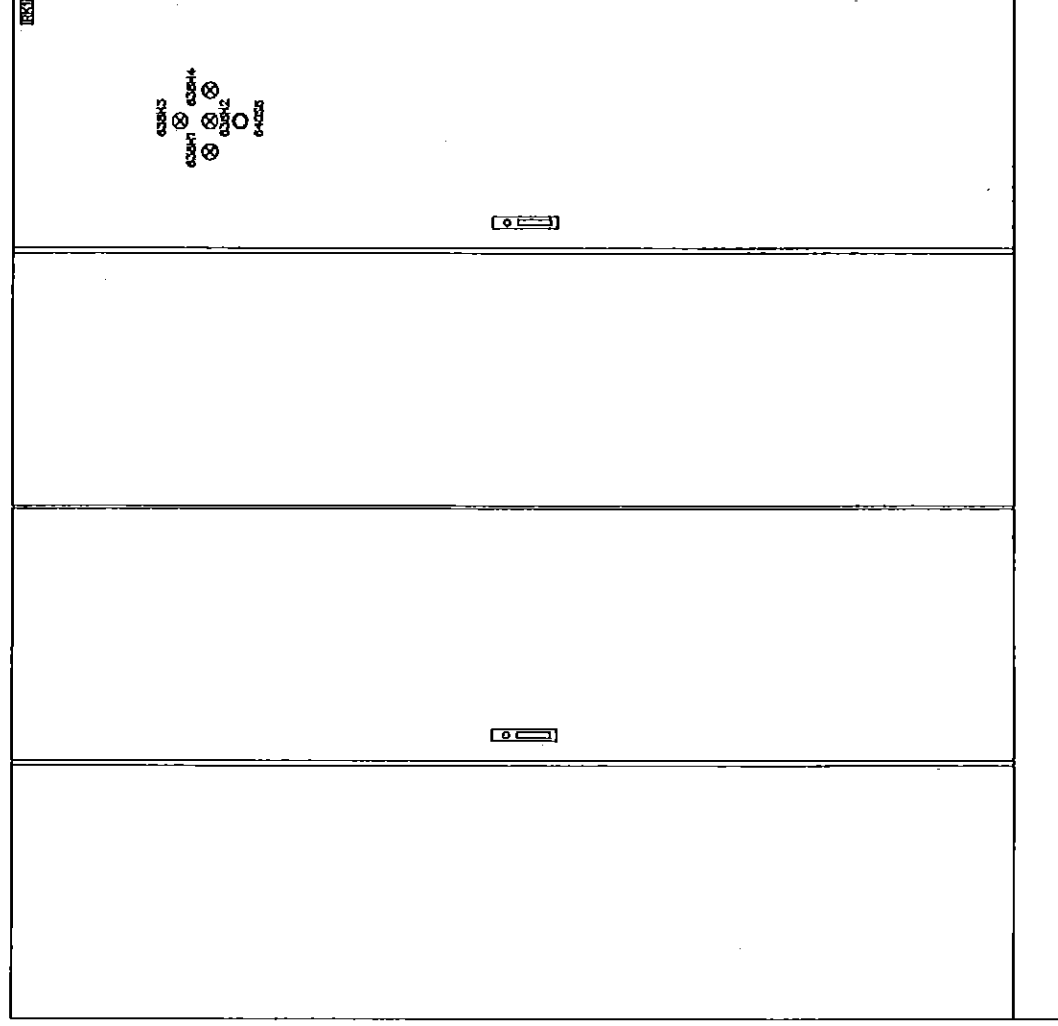

KUIJERS		REBELAST RCT KASTAANZICHT		gaten in wand	
WIJEFERING-MET-EN RESE- THERMIE		AUSTELVEEN COLLEGE SPORTHAL		gaten in wand	
Totaal: 020 2655004 200		AUSTELVEEN		gaten in wand	
Figuur: 020 2655016 200		AUSTELVEEN		gaten in wand	

3-119-184.800

