


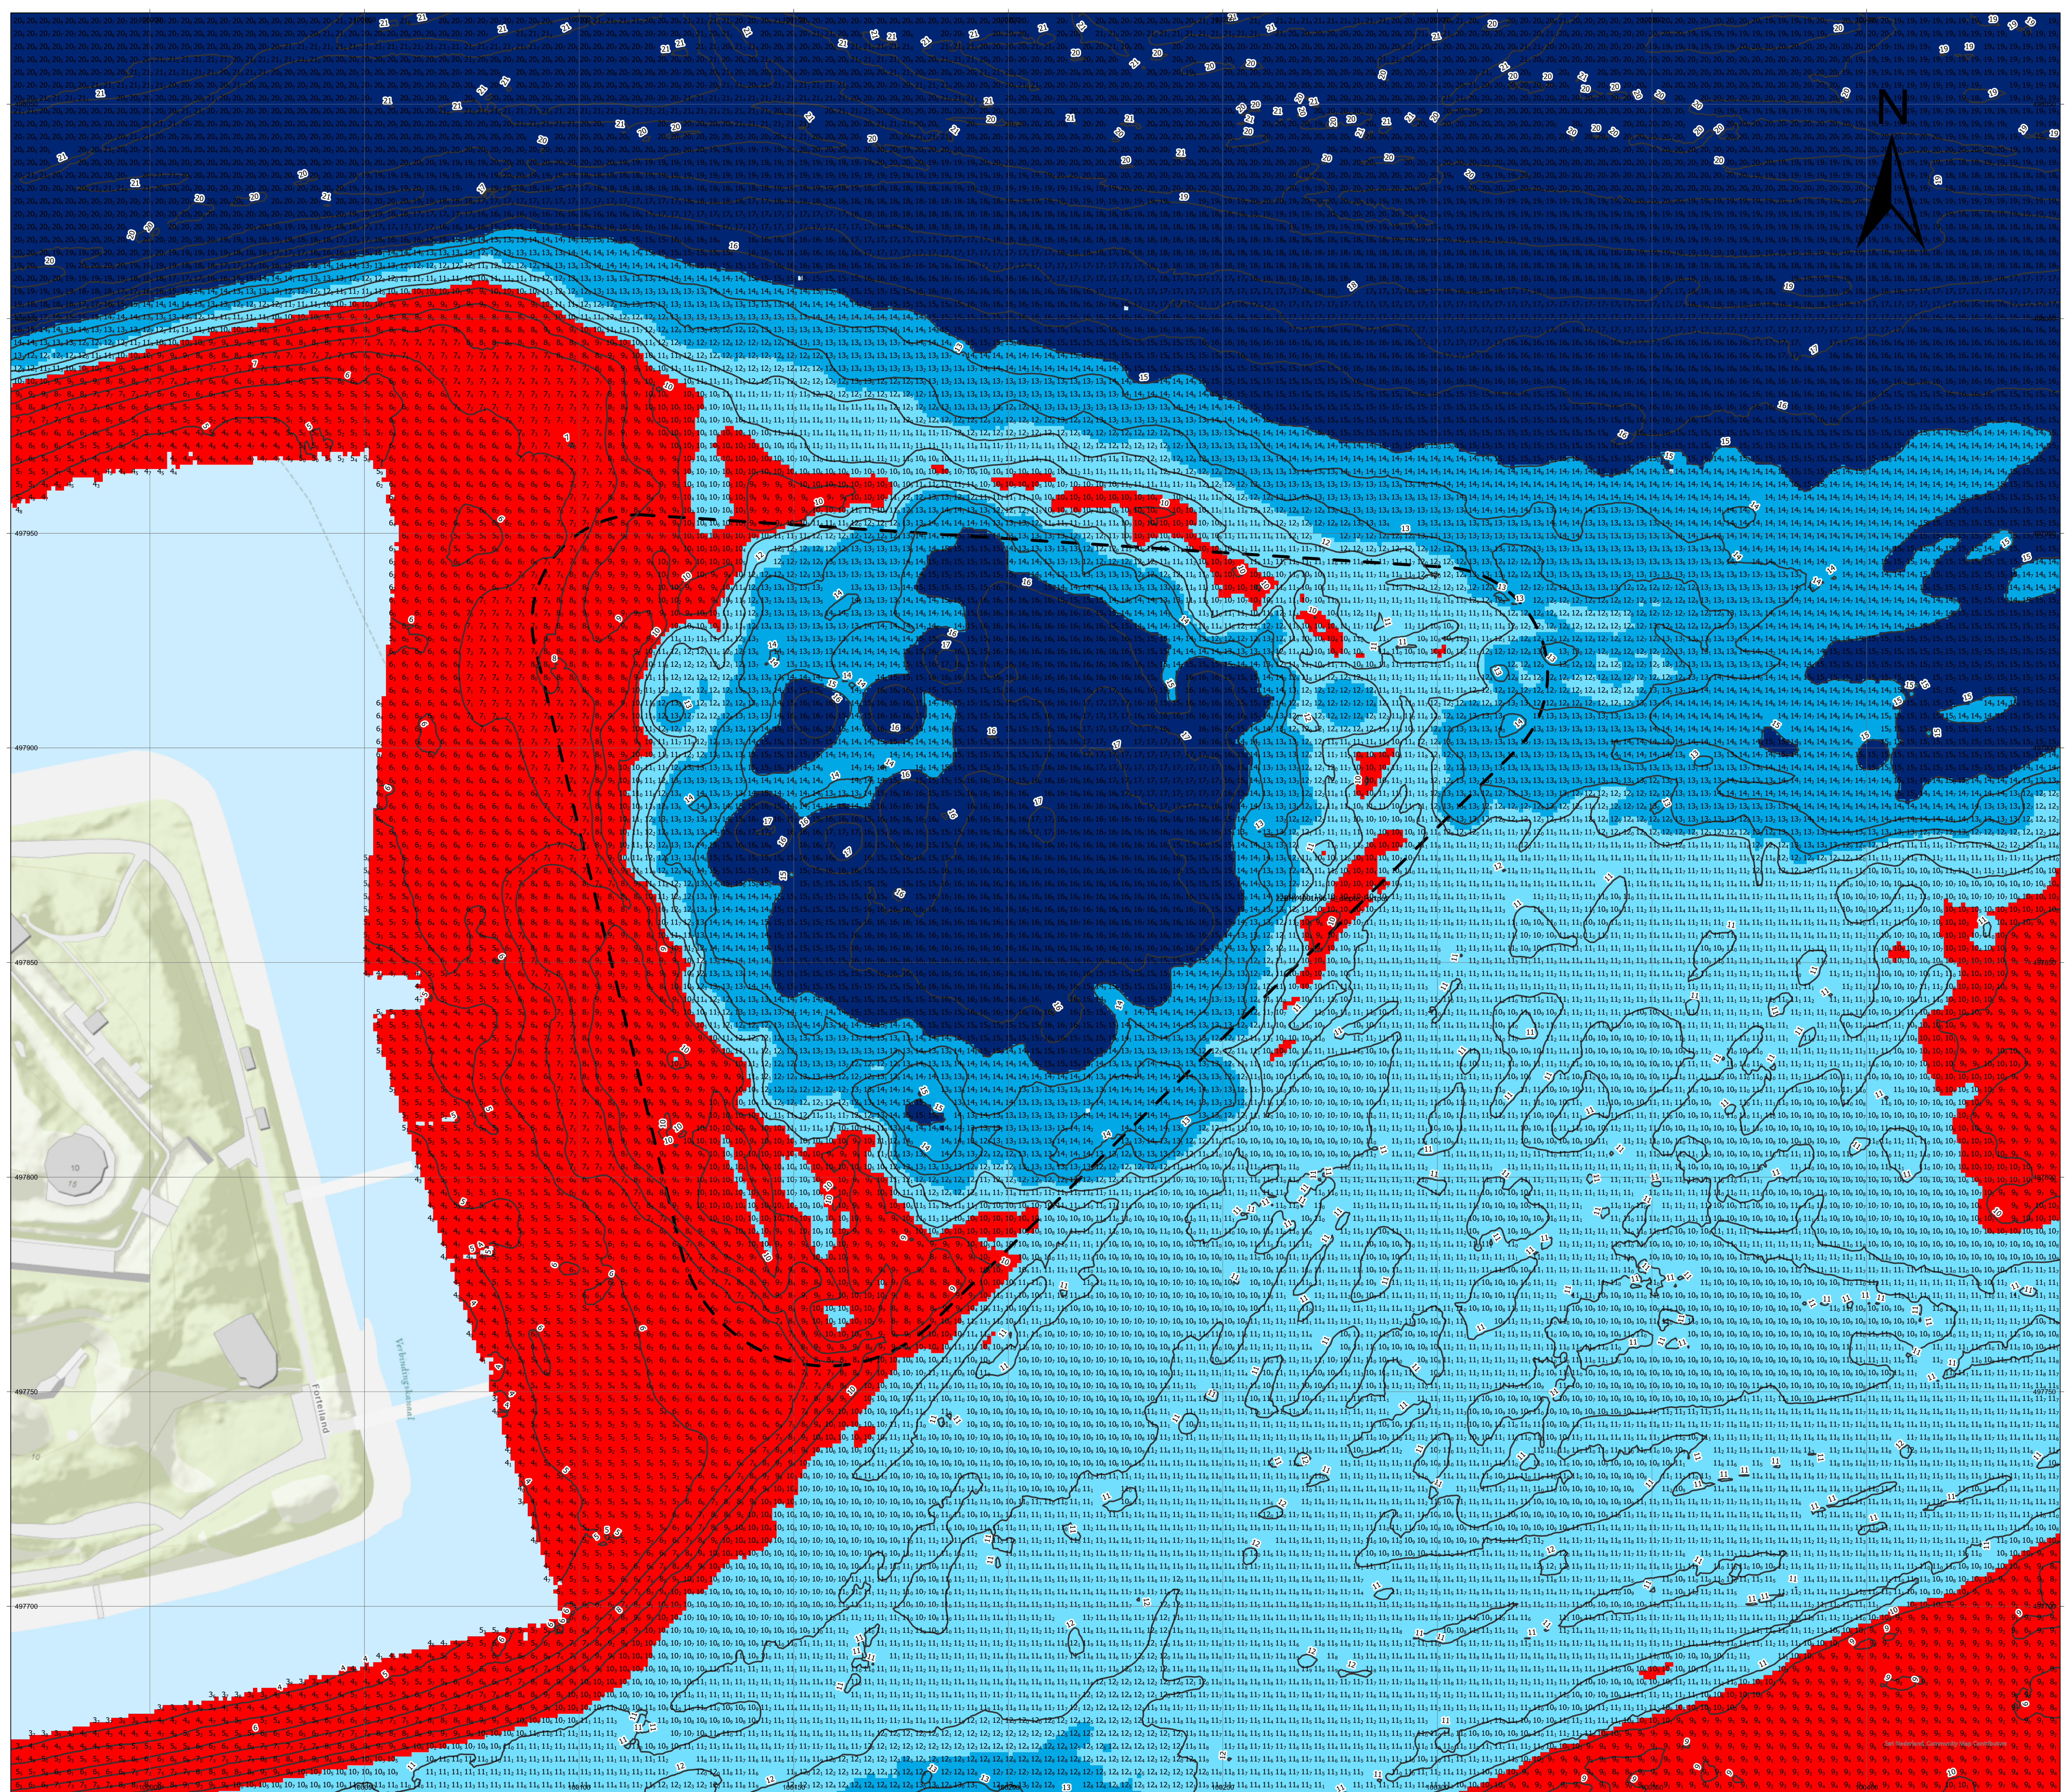

Geodetische informatie		Algemene informatie	
Projectie: Referentievlak: Hoofdcorrectie: Transformatie:	Rijksdriehoekstelsel NAP Netpos Omgerekend van ETRS89 via RDNAPTRANS naar RDNAP	Meetvaartuig: Dieptesonar: Plaatsbepaling: Motionsensor: Inwaaierhorizont: Verwerkingssoftware:	Scheurak EM2040C dual multibeam Netpos DXSEA Octans Qinsy Qinpro
Legenda Dieptegegevens Value ■ > 200 m ■ 100 - 200 m ■ 0 - 100 m ■ < 0 m		Opmerkingen -Gridcelgrootte Kleurenprijs = 1 x 1 m -Gridcelgrootte diepteprijs = 3 x 3 m -Interval diepteprijs = 1 m -1 diepteprijs onder referentievlak -1 diepteprijs boven referentievlak - Betoningsbestand actueel (vaarwegmarkeringen) Datum vorige opname: week 19	
Deze kaart is niet bestemd voor nautisch gebruik De lodinggegevens zijn bestemd voor het beheer-, onderzoek- en advieswerk van RWS			
Overzicht groot	Schaal: 1:2,000,000	Overzicht klein	Schaal: 1:25,000
Opdrachtgever RWS WNN District Noord IJmuiden			
Opdrachtnemer RWS CIV Mobil Meten IJmuiden			
IRIS Projectcode Kaartnummer Kaartserie Nomenclatuur data Formaat Schaal		22BHY4001m6.6 22BHY4001m6.6_diepte_fortpunt Blad 1 van 1 N-Norm A Schaal: 1:500	
Getekend 13-07-2022		Gecontroleerd 13-07-2022	