


Verbouw TECHCAMPUS ROC MN

ROC Midden Nederland BV
Brandenburchdreef 20
3562 CS Utrecht


Locatie:
Harmonielaan 2
3438 EB Nieuwegein


Beganegrond slooptekening
2021050-S0-A3

01-09-2022

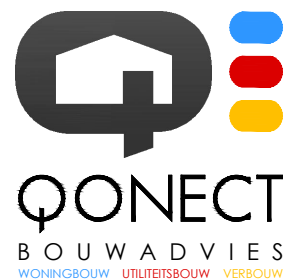

- Renvooi:
- Te verwijderen bestaande wanden
 - V Vloerafwerking verwijderen
 - W Wandafwerking verwijderen
 - P Plafondafwerking verwijderen
 - hw Hekwerk verwijderen

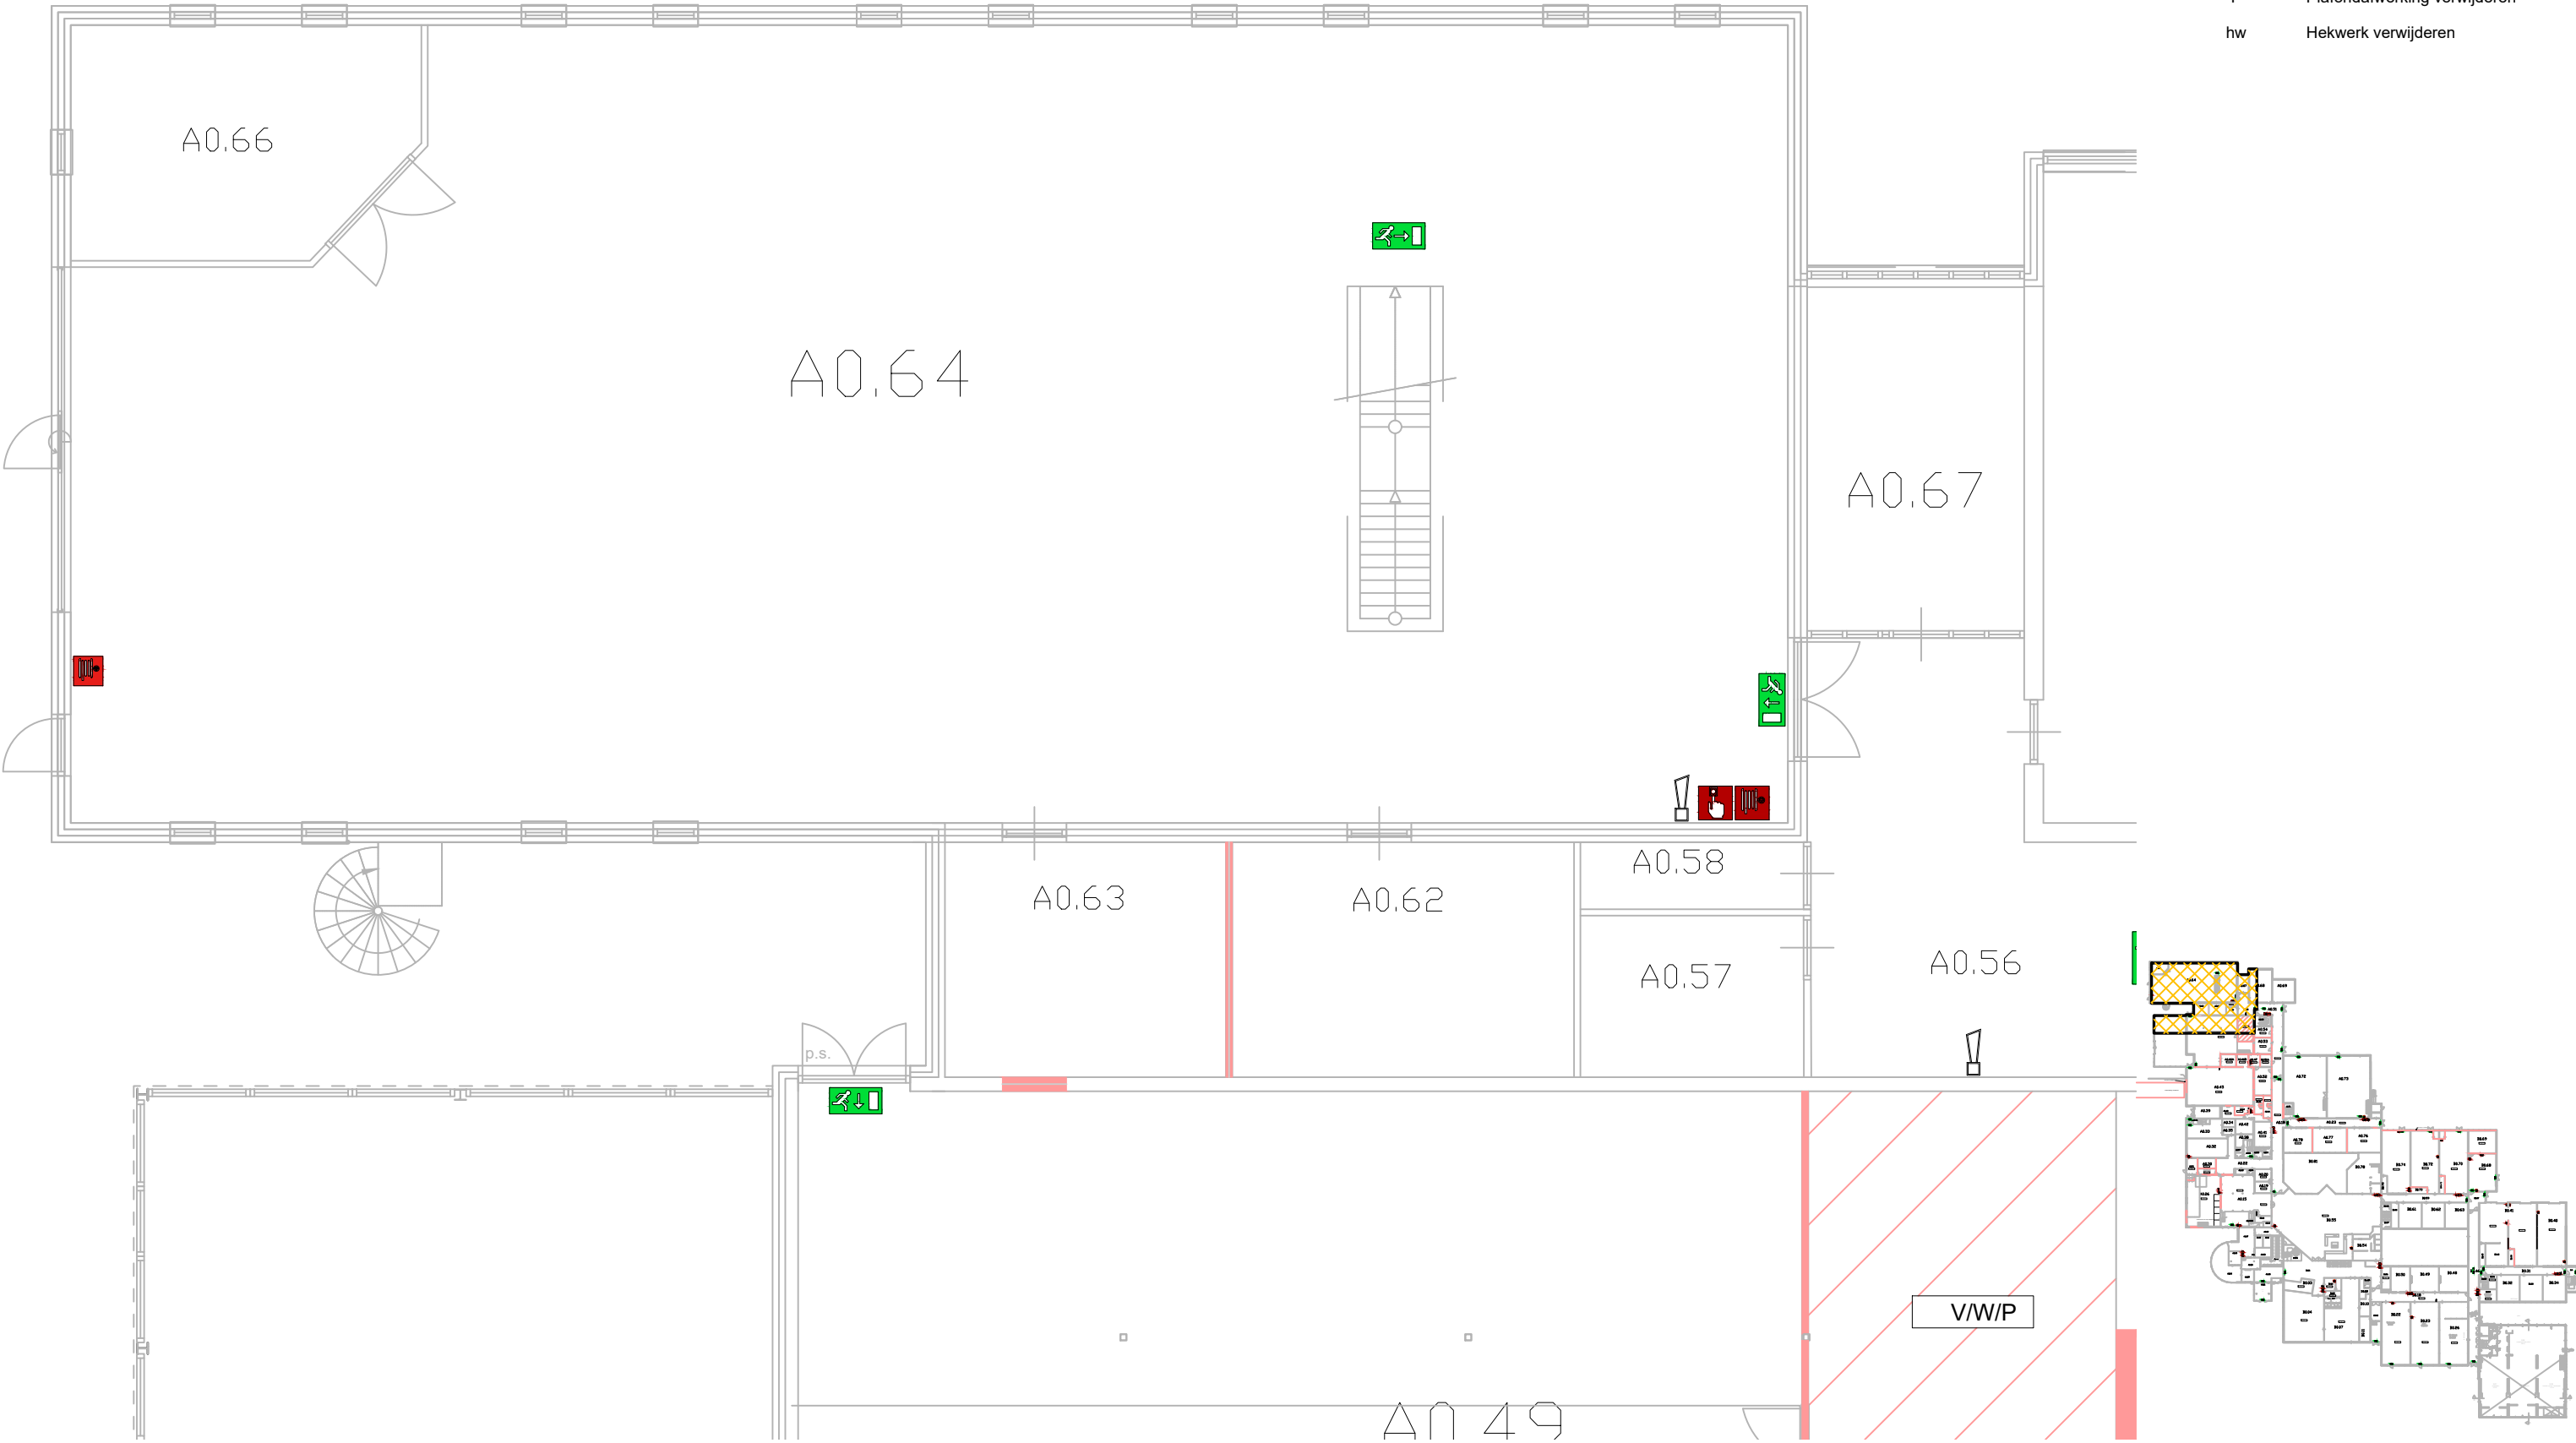


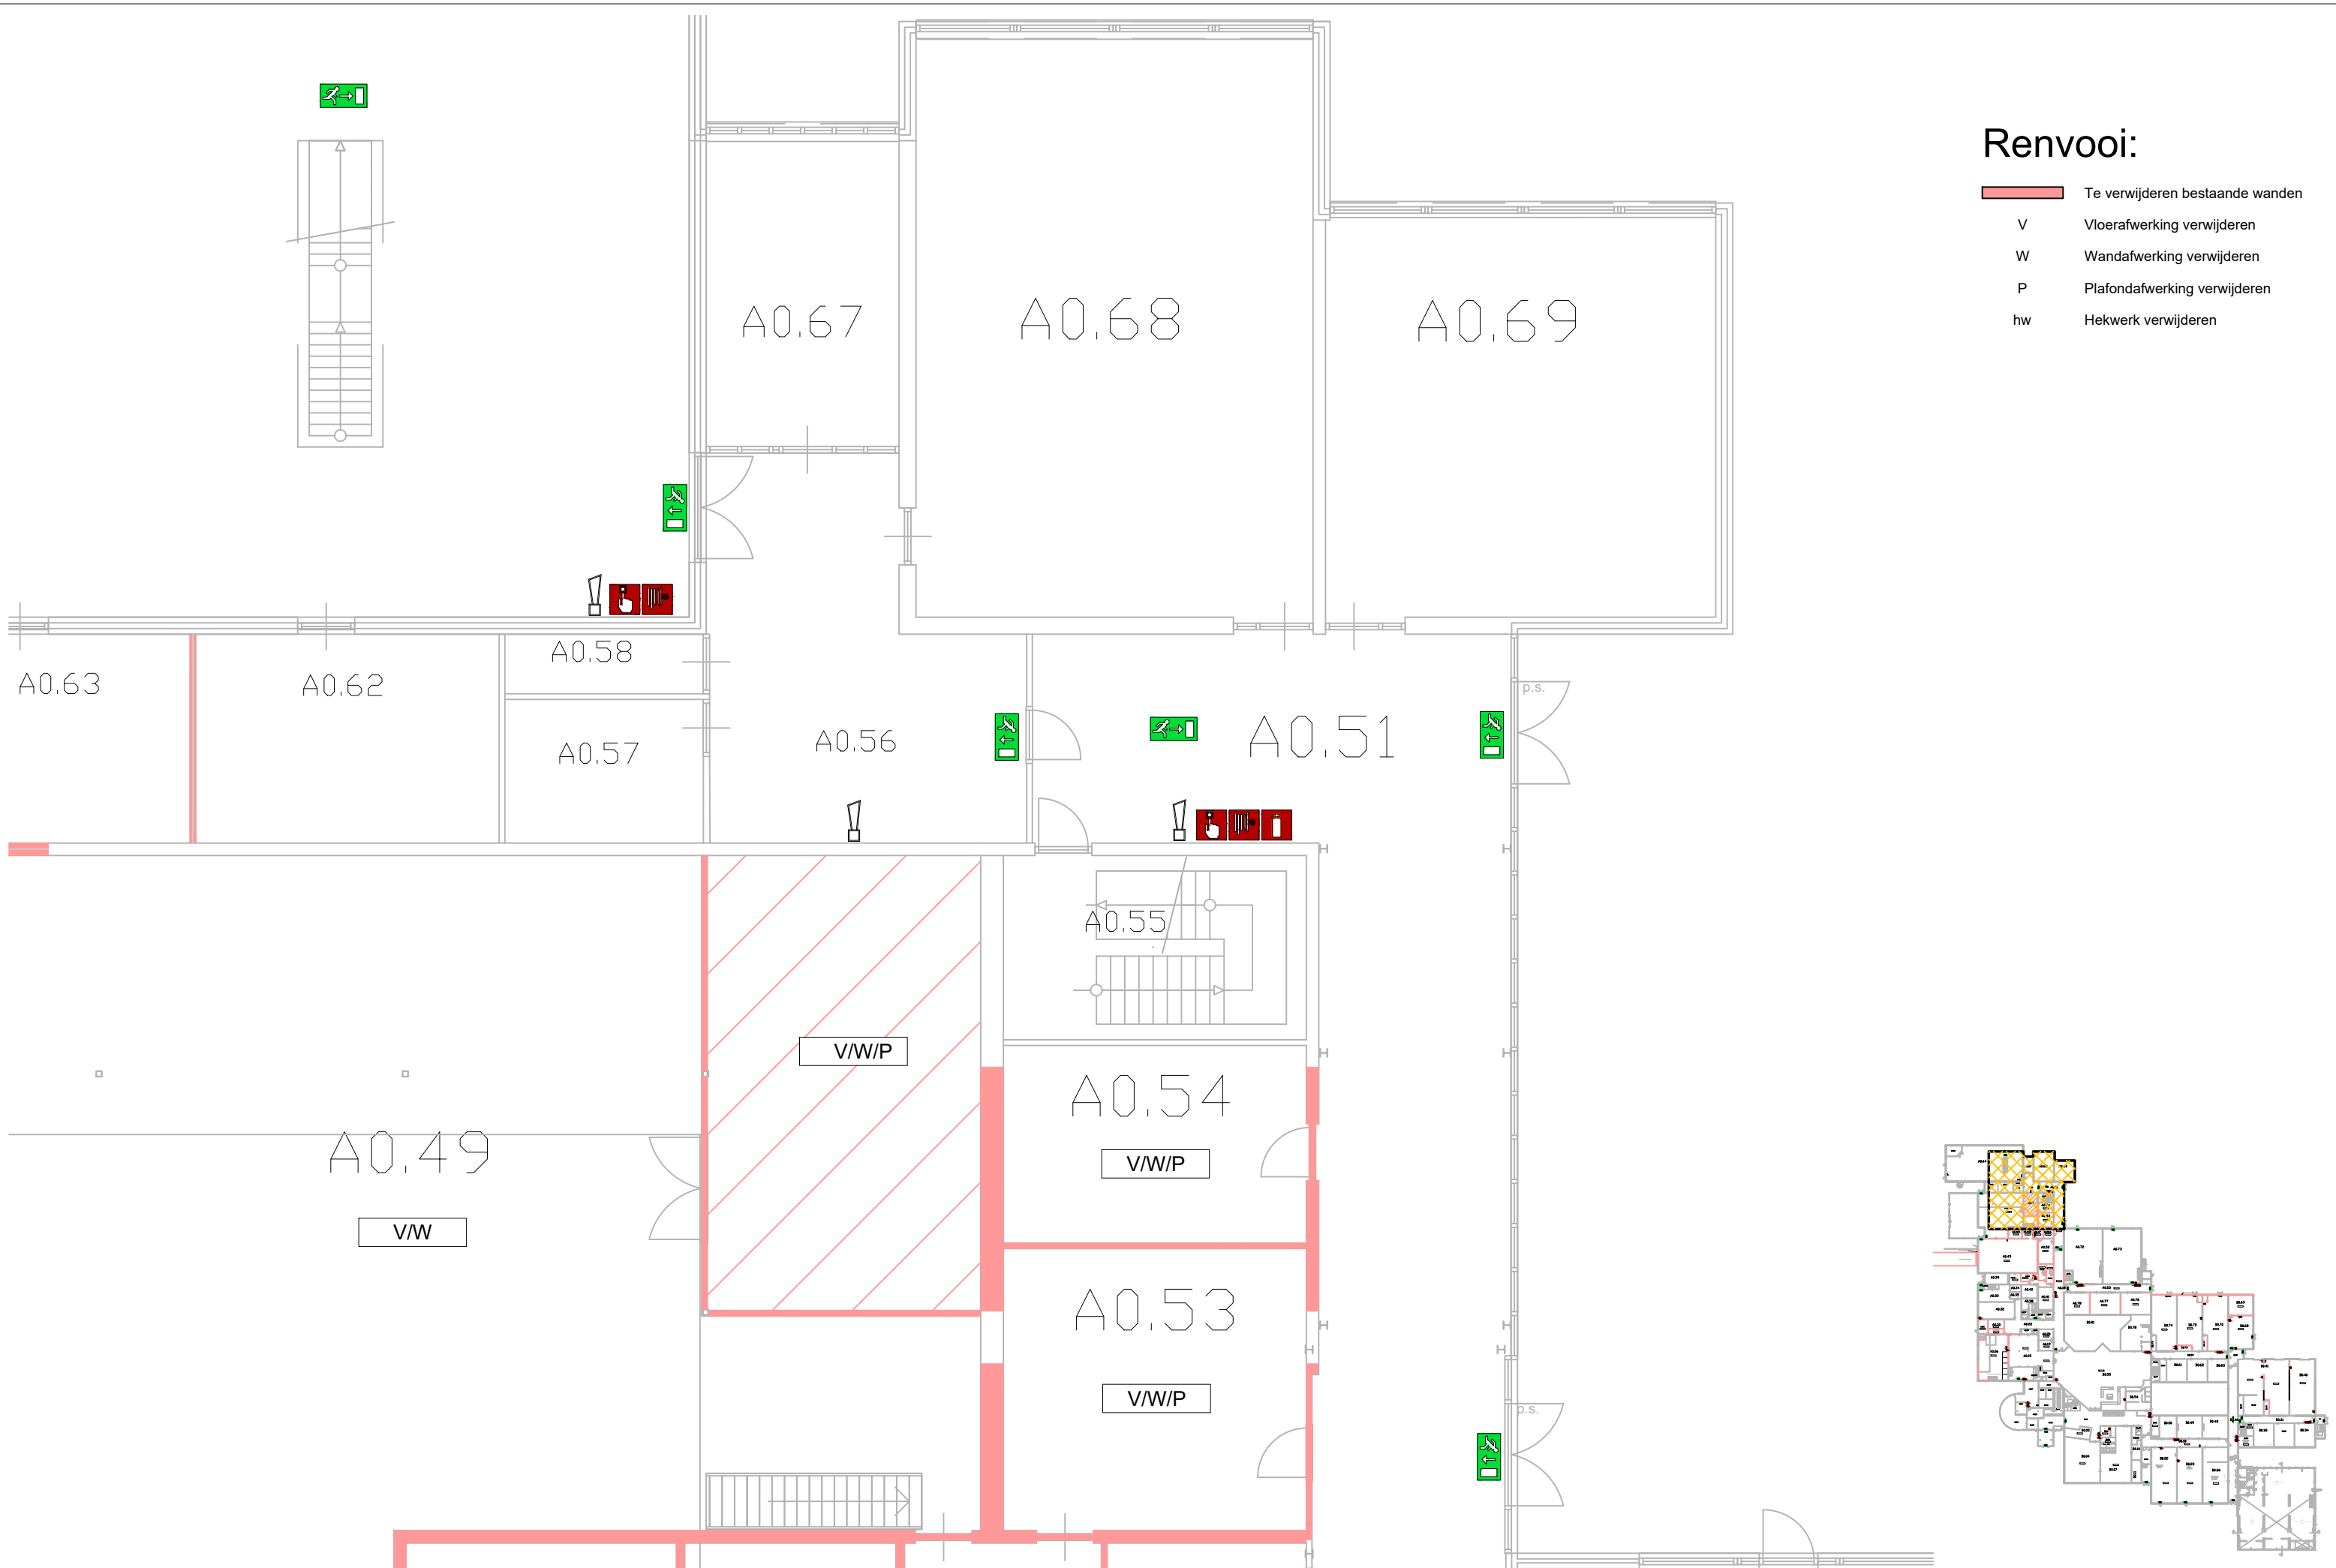

Renvooi:

- Te verwijderen bestaande wanden
- V Vloerafwerking verwijderen
- W Wandafwerking verwijderen
- P Plafondafwerking verwijderen
- hw Hekwerk verwijderen



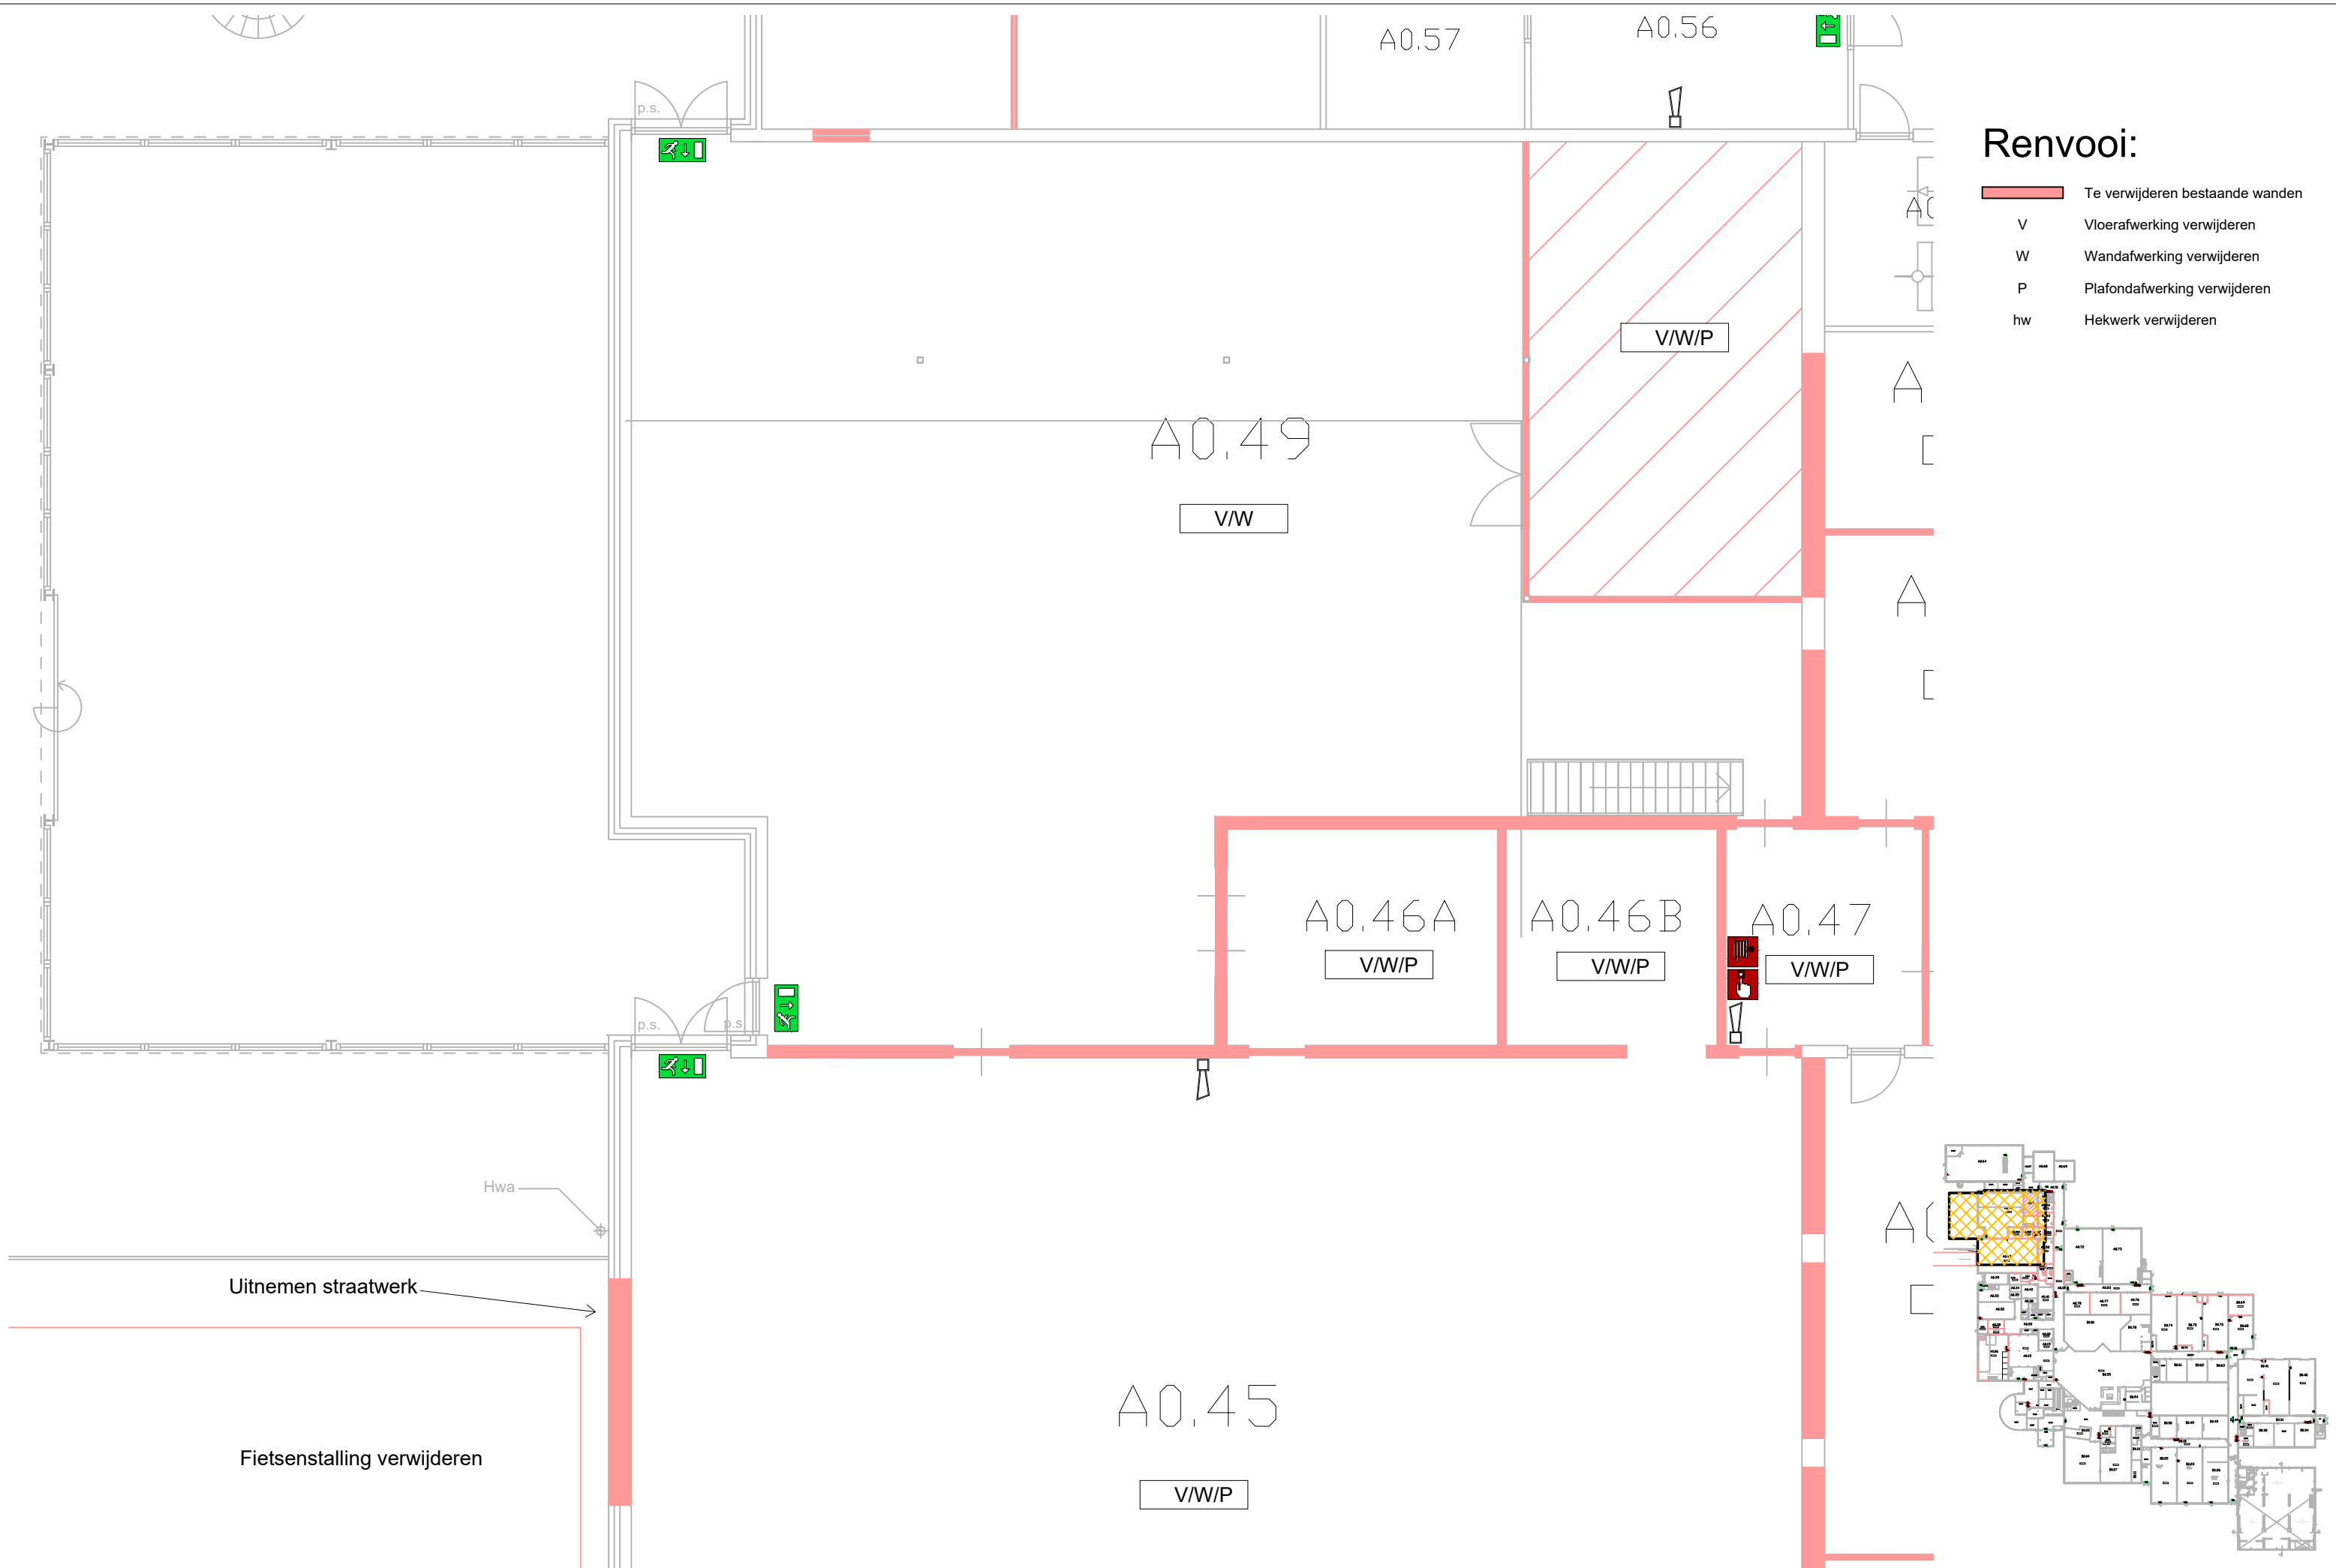

Renvooi:

- Te verwijderen bestaande wanden
- V Vloerafwerking verwijderen
- W Wandafwerking verwijderen
- P Plafondafwerking verwijderen
- hw Hekwerk verwijderen







Renvooi:

- Te verwijderen bestaande wanden
- V Vloerafwerking verwijderen
- W Wandafwerking verwijderen
- P Plafondafwerking verwijderen
- hw Hekwerk verwijderen



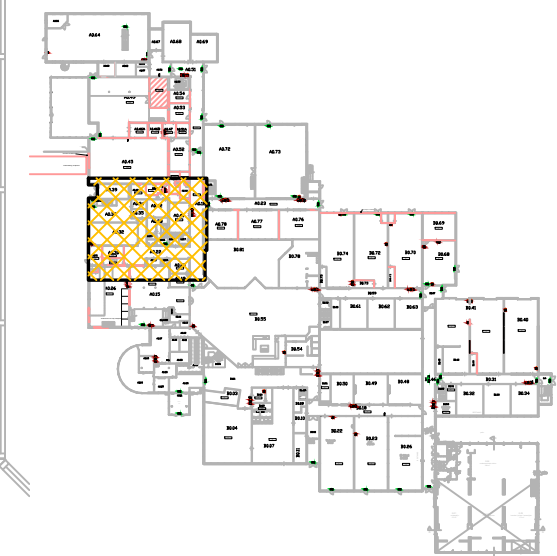


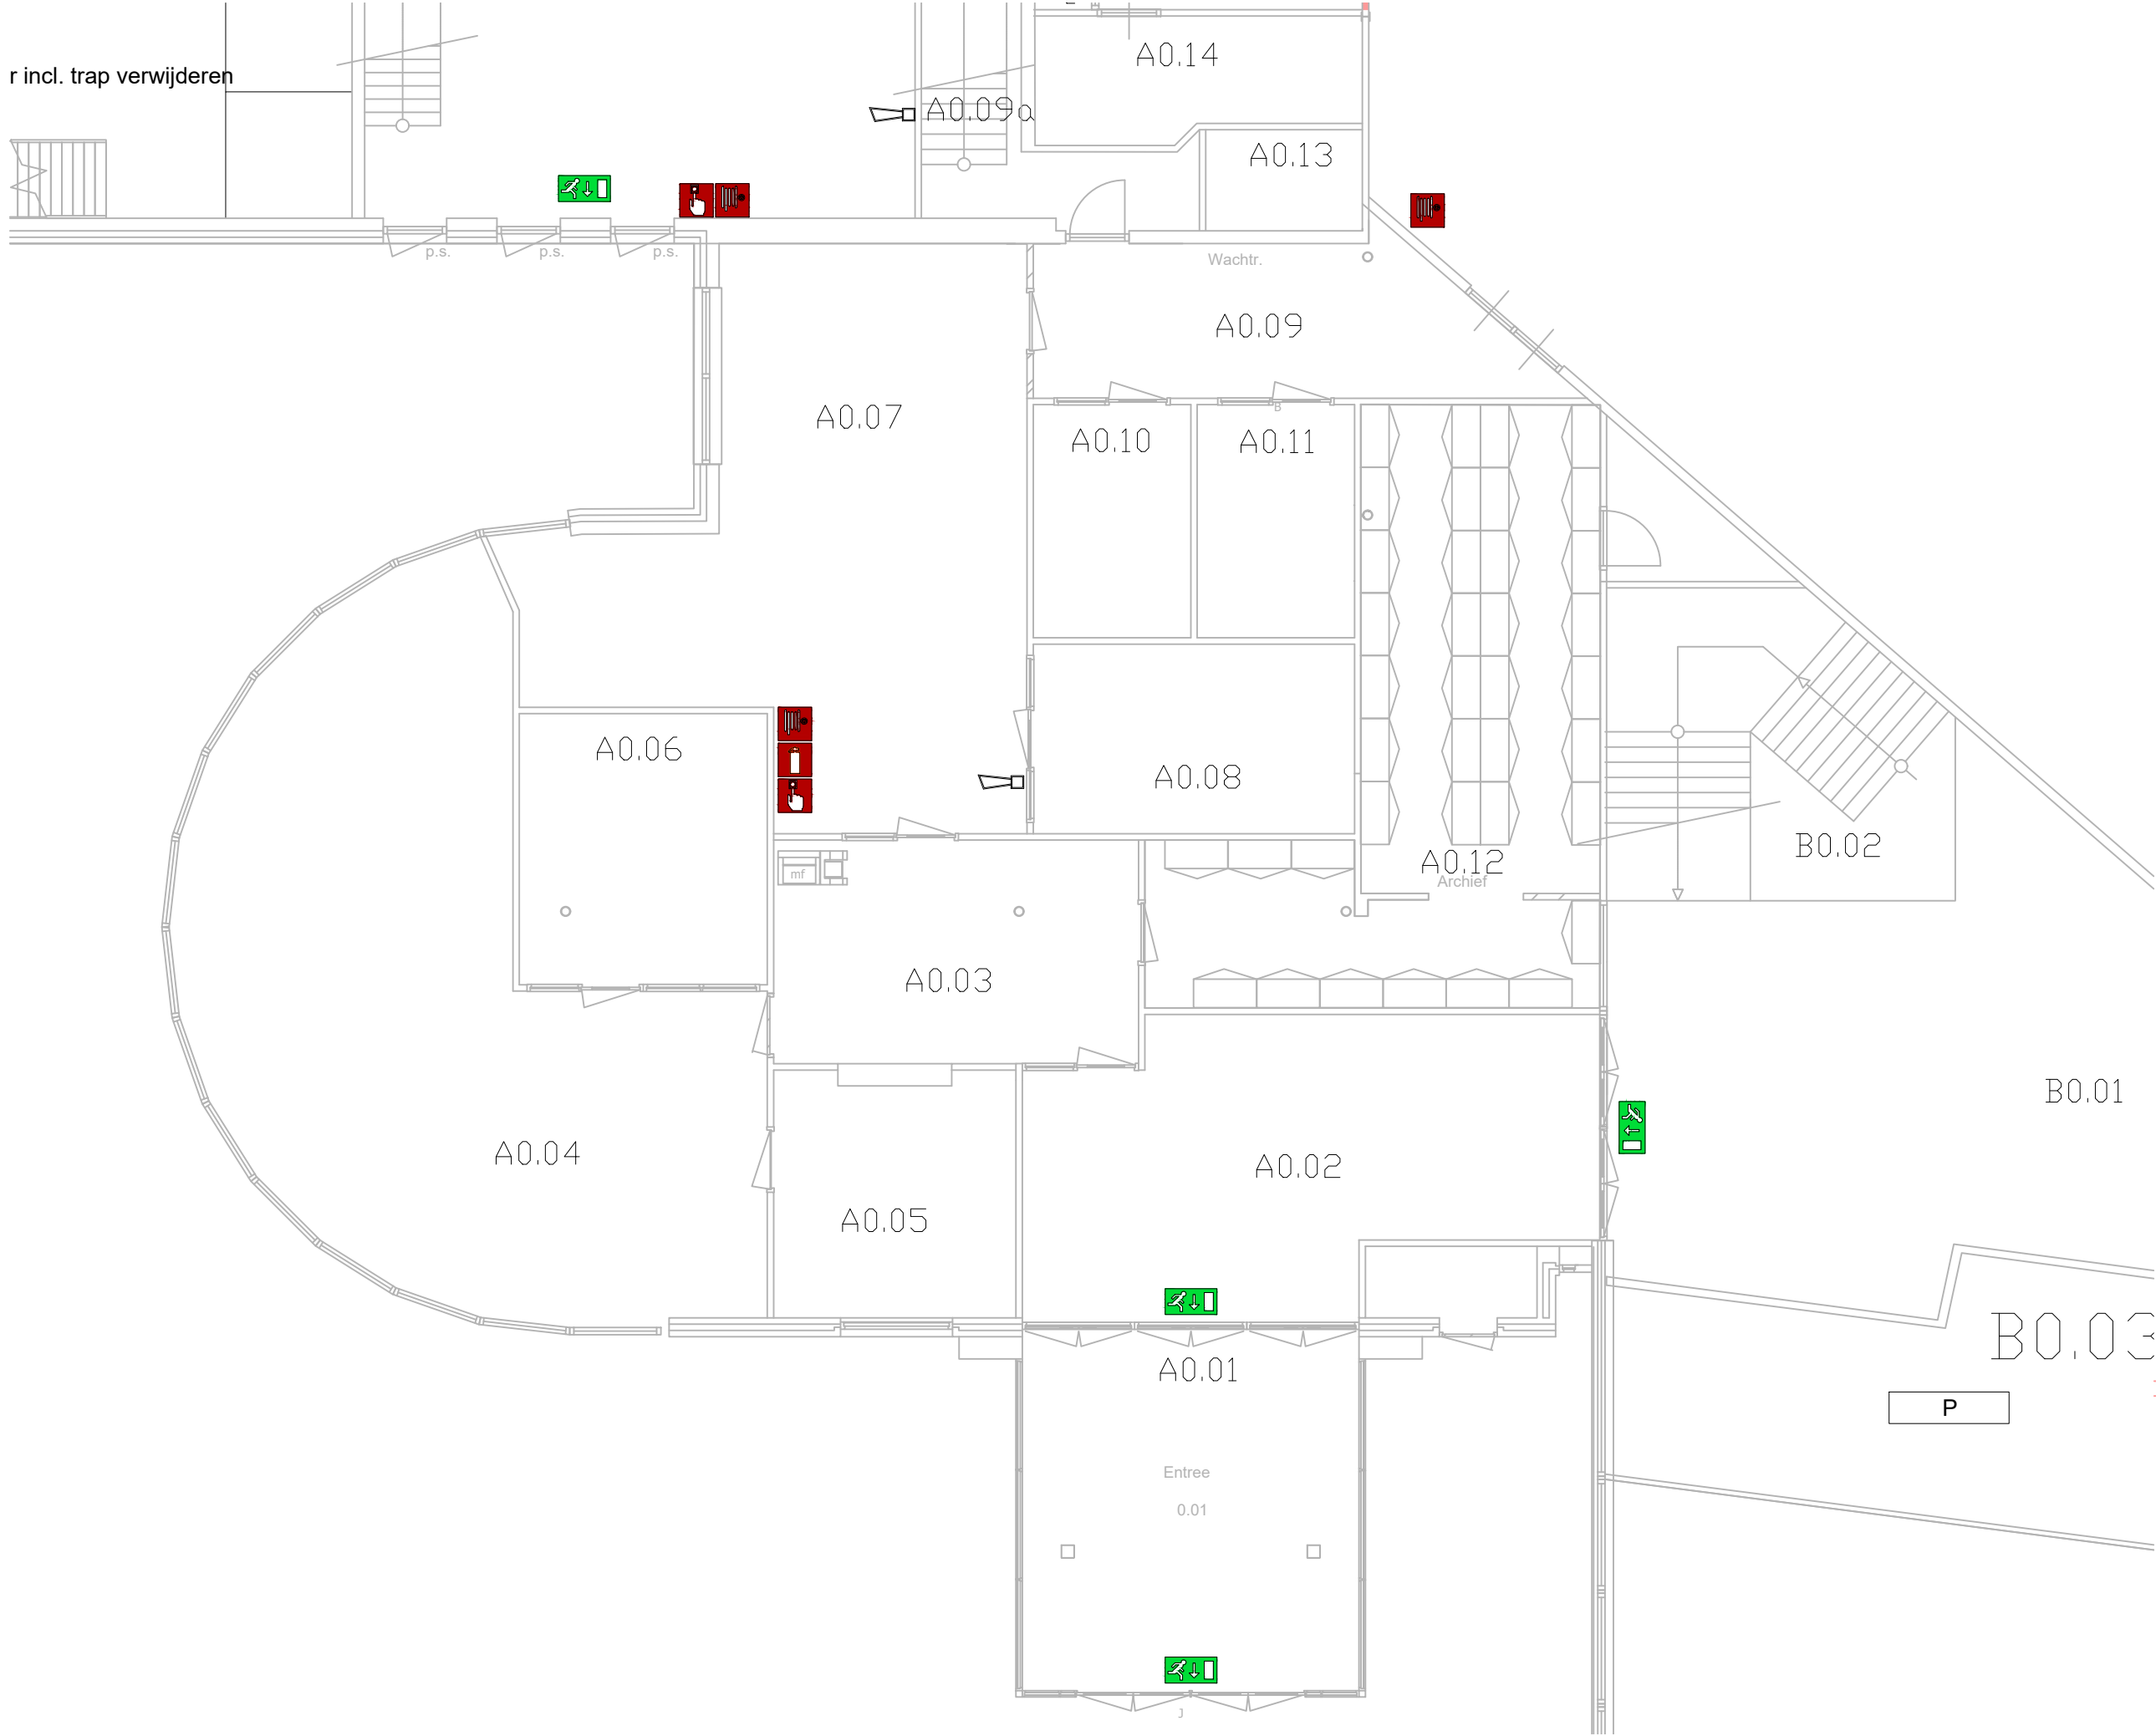

Renvooi:

- Te verwijderen bestaande wanden
- V Vloerafwerking verwijderen
- W Wandafwerking verwijderen
- P Plafondafwerking verwijderen
- hw Hekwerk verwijderen



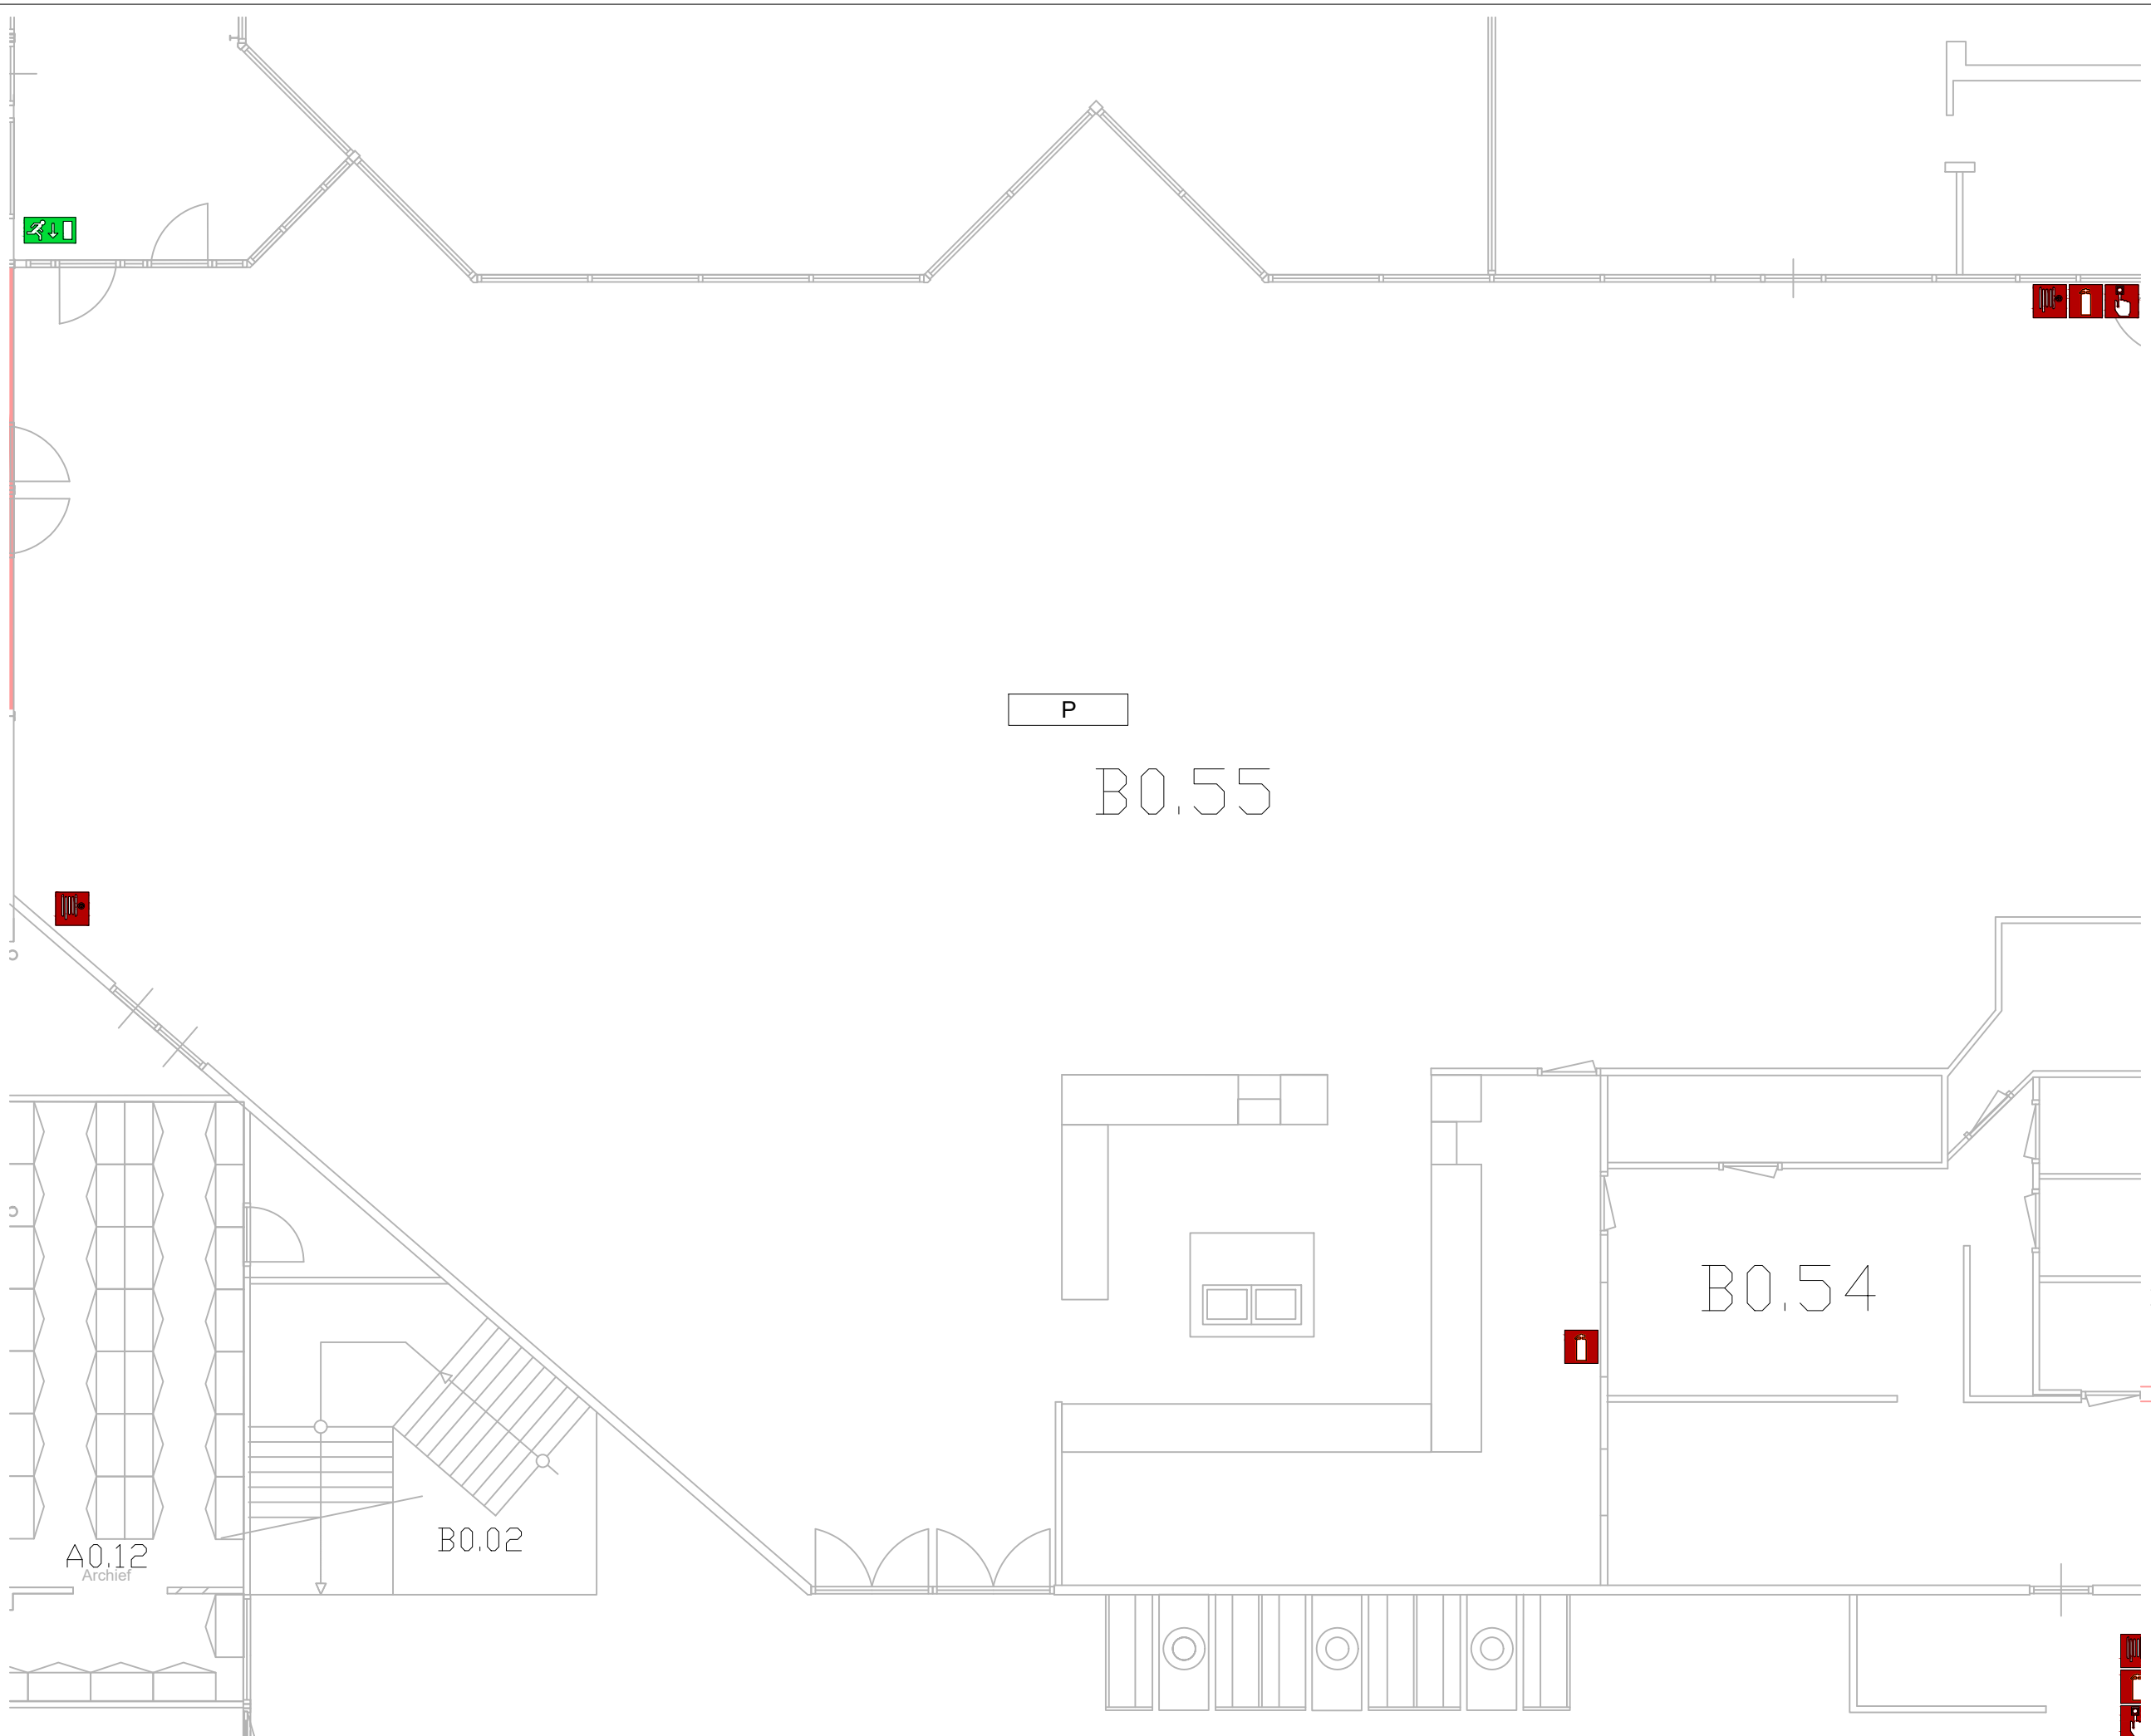

Renvooi:

- Te verwijderen bestaande wanden
- V Vloerafwerking verwijderen
- W Wandafwerking verwijderen
- P Plafondafwerking verwijderen
- hw Hekwerk verwijderen

P


B0.55

B0.54

A0.12
Archief

B0.02




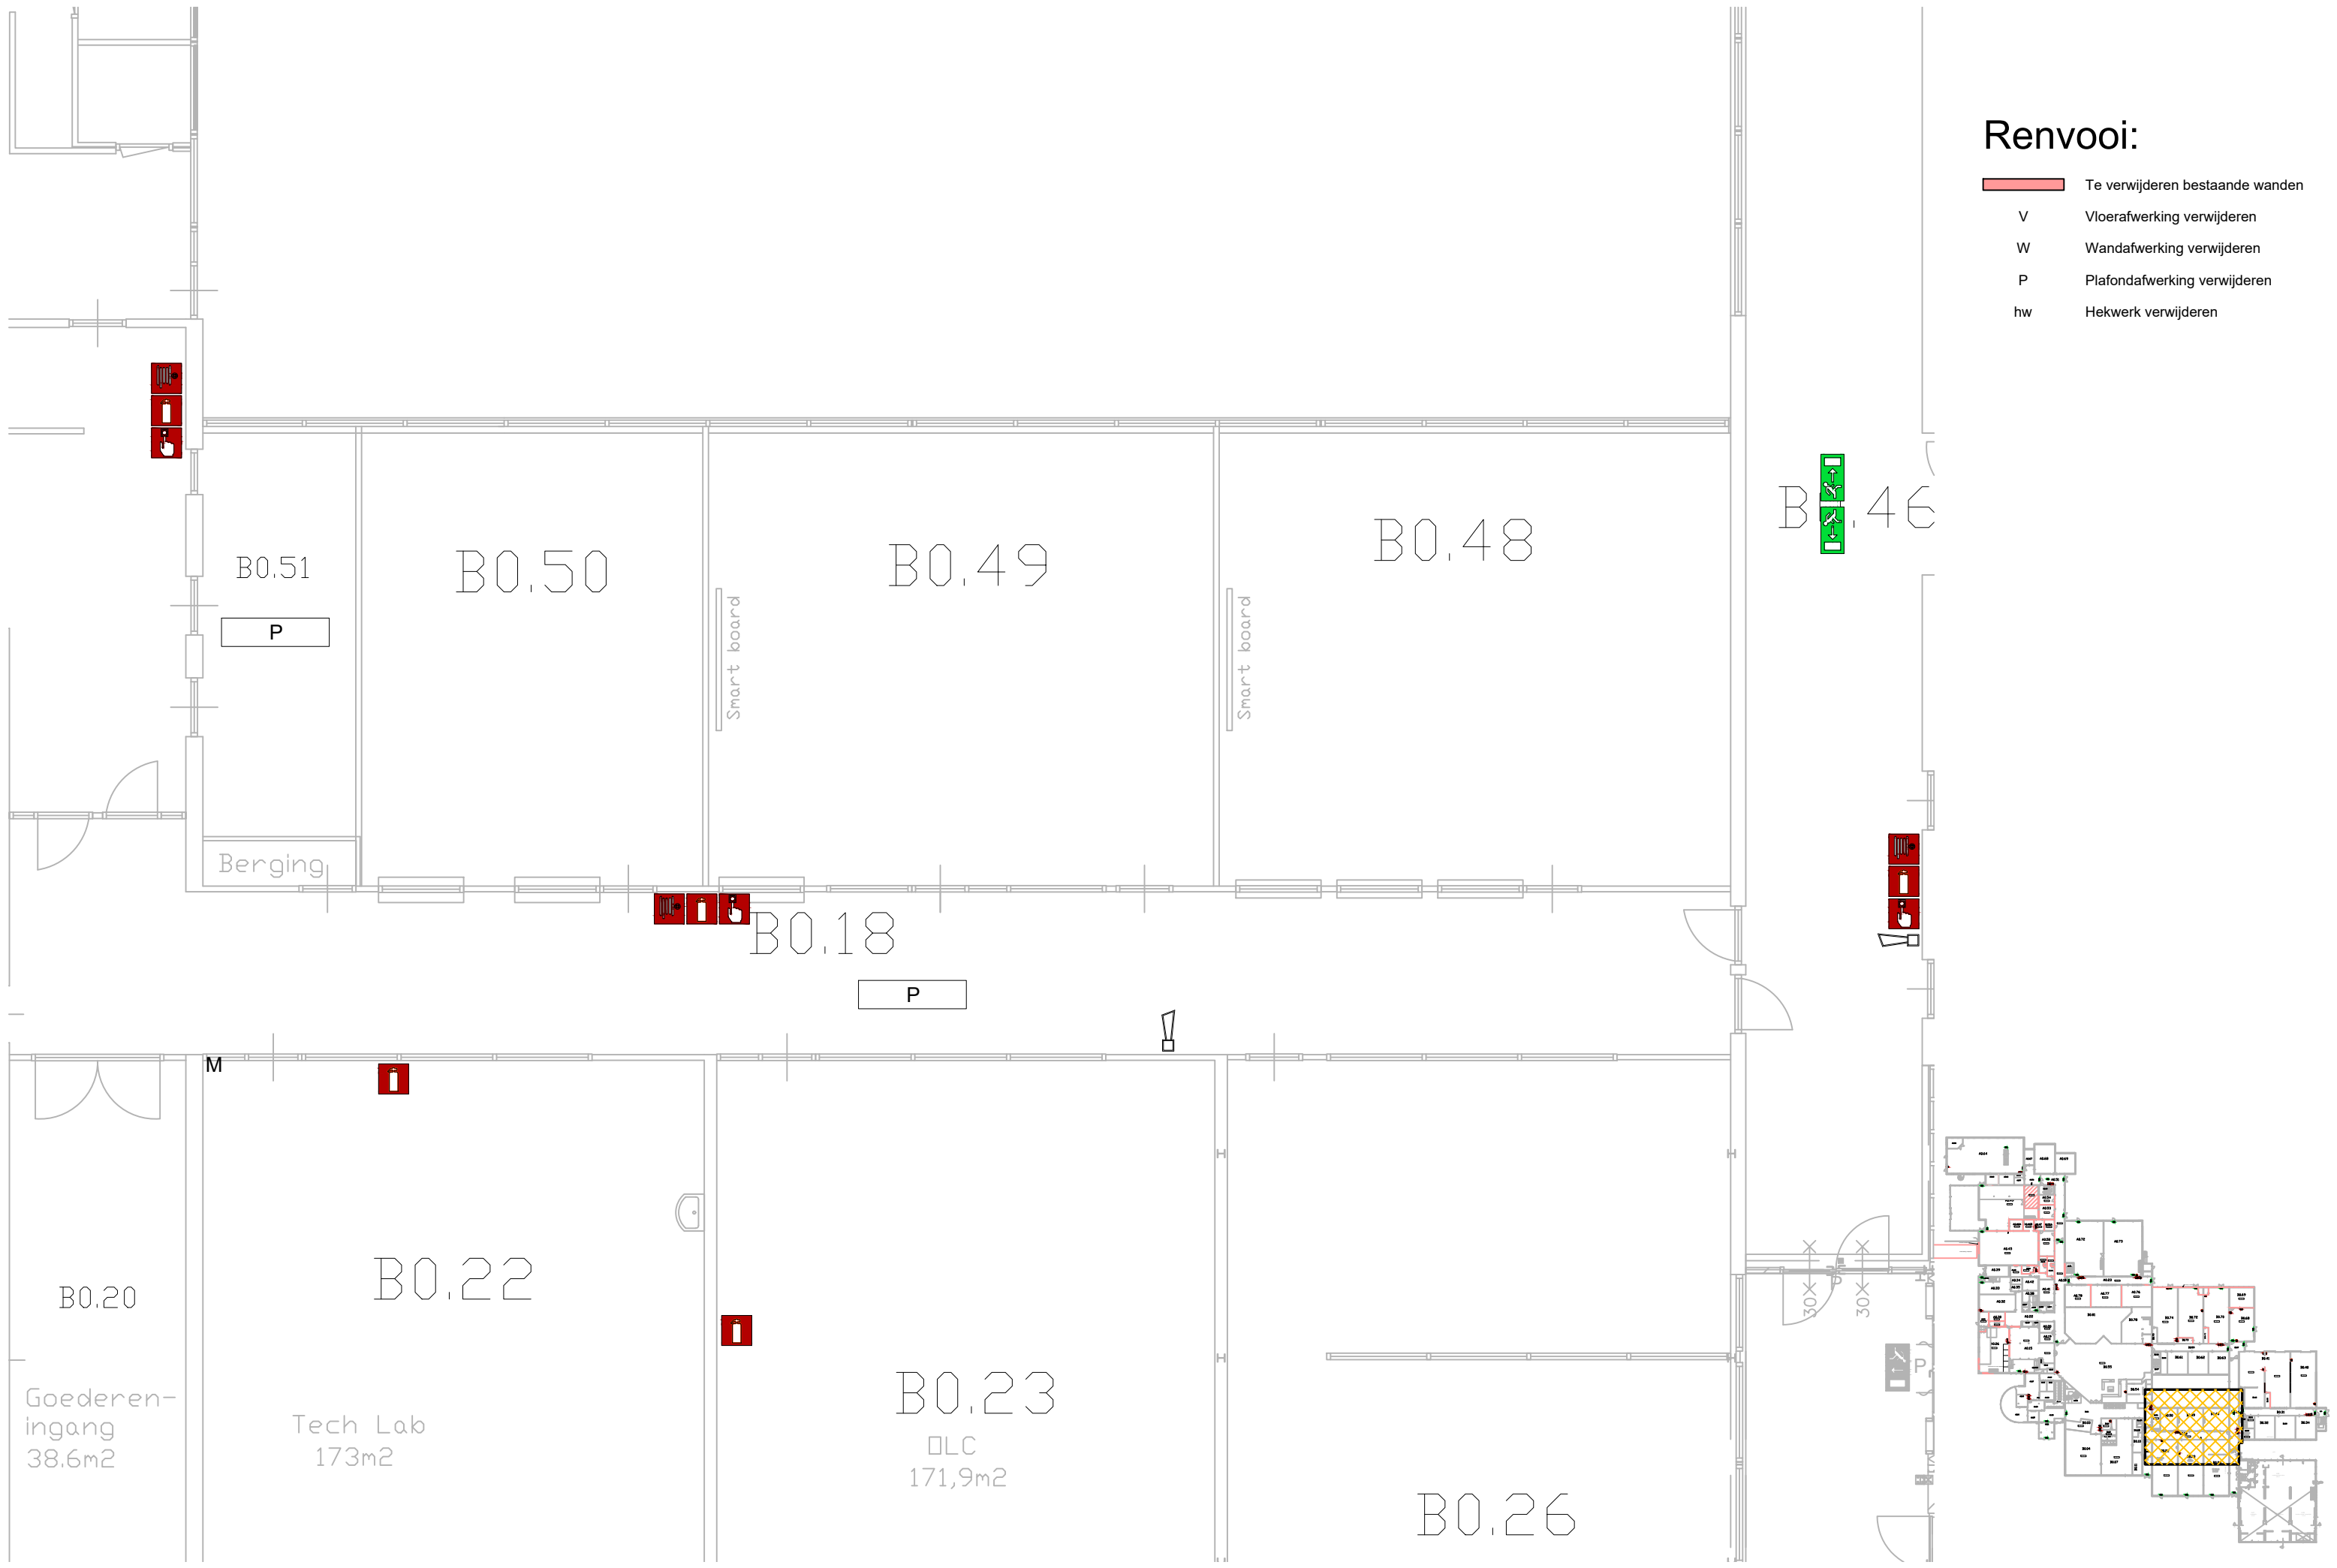

Renvooi:


- █ Te verwijderen bestaande wanden
- V Vloerafwerking verwijderen
- W Wandafwerking verwijderen
- P Plafondafwerking verwijderen
- hw Hekwerk verwijderen



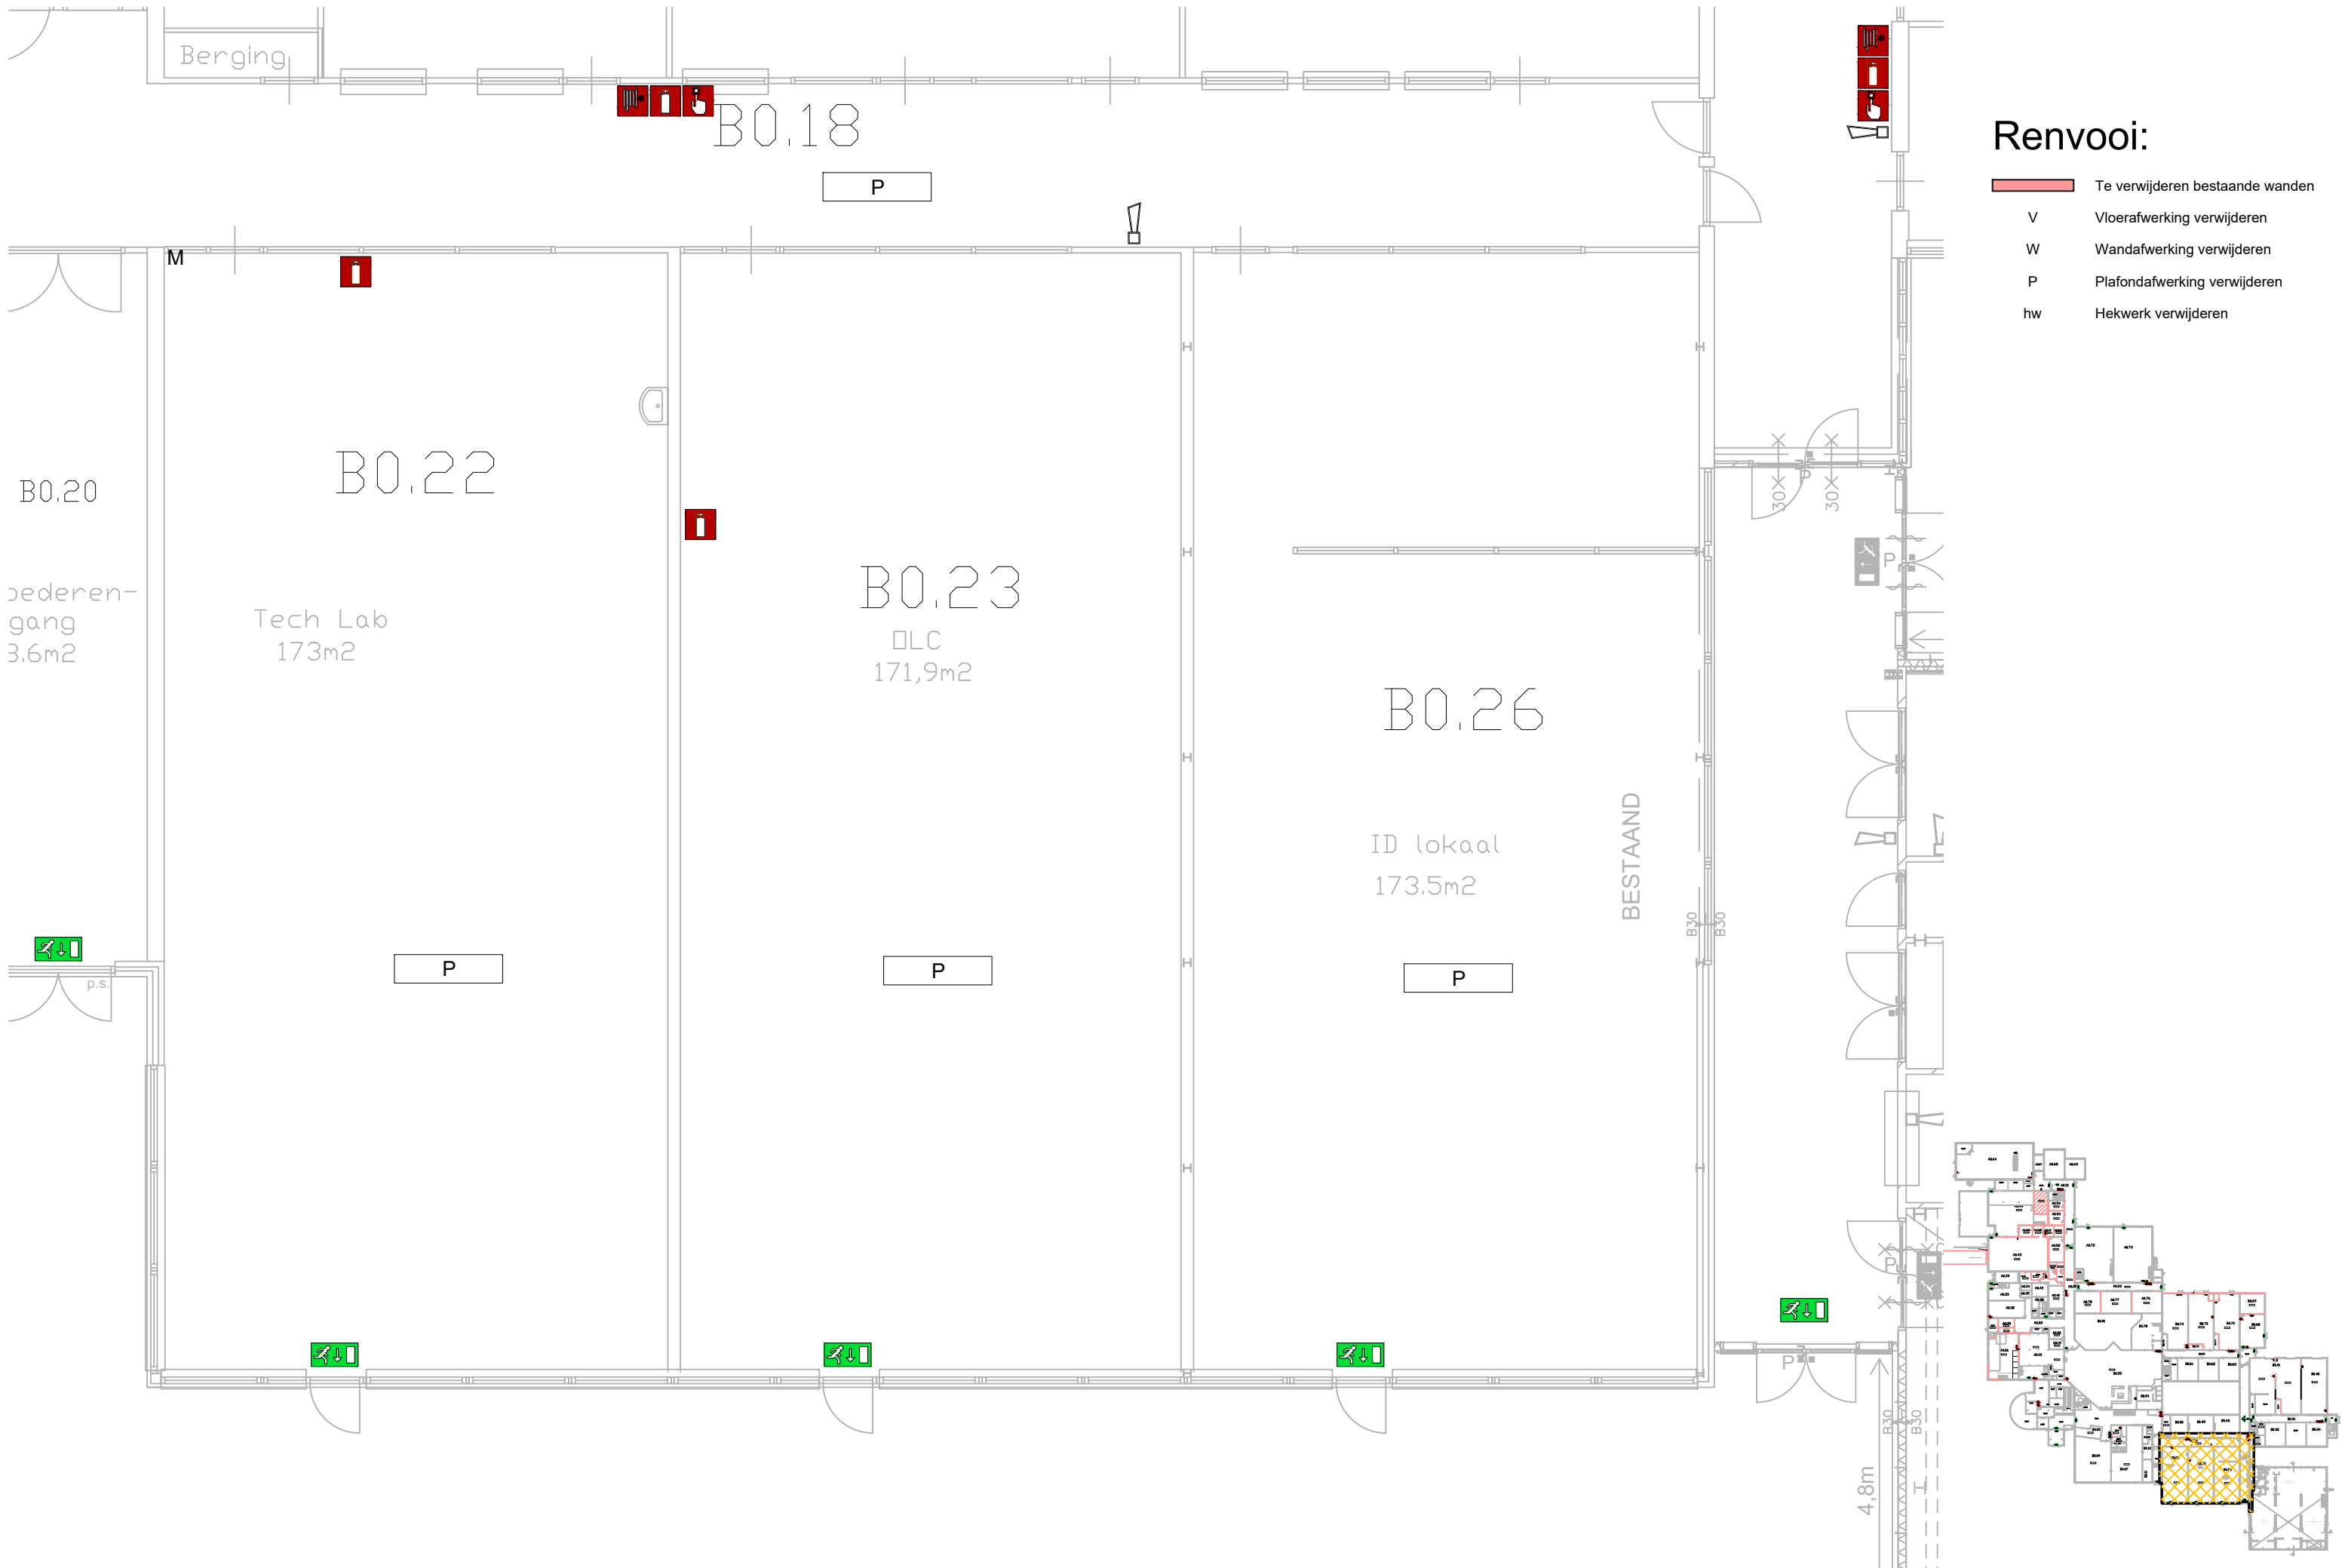


- Renvooi:**
- Te verwijderen bestaande wanden
 - V Vloerafwerking verwijderen
 - W Wandafwerking verwijderen
 - P Plafondafwerking verwijderen
 - hw Hekwerk verwijderen




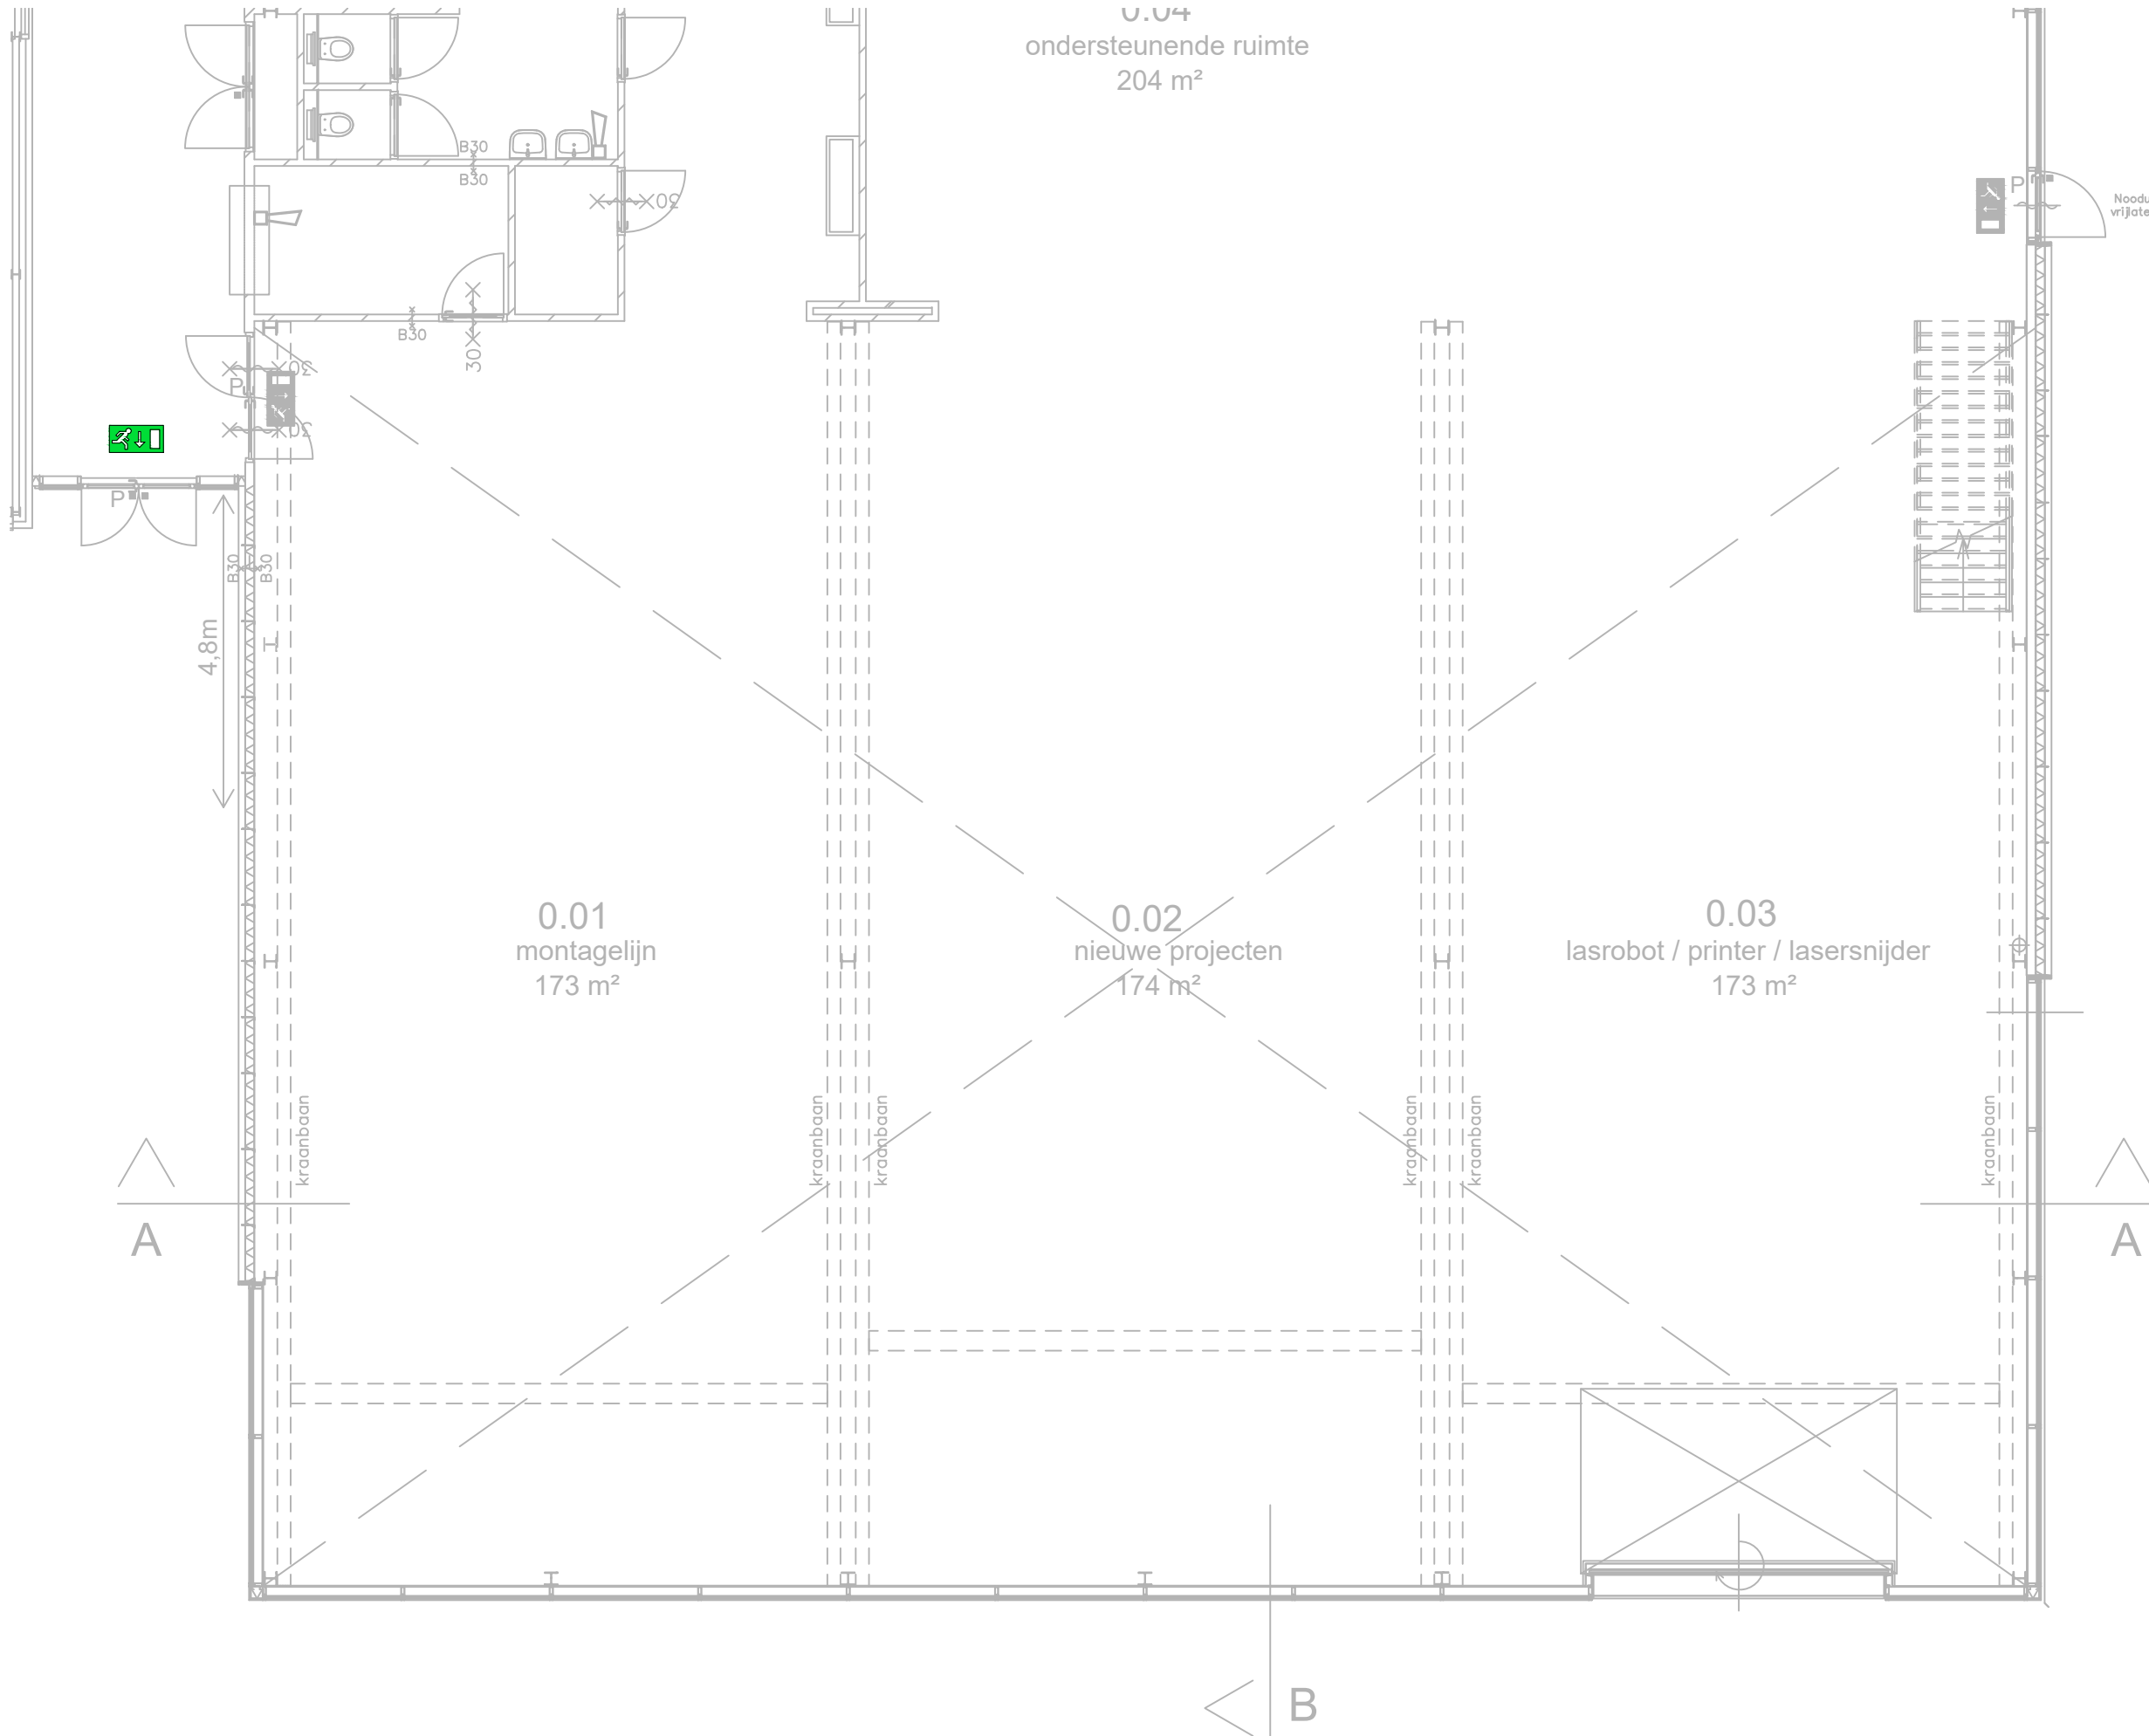


Renvooi:

- Te verwijderen bestaande wanden
- V Vloerafwerking verwijderen
- W Wandafwerking verwijderen
- P Plafondafwerking verwijderen
- hw Hekwerk verwijderen

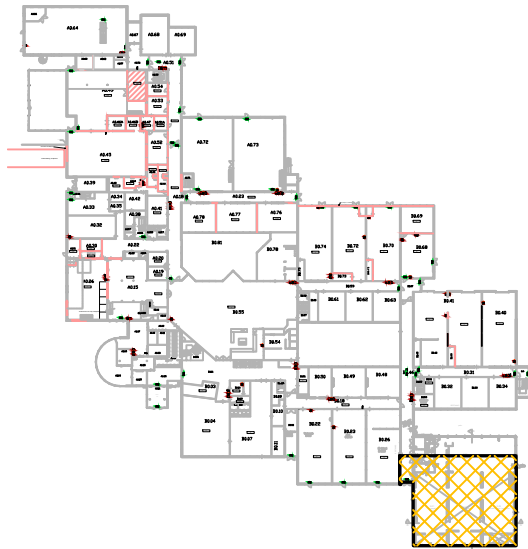

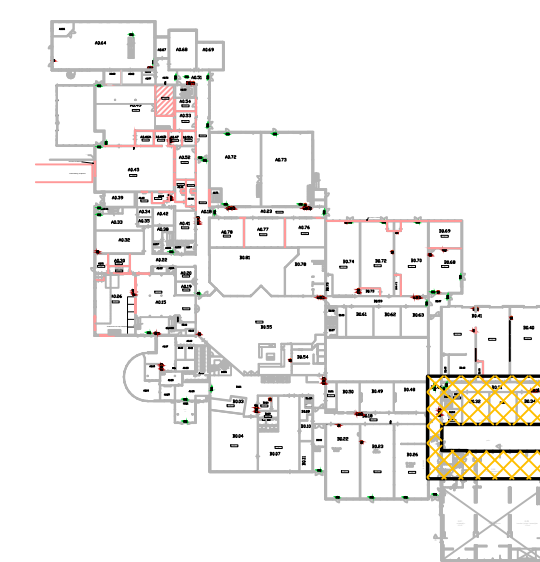


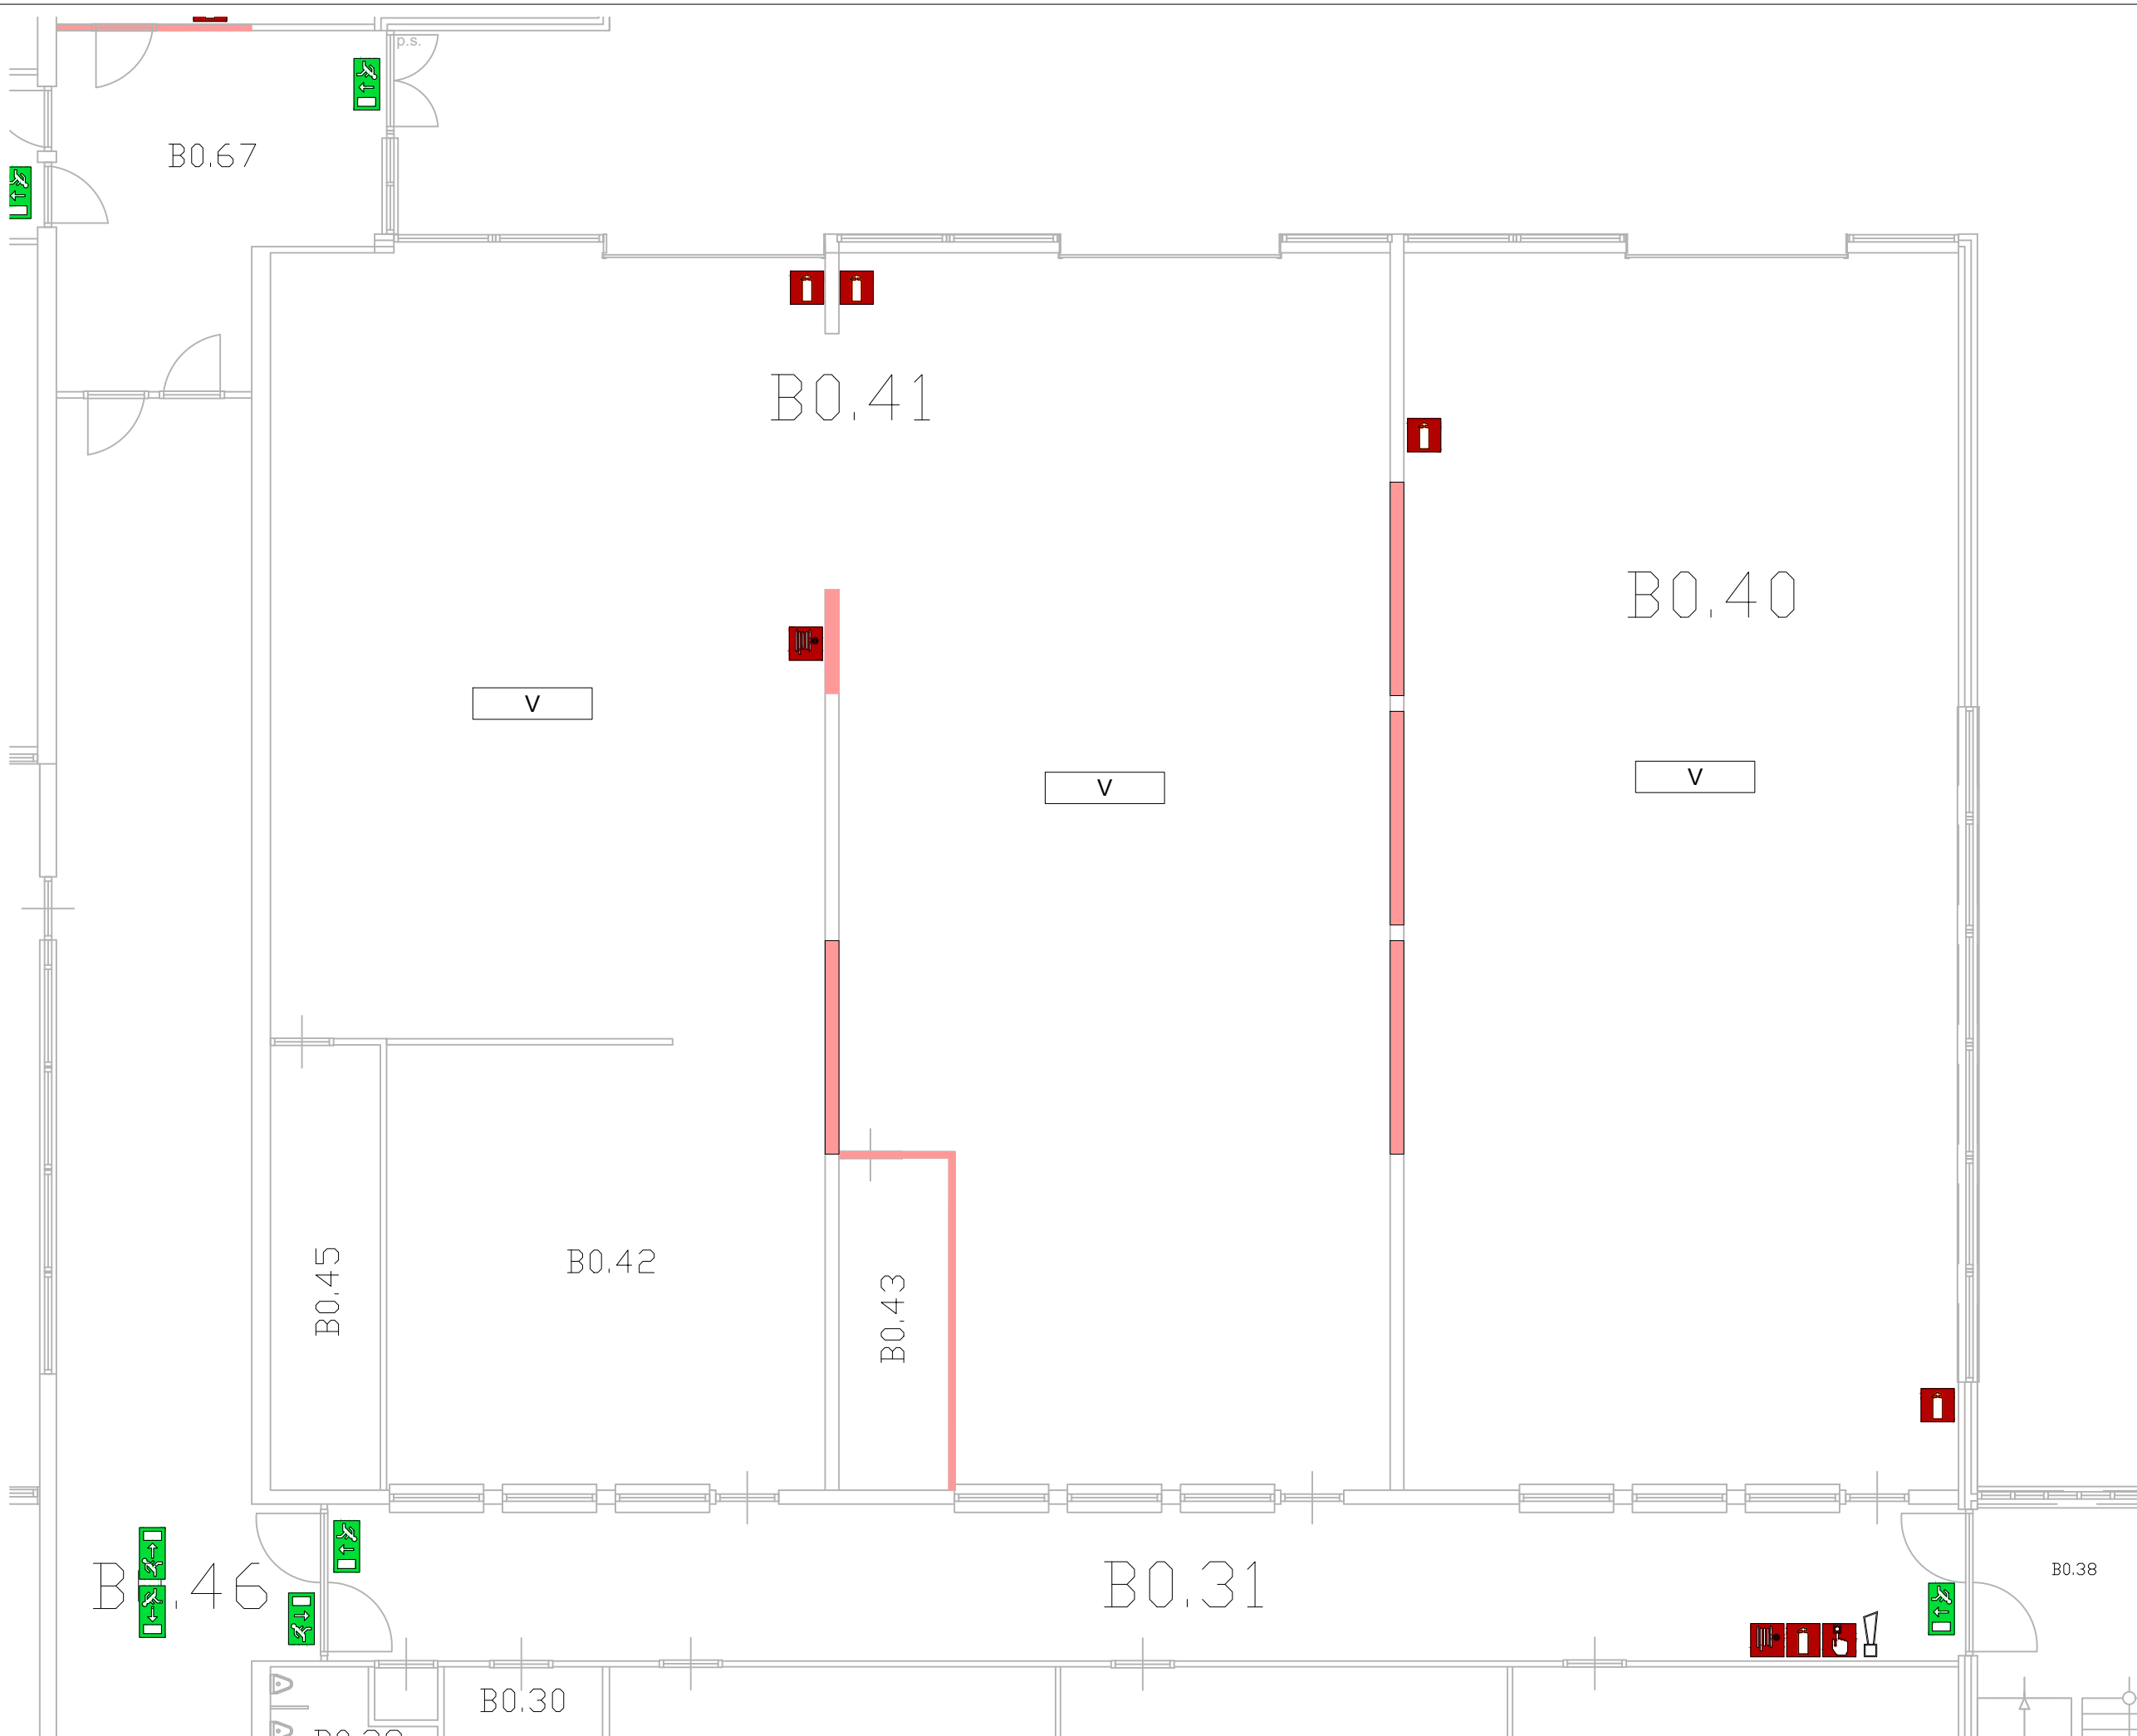

Renvooi:


- █ Te verwijderen bestaande wanden
- V Vloerafwerking verwijderen
- W Wandafwerking verwijderen
- P Plafondafwerking verwijderen
- hw Hekwerk verwijderen




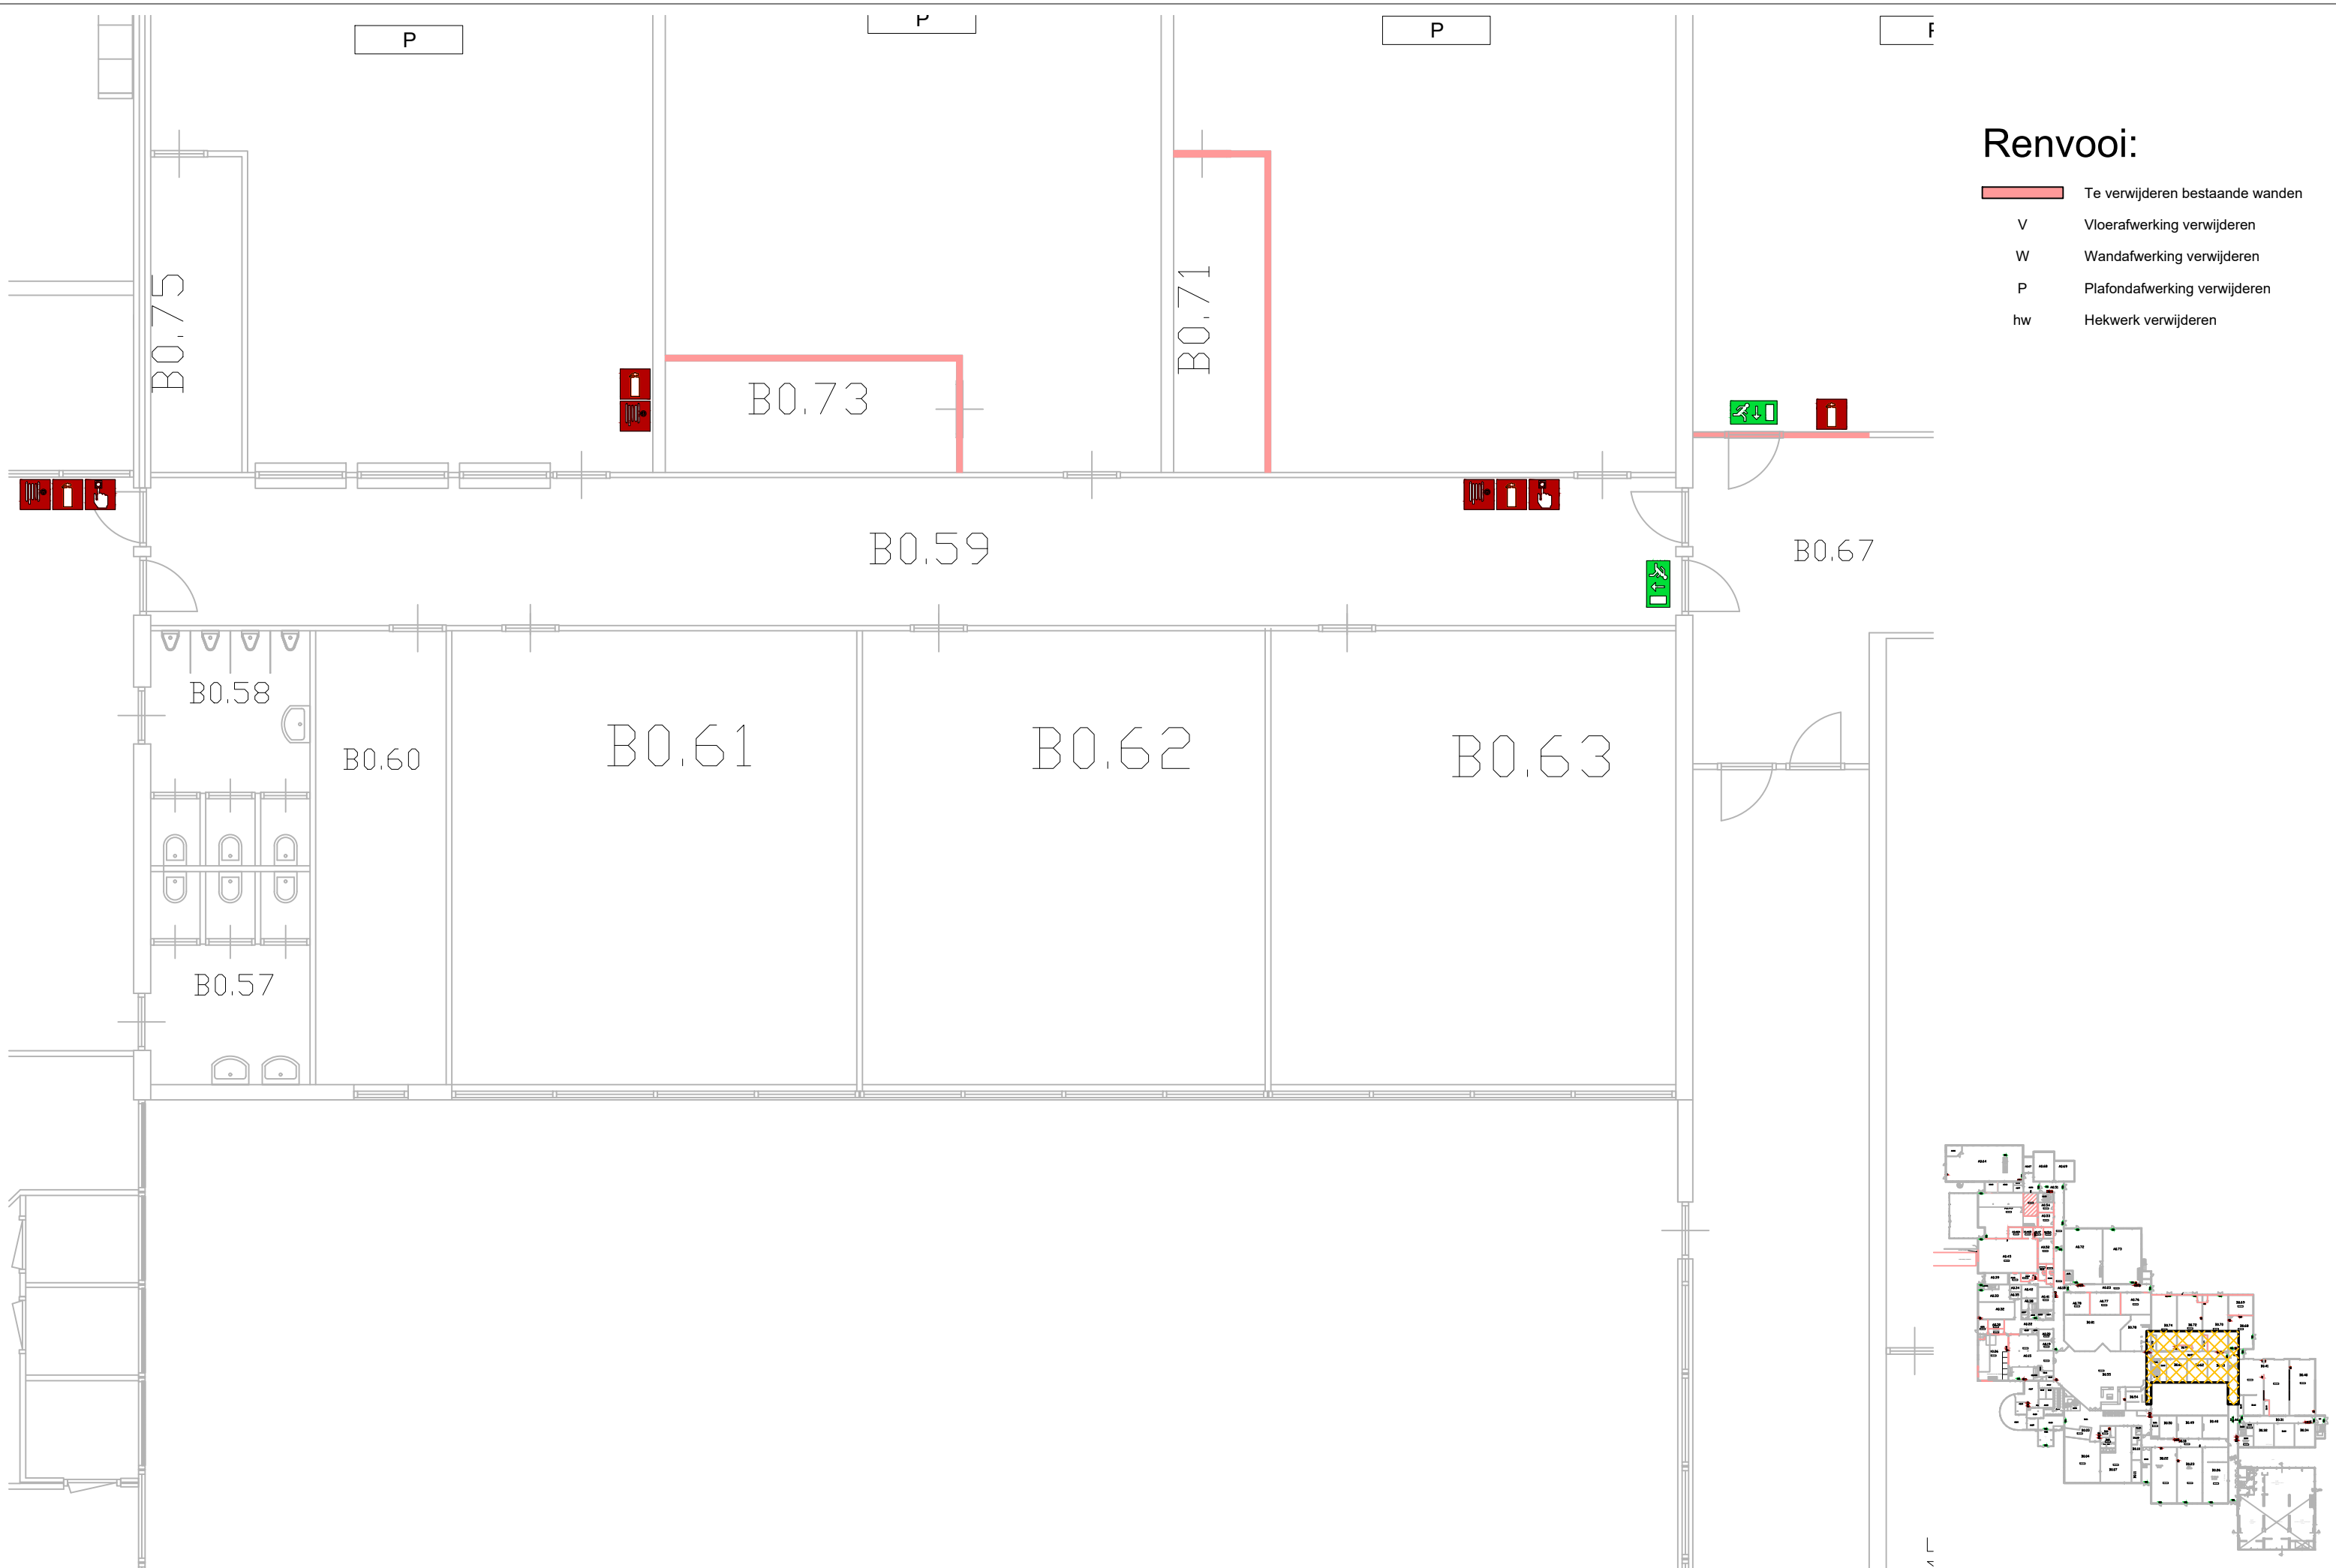

Renvooi:

- Te verwijderen bestaande wanden
- V Vloerafwerking verwijderen
- W Wandafwerking verwijderen
- P Plafondafwerking verwijderen
- hw Hekwerk verwijderen

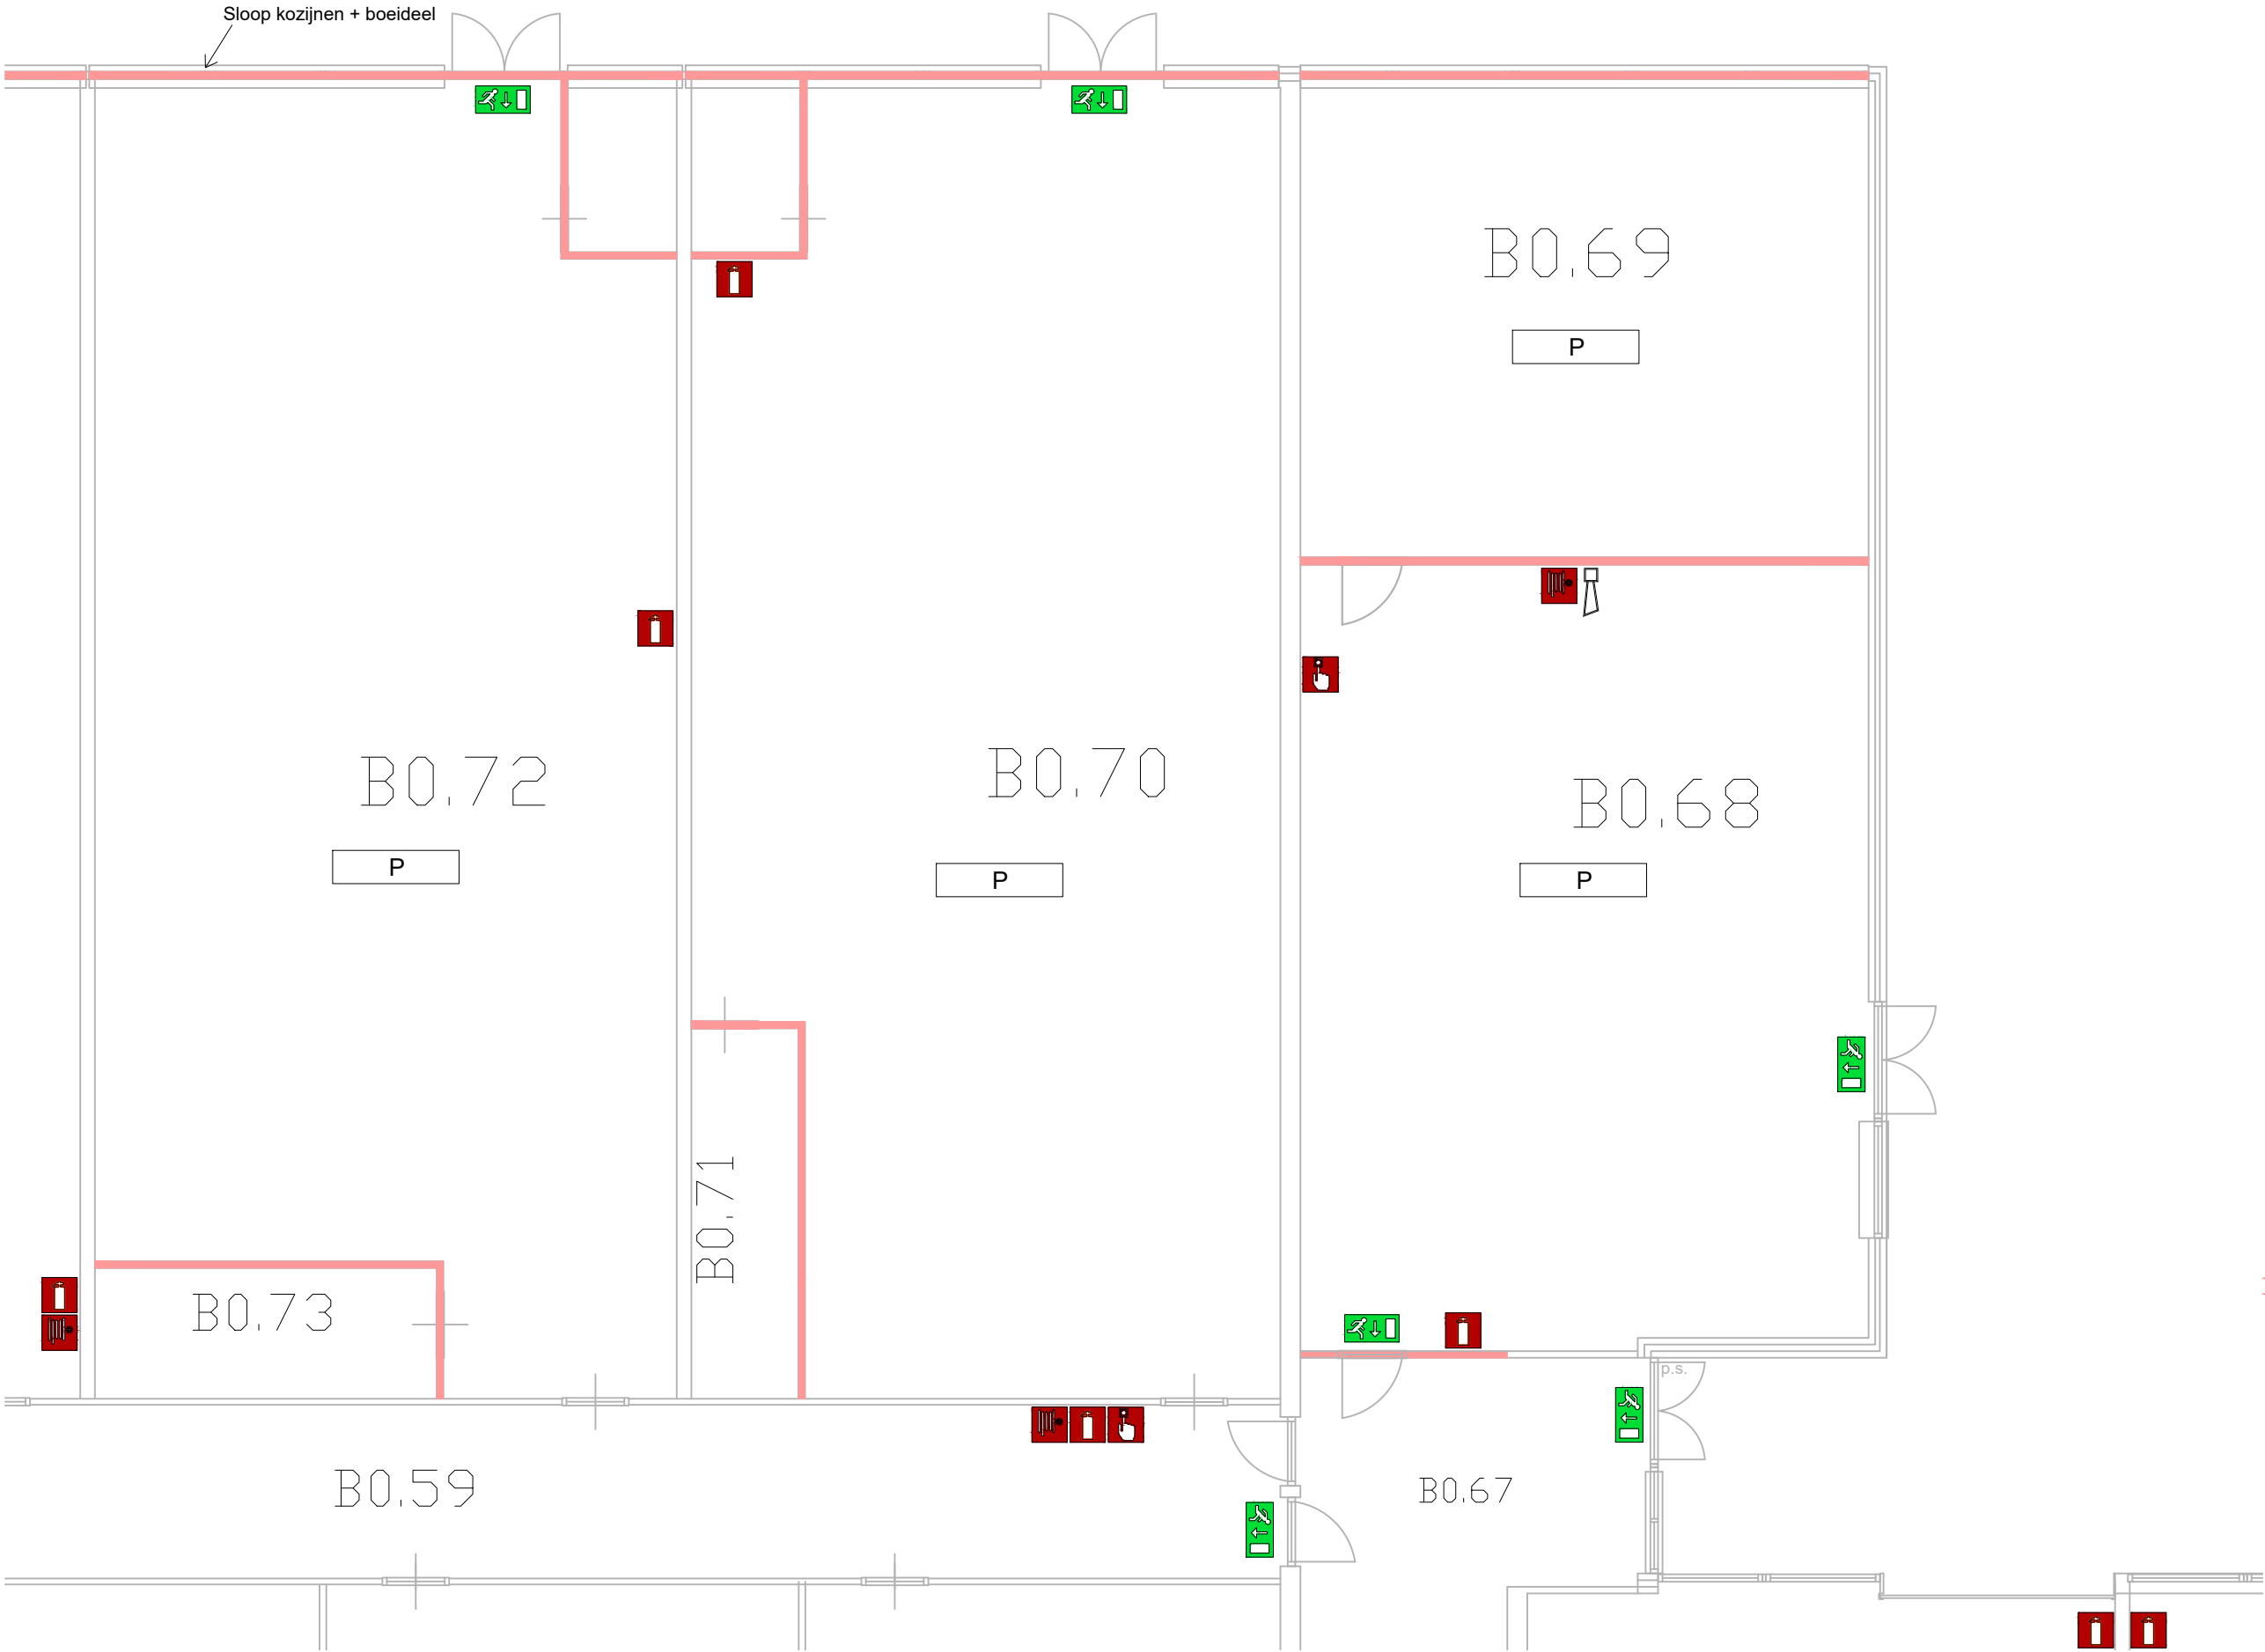


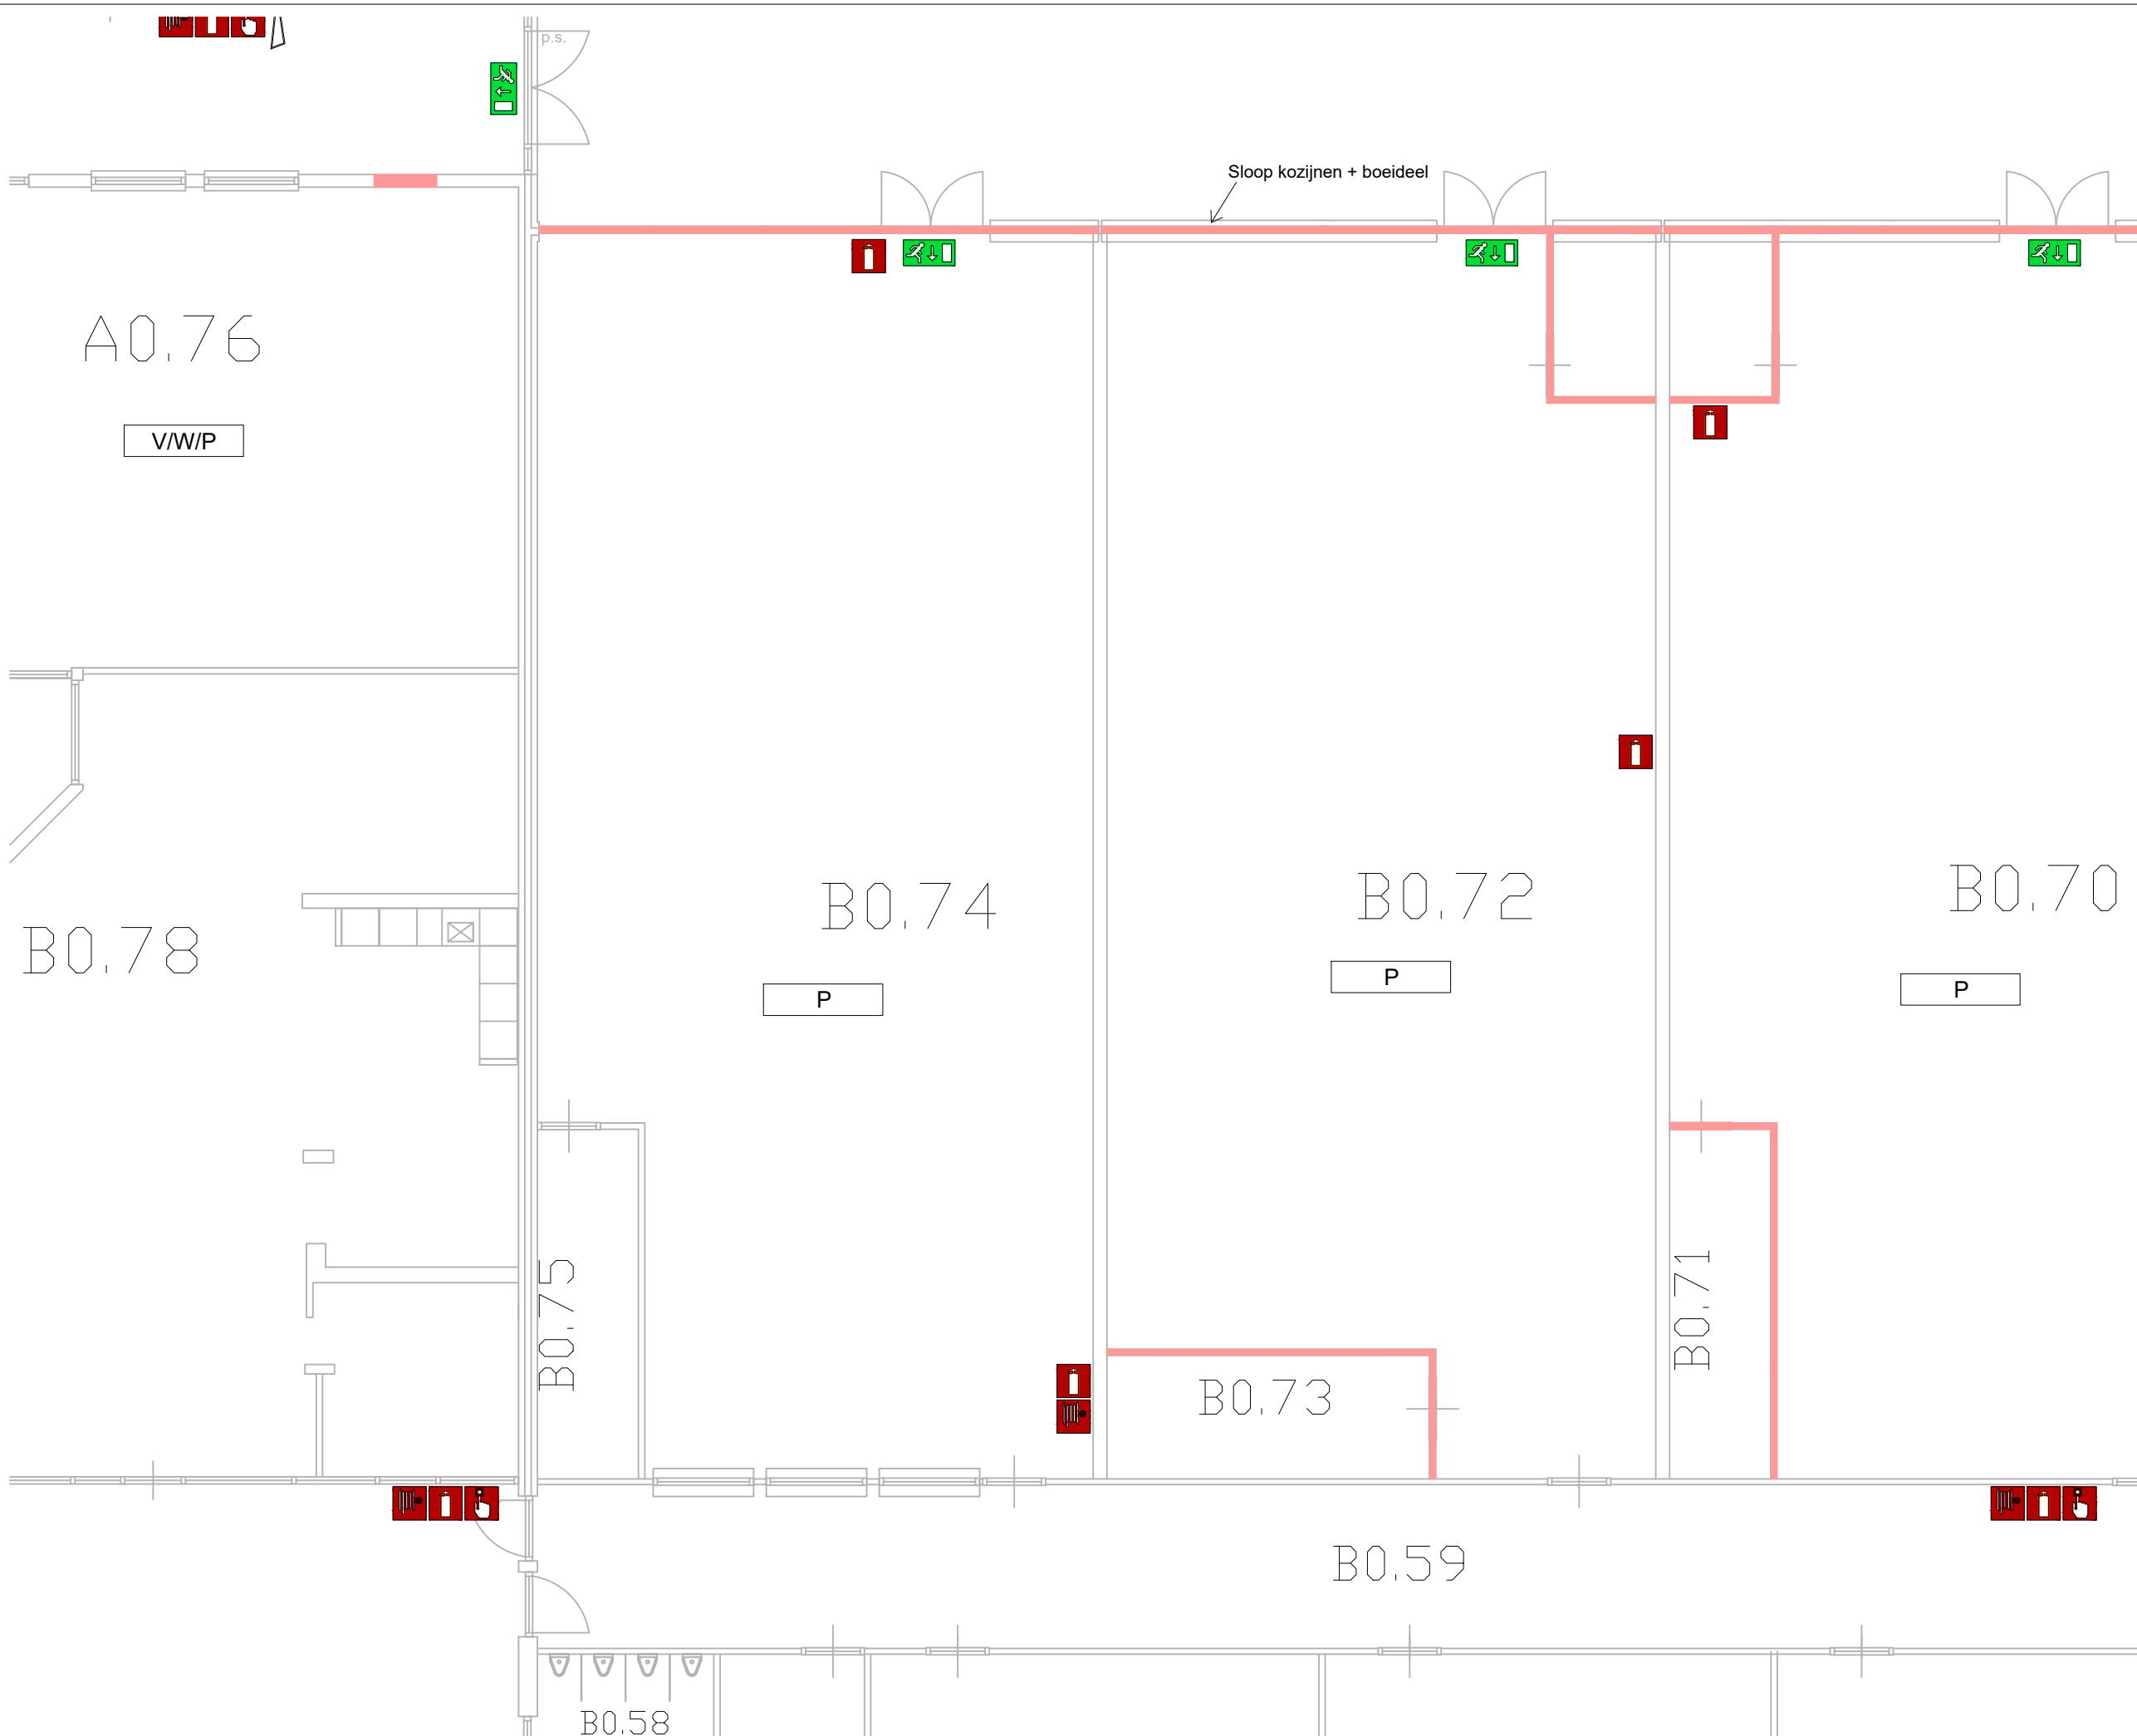

Renvooi:

- Te verwijderen bestaande wanden
- V Vloerafwerking verwijderen
- W Wandafwerking verwijderen
- P Plafondafwerking verwijderen
- hw Hekwerk verwijderen



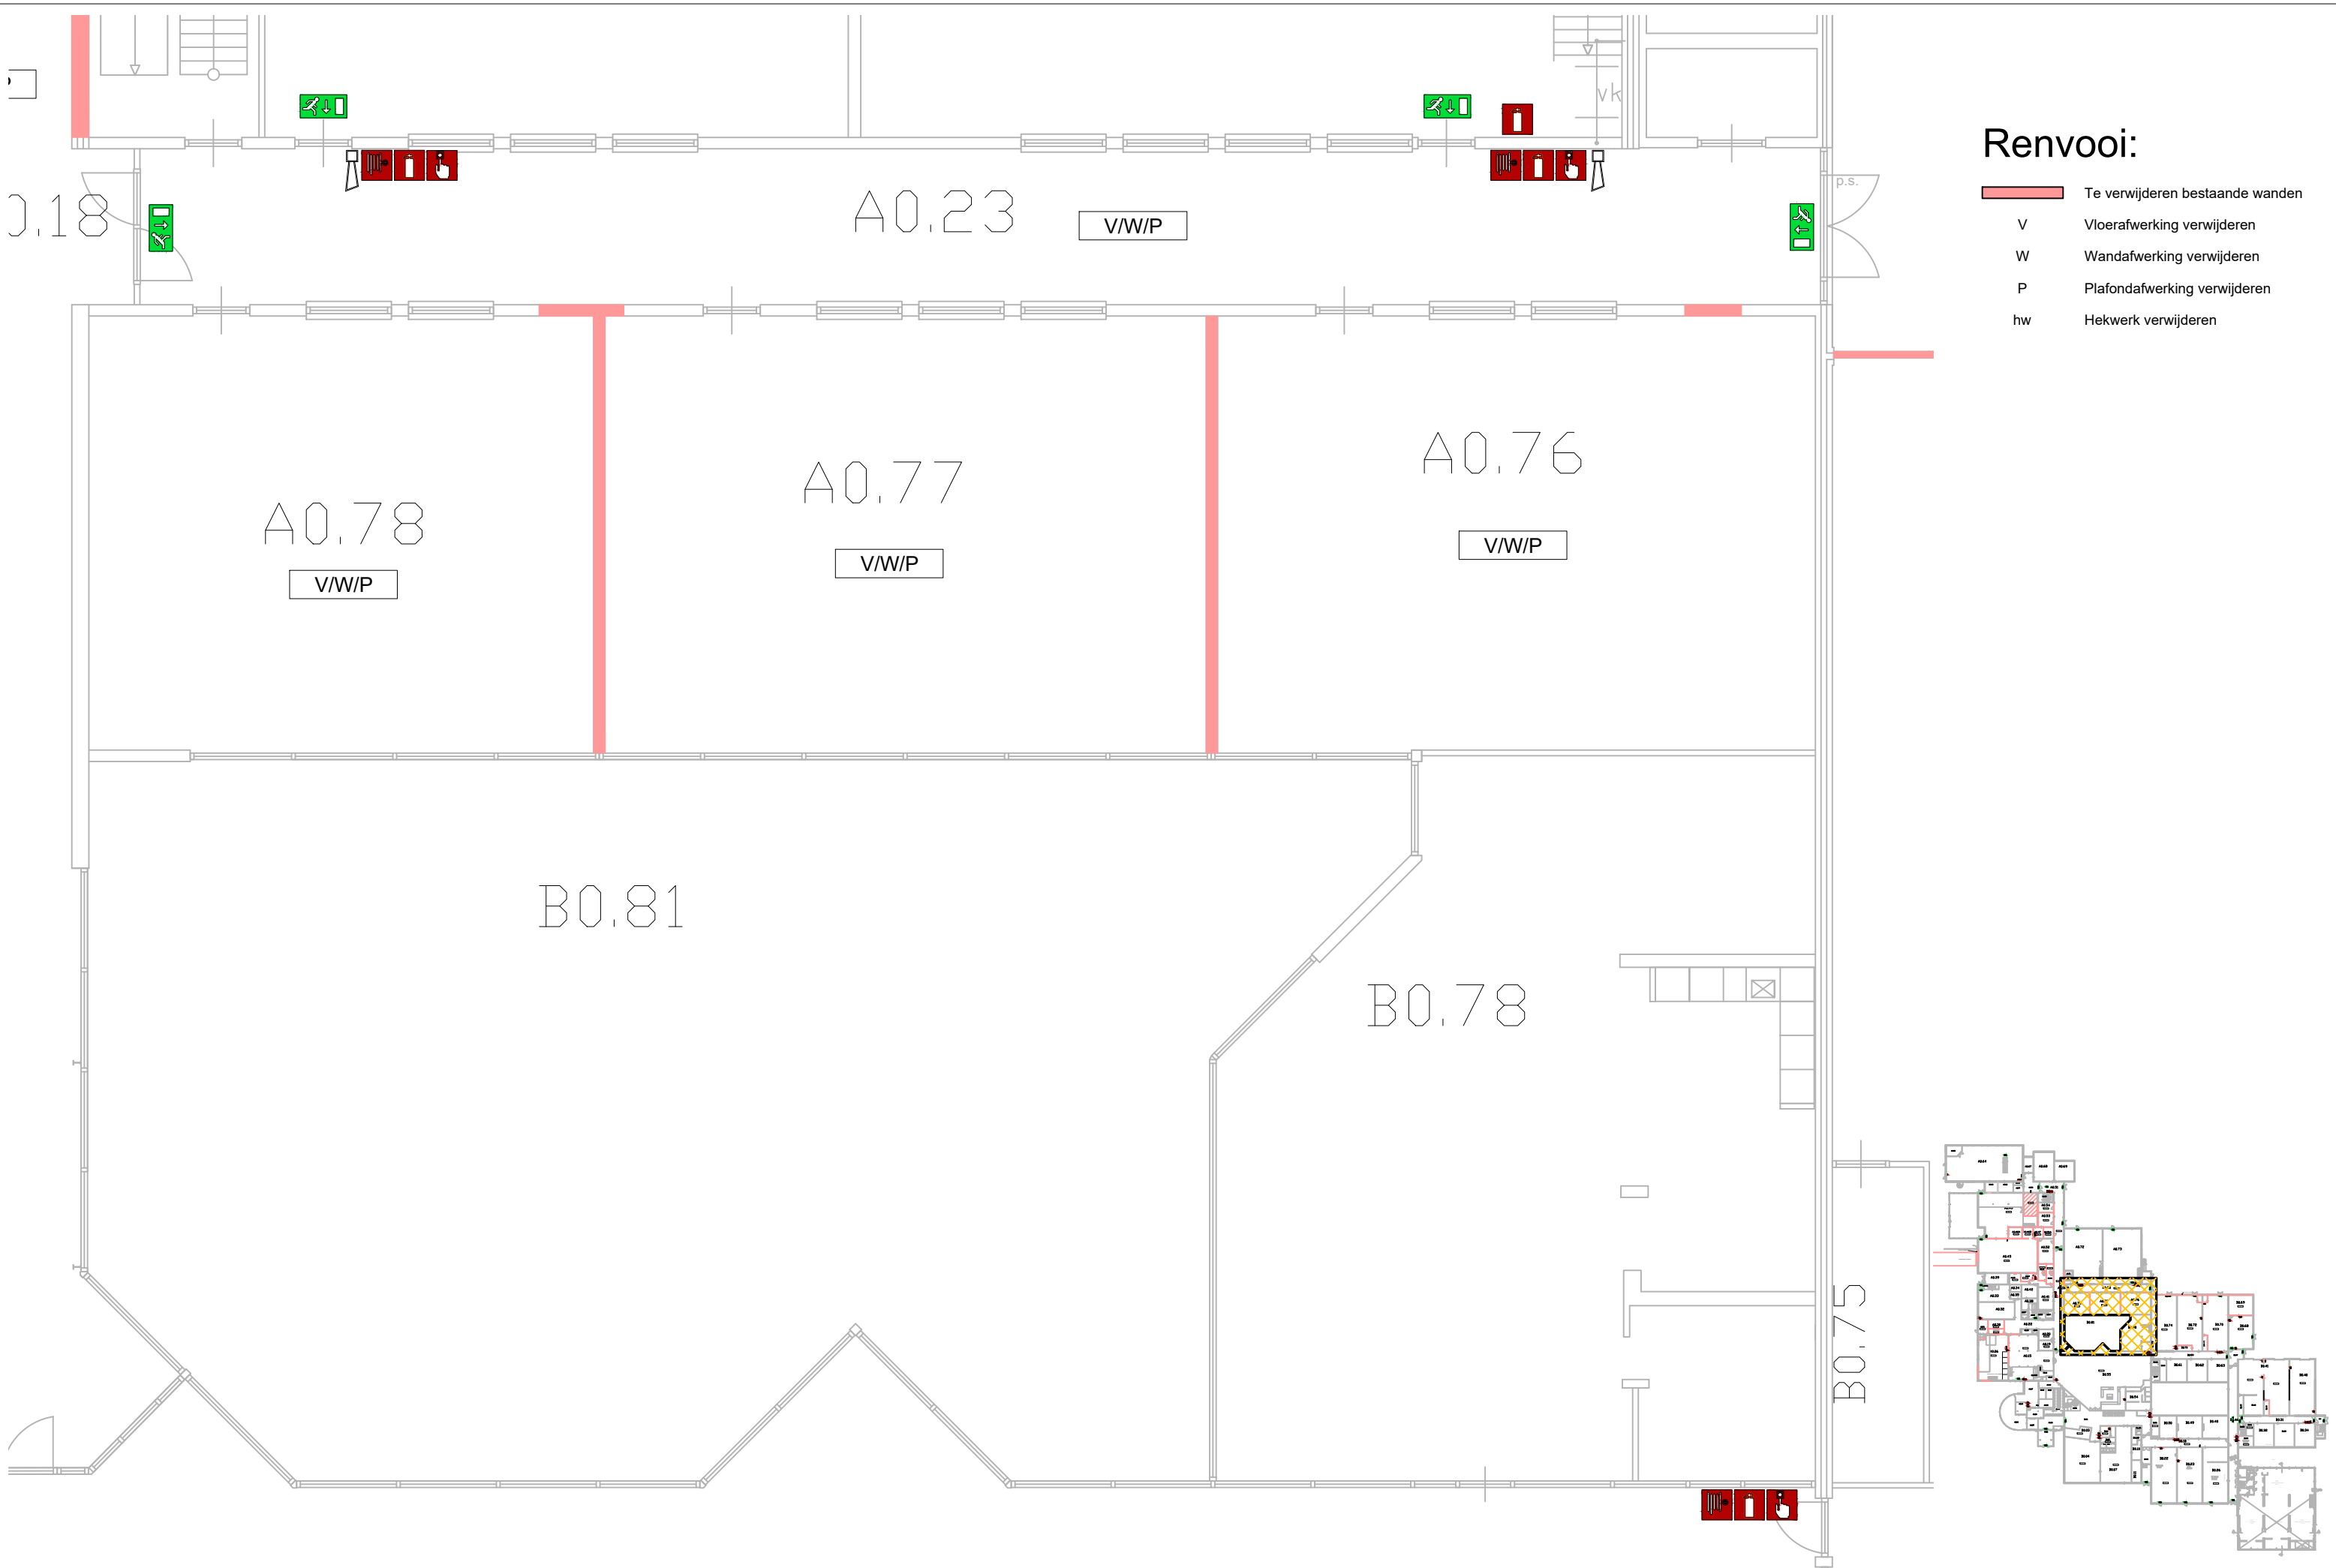

Renvooi:

-  Te verwijderen bestaande wanden
-  V Vloerafwerking verwijderen
-  W Wandafwerking verwijderen
-  P Plafondafwerking verwijderen
-  hw Hekwerk verwijderen





Renvooi:

-  Te verwijderen bestaande wanden
- V Vloerafwerking verwijderen
- W Wandafwerking verwijderen
- P Plafondafwerking verwijderen
- hw Hekwerk verwijderen

