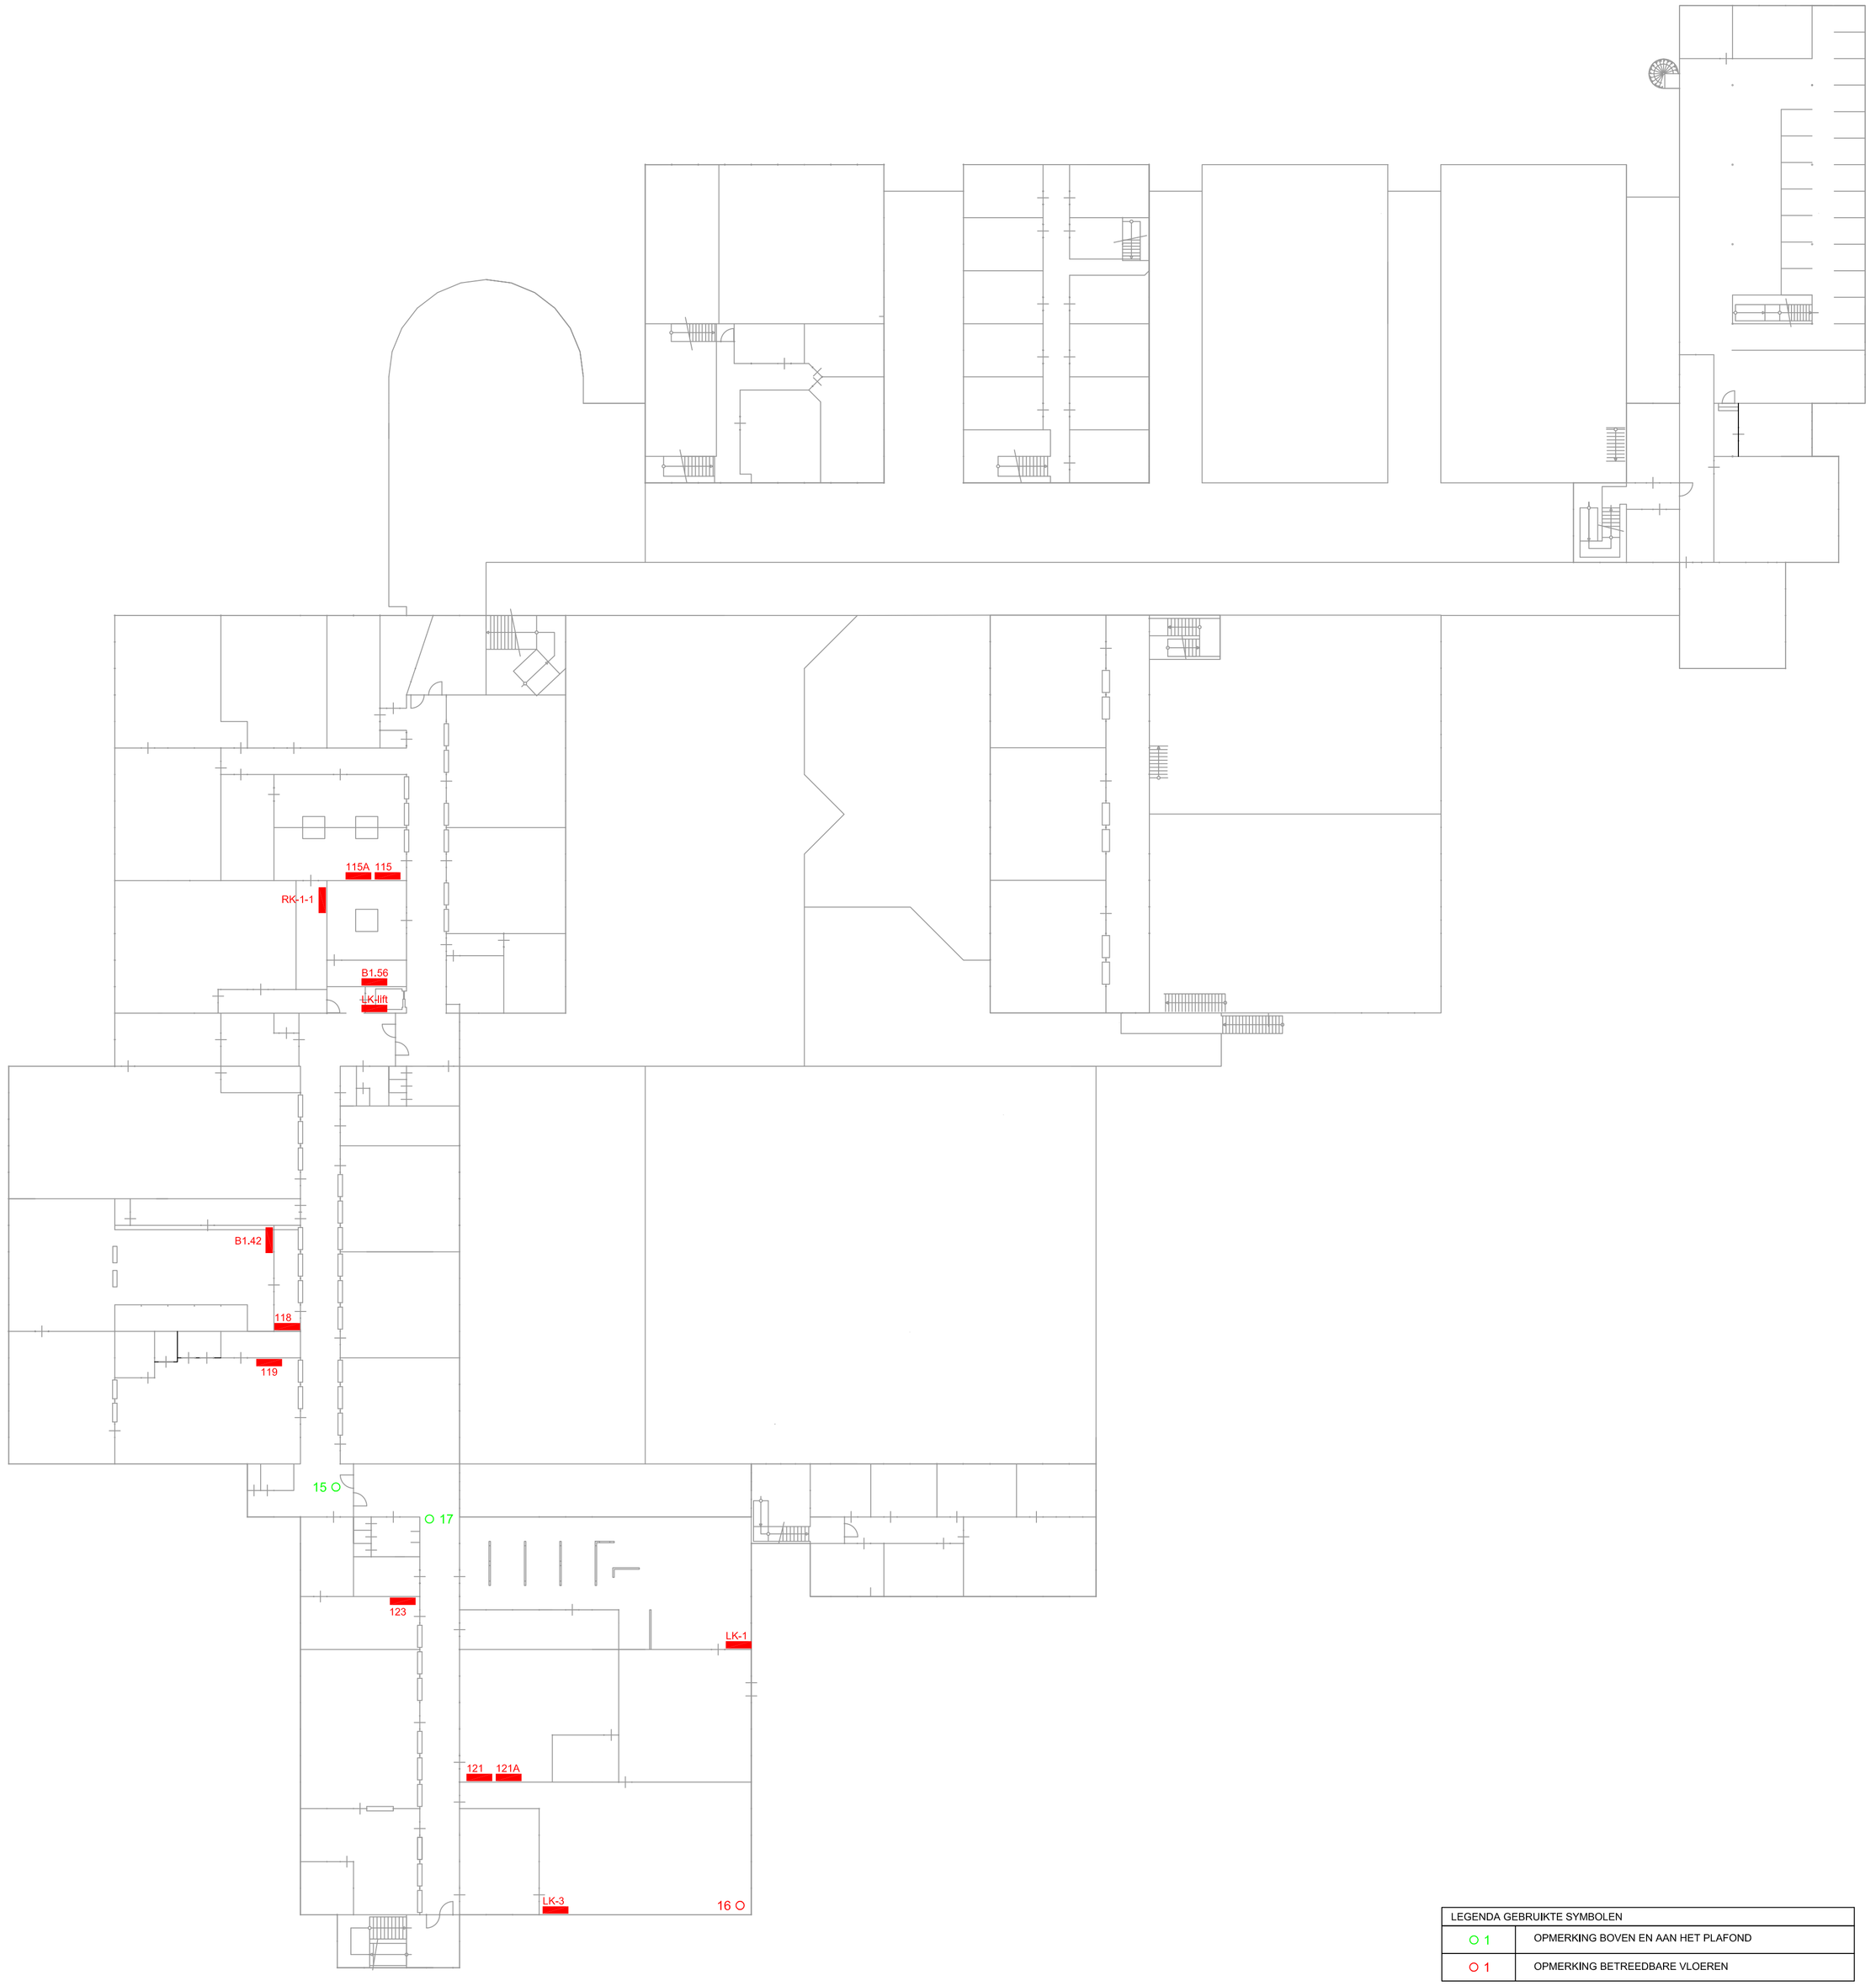


LEGENDA GEBRUIKTE SYMBOLEN	
○ 1	OPMERKING BOVEN EN AAN HET PLAFOND
○ 1	OPMERKING BETREEDBARE VLOEREN

Revisie

PROJECT : ROC Midden-Nederland
ADRES : Harmonielaan 2 PLAATS : Nieuwegein
ONDERWERP : Opmerkingen tekening - verdieping
OPDRACHTGEVER : van Dunschoten Elektrotechniek BV
CONTACTPERSOON : Dhr. E. van Dunschoten

ELECTRO SAFE
Inspectie en Adviesburo
Noorderes 24
9407 TH ASSEN
tel : 0592-406854 fax : -
E-mail : info@electrosafe.nl

getekend : N.R. Beens d.d. 31-10-2019 bestand : 20102241_015_O_VD
gewijzigd : d.d. blad : 2 van : 2
opname : H. Beens
formaat : A1 schaal : N.v.t.
20102241/015