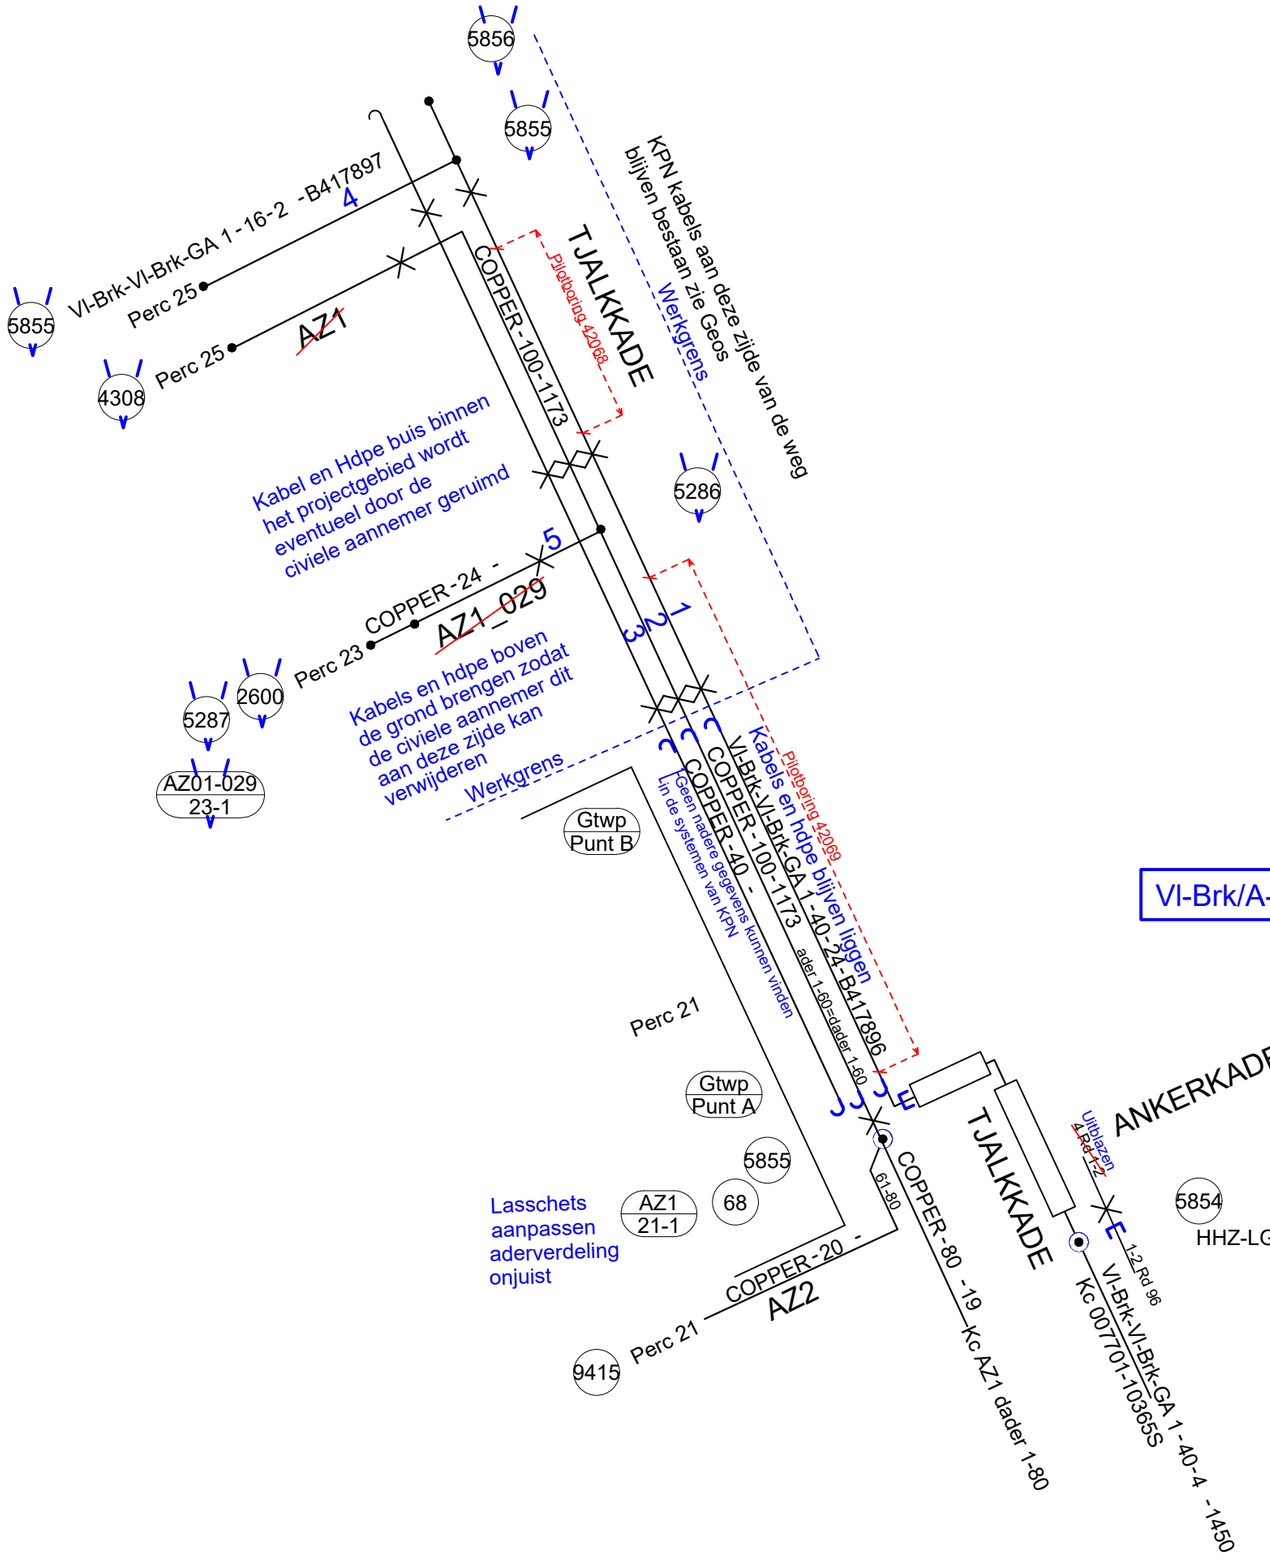


Alle lengtes invullen SVP							
Nr	Capaciteit	Van las	Naar las	O.Lengte	W.Lengte	Merkband	Opmerking
1	Hdpe40(24)	Werkgrens	Eind	160		B417896	verwijderen
4	Hdpe16(20)	5855	Eind	15		B417897	verwijderen

Alle lengtes invullen SVP							
Nr	Capaciteit	Van las	Naar las	O.Lengte	W.Lengte	Merkband	Opmerking
2	50x4x0.5 Gplk	Werkgrens	Eind	175		1173	verwijderen
3	20x4x0.5 Gplk	Werkgrens	Eind	160		?	verwijderen
5	12x4x0.5 Gpew	5286	5287	55			verwijderen

Op 07-09-2021 zijn er zowel op koper als glasvezelkabel nog verbindingen in dienst.

Vl-Brk/A-00-A4.035/A/1V/HE43/Poort 61

Verklaring	
Leggen/Blazen	Lassen
Bestaande kabel/HDPE buis	A las nummer (met evt. volgnummer)
Te leggen kabel/HDPE buis	A-B las nummer
Verwijderen kabel/HDPE buis	A-B las nummer vervallen
Vervallen kabel/HDPE buis	
Om te leggen kabel/HDPE buis	
Uitblazen GB of kabel	Koplas
Inblazen GB of kabel	Bestaande las koper/glas
Bijblazen GB of kabel	Nieuwe las glas
Ontkernen koperkabel	Nieuwe las koper
Bestaande Y-Koppeling	Wijzigen las koper/glas
Nieuwe Y-Koppeling	
Bestaande mantelbuis	Bestaande ISRA
Te leggen/boren mantelbuis	Te plaatsen ISRA
Bestaande KVD	Bestaande MOKAP
Nieuwe KVD	Nieuwe MOKAP
Bestaande einddop HDPE-buis	Wijzigen MOKAP
Te maken einddop HDPE-buis	
Bestaande koppeling HDPE-buis	Bestaande HH / Bestaande HH+GCO
Te maken koppeling HDPE-buis	Nieuwe HH / Nieuwe HH+GCO
Bestaande Einde kabel	Nieuwe GCO / Wijzigen GCO
Nieuwe Einde kabel	

Contactpersoon
Royal Has Koning
Tim Houben
Tel.06-51003498
Email; Tom.Houben@rhdhv.com

KPN Nr Rec 00168949

Projectnummer: 827245
CGB Nummer: Vl-Brk 007701
Plaatsnaam: Venlo
Projectnaam: Rec Tjalkkade 23 en 25

Versie	Formaat	Getekend:	A.Broers	07-09-2021
A	A3	Gecontr. :	-	dd-mm-jjjj
Uitg. 1	Schaal	Totaal aantal bladen:		1
		Tekeningnummer derden:		-
		~~Integer~~ / ~~Vertrouwelijk~~ / Beschikbaar		

Volker Wessels Telecom Infratechniek
Energielaan 3
5405AD Uden

Definitief

WT 827245