


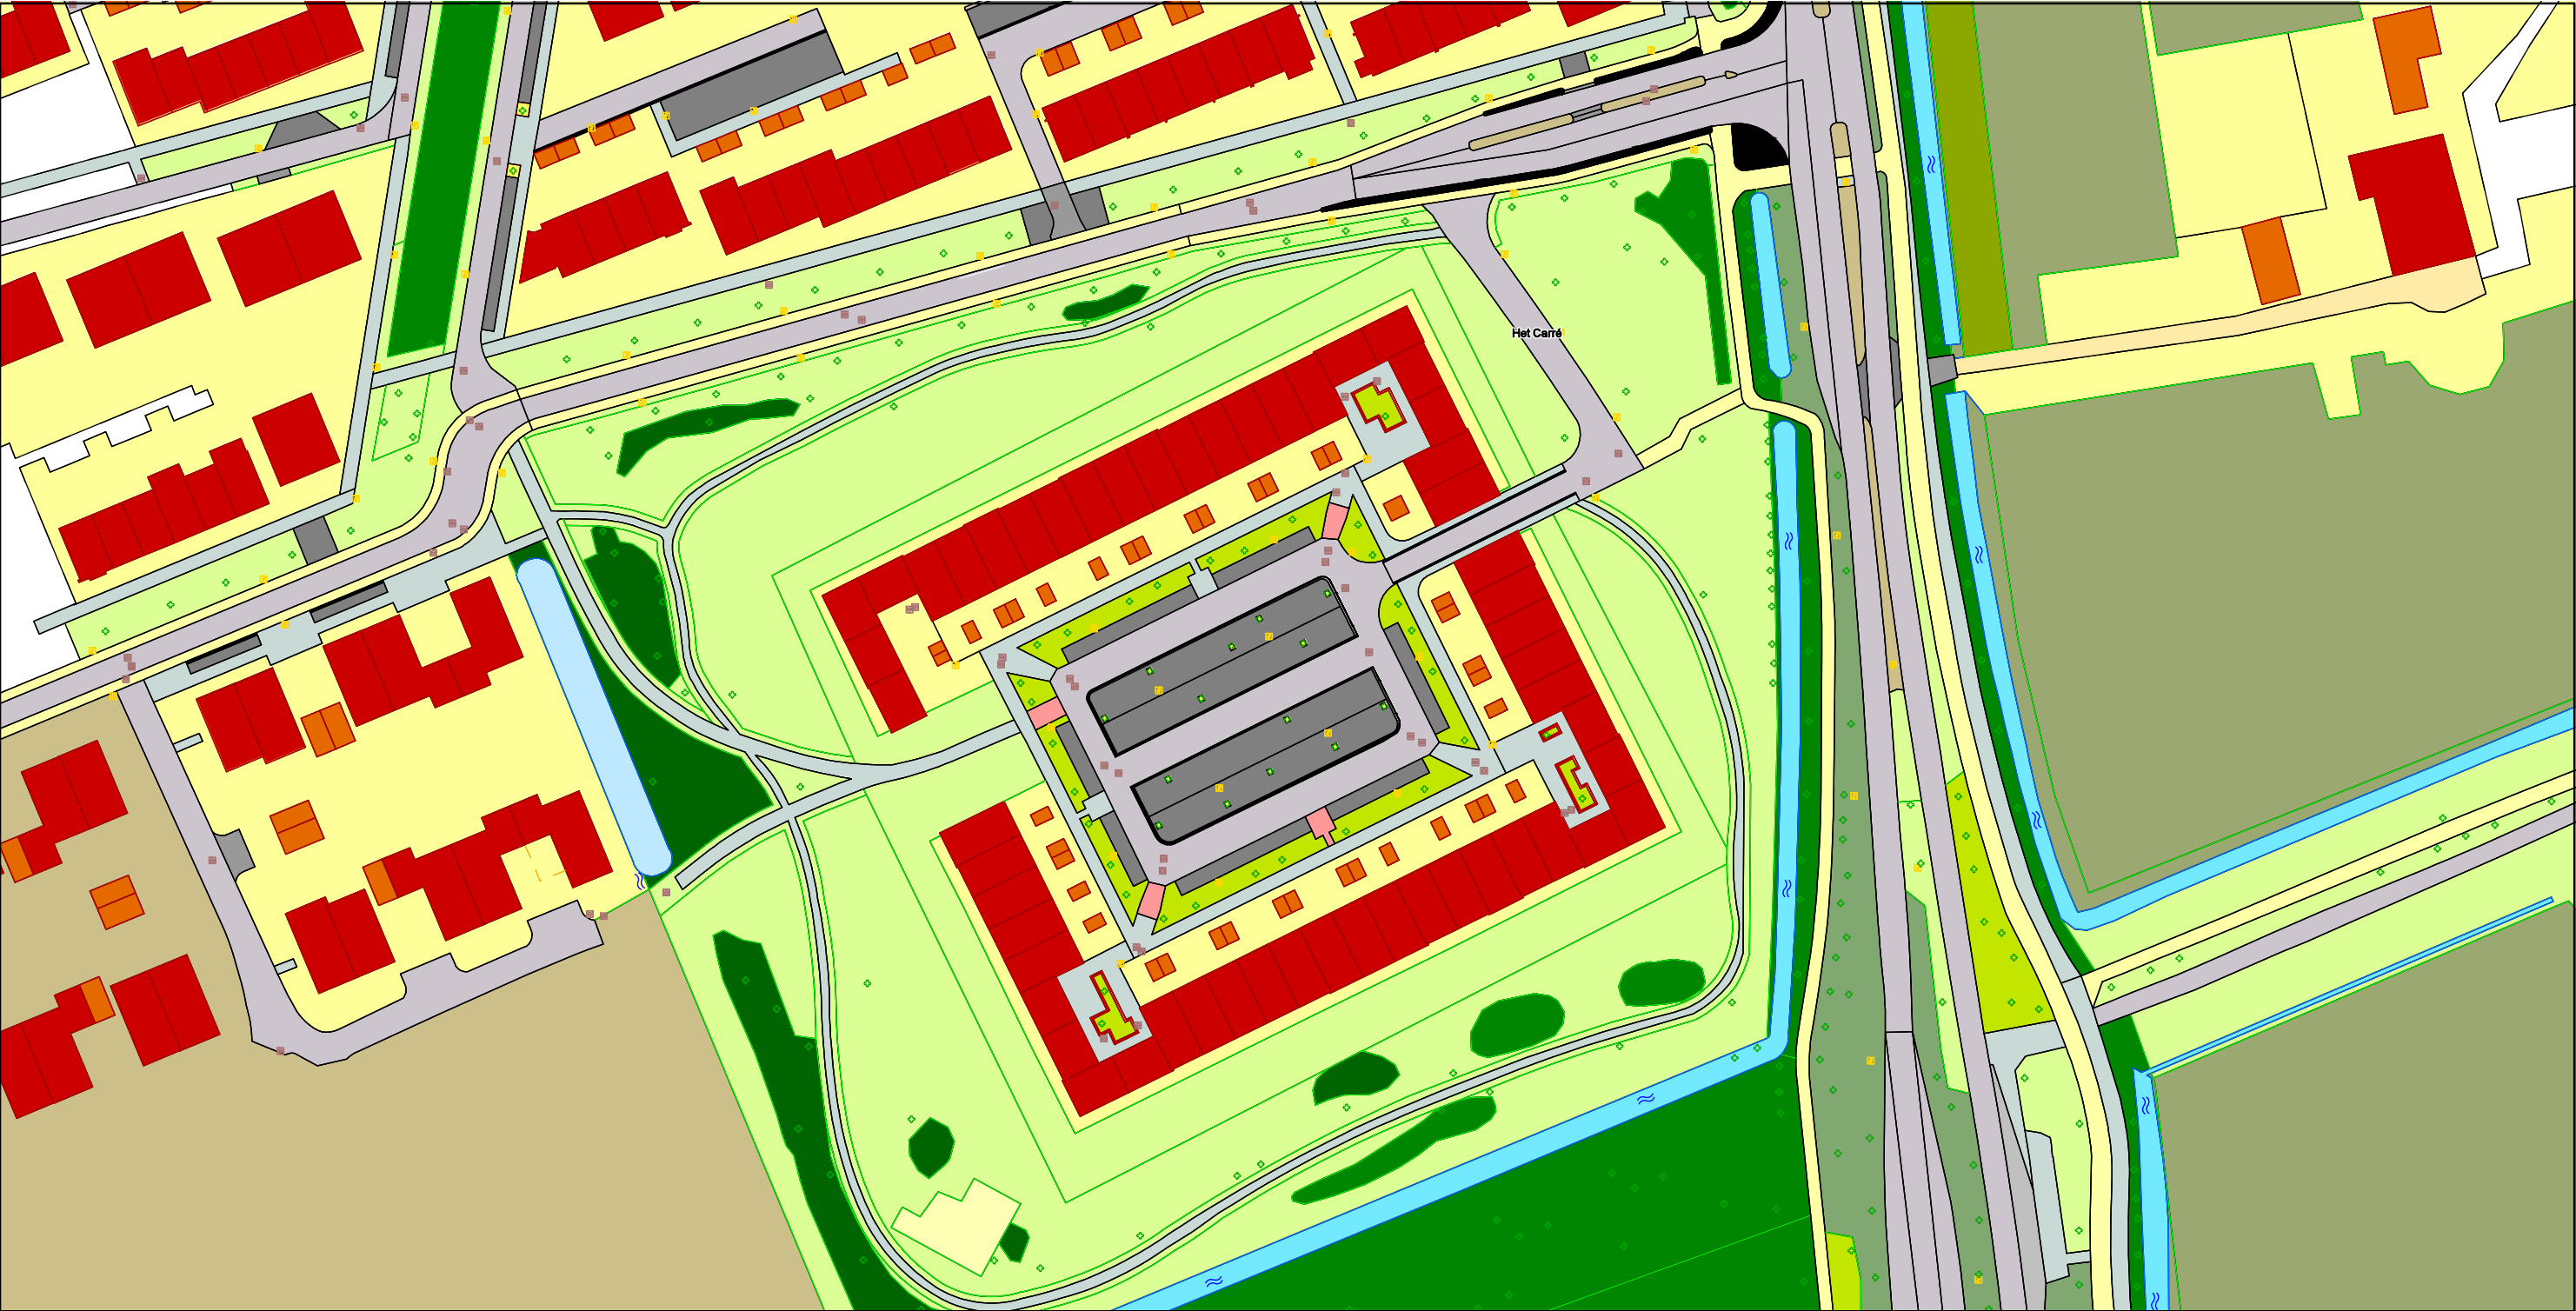

- Grens algemeen (g)
- Bebouwingsgrens (g)
- Weggrens (g)
- Cultuurgrens (g)
- Watergrens (g)
- Lulft (g)
- WGD Overweg (v)
- WGD Rijbaan - Lokale weg (v)
- WGD Flatpad (v)
- WGD Voelpad (v)
- WGD Voelpad op trap (v)
- WGD Parkeervak (v)
- WGD Voetgangersgebied (v)
- WGD Inrit (v)
- XXX Molgoot WGD (v)
- OWG Verkeersveld, gesloten verharding (v)
- OWG Verkeersveld, groenvoorziening: gras en kruidachtigen (v)
- OWG Berm, gesloten verharding (v)



Gemeente Ede - Team Geo-Informatie & Ondersteuning

Project :

Schaal 1 : 1000

Opdrachtgever :

Datum: 19-4-2016

Onderwerp :

Voorbeeld meting

Projectnummer :